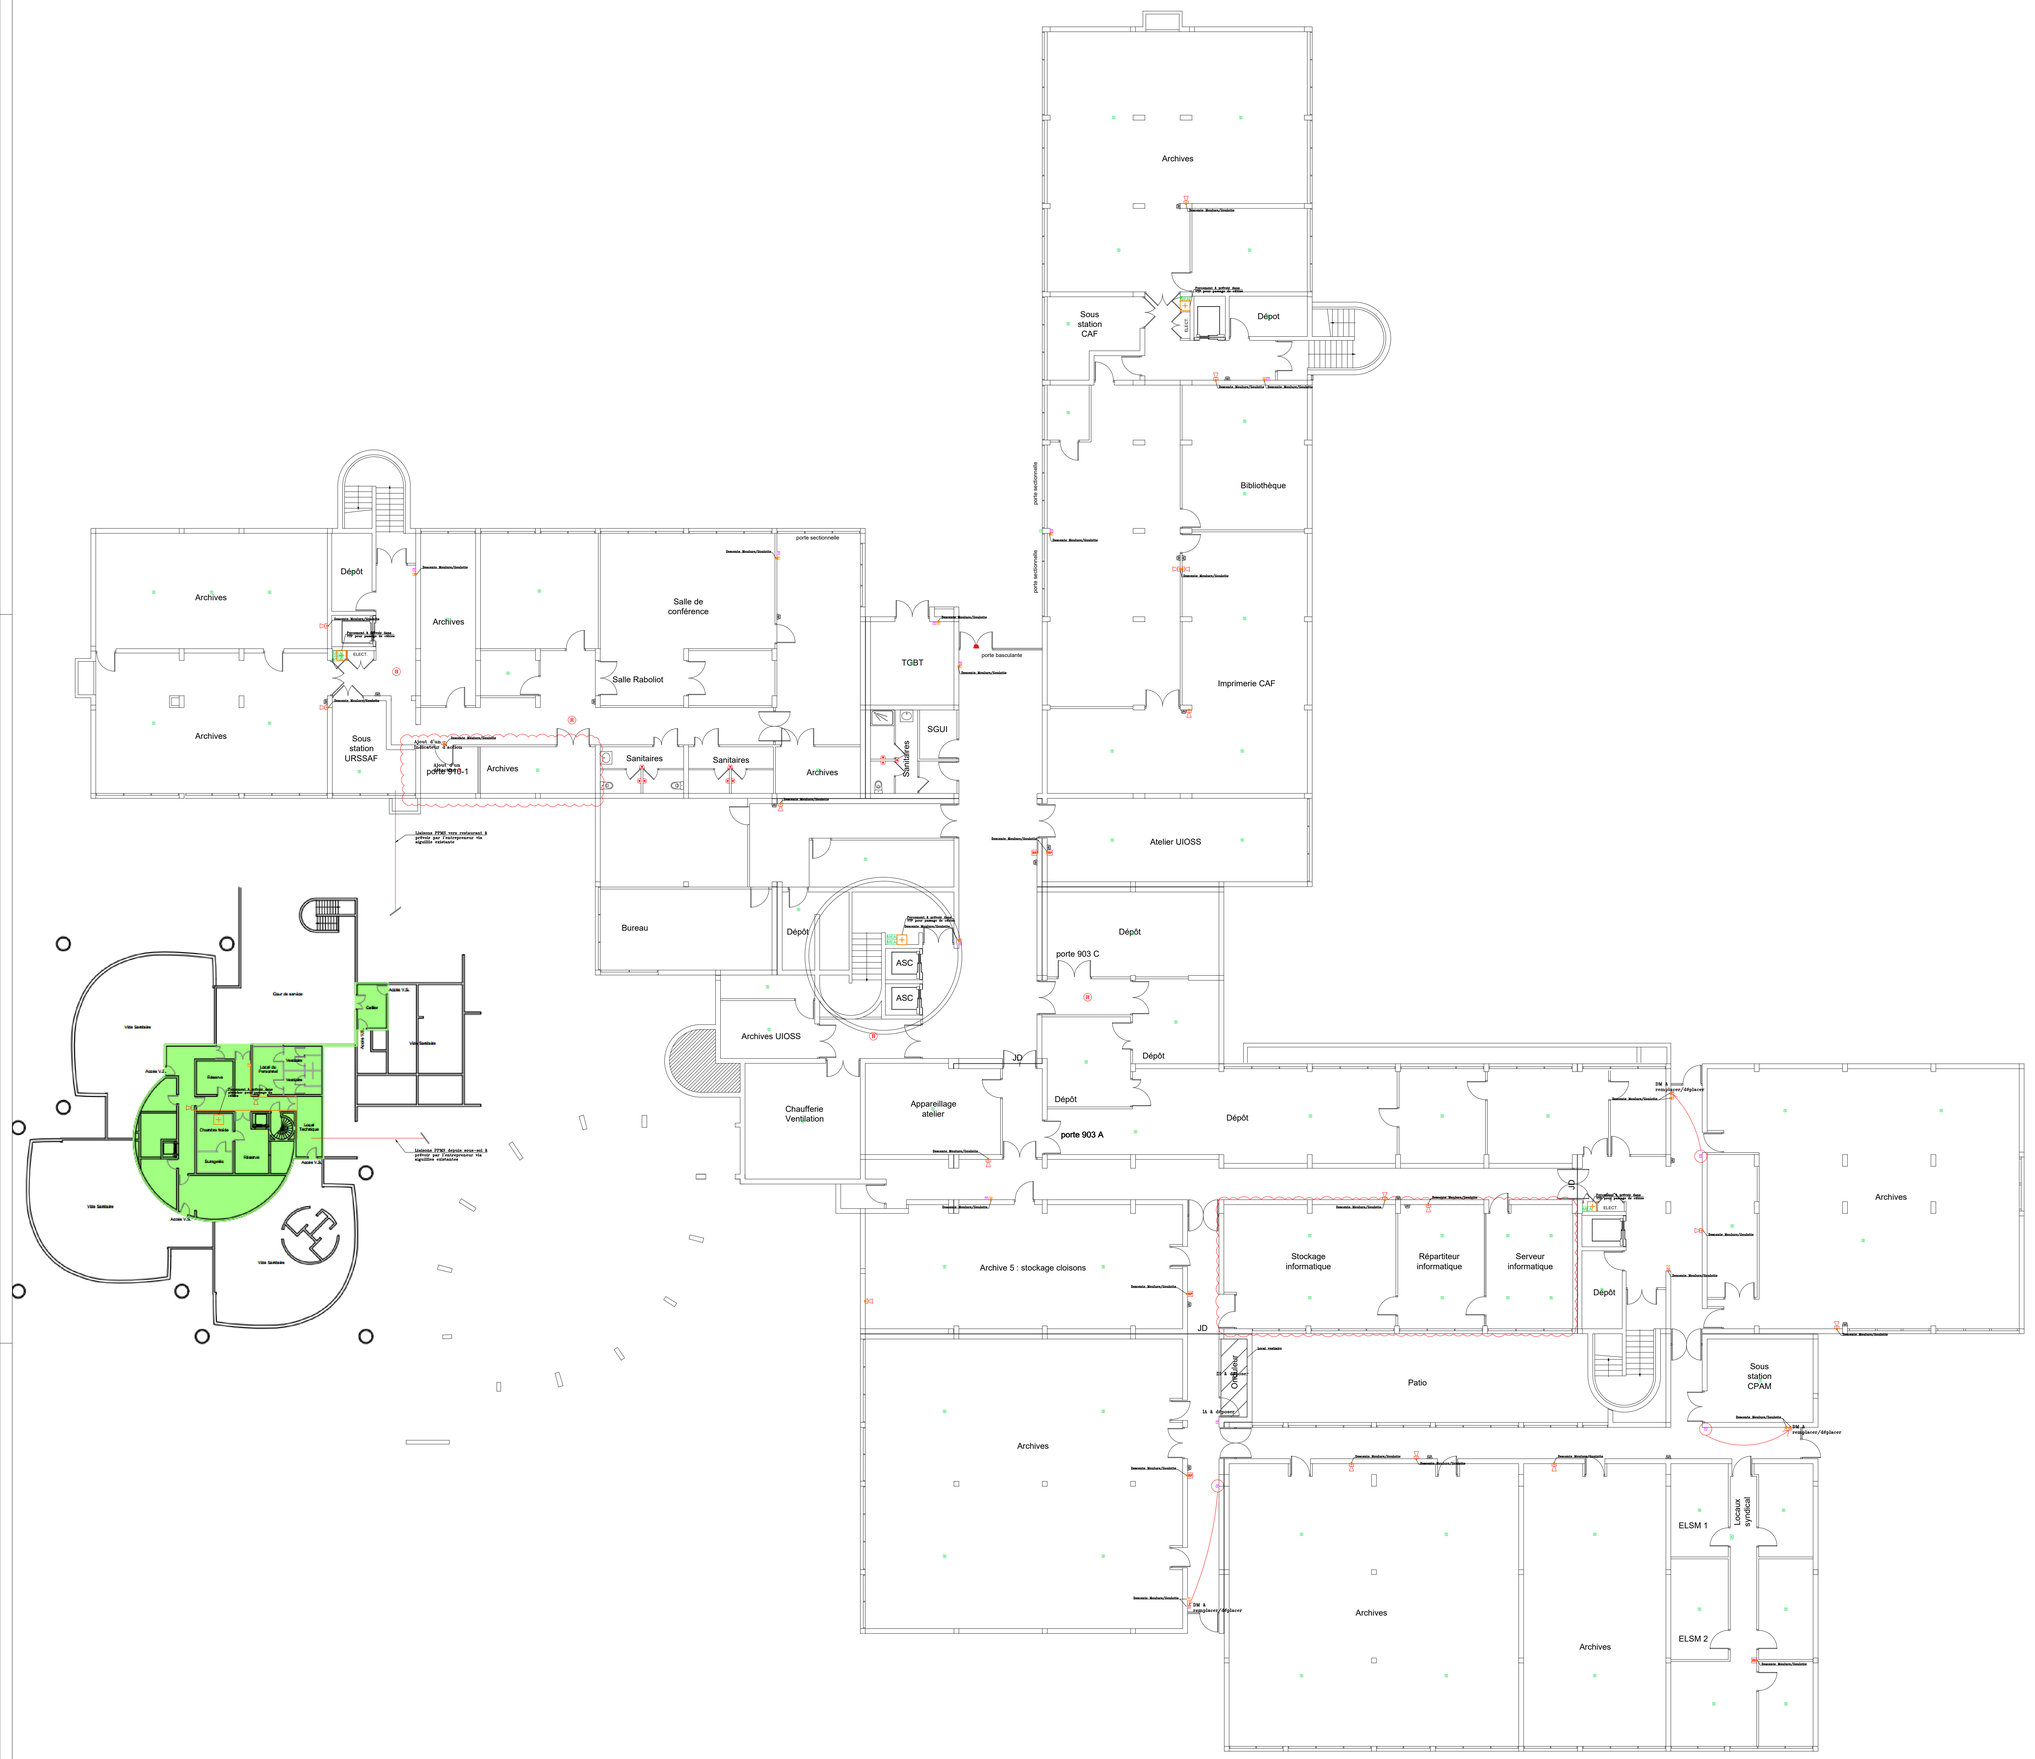

LEGENDE

APPAREILS SSI/SSS

- Avertisseur sonore incendie existant
- Déclencheur manuel
- Déclencheur manuel noir
- Détecteur incendie
- Détecteur de chaleur extérieur
- Flash lumineux incendie/plafond
- Flash lumineux alerte menace
- Indicateur d'action
- SSI — Centrale de Sécurité Incendie
- TRE — Tableau de Report d'Exploitation (TRE)
- H — Enceinte PC-1860EN - encastré
- HP — Enceinte BS-1015BS - mural
- Enceinte CS-64BS - mural

LEGENDE

- Equipement neuf
- Equipement existant conservé
- Equipement existant remplacé
- Equipement existant déposé

CHEMINS DE CÂBLES & FOURREAUX

- Goulotte/Moulure

NOTA :

-Ce plan technique a pour objet de renseigner les entreprises sur les principes des solutions retenues pour l'étude, d'en définir les localisations et de les visualiser sur le projet d'ensemble.
-Il ne sera en aucun cas retenu comme plan d'execution qui reste entièrement à la charge des entreprises.
-De plus celui-ci n'est valable que pour les renseignements techniques, pour les détails architecturaux, se reporter aux plans architectes du projet.

Plan de recolement IUOSS de Blois
6 rue Louis Armand - Blois (41)

ARCHITECTE	ECONOMISTE	BET STRUCTURE	BUREAU DE CONTROLE

BUREAU D'ETUDES TECHNIQUES
21 rue du Hanipet
49124 St BARTHELEMY D'ANJOU
Tél:02-41-34-97-18 Fax:02-41-60-12-13
@ : betfluides@ab-ingenierie.com

SYSTEME DE SECURITE INCENDIE
SOUS-SOL

Dossier B-2024-49	Date d'origine : 14 MAI 2025	
Plan N° SSI01	Indice / Date / Modification	A / B / C
Phase DCE	DESSINE PAR : LB VERIFIE PAR : JF	Ce Plan est la propriété de la Société AB INGENIERIE Il ne peut être ni reproduit ni utilisé sans son autorisation