

# Ravalement des Façades et Remplacement des Menuiseries Extérieures du Bâtiment "B" de la Caserne de la Garde Républicaine Projet - PRO





n° de plan PRO 00	Titre Page de Garde	Echelle:	PRO	<div>Maitre d'oeuvre Agence DESMONT TRICOT Architectes Associés Architectes du Patrimoine  1 Avenue Théophile Gautier 75016 Paris, France</div> <div></div>	Coordonnées: 06.63.87.17.16  Courriel: pltricot@neuf.fr	<div>Maitre d'ouvrage Préfecture de Police  1 bis Rue de Lutèce 75195 Paris, CEDEX 04</div> <div></div>	Ouvrage <b>Ravalement des façades et Remplacement des Menuiseries Extérieures du Batiment B de la Caserne de la Garde Républicaine</b>  10 Rue de Tournon 75006 Paris, France
			MAI 2025				








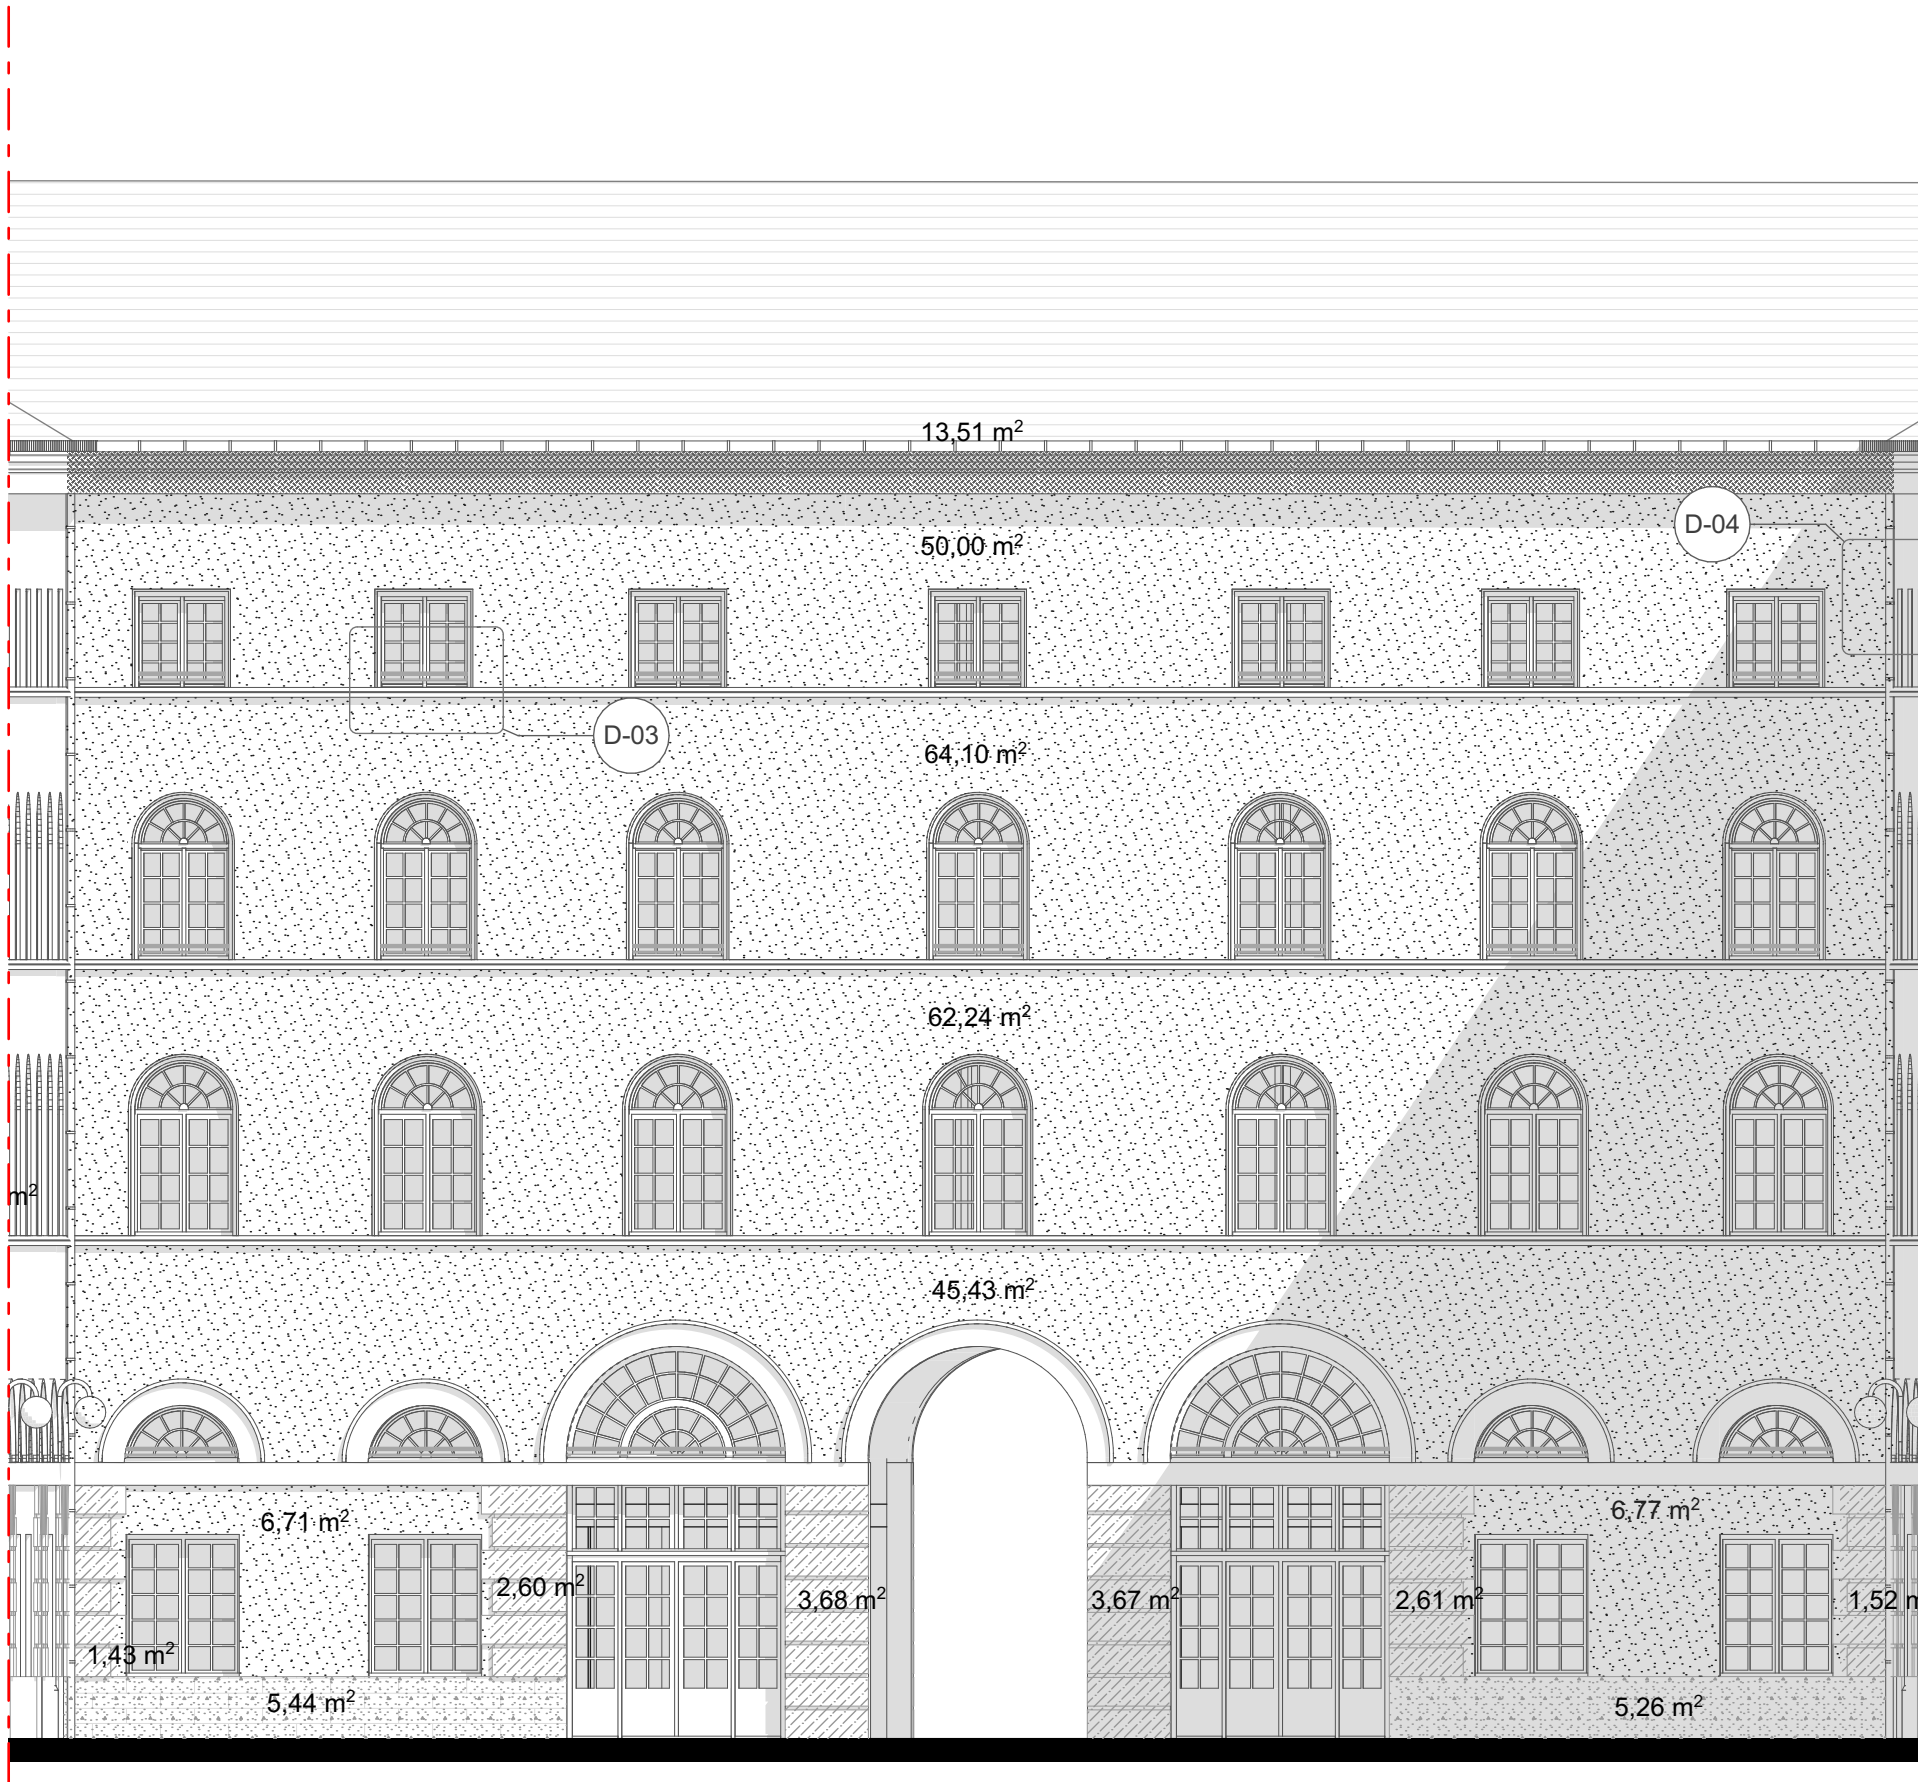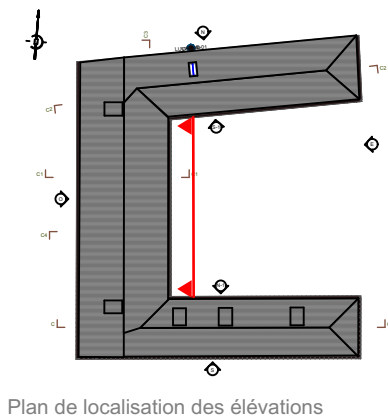


- Zone de Ravalement (254 m<sup>2</sup>)
- Zone de Pierre de taille (16 m<sup>2</sup>)
- Zone de Soubassement (11 m<sup>2</sup>)
- Zone de corniche à reprendre (10,84 m<sup>2</sup>)

n° de plan	Titre	Echelle:	PRO	Maitre d'oeuvre	Coordonnées:	Maitre d'ouvrage		Ouvrage
PRO 02	Elévation Est (Corps central)- Etat Existant	1:100 1/1000 A3	MAI 2025	Agence DESMONT TRICOT Architectes Associés Architectes du Patrimoine 1 Avenue Théophile Gautier 75016 Paris, France	06.63.87.17.16  Courriel: pltricot@neuf.fr	Préfecture de Police  1 bis Rue de Lutèce 75195 Paris, CEDEX 04		

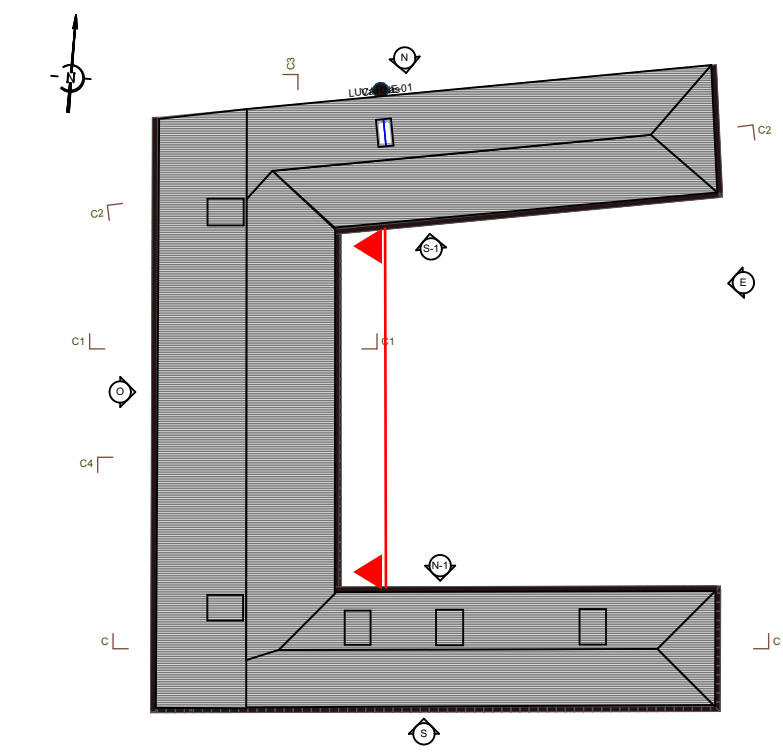

Plan de localisation des élévations

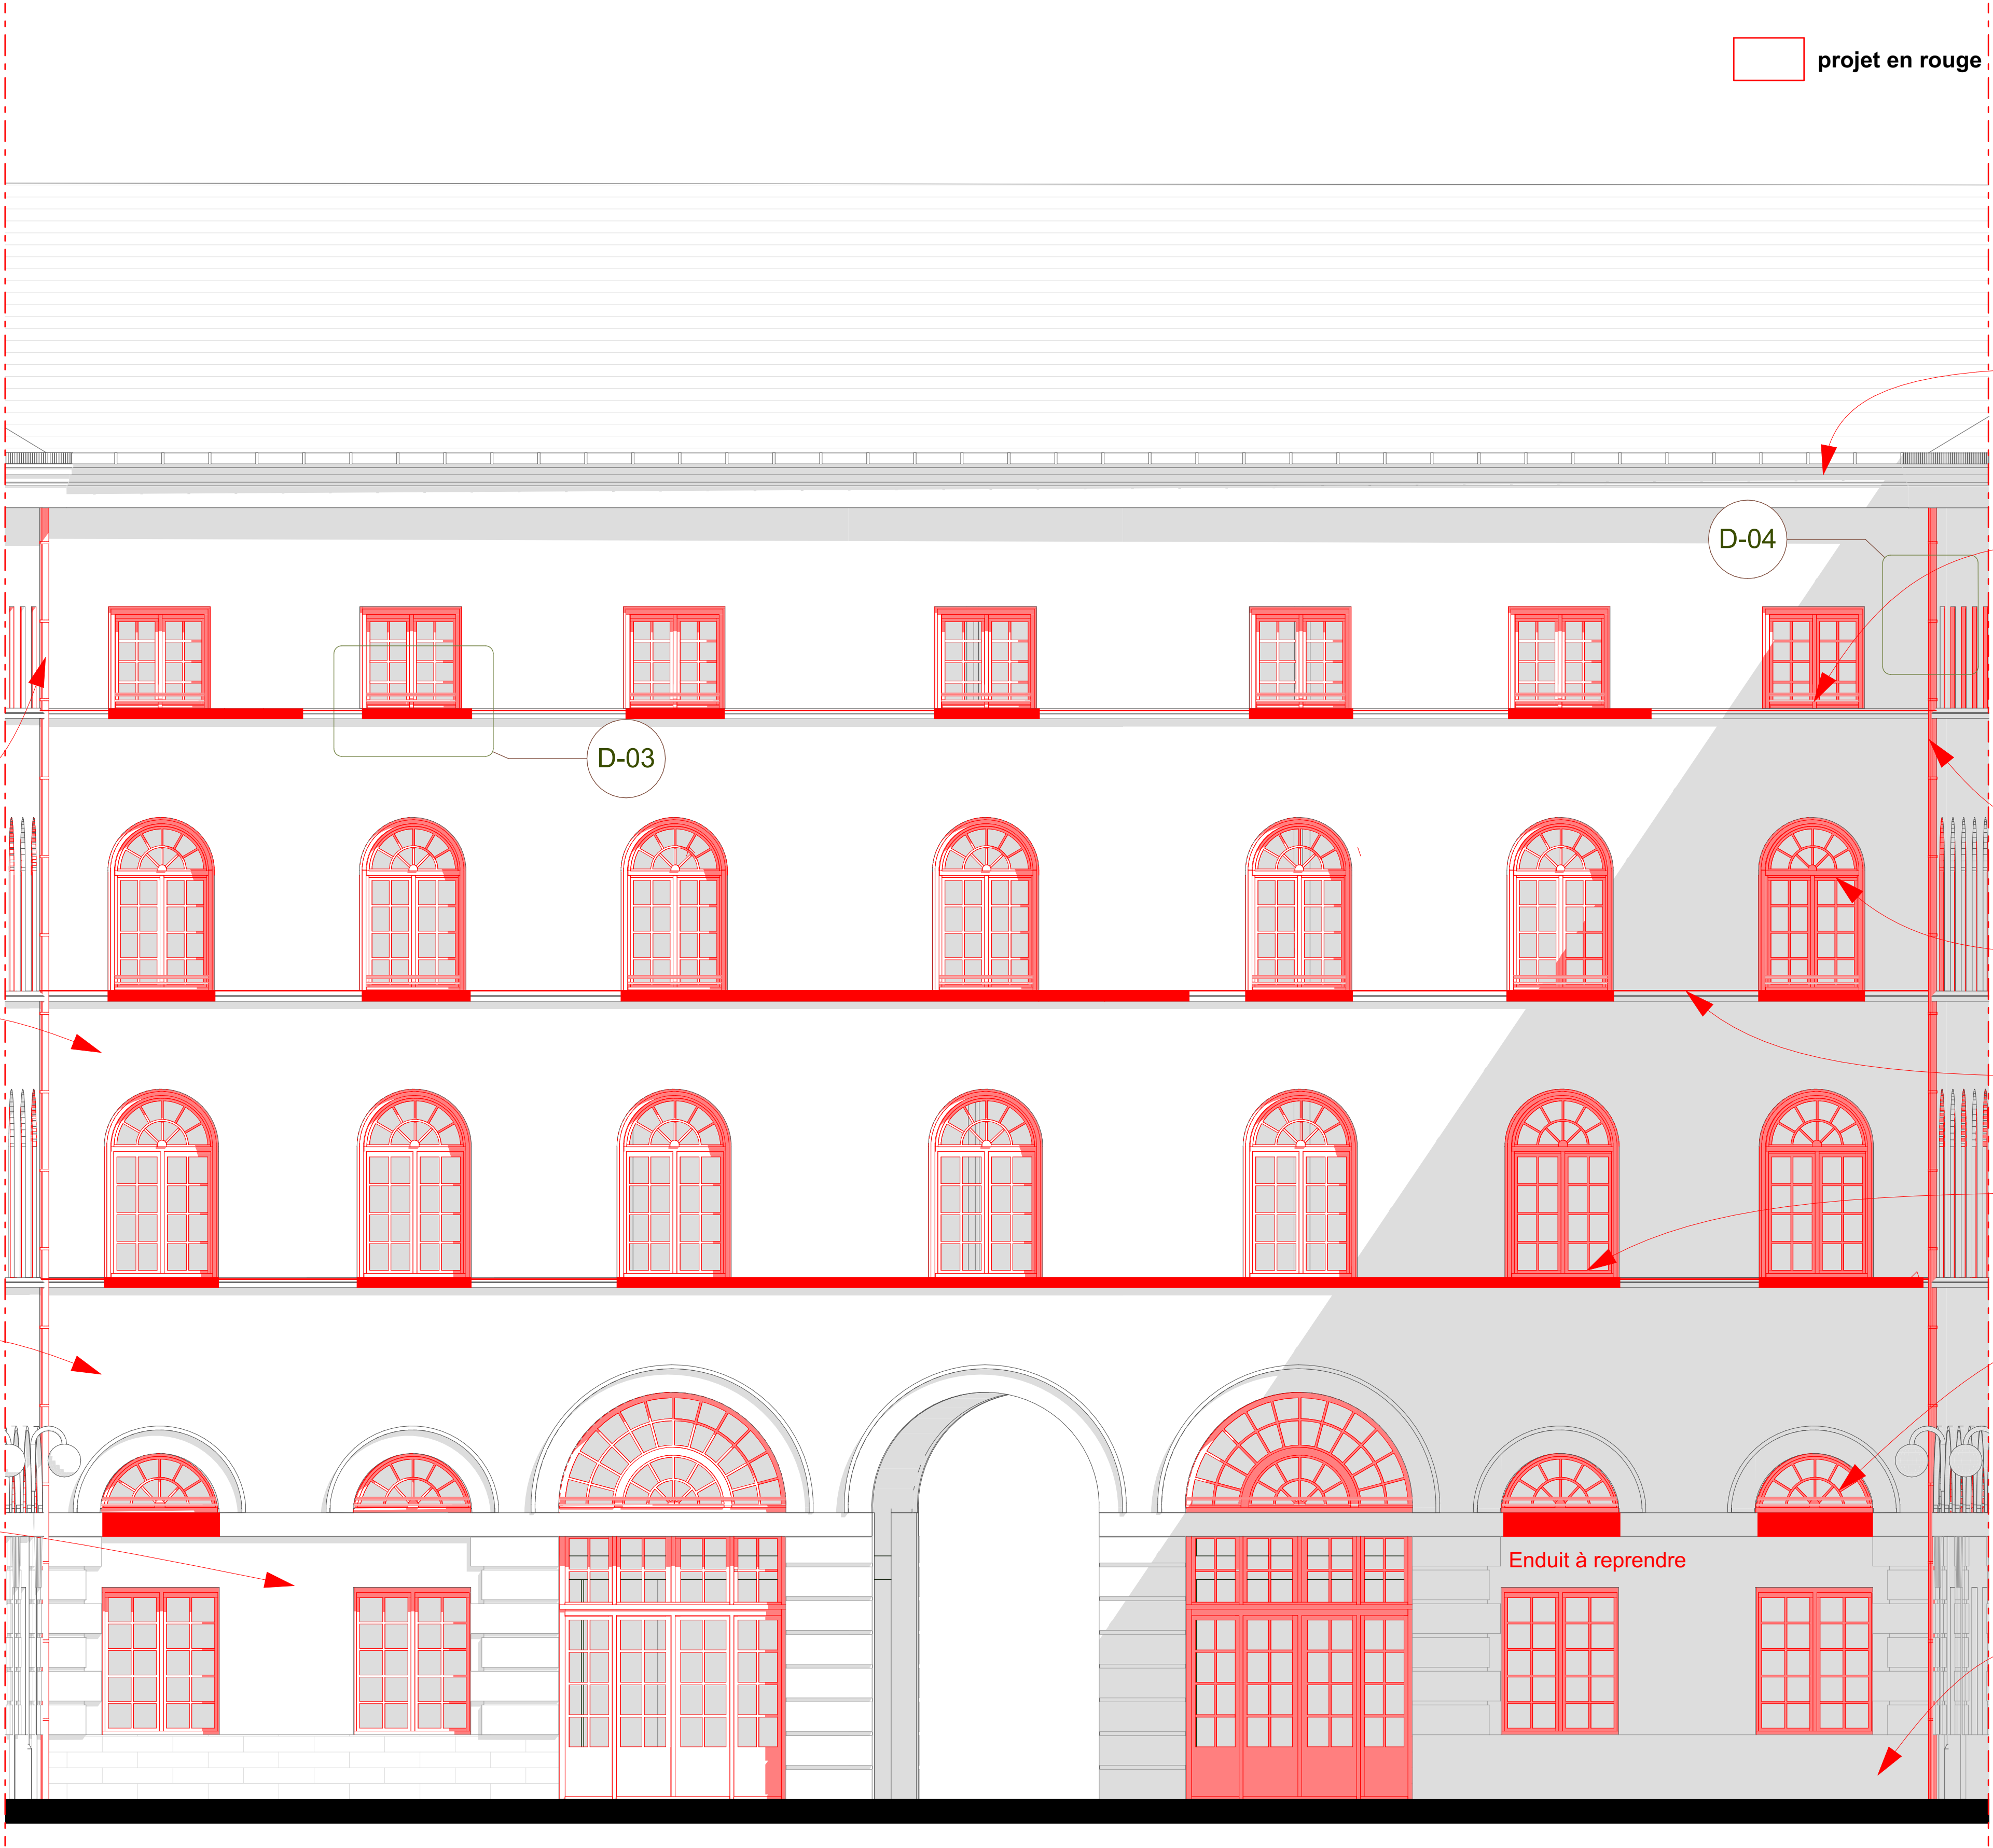

projet en rouge

Reprise de la corniche

Remplacement de tous les garde-corps des étages

Nouvelle descente EP

Remplacement de toutes les menuiseries sur cette façade

Installation d'une couvertine en zinc sur tous les bandeaux

Remplacement de bandeaux

Remplacement des garde-corps des fenêtres de l'entresol

Reprise des soubassements

Nouvelle descente EP

Enduit à reprendre sur les étages supérieurs

Enduit à reprendre à l'entresol


Enduit à reprendre au RDC

Enduit à reprendre


n° de plan	Titre	Echelle:	PRO	Maitre d'oeuvre	Coordonnées:	Maitre d'ouvrage		Ouvrage
PRO 03	Elévation Est (Corps central)- Etat Projeté	1:50.1/500		Agence DESMONT TRICOT Architectes Associés Architectes du Patrimoine	06.63.87.17.16	Préfecture de Police		<b>Ravalement des façades et Remplacement des Menuiseries Extérieures du Batiment B de la Caserne de la Garde Républicaine</b>
		A1	Mai 2025	1 Avenue Théophile Gautier 75016 Paris, France	Courriel: pltricot@neuf.fr	1 bis Rue de Lutèce 75195 Paris, CEDEX 04		10 Rue de Tournon 75006 Paris, France





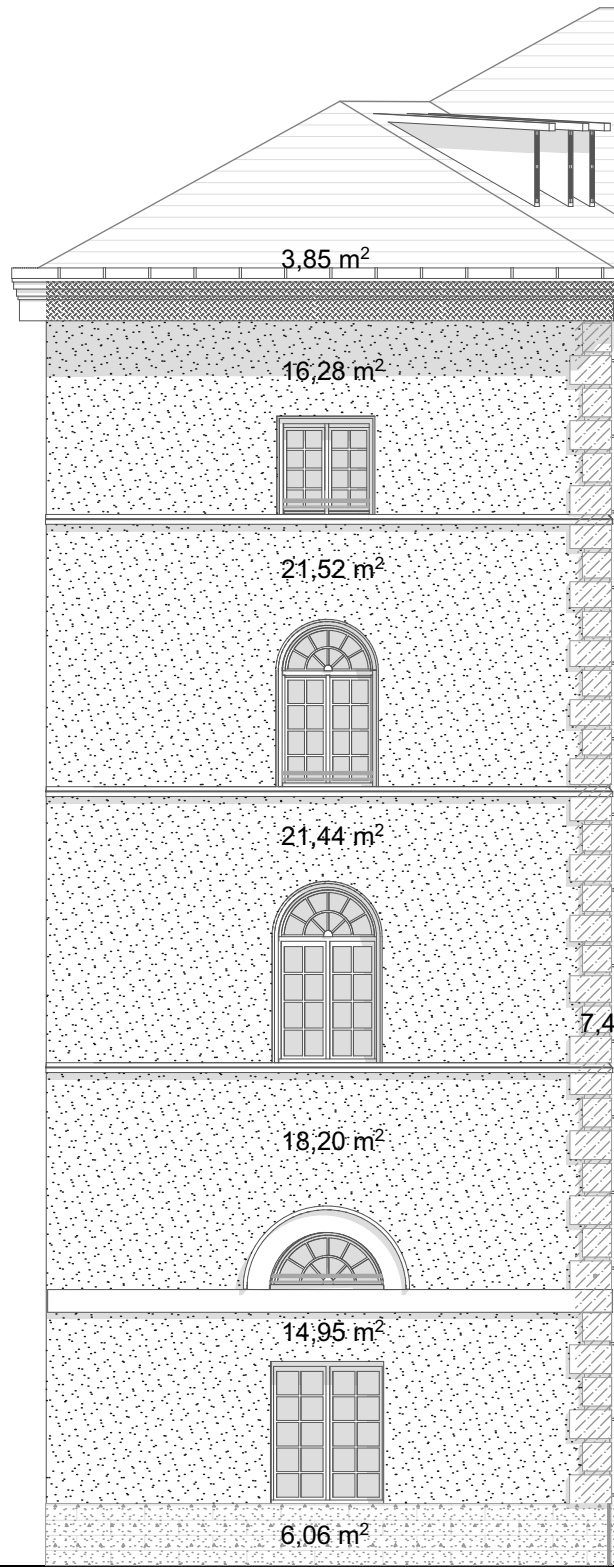

## Pignon (A) ◀

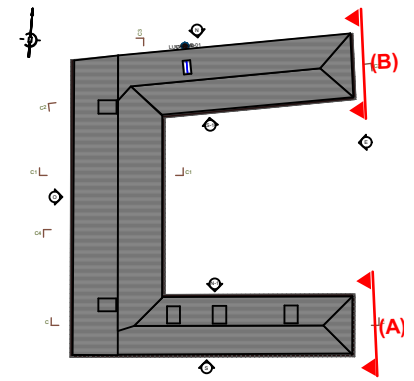




## ► Pignon (B)




### Plan de localisation des élévations

- |   |  |
|---|--|
|  | <b>Zone de Ravalement<br/>(201 m<sup>2</sup>)</b>            |
|  | <b>Zone de Pierre de Taille<br/>(16 m<sup>2</sup>)</b>       |
|  | <b>Zone de Soubassement<br/>(13 m<sup>2</sup>)</b>           |
|  | <b>Zone de corniche à reprendre<br/>(7,14 m<sup>2</sup>)</b> |

n° de plan  PRO 04	Titre  Elévation Est (élévation des pignons)) - Etat Existant	Echelle:  1:100 1/1000 A3	PRO	Maître d'oeuvre Agence DESMONT TRICOT Architectes Associés Architectes du Patrimoine  1 Avenue Théophile Gautier 75016 Paris, France		Coordonnées: 06.63.87.17.16	Maître d'ouvrage Préfecture de Police  1 bis Rue de Lutèce 75195 Paris, CEDEX 04	 PRÉFECTURE DE POLICE <i>Liberté Égalité Fraternité</i>		Ouvrage  Ravalement des façades et Remplacement des Menuiseries Extérieures du Batiment B de la Caserne de la Garde Républicaine  10 Rue de Tournon 75006 Paris, France
			Ind B  MAI 2025			Courriel: pltricot@neuf.fr				




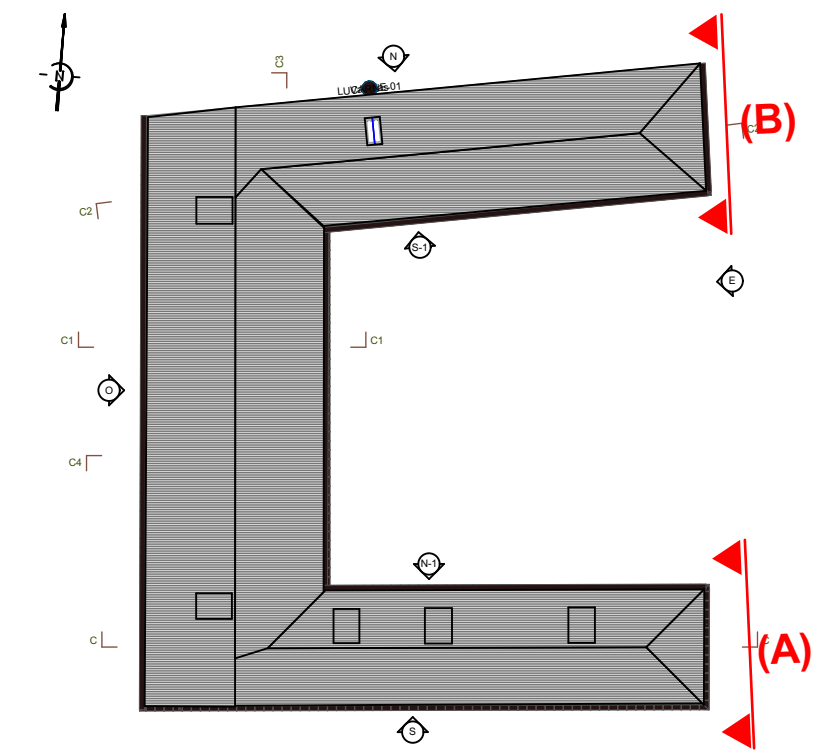


Plan de localisation des élévations

projet en rouge

Pignon (A)

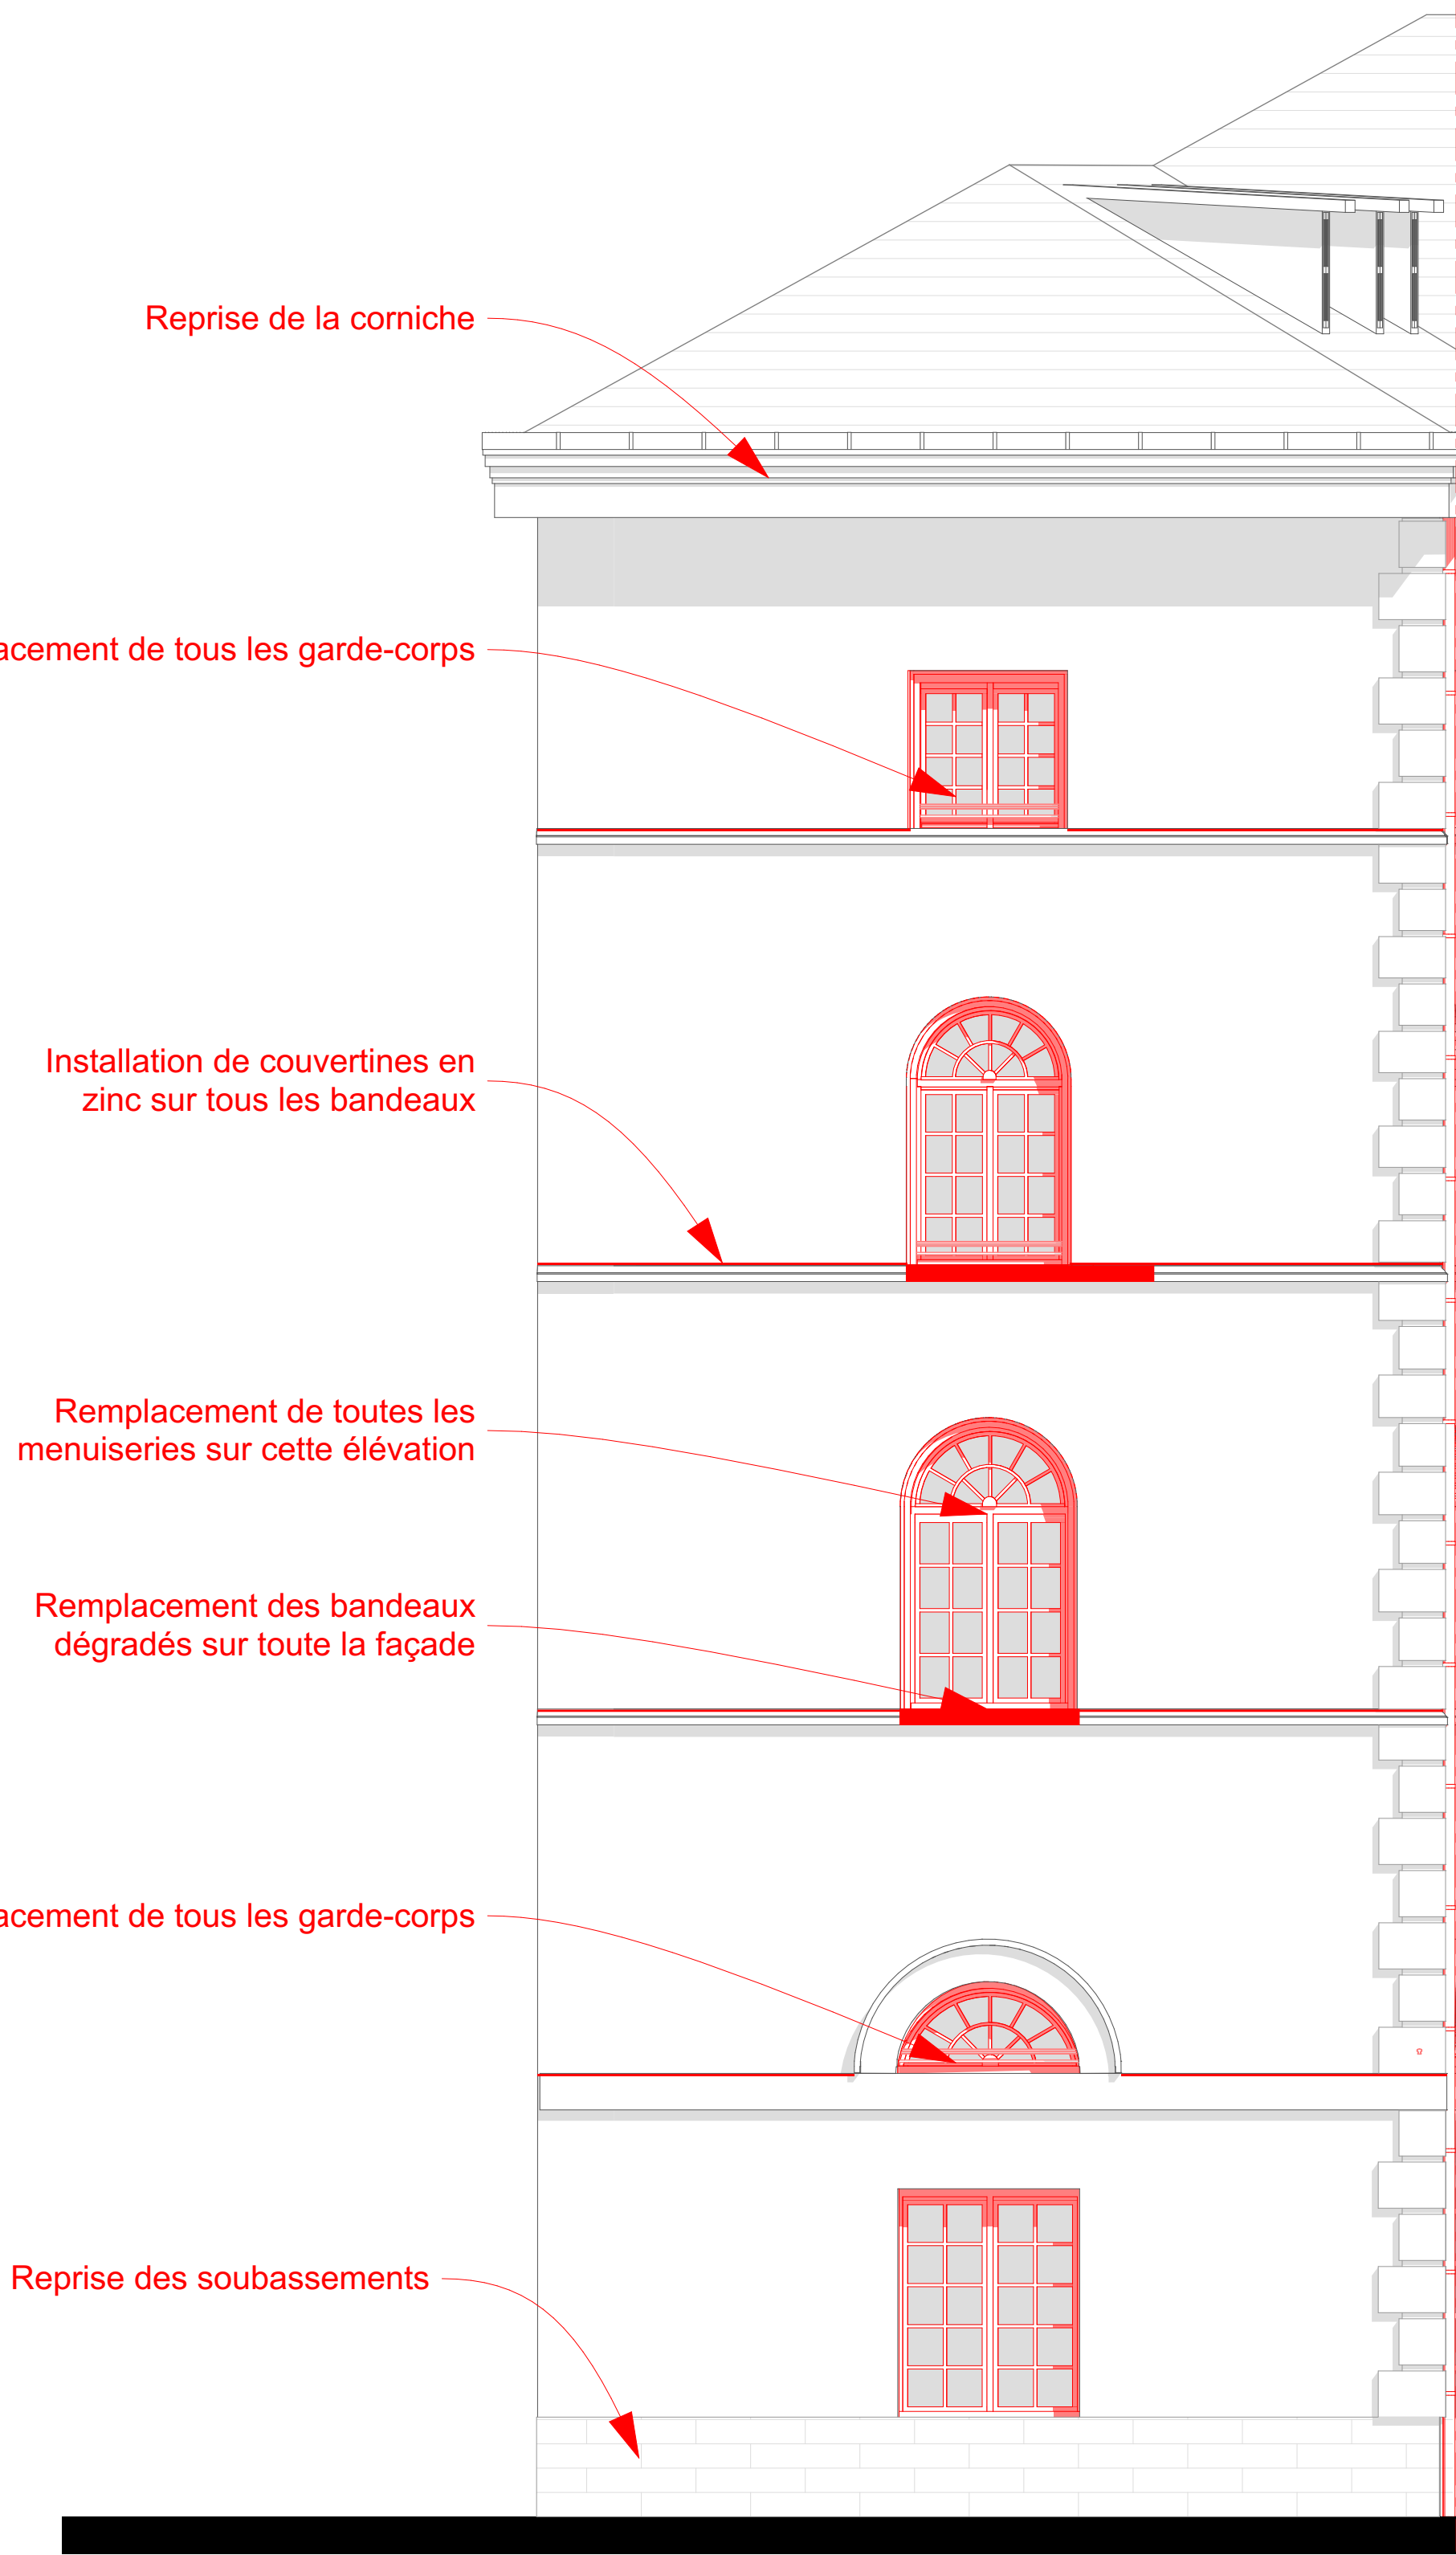

Pignon (B)

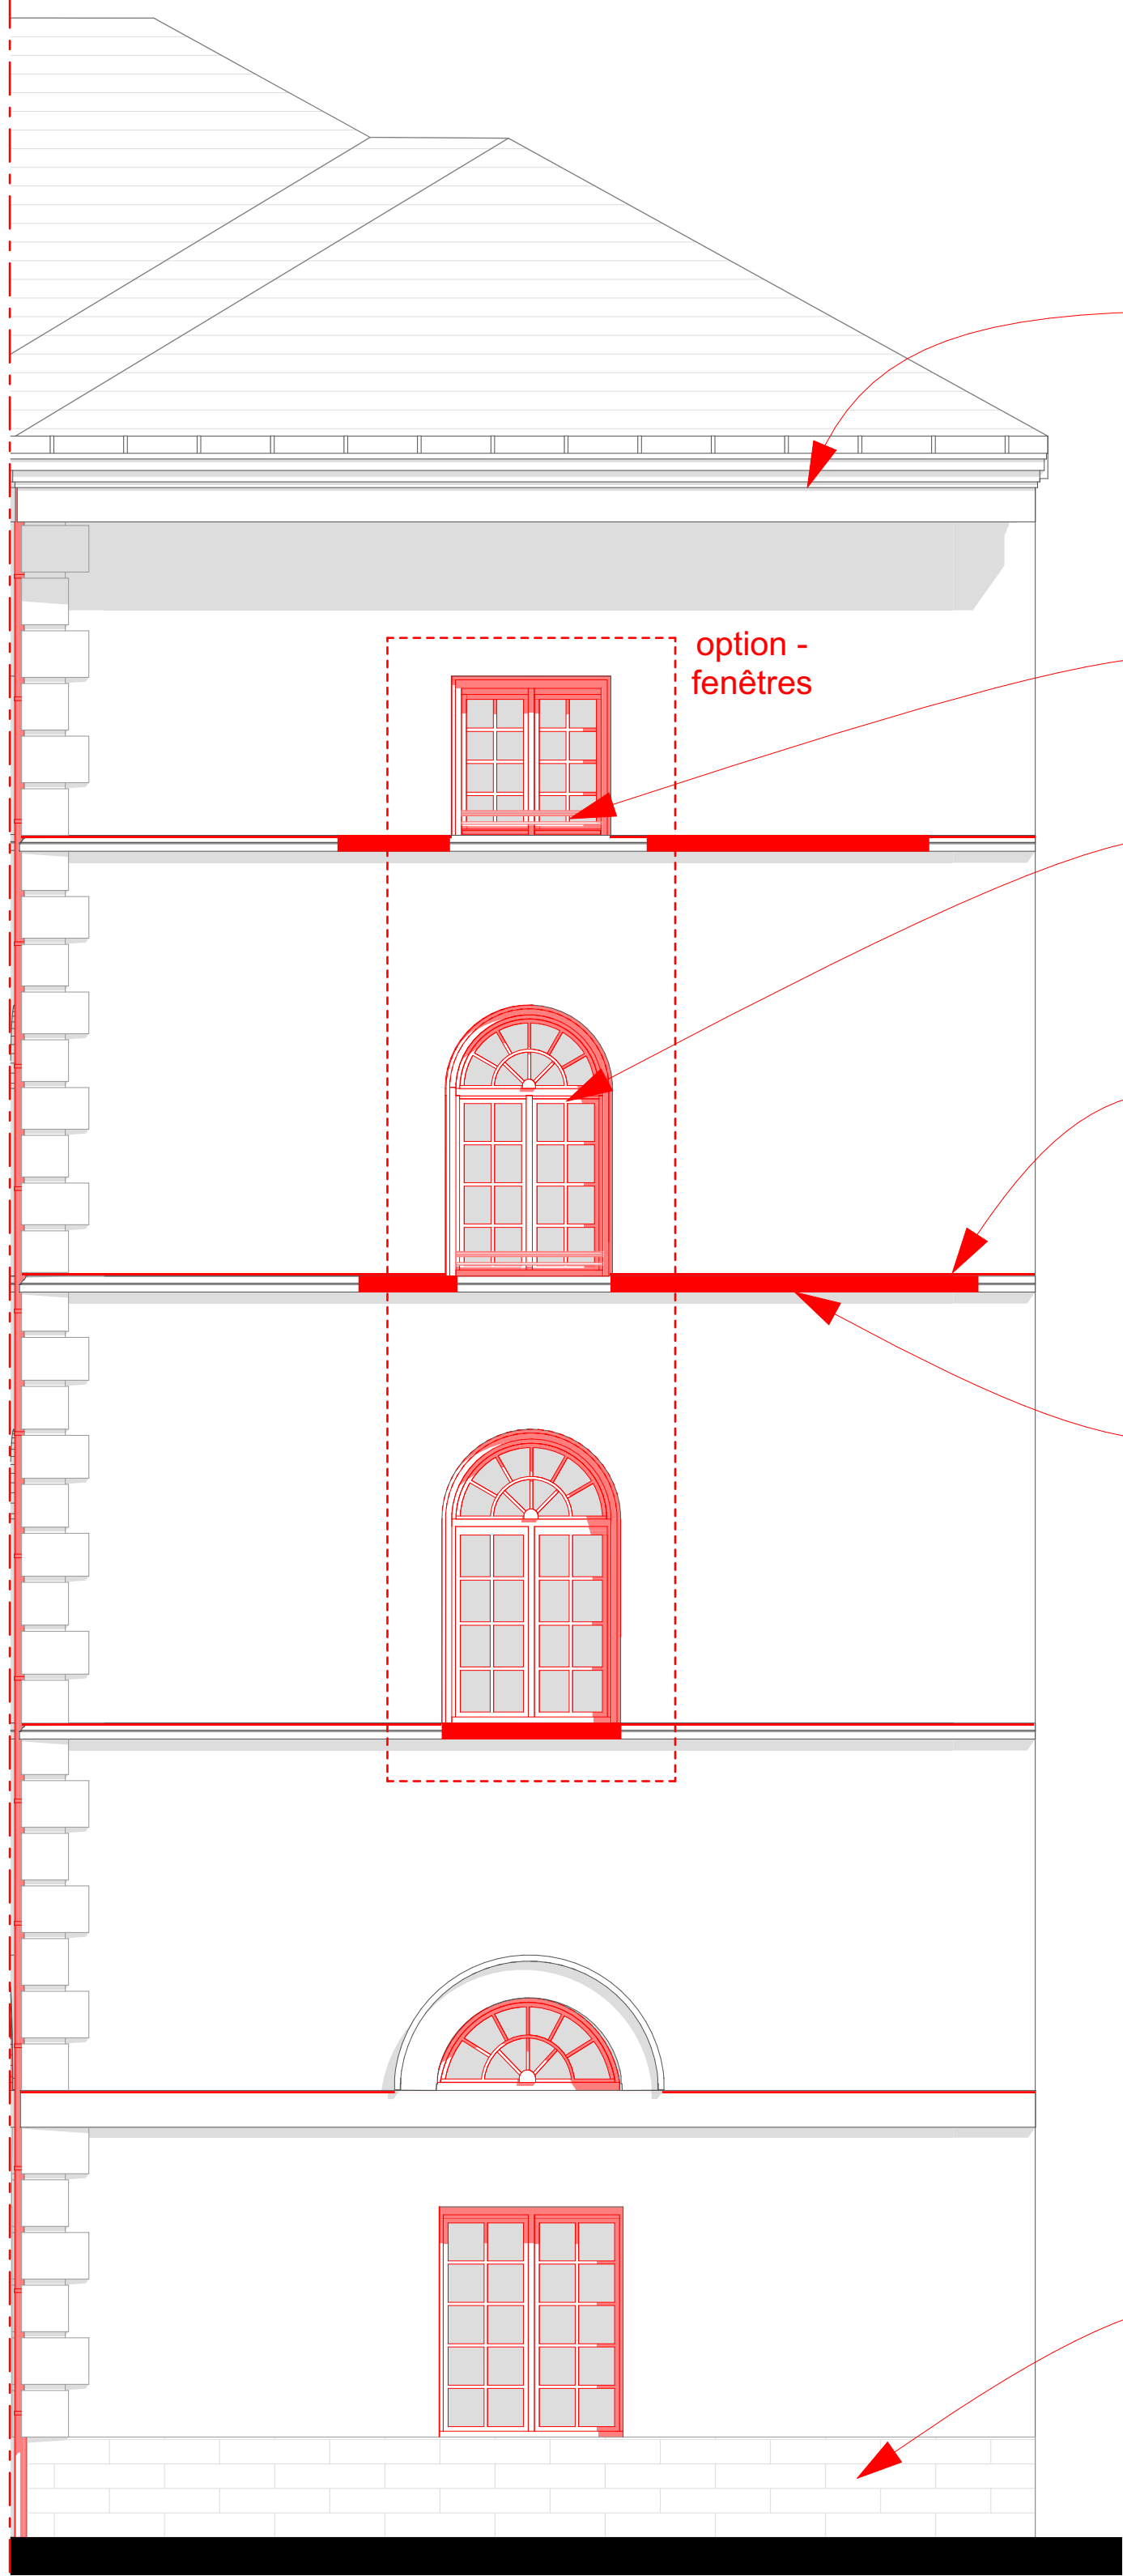





**Zone de Ravalement  
(410 m<sup>2</sup>)**

**Zone de Pierre de Taille  
(21 m<sup>2</sup>)**


**Zone de Soubassement  
(21 m<sup>2</sup>)**

**Zone de Corniche à reprendre  
(17,46 m<sup>2</sup>)**

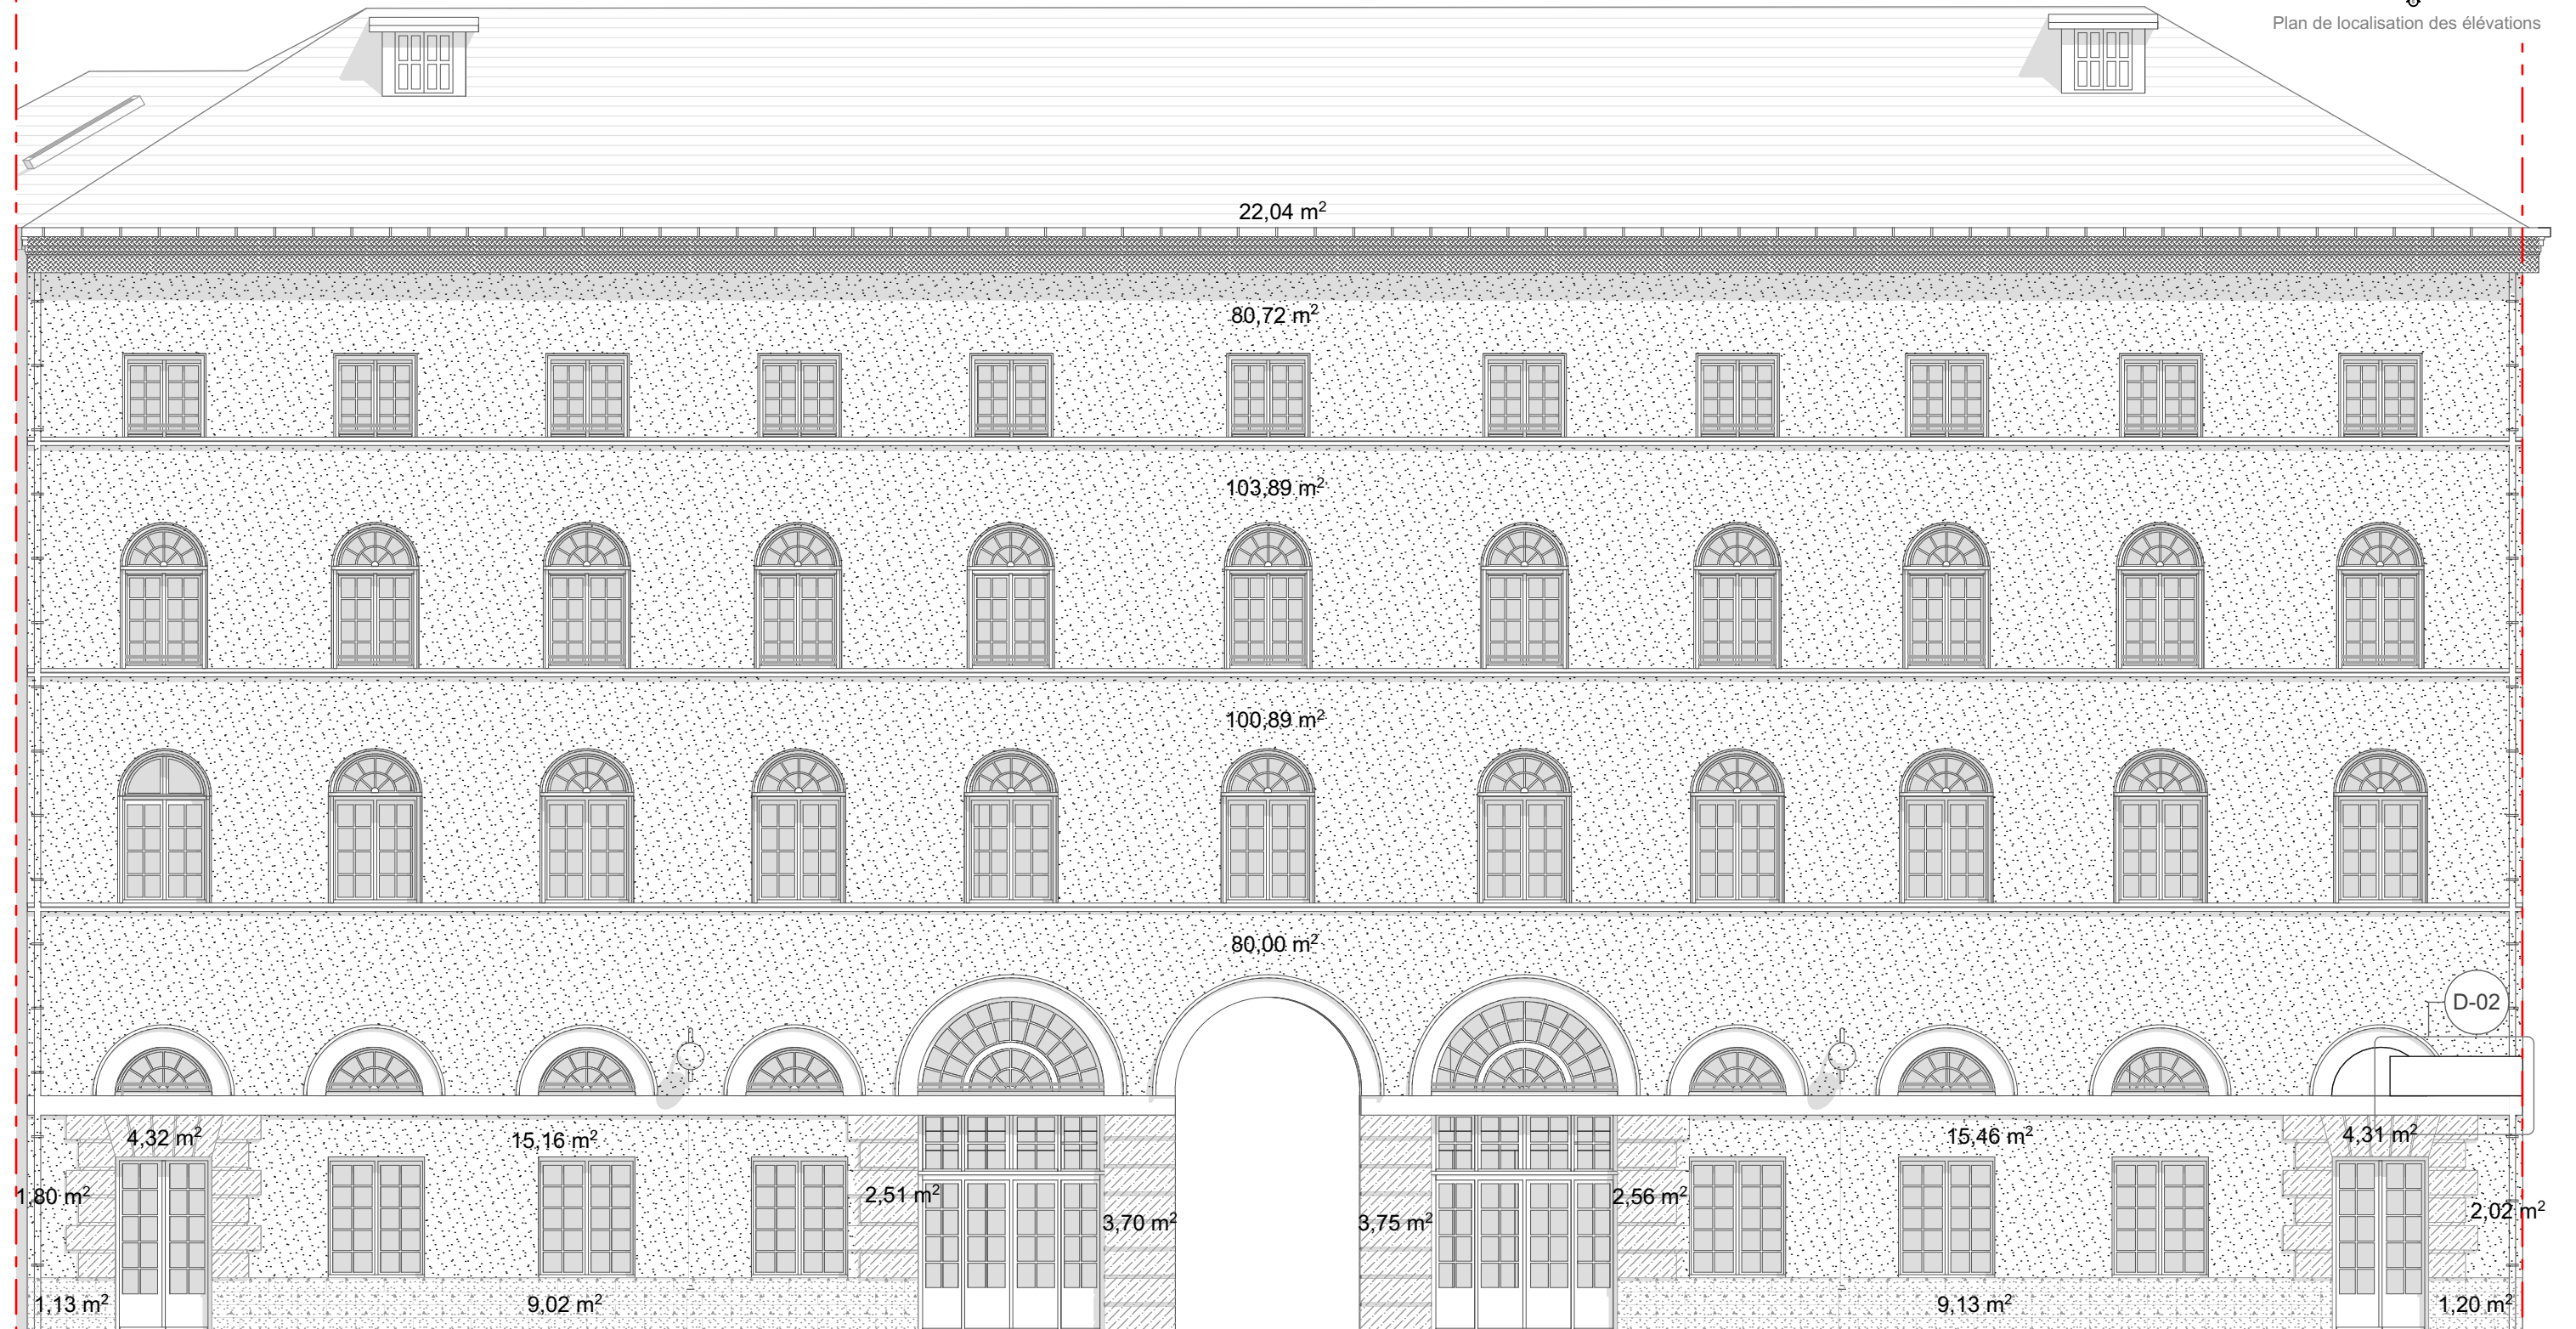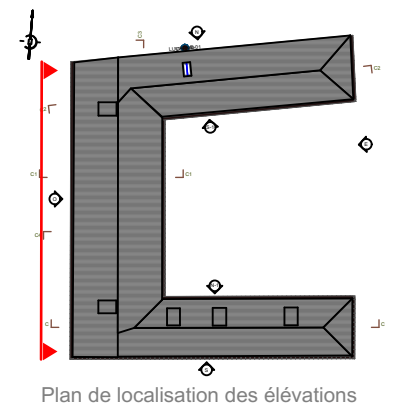

n° de plan	Titre	Echelle:	PRO	Maître d'oeuvre Agence DESMONT TRICOT Architectes Associés Architectes du Patrimoine	Coordonnées:	Maître d'ouvrage		Ouvrage	<b>Ravalement des façades et Remplacement des Menuiseries Extérieures du Batiment B de la Caserne de la Garde Républicaine</b>
PRO 06	Elévation Ouest - Etat Existant	1:100 1/1000 A3	Ind B MAI 2025	1 Avenue Théophile Gautier 75016 Paris, France	06.63.87.17.16  Courriel: pltricot@neuf.fr	Préfecture de Police	1 bis Rue de Lutèce 75195 Paris, CEDEX 04		10 Rue de Tournon 75006 Paris, France



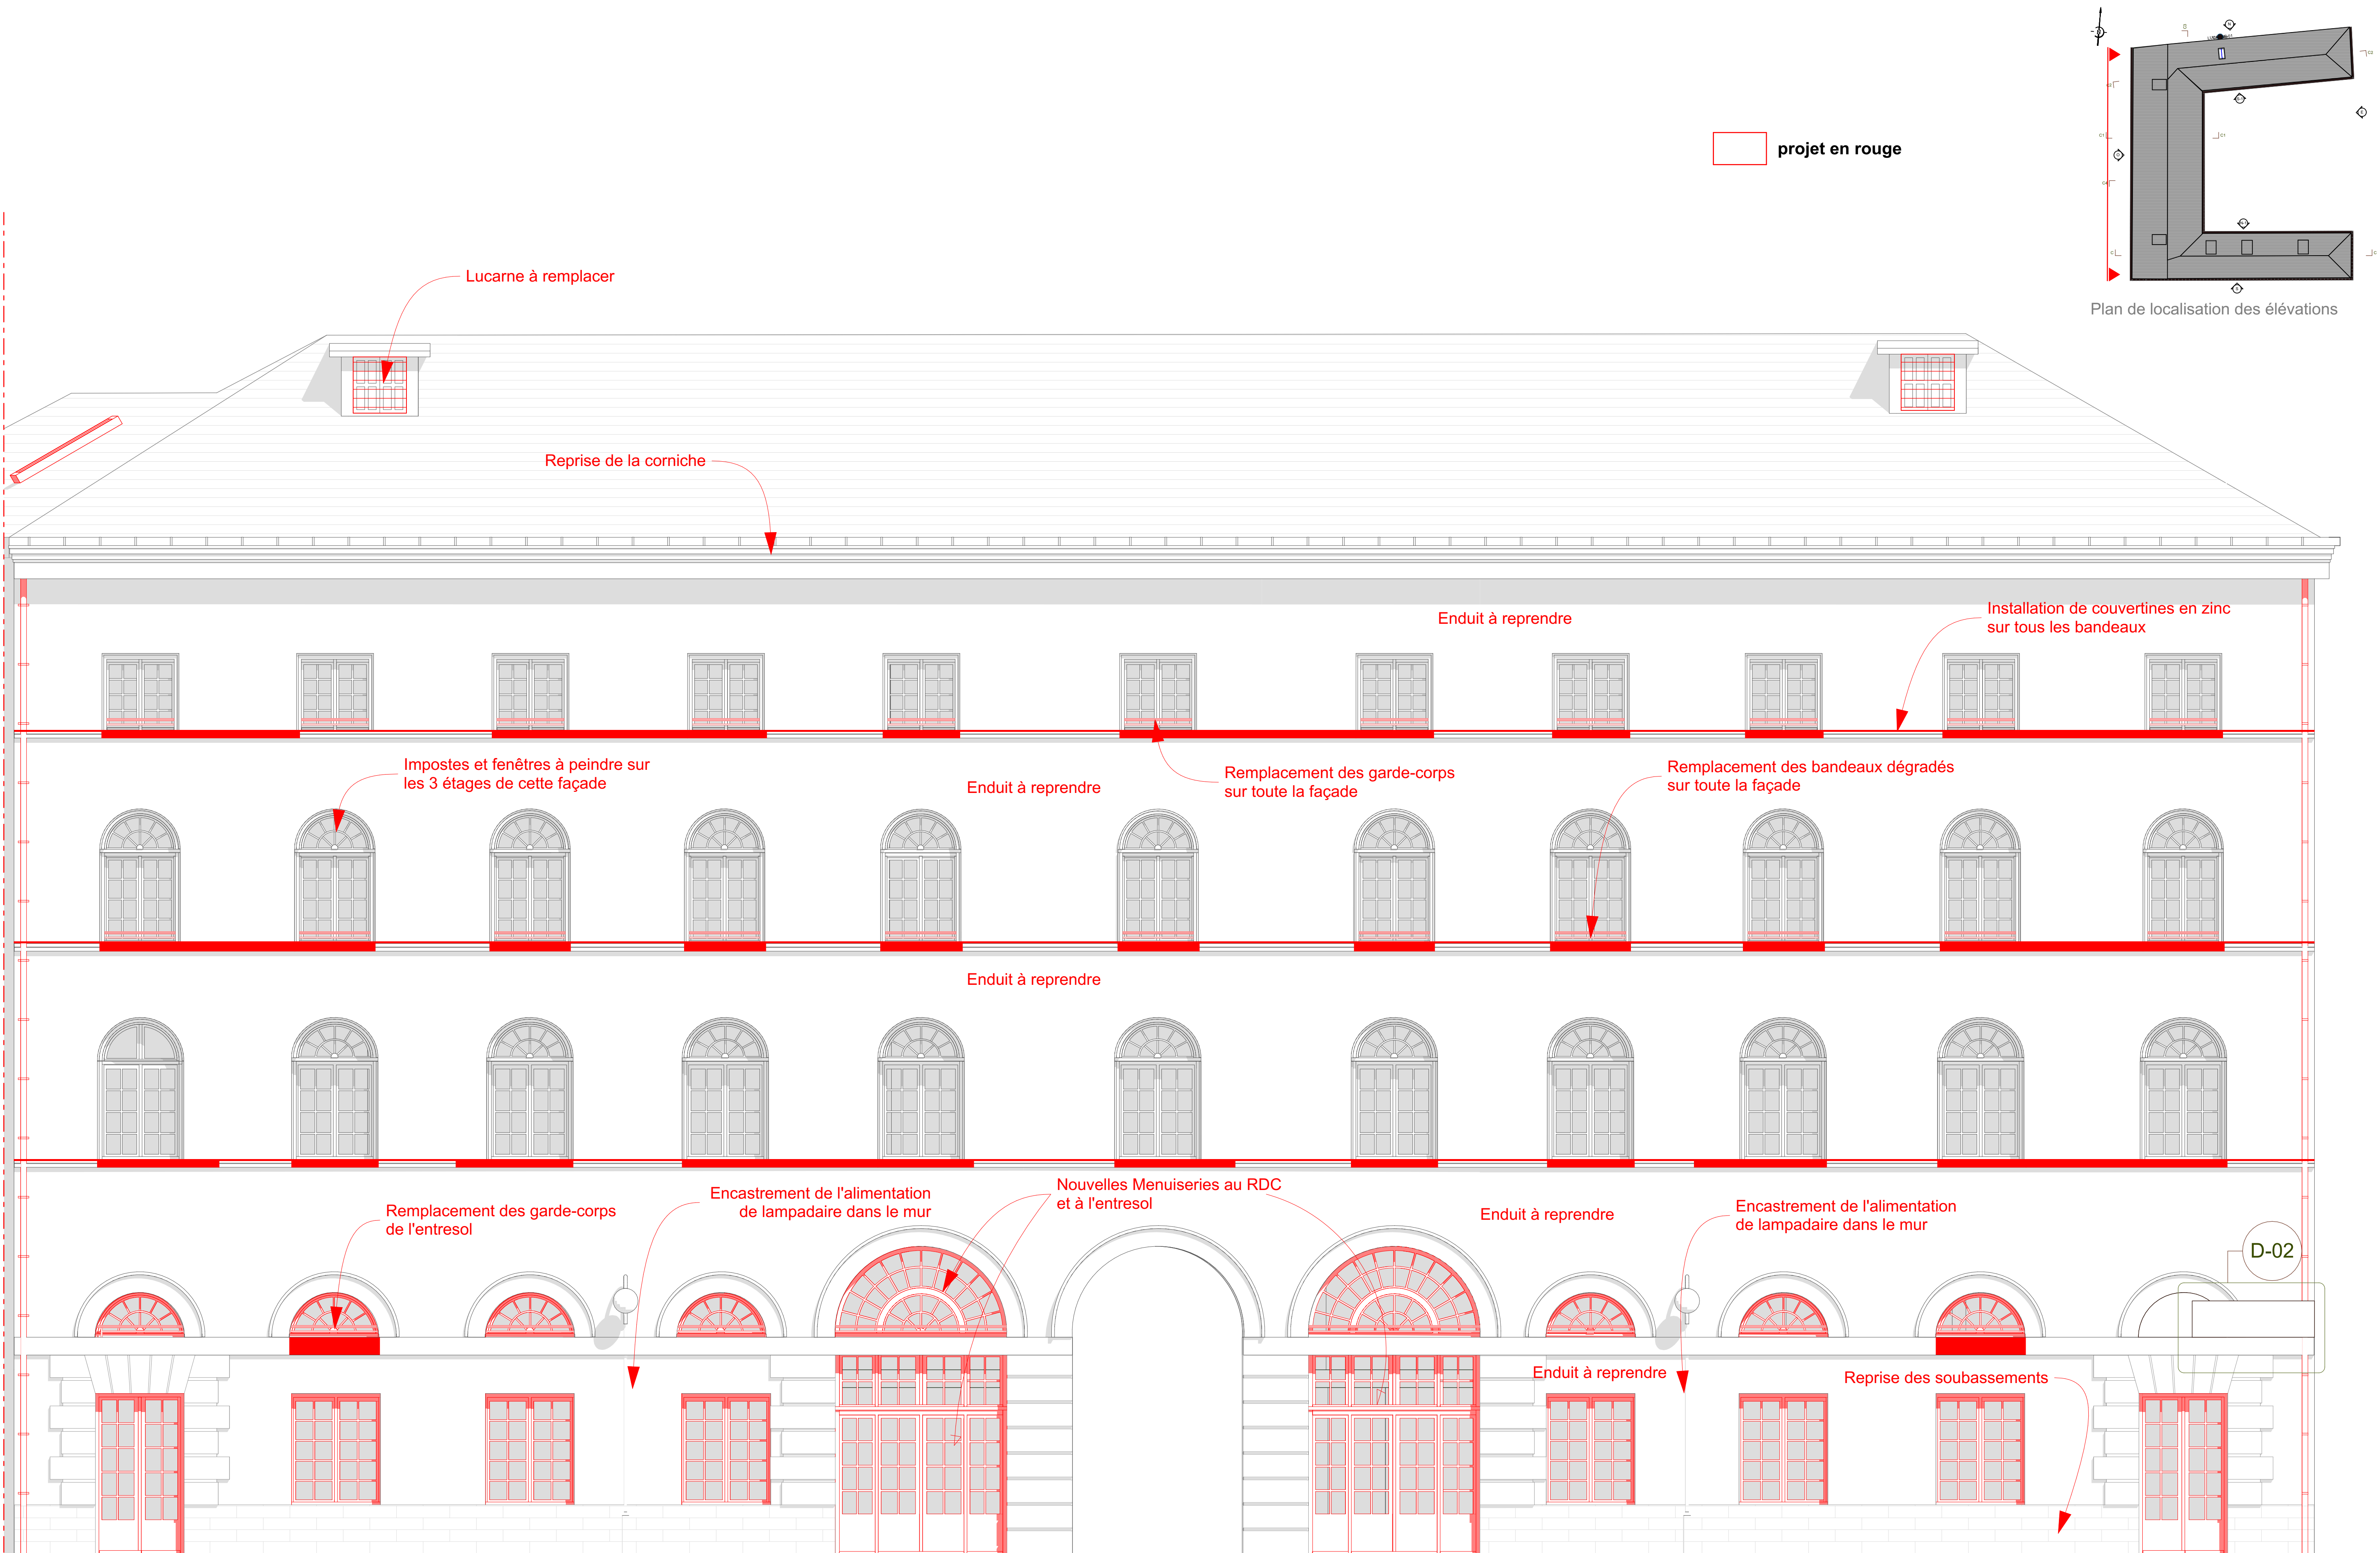

n° de plan	Titre	Echelle:	PRO	Maître d'oeuvre	Coordonnées:	Maître d'ouvrage	Ouvrage
PRO 07	Elévation Ouest - Etat Projeté	1:50.1/500		Agence DESMONT TRICOT Architectes Associés Architectes du Patrimoine	06.63.87.17.16	Préfecture de Police	Ravalement des façades et Remplacement des Menuiseries Extérieures du Batiment B de la Caserne de la Garde Républicaine
		A1	Mai 2025	1 Avenue Théophile Gautier 75016 Paris, France	Courriel: pltricot@neuf.fr	1 bis Rue de Lutèce 75195 Paris, CEDEX 04	10 Rue de Tournon 75006 Paris, France




**Zone de Ravalement  
(262 m<sup>2</sup>)**

**Zone de Pierre de Taille  
(25 m<sup>2</sup>)**


**Zone de Soubassement  
(16 m<sup>2</sup>)**

**Zone de corniche à reprendre  
(12,44 m²)**

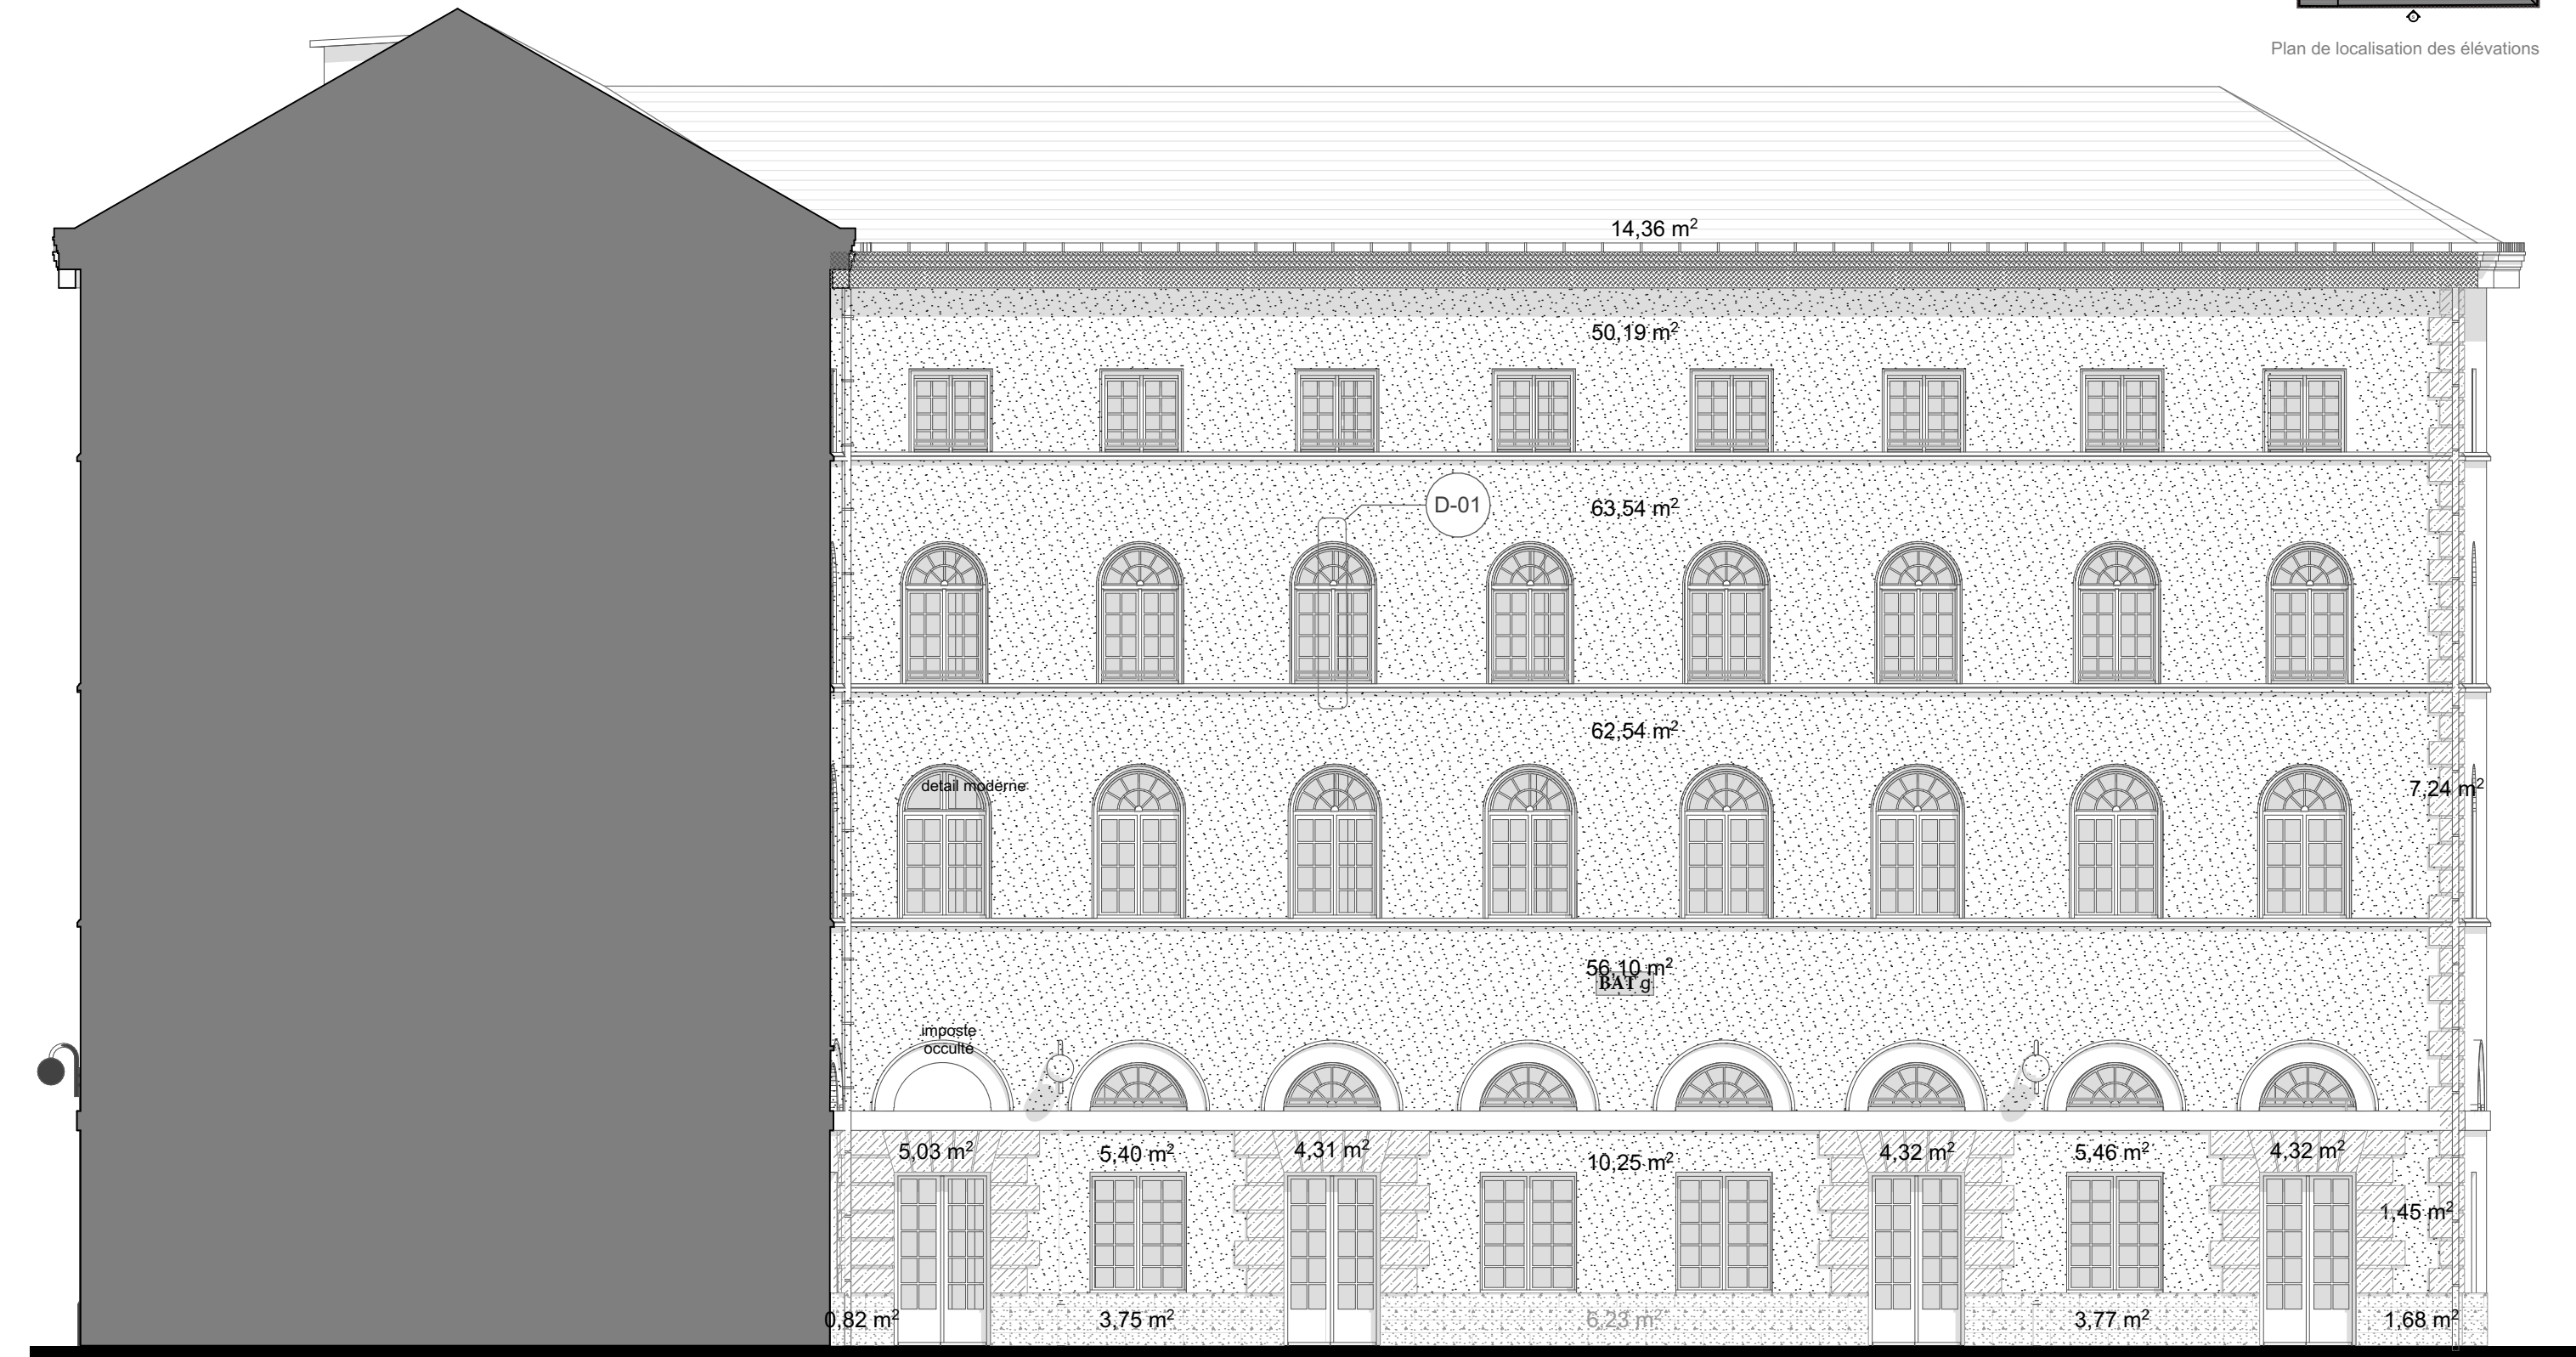



n° de plan	Titre	Echelle:	PRO	Maître d'oeuvre Agence DESMONT TRICOT Architectes Associés Architectes du Patrimoine	Coordonnées:	Maître d'ouvrage Préfecture de Police		Ouvrage	<b>Ravalement des façades et Remplacement des Menuiseries Extérieures du Batiment B de la Caserne de la Garde Républicaine</b>
PRO 08	Elévation Intérieure Sud - Etat Existant	1:100 1/1000 A3	Ind B MAI 2025	1 Avenue Théophile Gautier 75016 Paris, France	06.63.87.17.16  Courriel: pltricot@neuf.fr	1 bis Rue de Lutèce 75195 Paris, CEDEX 04			10 Rue de Tournon 75006 Paris, France

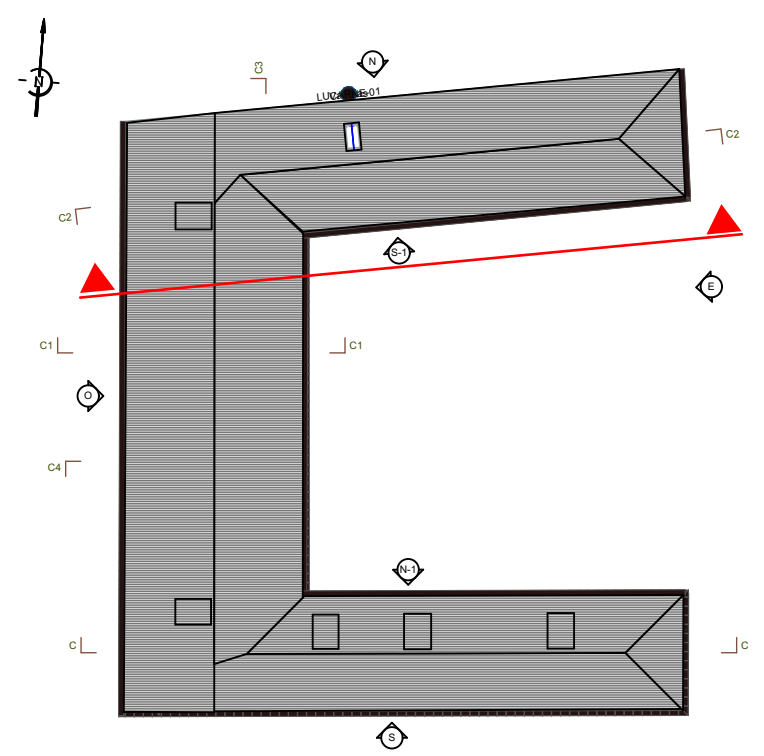



projet en rouge



n° de plan	Titre	Echelle:	PRO	Maître d'oeuvre Agence DESMONT TRICOT Architectes Associés <i>Architectes du Patrimoine</i>		Coordonnées: 06.63.87.17.16	Maître d'ouvrage Préfecture de Police		Ouvrage	<b>Ravalement des façades et Remplacement des Menuiseries Extérieures du Batiment B de la Caserne de la Garde Républicaine</b>  10 Rue de Tournon 75006 Paris, France
PRO 09	Elévation Intérieure Sud - Etat Projeté	1:50,1/500  A1	Mai 2025	1 Avenue Théophile Gautier 75016 Paris, France		Courriel: pltricot@neuf.fr	1 bis Rue de Lutèce 75195 Paris, CEDEX 04			

**Zone de Ravalement  
(256 m<sup>2</sup>)**

**Zone de Pierre de Taille  
(25 m<sup>2</sup>)**


**Zone de Soubassement  
(16 m<sup>2</sup>)**

**Zone de corniche à reprendre  
(12,34 m<sup>2</sup>)**





n° de plan	Titre	Echelle:	PRO	Maître d'œuvre Agence DESMONT TRICOT Architectes Associés Architectes du Patrimoine	Coordonnées:	Maître d'ouvrage Préfecture de Police	 PRÉFECTURE DE POLICE <i>Liberté</i> <i>Égalité</i> <i>Fraternité</i> 	Ouvrage  <b>Ravalement des façades et Remplacement des Menuiseries Extérieures du Batiment B de la Caserne de la Garde Républicaine</b>  10 Rue de Tournon 75006 Paris, France
PRO 10	Elévation Intérieure Nord - Etat Existant	1:100 1/1000 A3	Ind B  MAI 2025	1 Avenue Théophile Gautier 75016 Paris, France	06.63.87.17.16  Courriel: pltricot@neuf.fr	1 bis Rue de Lutèce 75195 Paris, CEDEX 04		



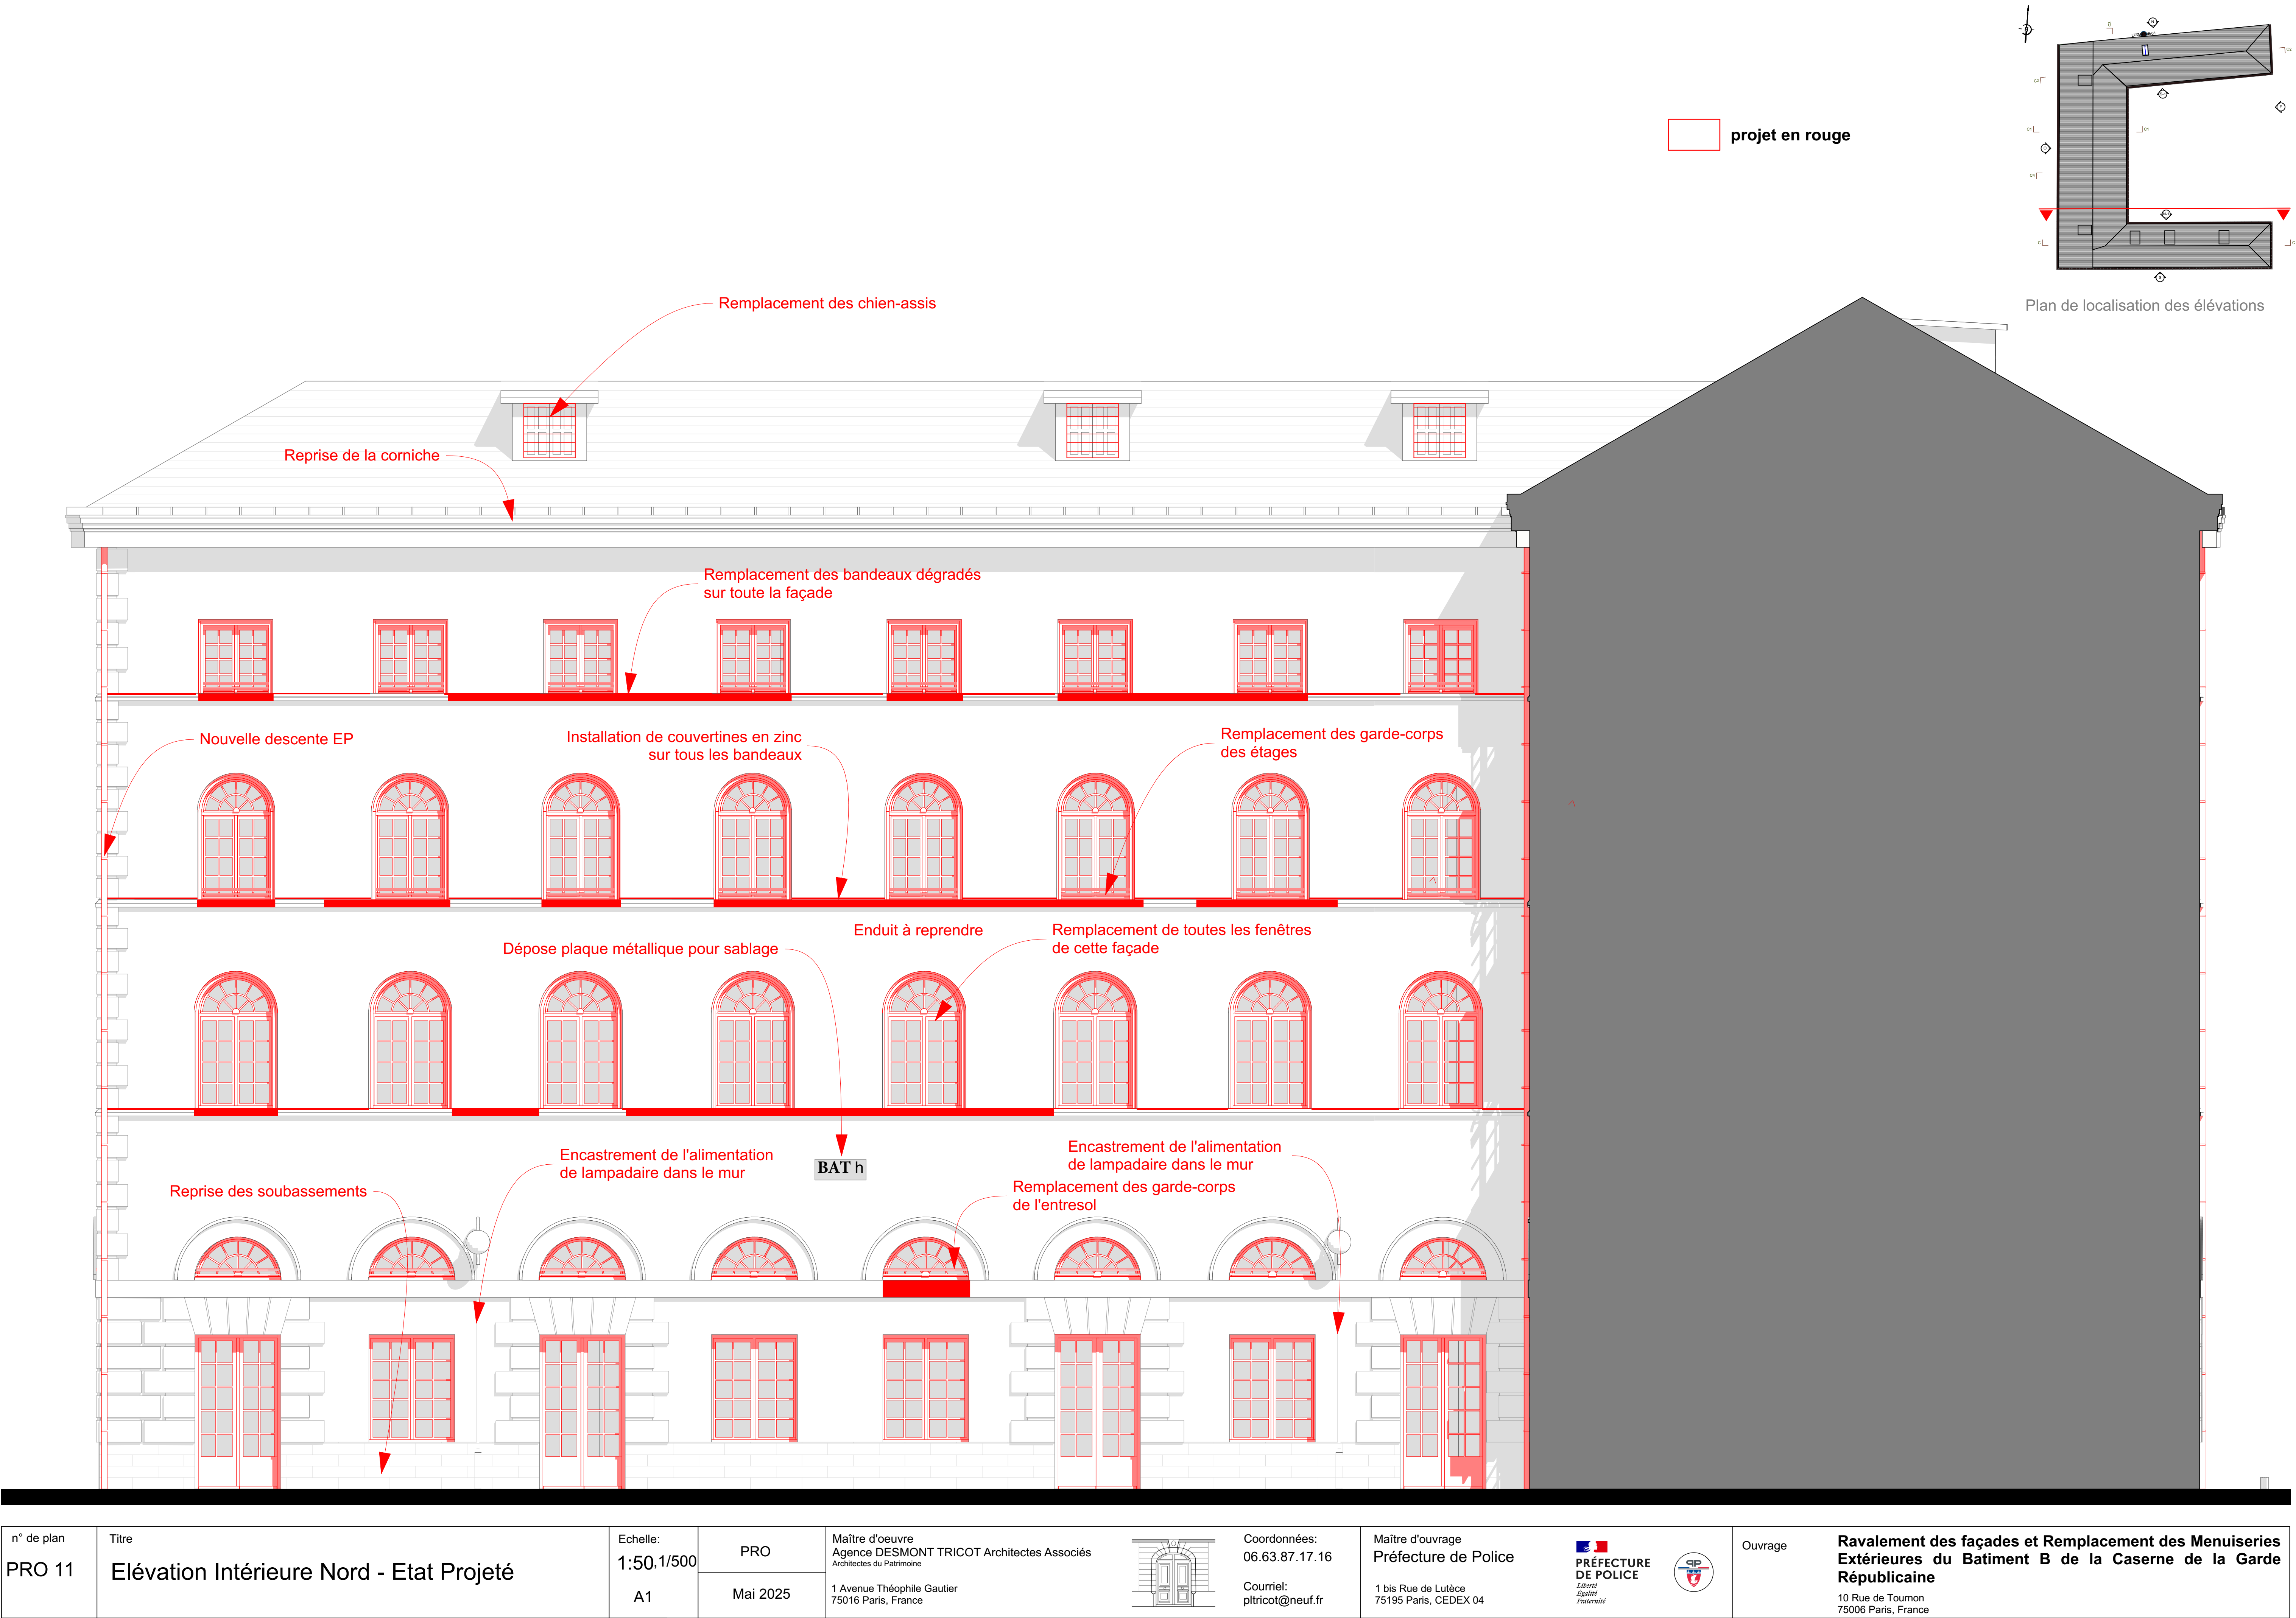


n° de plan	Titre	Echelle:	PRO	Maître d'oeuvre	Coordonnées:	Maître d'ouvrage	Ouvrage
PRO 11	Elévation Intérieure Nord - Etat Projeté	1:50.1/500		Agence DESMONT TRICOT Architectes Associés Architectes du Patrimoine	06.63.87.17.16	Préfecture de Police	Ravalement des façades et Remplacement des Menuiseries Extérieures du Batiment B de la Caserne de la Garde Républicaine
		A1	Mai 2025	1 Avenue Théophile Gautier 75016 Paris, France	Courriel: pltricot@neuf.fr	1 bis Rue de Lutèce 75195 Paris, CEDEX 04	10 Rue de Tournon 75006 Paris, France

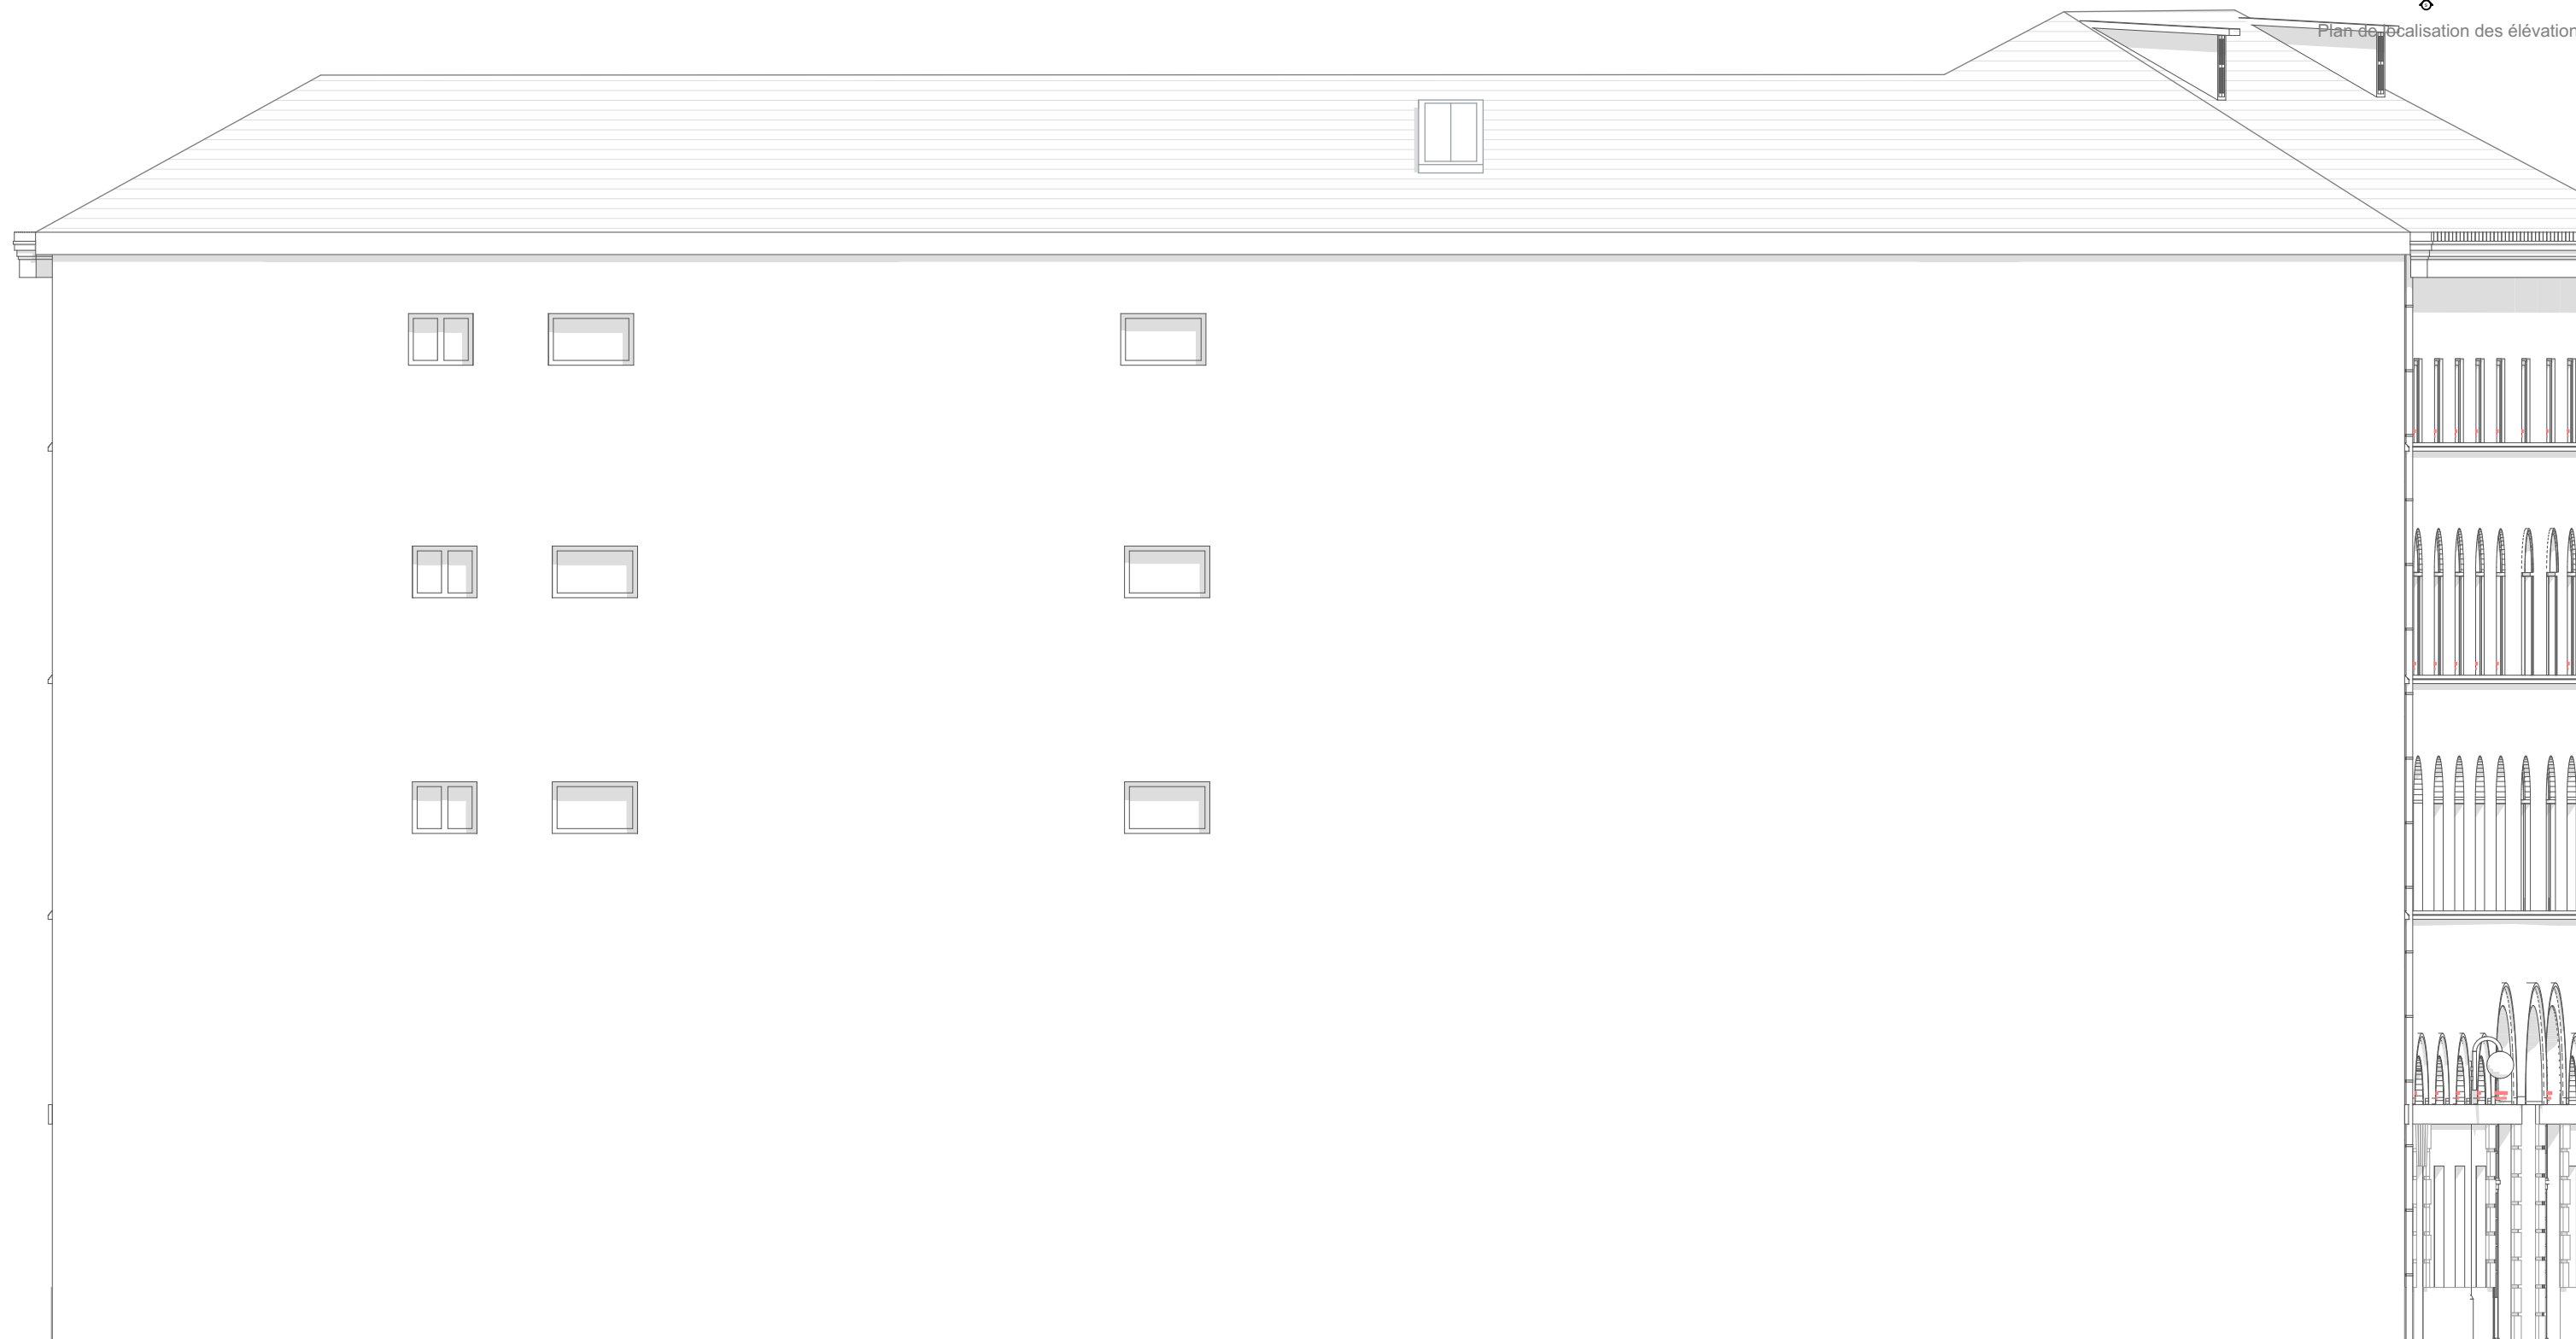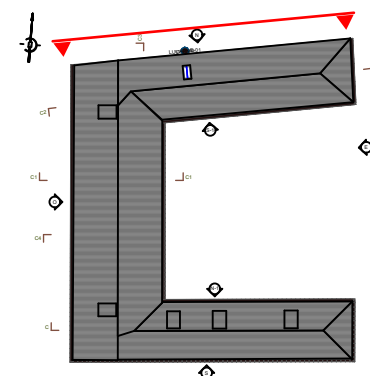

n° de plan	Titre	Echelle:	PRO	Maître d'œuvre Agence DESMONT TRICOT Architectes Associés Architectes du Patrimoine	Coordonnées:	Maître d'ouvrage Préfecture de Police	 PRÉFECTURE DE POLICE <i>Liberté</i> <i>Égalité</i> <i>Fraternité</i> 	<b>Ouvrage</b> <b>Ravalement des façades et Remplacement des Menuiseries Extérieures du Batiment B de la Caserne de la Garde Républicaine</b> 10 Rue de Tournon 75006 Paris, France
PRO 12	Elévation Nord- Etat Existant	1:100 1/1000 A3	Ind B MAI 2025	1 Avenue Théophile Gautier 75016 Paris, France	06.63.87.17.16  Courriel: pltricot@neuf.fr	1 bis Rue de Lutèce 75195 Paris, CEDEX 04		



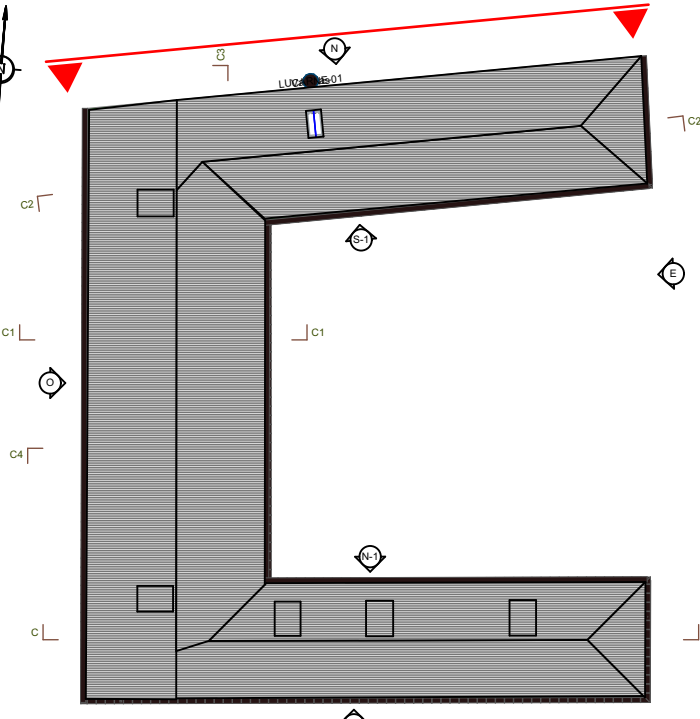

## Plan de localisation des élévations


- Vasistas à remplace

## Fenêtres à remplace

## Fenêtres à remplace

## Fenêtres à remplace


n° de plan	Titre	Echelle:	PRO	Maître d'oeuvre Agence DESMONT TRICOT Architectes Associés <i>Architectes du Patrimoine</i>		Coordonnées: 06.63.87.17.16	Maître d'ouvrage Préfecture de Police		Ouvrage	<b>Ravalement des façades et Remplacement des Menuiseries Extérieures du Batiment B de la Caserne de la Garde Républicaine</b>
PRO 13	Elévation Nord- Etat Projeté	1:50, 1:500 A1	Mai 2025	1 Avenue Théophile Gautier 75016 Paris, France		Courriel: pltricot@neuf.fr	1 bis Rue de Lutèce 75195 Paris, CEDEX 04			10 Rue de Tournon 75006 Paris, France

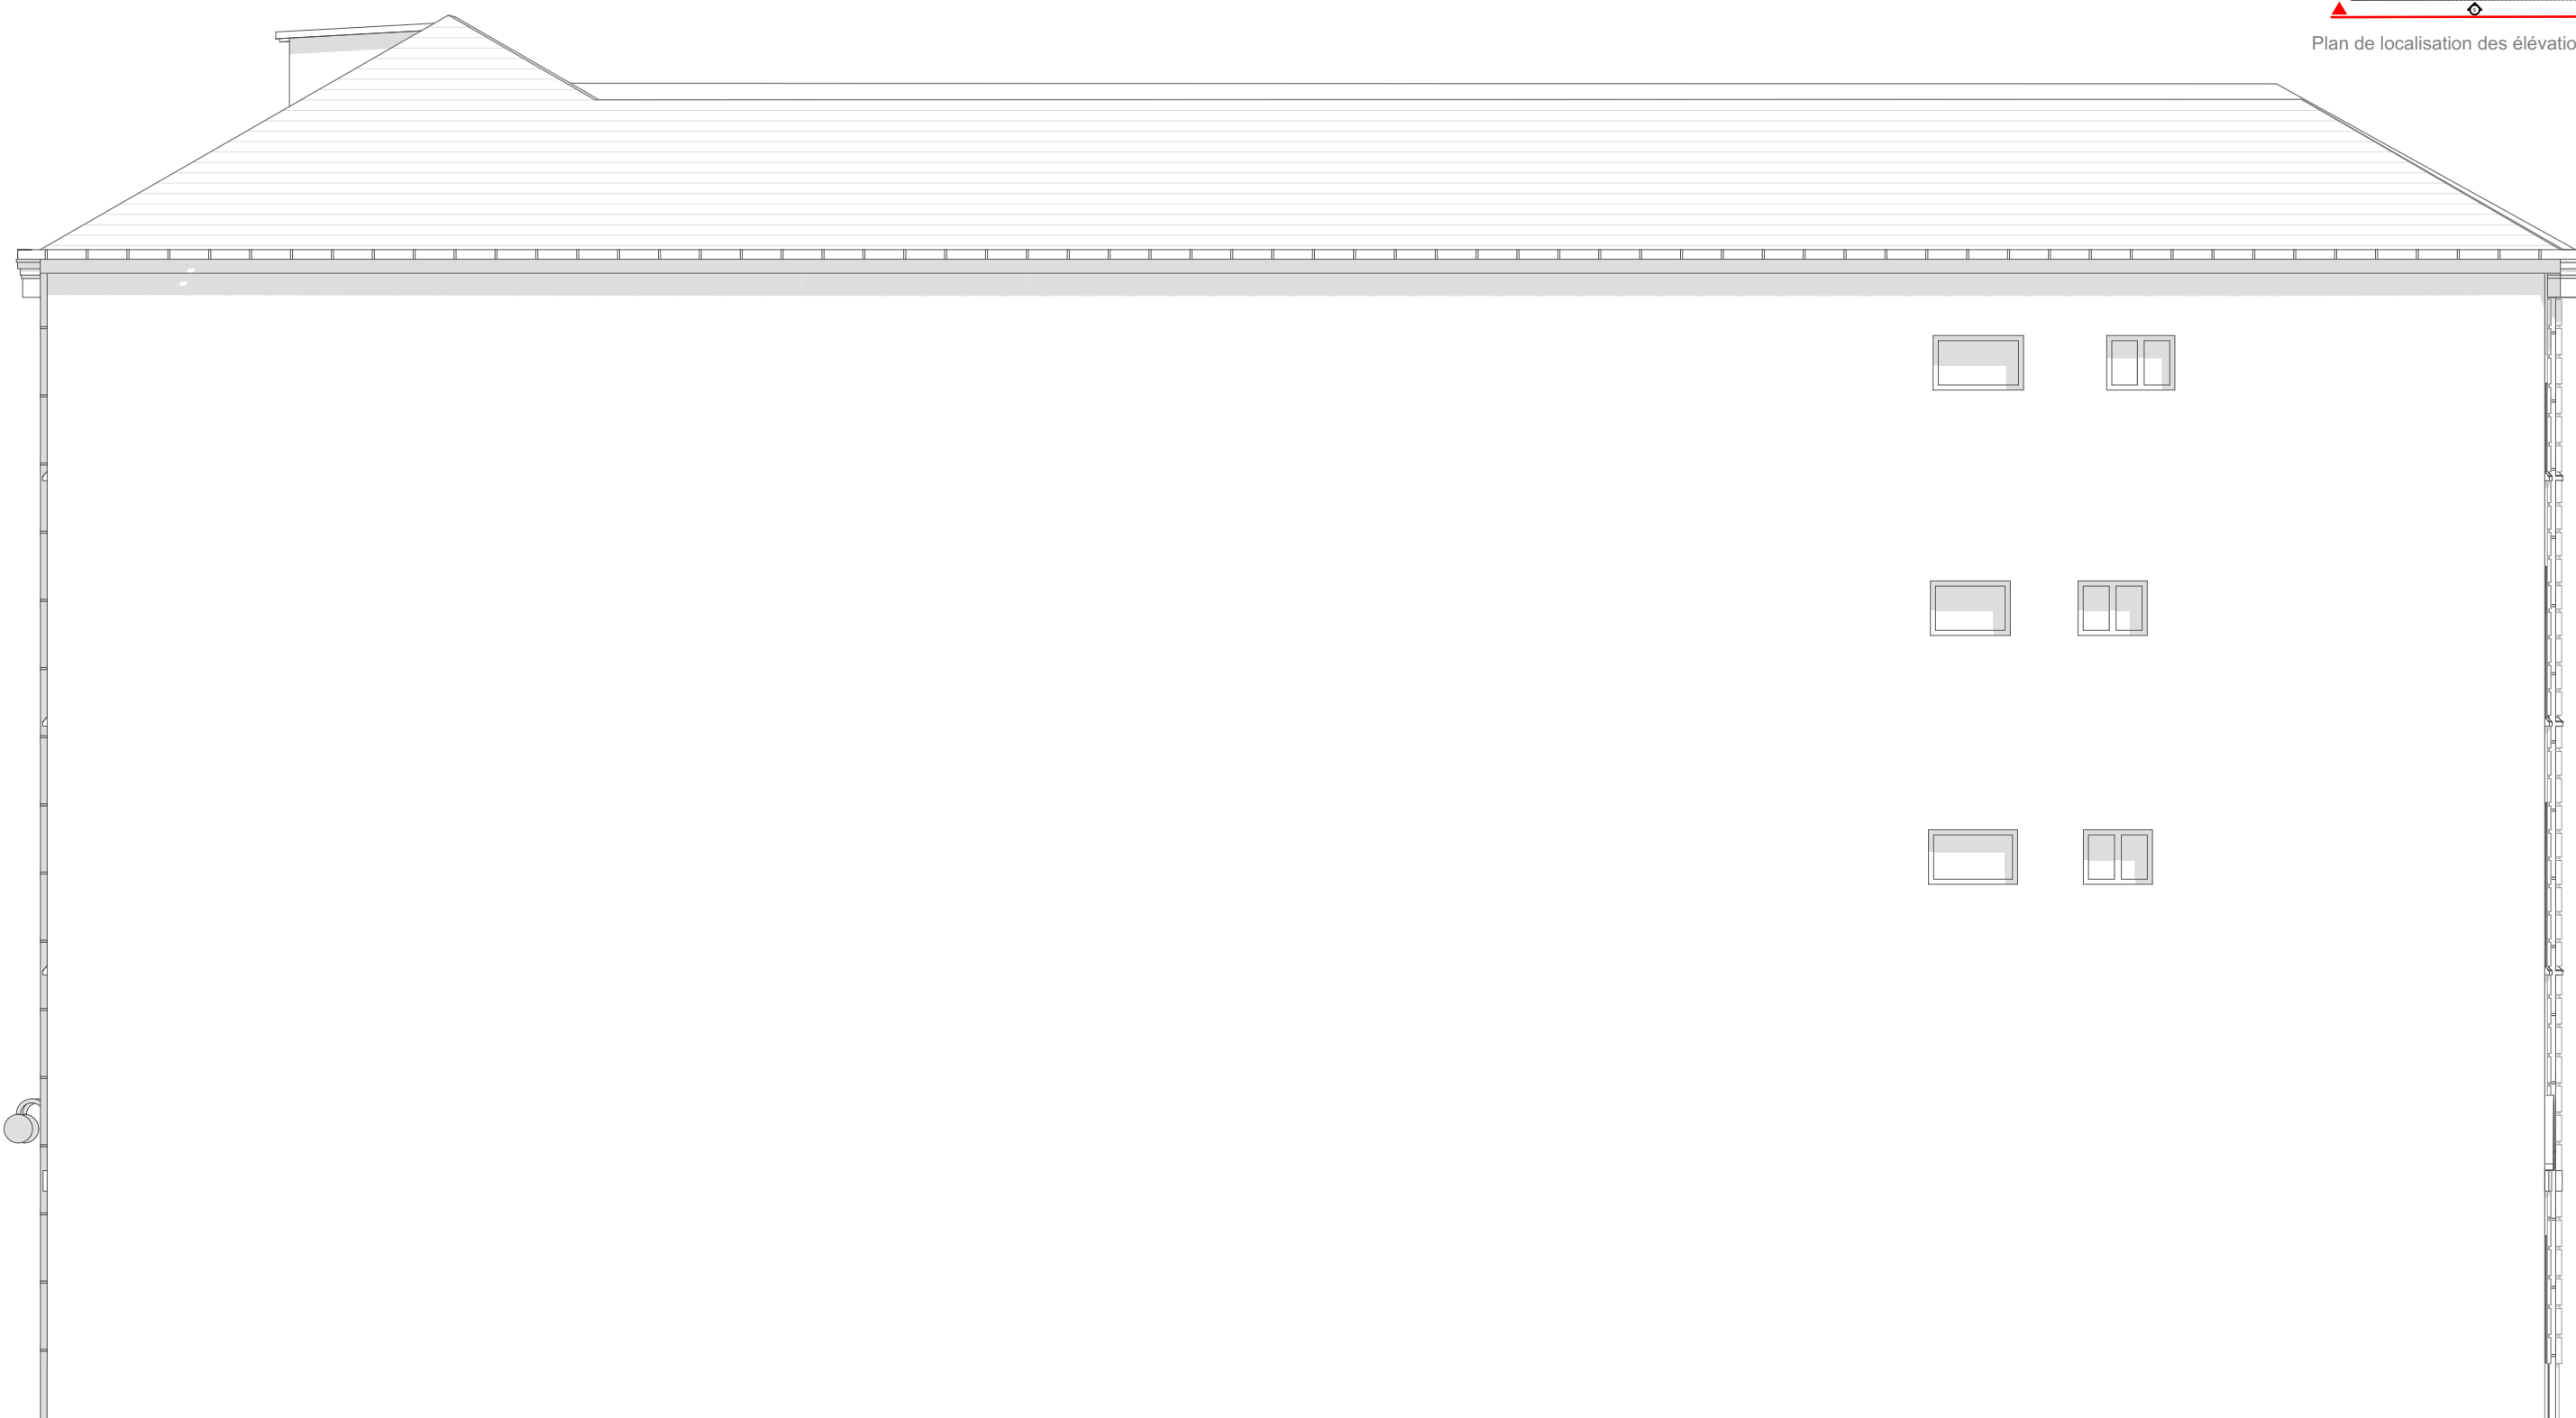




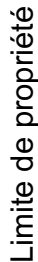
n° de plan	Titre	Echelle:	PRO	Maître d'oeuvre Agence DESMONT TRICOT Architectes Associés Architectes du Patrimoine		Coordonnées: 06.63.87.17.16	Maître d'ouvrage Préfecture de Police	 PRÉFECTURE DE POLICE  Liberté Égalité Fraternité	Ouvrage	<b>Ravalement des façades et Remplacement des Menuiseries Extérieures du Batiment B de la Caserne de la Garde Républicaine</b>  10 Rue de Tournon 75006 Paris, France
PRO 14	Elévation Sud- Etat Existant	1:100 1/1000 A3	MAI 2025	1 Avenue Théophile Gautier 75016 Paris, France		Courriel: pltricot@neuf.fr	1 bis Rue de Lutèce 75195 Paris, CEDEX 04			



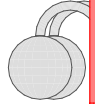


114










n° de plan	Titre	Echelle:	PRO	Maître d'oeuvre Agence DESMONT TRICOT Architectes Associés Architectes du Patrimoine		Coordonnées: 06.63.87.17.16	Maître d'ouvrage Préfecture de Police	 <b>PRÉFECTURE DE POLICE</b> <i>Liberté Égalité Fraternité</i>		Ouvrage	<b>Ravalement des façades et Remplacement des Menuiseries Extérieures du Batiment B de la Caserne de la Garde Républicaine</b>  10 Rue de Tournon 75006 Paris, France
PRO 15	Elévation Sud- Etat Projeté	1:50,1/500  A1	Mai 2025	1 Avenue Théophile Gautier 75016 Paris, France		Courriel: pltricot@neuf.fr	1 bis Rue de Lutèce 75195 Paris, CEDEX 04				




n° de plan	Titre	Echelle:	PRO	Maître d'oeuvre Agence DESMONT TRICOT Architectes Associés Architectes du Patrimoine		Coordonnées: 06.63.87.17.16	Maître d'ouvrage Préfecture de Police			Ouvrage  <b>Ravalement des façades et Remplacement des Menuiseries Extérieures du Batiment B de la Caserne de la Garde Républicaine</b>  10 Rue de Tournon 75006 Paris, France
PRO 16	Coupe Transversale	1/100 A2	Février 2024	1 Avenue Théophile Gautier 75016 Paris, France		Courriel: pltricot@neuf.fr	1 bis Rue de Lutèce 75195 Paris, CEDEX 04			



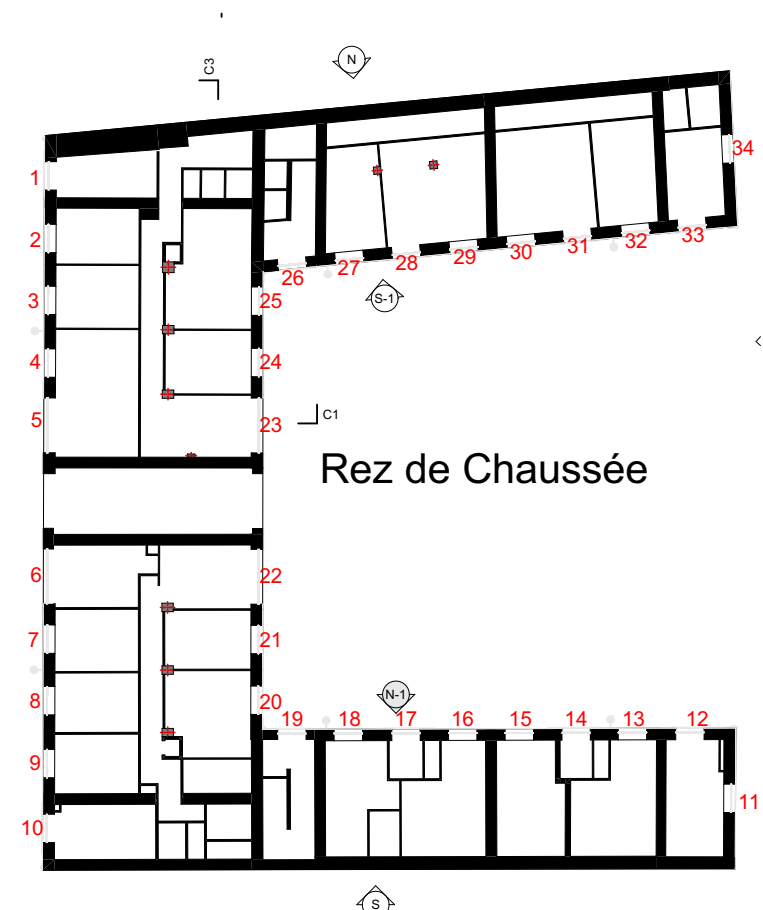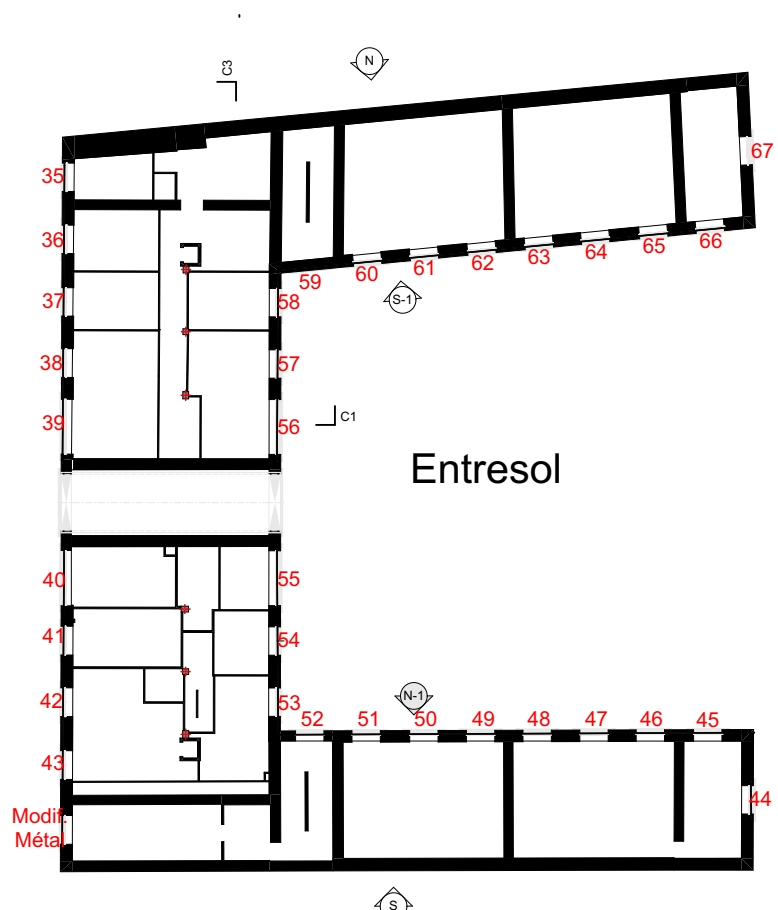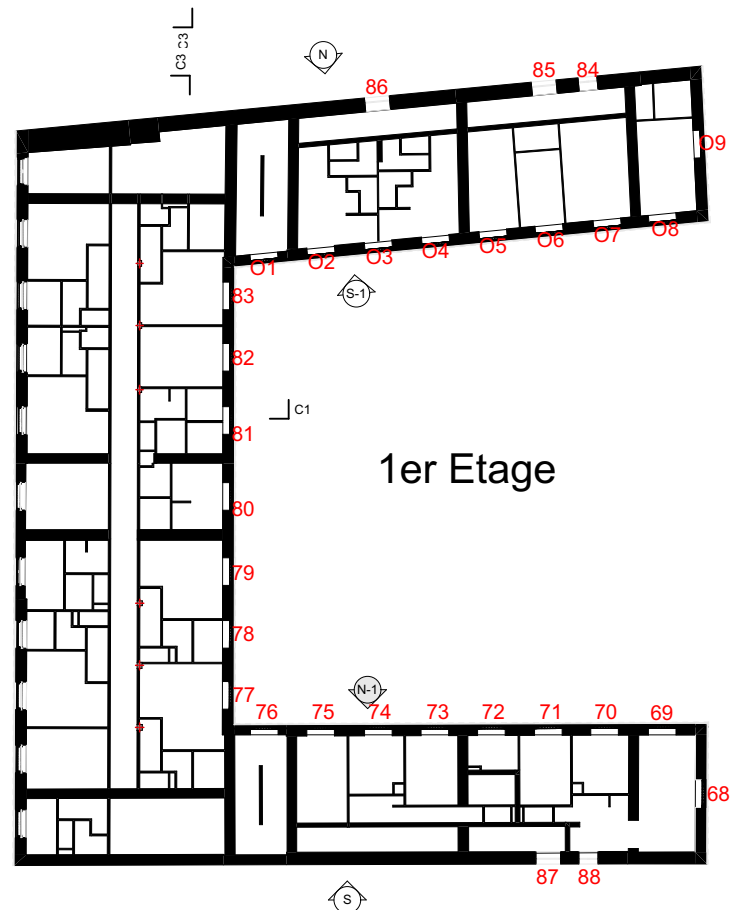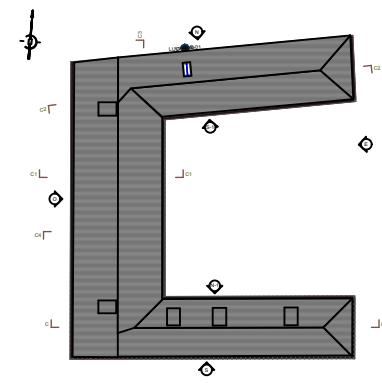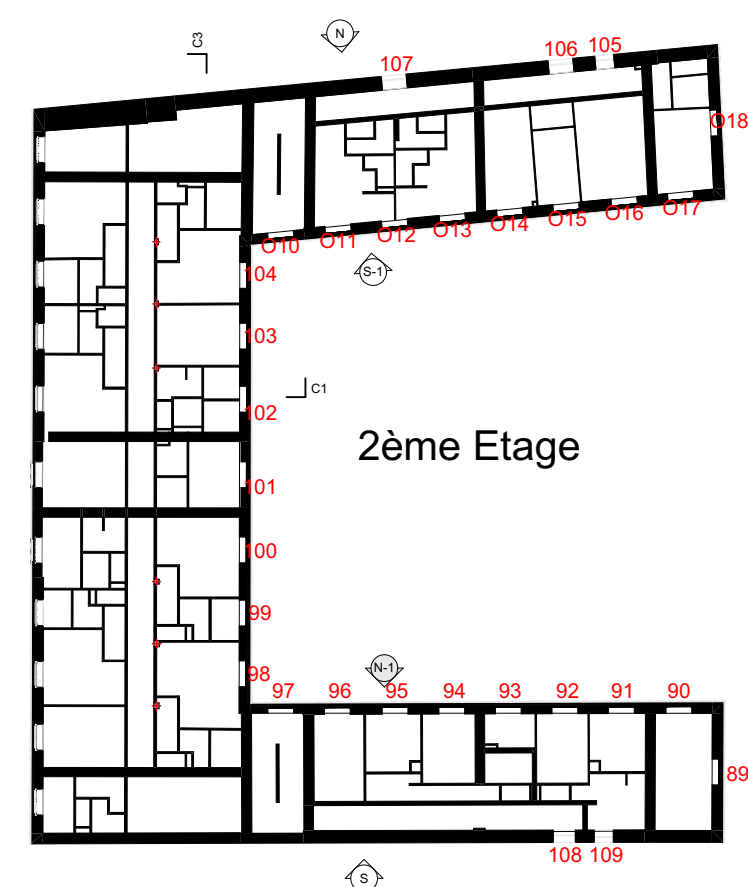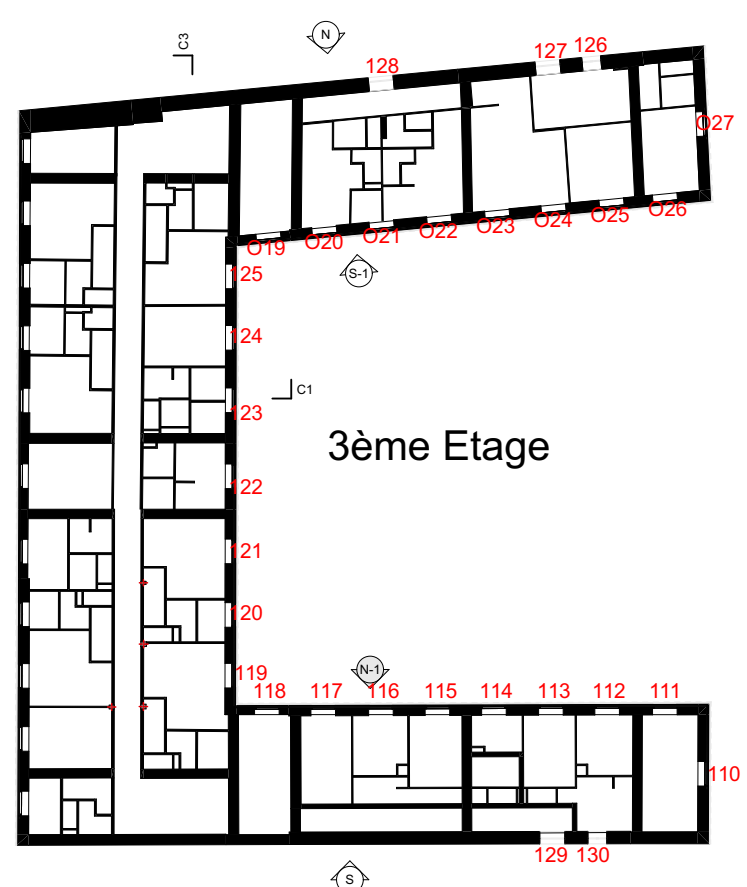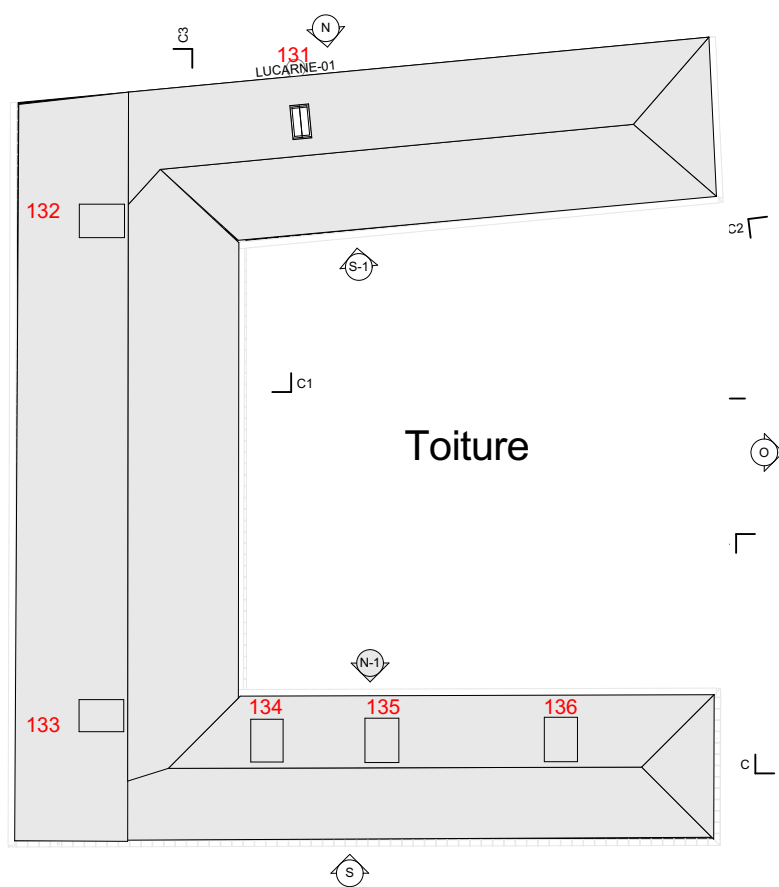


Menuiseries extérieures																							
Etage	Rez- de-Chaussée				Entresol			1er Etage				2ème Etage				3ème étage				Toiture			
Type	Fenêtre	Porte	Porte		Fenêtre	Fenêtre		Fenêtre	Fenêtre	Fenêtre		Fenêtre	Fenêtre	Fenêtre		Fenêtre	Fenêtre	Fenêtre		Ouverture de toit	Ouverture de toit		
Quantité	20	10	4	34	29 + 1 modification métallique	4	34	25	3	2	30	25	3	2	30	25	3	2	30	5	1	6	164
ID	Fenêtre type 5	Porte-fenêtre type 6	Porte-fenêtre type 8		Fenêtre type 4	Fenêtre type 7		Fenêtre type 3	Fenêtre type 11	Fenêtre type 12		Fenêtre type 2	Fenêtre type 11	Fenêtre type 12		Fenêtre type 1	Fenêtre type 11	Fenêtre type 12		Fenêtre de chien assis	Vasistas		
Elévation																							



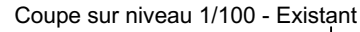

Elévation 1/50 - Existant

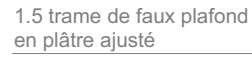


Coupe 1/50 - Existant




Chassis et fenêtre existantes

Plan 1/20 - Existant

EXISTANT

 


Elévation 1/50 - Projet

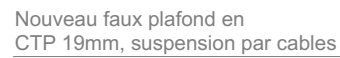

Nouvelle pièce en bois.  
Prévoir contrebande, angle et  
peinture

Coupe 1/50 - Projet

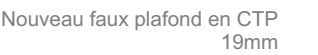

Cloison existante ajustée

Joint mortier.  
Prévoir bandes et peinture

### Bandes d'angle entre le bois et le plâtre


Pièce en bois

Nouvelle double fenêtre  
avec meneau central

Plan 1/20 - Projet


# PROJET

n° de plan <b>PRO 19</b>	Titre <b>DETAIL 01 - Modification de cloison et faux plafond</b>	Echelle: <b>1/20 1/50 A3</b>	PRO	Maître d'oeuvre Agence DESMONT TRICOT Architectes Associés Architectes du Patrimoine 	Coordonnées: 06.63.87.17.16  Courriel: p <tricot@neuf.fr< td=""><td rowspan="2">Maître d'ouvrage Préfecture de Police  1 bis Rue de Lutèce 75195 Paris, CEDEX 04 </td><td rowspan="2">Ouvrage <b>Ravalement des façades et Remplacement des Menuiseries Extérieures du Batiment B de la Caserne de la Garde Républicaine</b>  10 Rue de Tournon 75006 Paris, France</td></tricot@neuf.fr<>	Maître d'ouvrage Préfecture de Police  1 bis Rue de Lutèce 75195 Paris, CEDEX 04 	Ouvrage <b>Ravalement des façades et Remplacement des Menuiseries Extérieures du Batiment B de la Caserne de la Garde Républicaine</b>  10 Rue de Tournon 75006 Paris, France
			MAI 2025				

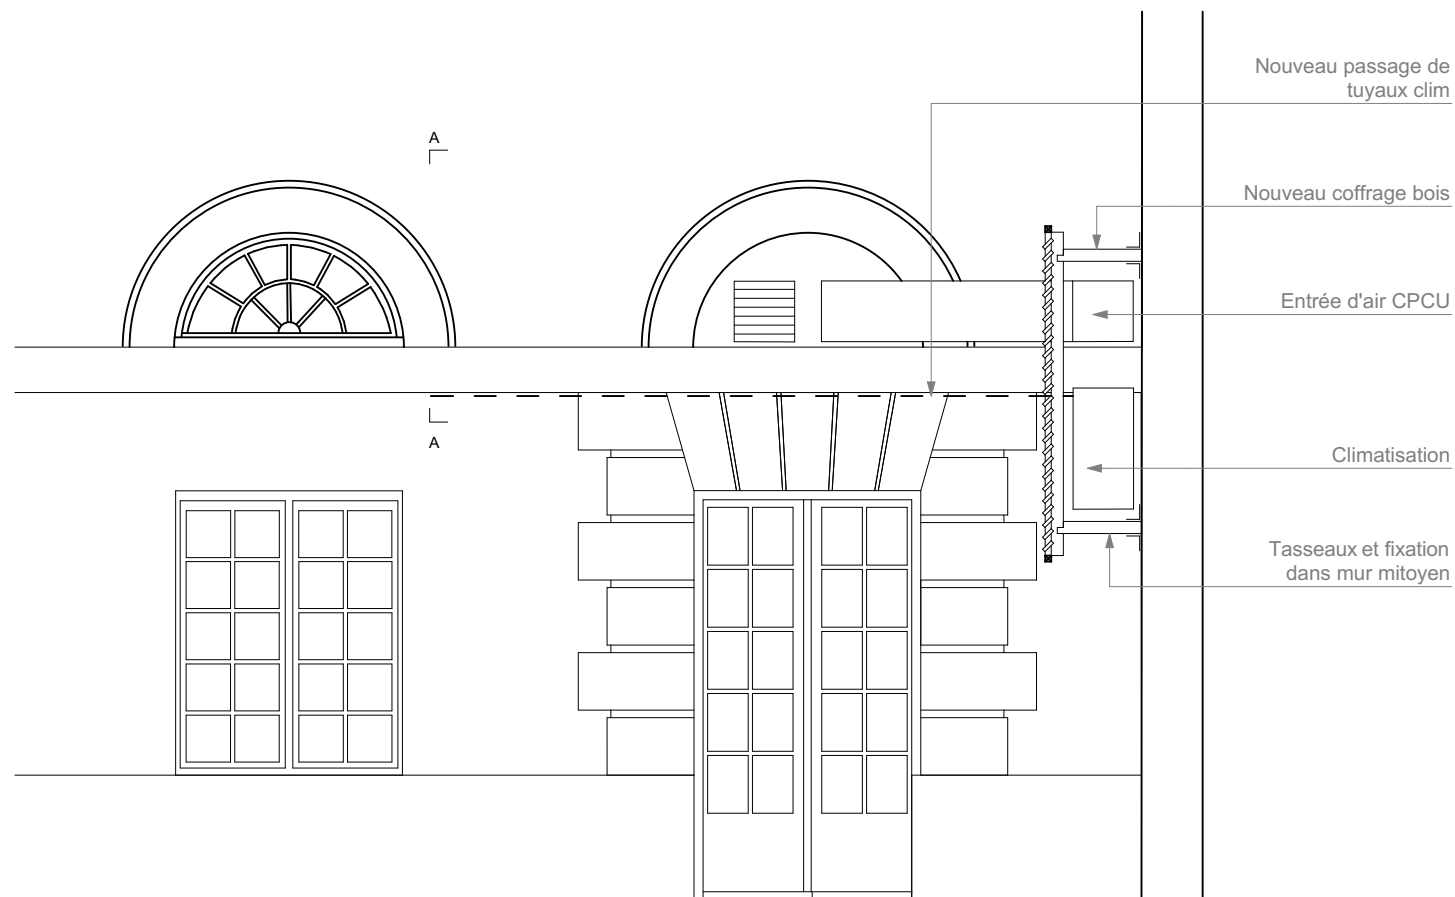


Elévation Ouest, angle Sud 1/50 -  
Projet

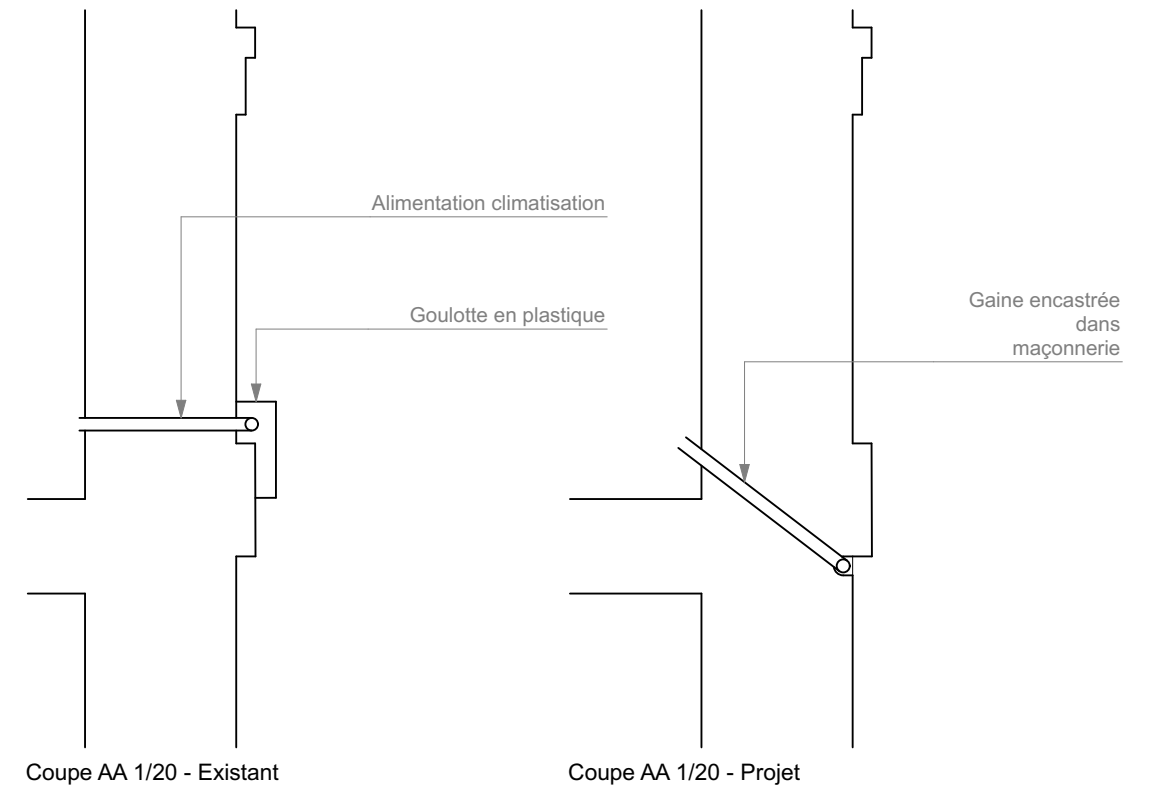

## INSTALLATION MECANIQUE FACADE OUEST

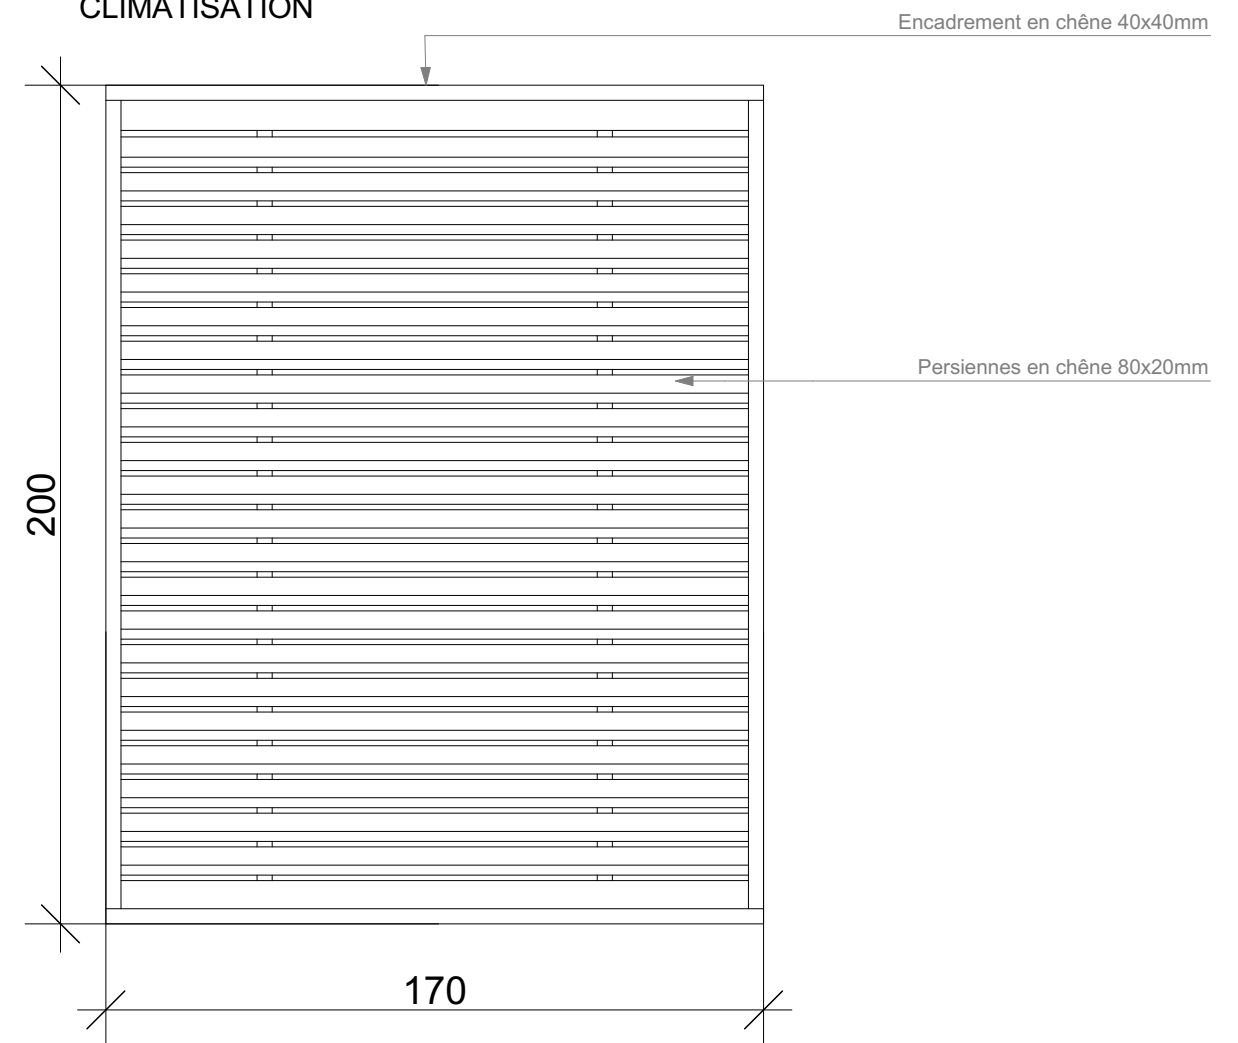


## CLIMATISATION




## PARE-VUE

n° de plan <b>PRO 20</b>	Titre <b>DETAIL 02 - Pare-vue extérieur et intervention mécanique</b>	Echelle: 1/20, 1/50 A3	PRO	Maître d'œuvre Agence DESMONT TRICOT Architectes Associés Architectes du Patrimoine  1 Avenue Théophile Gautier 75016 Paris, France		Coordonnées: 06.63.87.17.16	Maître d'ouvrage Préfecture de Police  1 bis Rue de Lutèce 75195 Paris, CEDEX 04	 	Ouvrage  <b>Ravalement des façades et Remplacement des Menuiseries Extérieures du Batiment B de la Caserne de la Garde Républicaine</b>  10 Rue de Tournon 75006 Paris, France
			MAI 2025			Courriel: pltricot@neuf.fr			




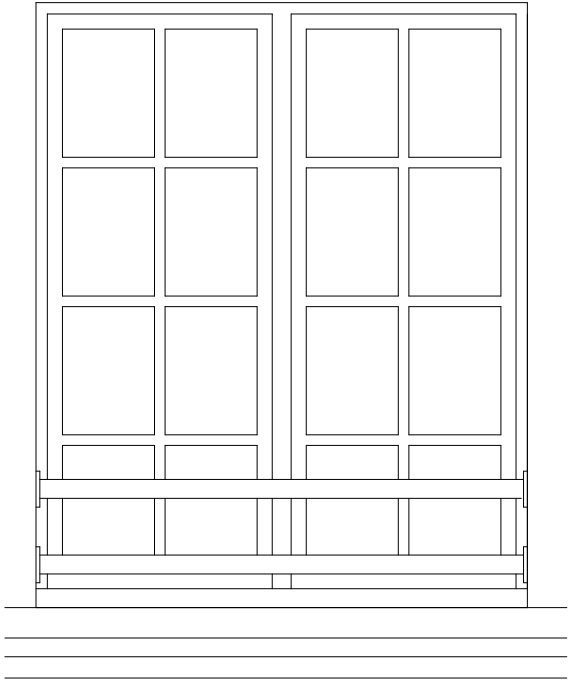

Elévation 1/20 - Existant

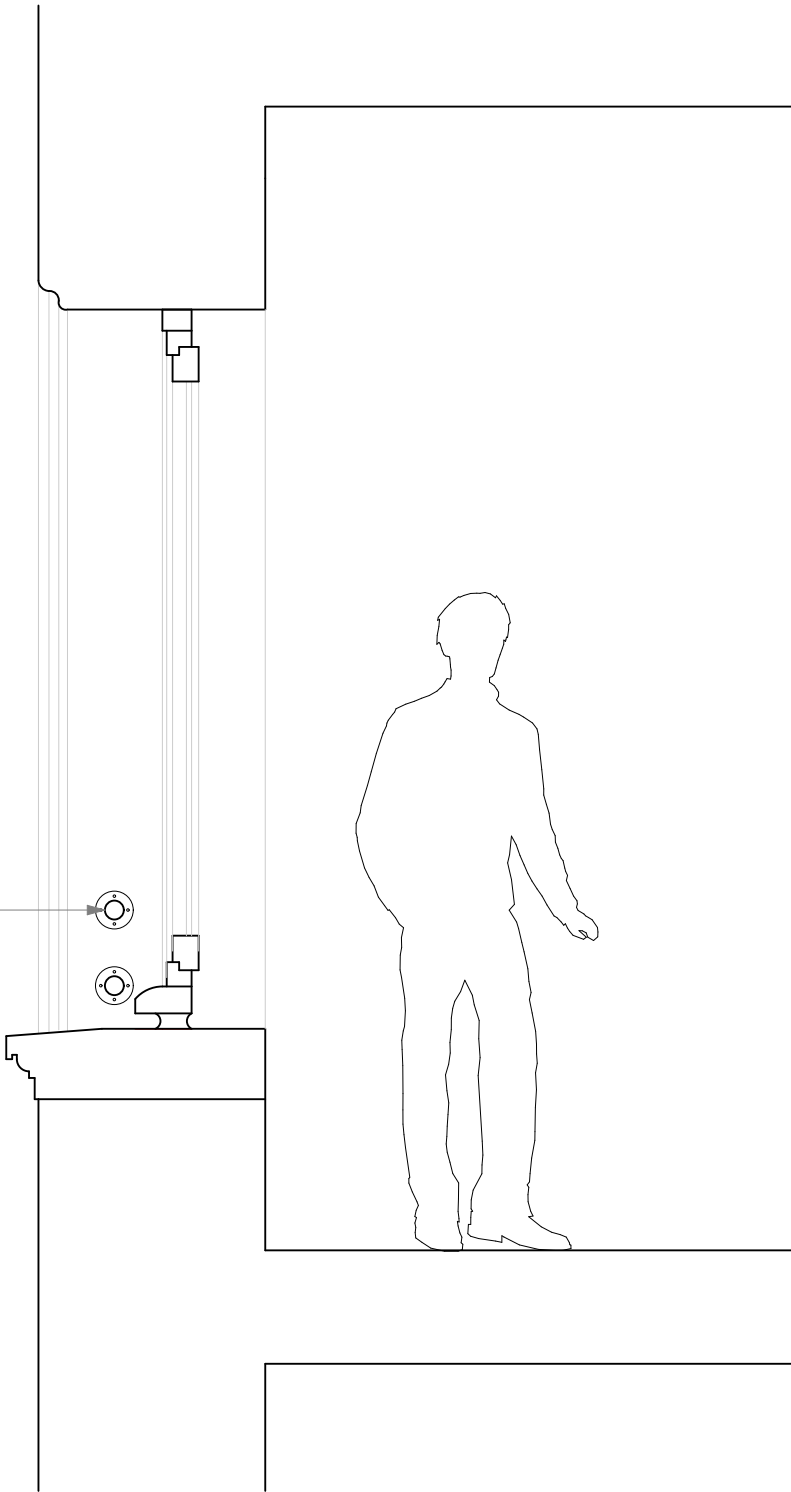

Coupe 1/20 - Existant

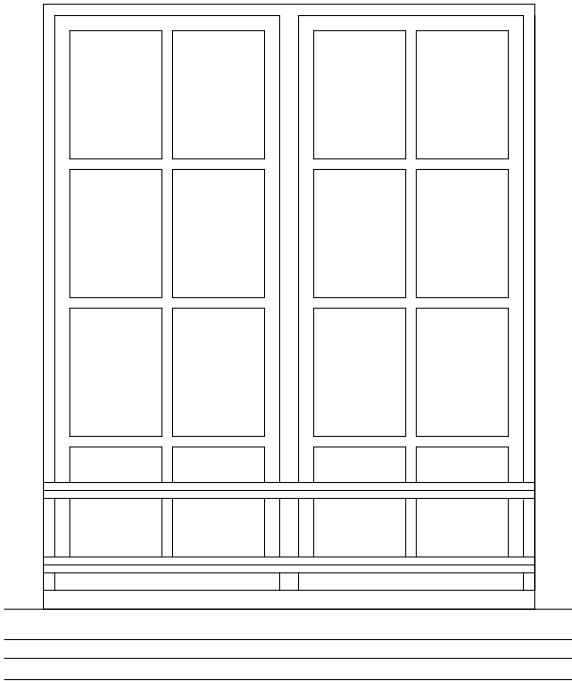


Elévation 1/20 - Projet

Reprise du tableau intérieur et finitions

Nouvelles barres en acier de section carré de 2cm encastrées dans la maçonnerie  
Lisse à façon soudée 40x12mm  
Peinture de protection métal

Couvertine en zinc

Pierre d'appui à remplacer

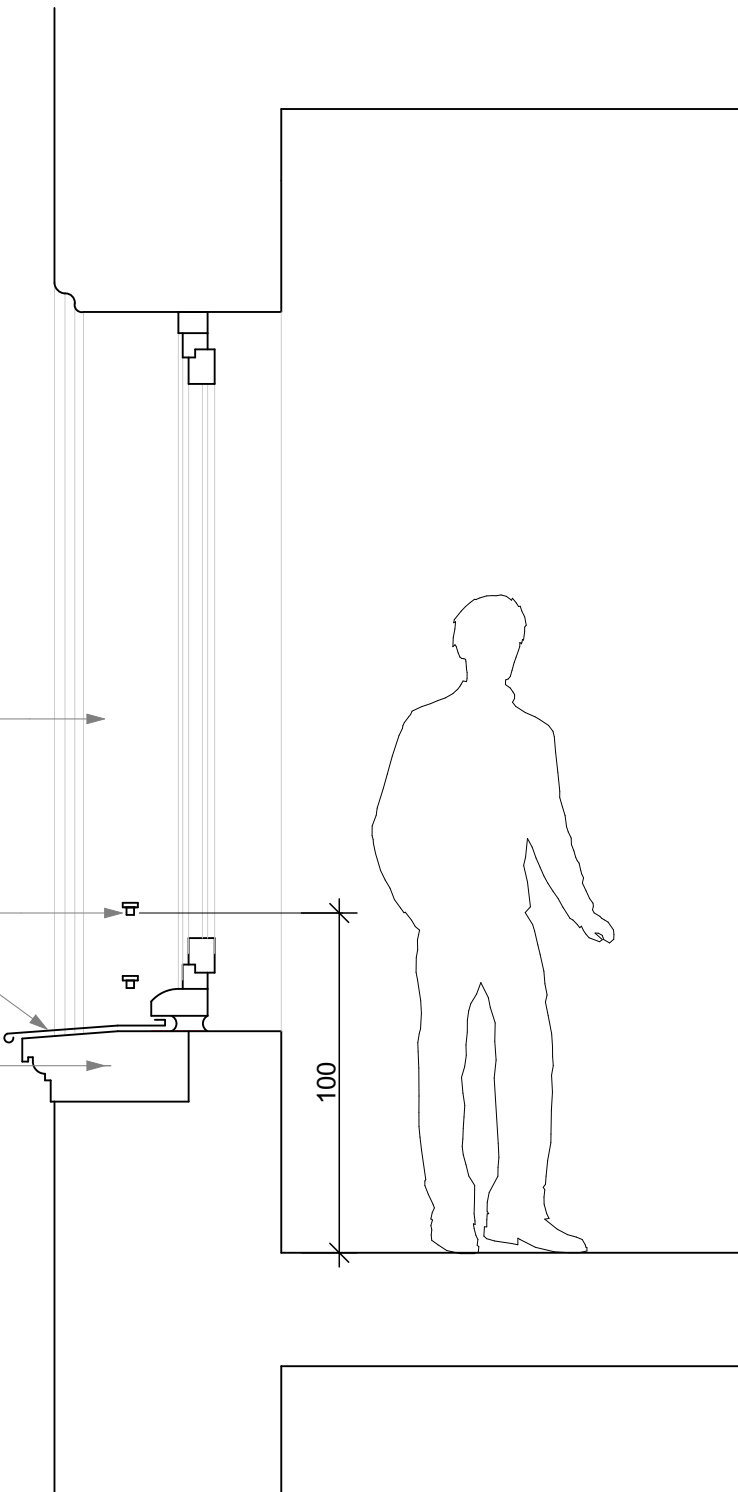


Coupe 1/20 - Projet


EXISTANT

n° de plan PRO 21	Titre DETAIL 03 - Garde-corps	Echelle: 1/20 A3	PRO	Maître d'oeuvre Agence DESMONT TRICOT Architectes Associés Architectes du Patrimoine 1 Avenue Théophile Gautier 75016 Paris, France		Coordonnées: 06.63.87.17.16 Courriel: pltricot@neuf.fr	Maître d'ouvrage Préfecture de Police 1 bis Rue de Lutèce 75195 Paris, CEDEX 04	 	Ouvrage <b>Ravalement des façades et Remplacement des Menuiseries Extérieures du Batiment B de la Caserne de la Garde Républicaine</b> 10 Rue de Tournon 75006 Paris, France
			MAI 2025						


PROJET

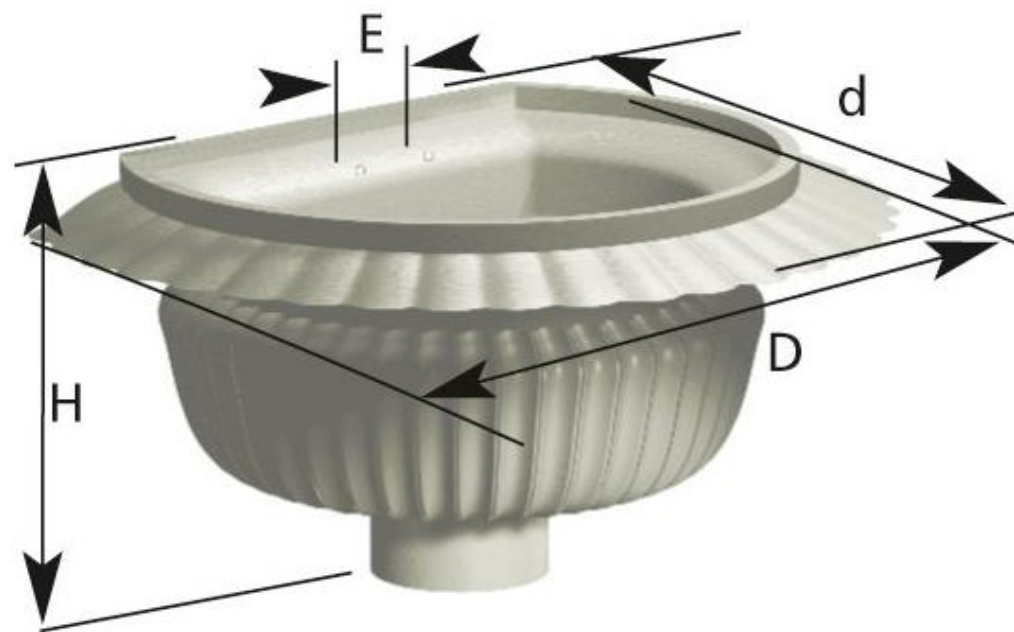

Boîte à eau - Projet

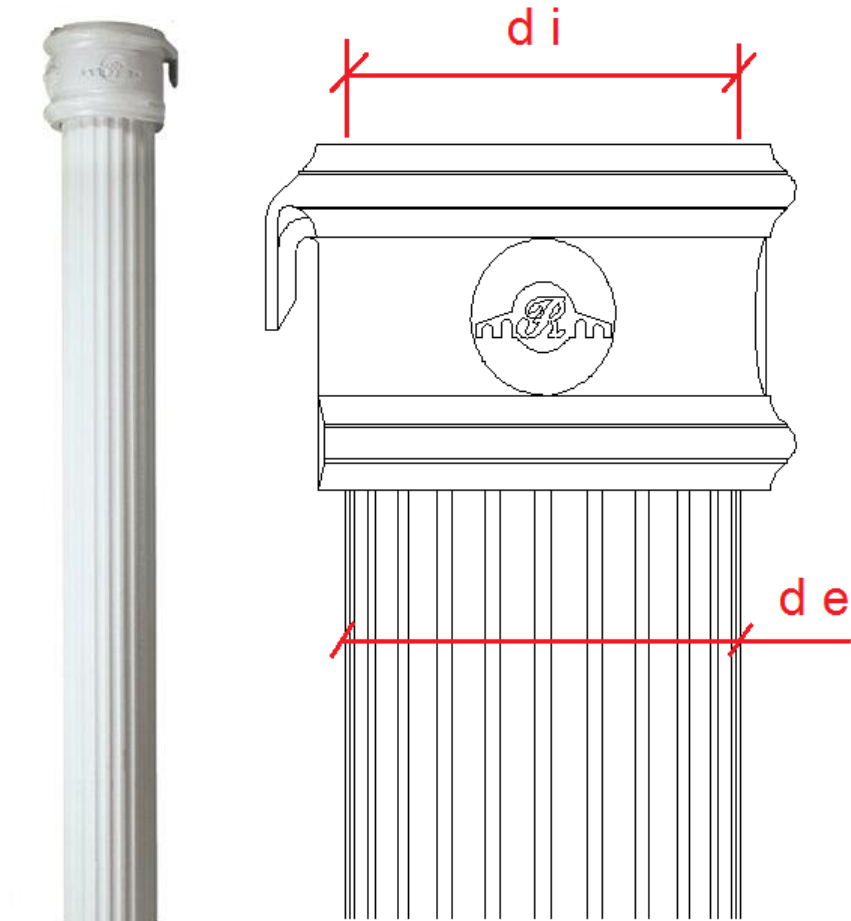

Descentes d'eaux pluviales - Projet

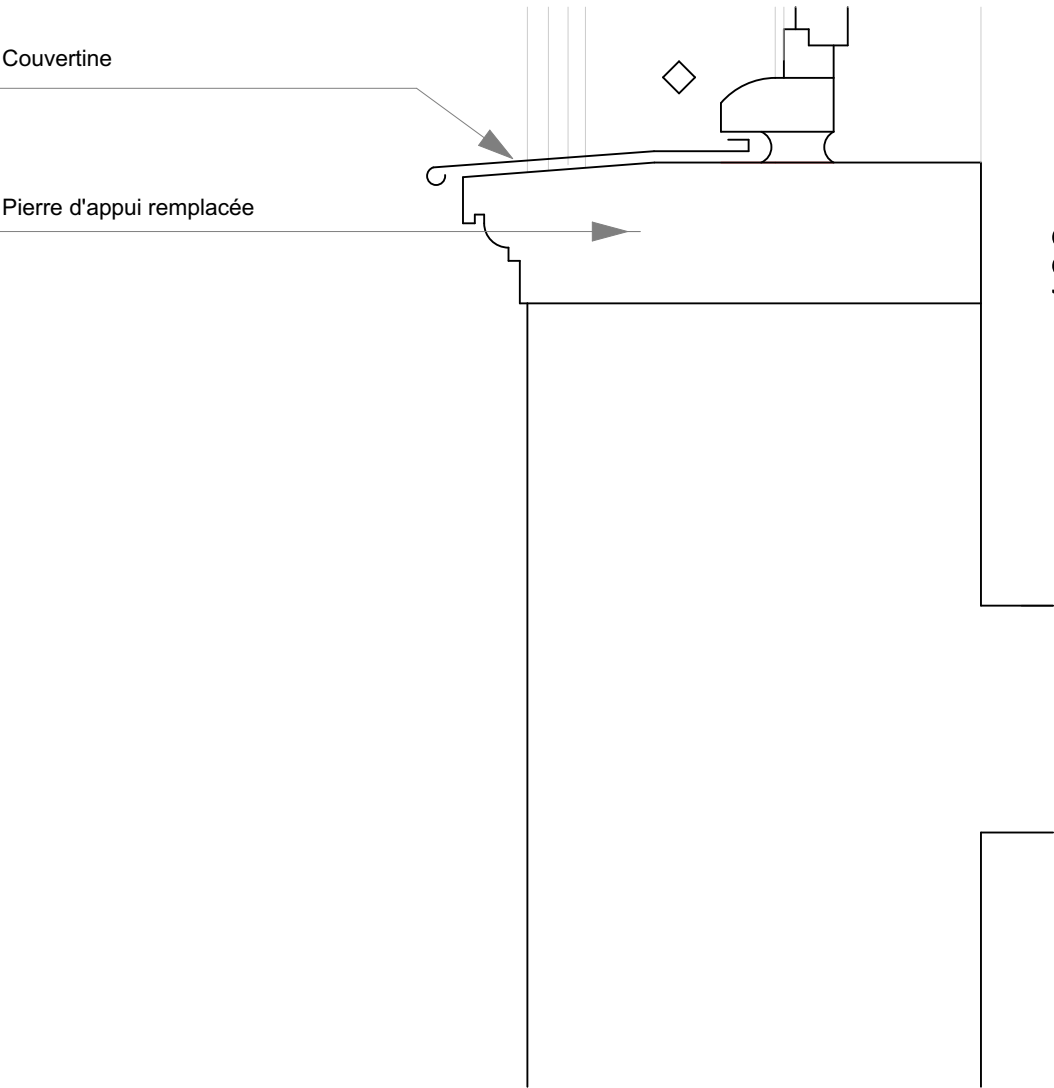

Coupe 1/10 - Projet










1. Vue depuis la rue Garancière



2. Vue de l'aile Nord (bat. g) / façade Sud

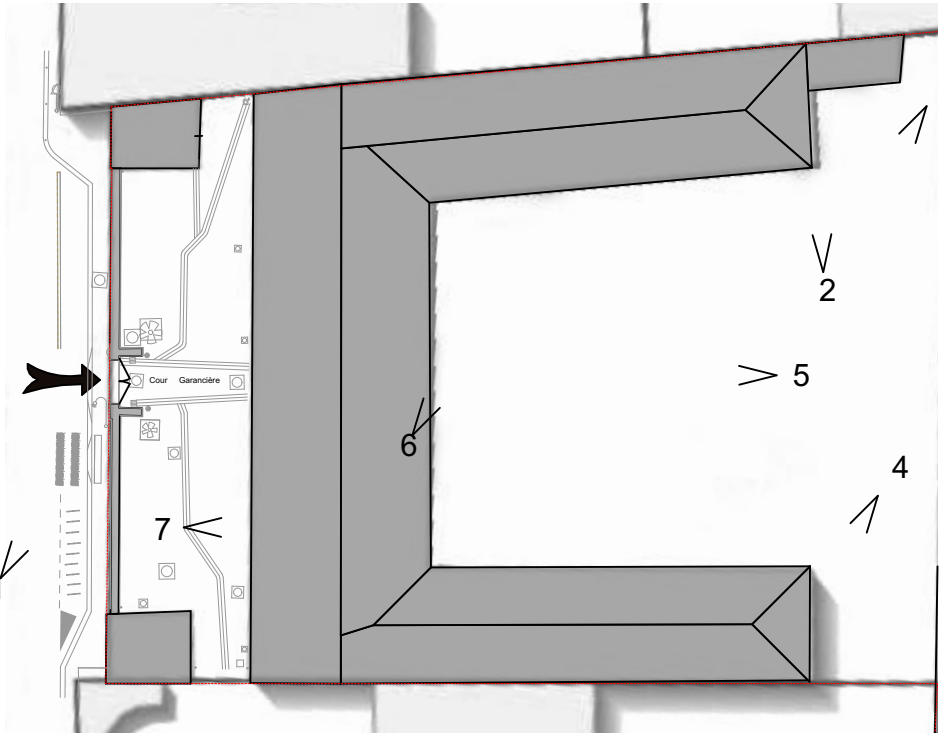

3. Vue sur la cour intérieure et l'aile Sud (bat. h) / façade Nord



4. Vue de la façade Est de l'aile Sud (bat. h)



5. Vue de la façade Est (corps central du bâtiment)



6. Vue de la façade Sud de l'aile Nord. Dégradation des maçonneries et menuiseries



7. Vue rapprochée de la façade Ouest : dégradation des bandeaux

n° de plan	Titre	Echelle:	PRO	Maître d'oeuvre Agence DESMONT TRICOT Architectes Associés Architectes du Patrimoine 1 Avenue Théophile Gautier 75016 Paris, France	Coordonnées: 06.63.87.17.16 Courriel: pltricot@neuf.fr	Maître d'ouvrage Préfecture de Police 1 bis Rue de Lutèce 75195 Paris, CEDEX 04		Ouvrage <b>Ravalement des façades et Remplacement des Menuiseries Extérieures du Batiment B de la Caserne de la Garde Républicaine</b> 10 Rue de Tournon 75006 Paris, France
PRO 24	Dossier photographique	1:500	MAI 2025					