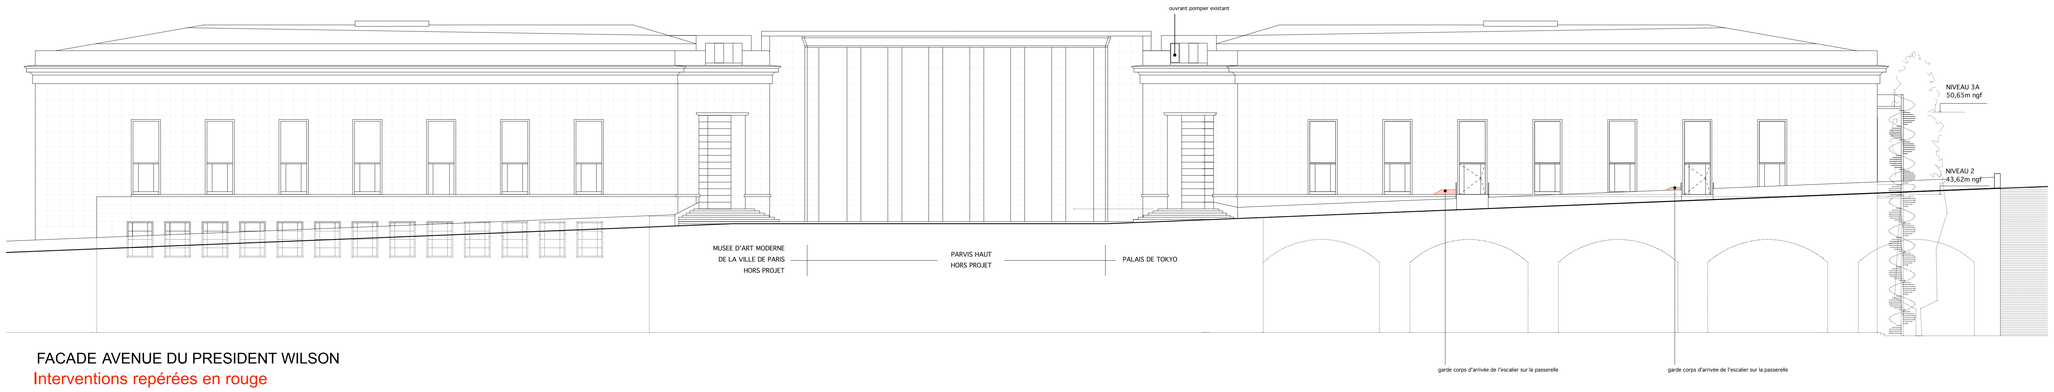

FACADE AVENUE DU PRESIDENT WILSON

Interventions repérées en rouge

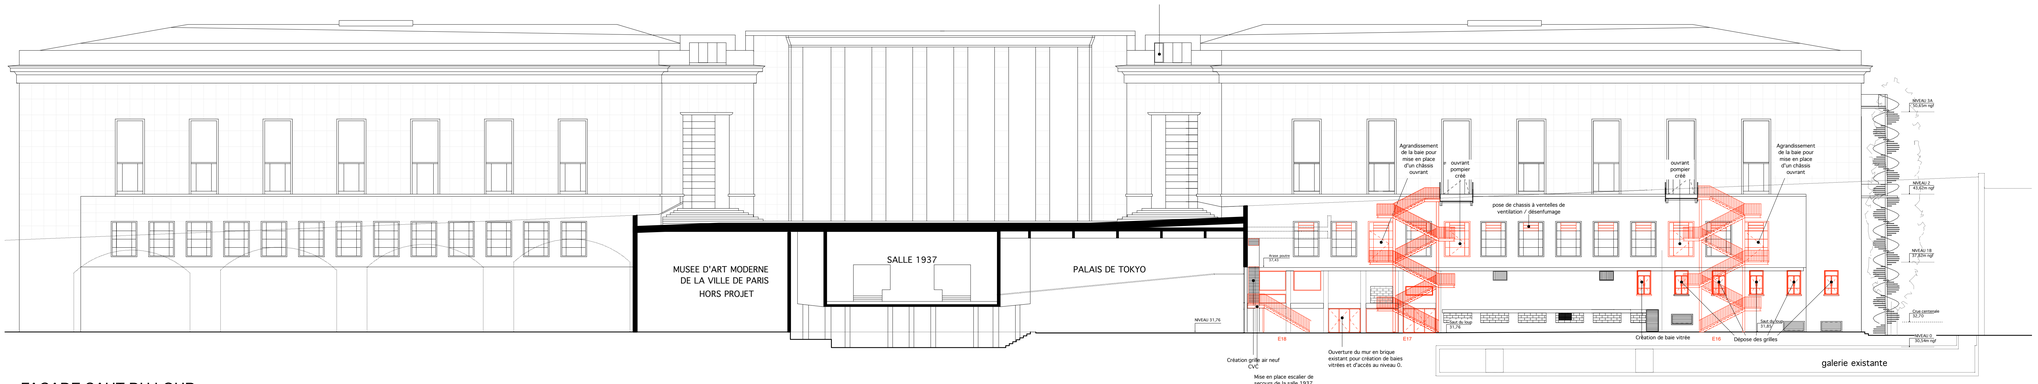

FACADE SAUT DU LOUP

Interventions repérées en rouge

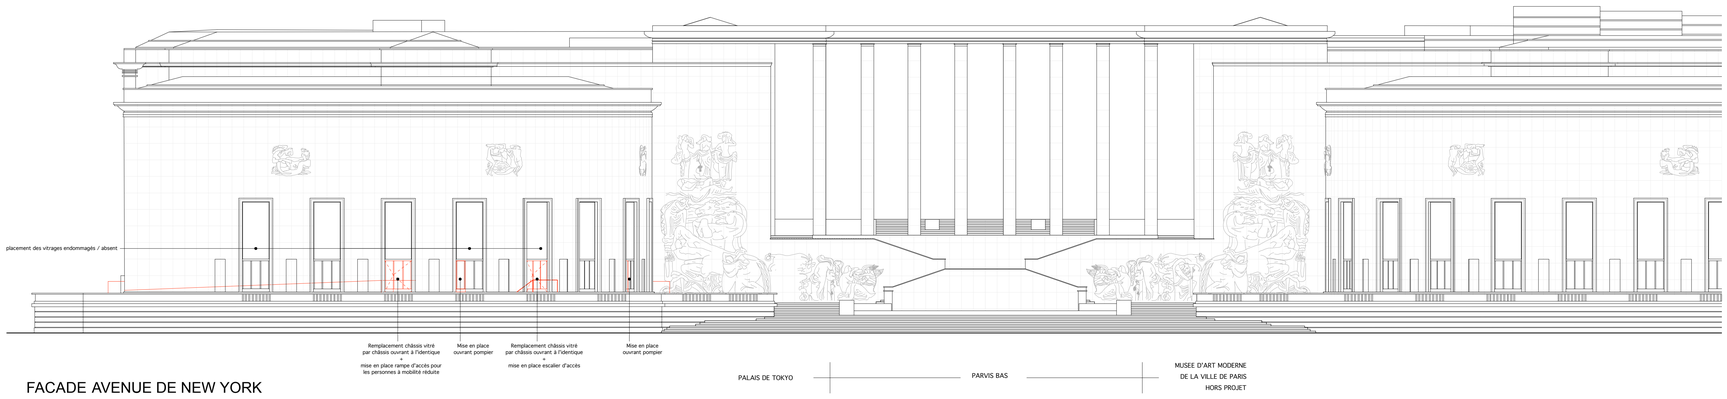

FACADE AVENUE DE NEW YORK

Interventions repérées en rouge

PALAIS DE TOKYO QUARTIER D'ART CONTEMPORAIN

MAITRE D'OUVRAGE
MINISTERE DE LA CULTURE ET DE LA COMMUNICATION

MAITRE D'OUVRAGE DELEGUE
OPPIC — 30 rue du Chateau des Rentiers -75647 Paris Cedex 13 — Tel 01 44 97 78 00, Fax 01 44 97 78 00

OPC
BATSCOP — 68 rue de l'Aqueduc-75010 PARIS, laurent.chapuis@batscop.com — Tel 01 40 38 64 74

MAIRIE DE PARIS
SOCOTEC — 4 et 6 rue du Colonel Driant- 75040 PARIS Cedex 01, bassam.geha@socotec.fr — Tel 01 44 76 17 02, Fax 01 40 26 80 12

CONTROLEUR SYS
VERITAS — 21-23 rue des Ardennes-75936 Paris Cedex 19, karim-claude.djalane@fr.bureauveritas.com — Tel 01 55 56 30 57, Fax 01 55 56 62 02

MAITRISE D'OEUVRE

Architectes mandataires
LACATON & VASSAL — 206, rue La Fayette - 75 010 PARIS, lacaton.vassal@wanadoo.fr — Tel 01 47 23 49 09, Fax 01 47 23 49 17

BET structure Béton
AIA Ingénieries — 23 rue de Cronstadt - 75 015 PARIS, a.papporillo@a-i-a.fr — Tel 01 53 68 92 93, Fax 01 53 68 92 11

BET structure Métallique
CESMA — 16, Avenue du Maréchal Joffre - 33700 MERIGNAC, stanik@cesma.fr — Tel 05 56 91 51 52, Fax 05 56 92 72 77

BET Chauffage / Ventilation / Electricité / Plomberie
INEX — 16 rue des haies - 75 020 PARIS, clement.triadou@inex.fr — Tel 01 43 48 61 41, Fax 01 43 56 83 33

BET climat
CARDONNEL Ingenierie — 5 rue de la mare à Tissier - 91280 Saint Pierre du Perray, jeanmarc.suzeau@cardonnel.fr — Tel 01 64 98 25 00, Fax 01 64 98 25 09

Economiste
VPEAS — 26 rue beaubourg - 75 003 PARIS, v.pourtau@vpeas.com — Tel 09 51 41 98 97

Acoustician
Gui JOURDAN — 57 bis bd des arceaux 34 000 MONTPELLIER, guijourdan@wanadoo.fr — Tel 04 67 58 11 32

Conseil en sécurité incendie et accessibilité
VULCANEO — 59 avenue de l'Europe 92 400 COURBEVOIE CEDEX, christian.rincel@vulcaneo.fr — Tel 01 49 04 59 51, Fax 01 49 04 59 49

PHASE	NOM DU DOCUMENT	N° DU DOCUMENT	INDICE
DOE	FACADES AV. DU PDT WILSON/SAUT DU LOUP	A01. 1	
DATE 10/07/2013	FACADE QUAI DE NEW-YORK	ECHELLE 1/200	

EMETTEUR	NUMERO DE PROJET	PHASE	TYPE	LOT	N° DE PLAN	INDICE
A R C	P D T - 4	D O E				A

ZONE — NIVEAU — REFERENCE EXTERNE: — NOM DE FICHIER: — ECHELLE: 1:200 — DATE: 10 07 2013

INDICE	DATE	MODIFICATION	DESSINE	VERIFIE	APPROUL
0	20/12/2012	Emission initiale			
A	10/07/2013	Indice A			

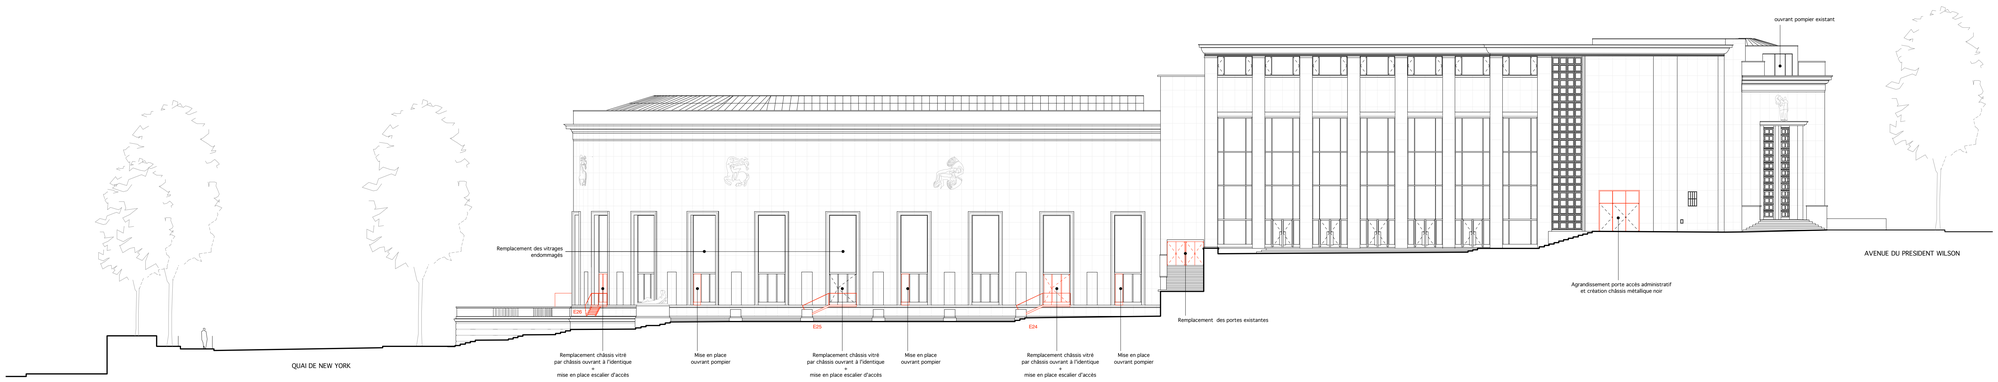

FACADE EST PARVIS CENTRAL

Interventions repérées en rouge

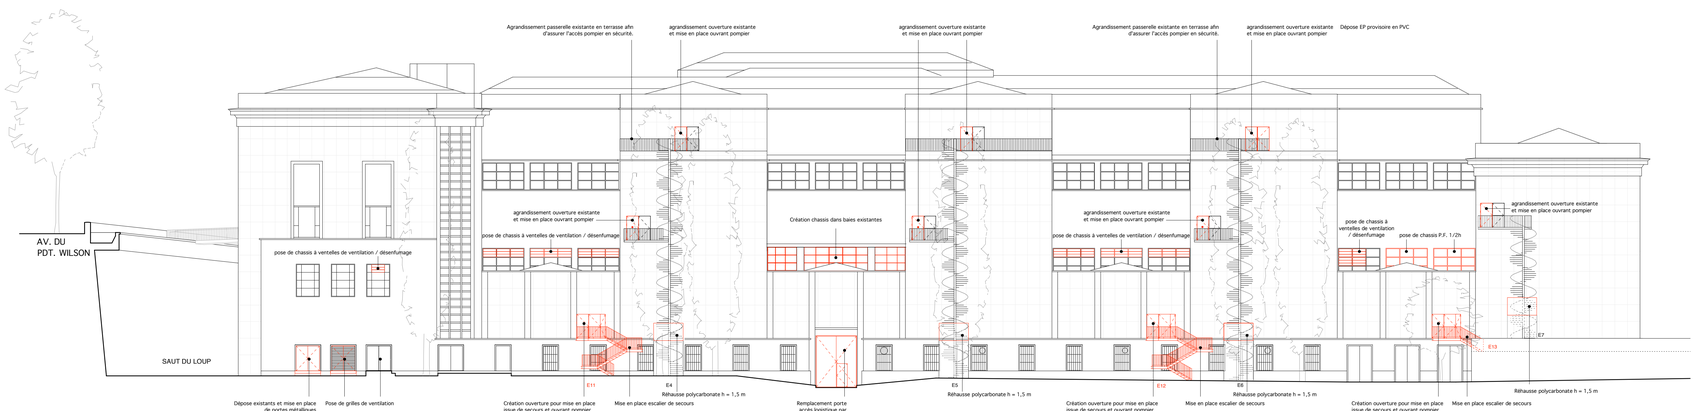

FACADE RUE DE LA MANUTENTION

Interventions repérées en rouge

PALAIS DE TOKYO QUARTIER D'ART CONTEMPORAIN

MAITRISE D'OUVRAGE

MINISTERE DE LA CULTURE ET DE LA COMMUNICATION

MAITRISE D'OUVRAGE MANDATE

OPPIC — 30 rue du Chateau des Rentiers -75647 Paris Cedex 13 — Tel 01 44 97 78 00, Fax 01 44 97 79 00

BET

BATSCOP — 68 rue de l'Aqueduc-75010 PARIS — laurent.chapuis@batscop.com — Tel 01 40 38 64 74

BUREAU DE CONTROLE

SOCOTEC — 4 et 6 rue du Colonel Driant- 75040 PARIS Cedex 01 — bassam.geha@socotec.fr — Tel 01 44 76 17 02, Fax 01 40 26 80 12

Coordinateur SSI

VERITAS — 21-23 rue des Ardennes-75936 Paris Cedex 19 — karim-claude.djalane@fr.bureauveritas.com — Tel 01 55 56 30 57, Fax 01 55 56 62 02

MAITRISE D'OEUVRE

Architectes mandataires

LACATON & VASSAL — 206, rue La Fayette - 75 010 PARIS — lacaton.vassal@wanadoo.fr — Tel 01 47 23 49 09, Fax 01 47 23 49 17

BET structure Béton

AIA Ingénieries — 23 rue de Cronstadt - 75 015 PARIS — a.paporello@a-i-a.fr — Tel 01 53 68 92 93, Fax 01 53 68 92 11

BET structure Métallique

CESMA — 16, Avenue du Maréchal Joffre - 33700 MERIGNAC — stanki@cesma.fr — Tel 05 56 91 51 52, Fax 05 56 92 72 77

BET Chauffage / Ventilation / Electricité / Plomberie

INEX — 16 rue des haies - 75 020 PARIS — clement.triadou@inex.fr — Tel 01 43 48 61 41, Fax 01 43 56 83 33

BET climat

CARDONNEL Ingenierie — 5 rue de la mare à Tissier - 91280 Saint Pierre du Perray — jeanmarc.suzeau@cardonnel.fr — Tel 01 64 98 25 00, Fax 01 64 98 25 09

Economiste

VPEAS — 26 rue beaubourg - 75 003 PARIS — v.pourtau@vpeas.com — Tel 09 51 41 98 97

Acoustician

Gui JOURDAN — 57 bis bd des arceaux 34 000 MONTPELLIER — guijourdan@wanadoo.fr — Tel 04 67 58 11 32

Conseil en sécurité incendie et accessibilité

VULCANEO — 59 avenue de l'Europe 92 400 COURBEVOIE CEDEX — christian.rincel@vulcaneo.fr — Tel 01 49 04 59 51, Fax 01 49 04 59 49

PHASE	NOM DU DOCUMENT	N° DU DOCUMENT	INDICE
DOE	FACADES — EST- PARVIS INTERIEUR / RUE DE LA MANUTENTION	A01. 2	
DATE 10/07/2013		ECHELLE 1:200	

EMETTEUR	NUMERO DE PROJET	PHASE	TYPE	LOT	N° DE PLAN	INDICE
A R C	P D T - 4	D O E				A

ZONE — NIVEAU — REFERENCE EXTERNE: — NOM DE FICHIER: — ECHELLE: 1:200 — DATE: 10 07 2013

INDICE	DATE	MODIFICATION	DESSINE	VERIFIE	APPROU.
0	20/12/2012	Emission initiale			
A	10/07/2013	Indice A			