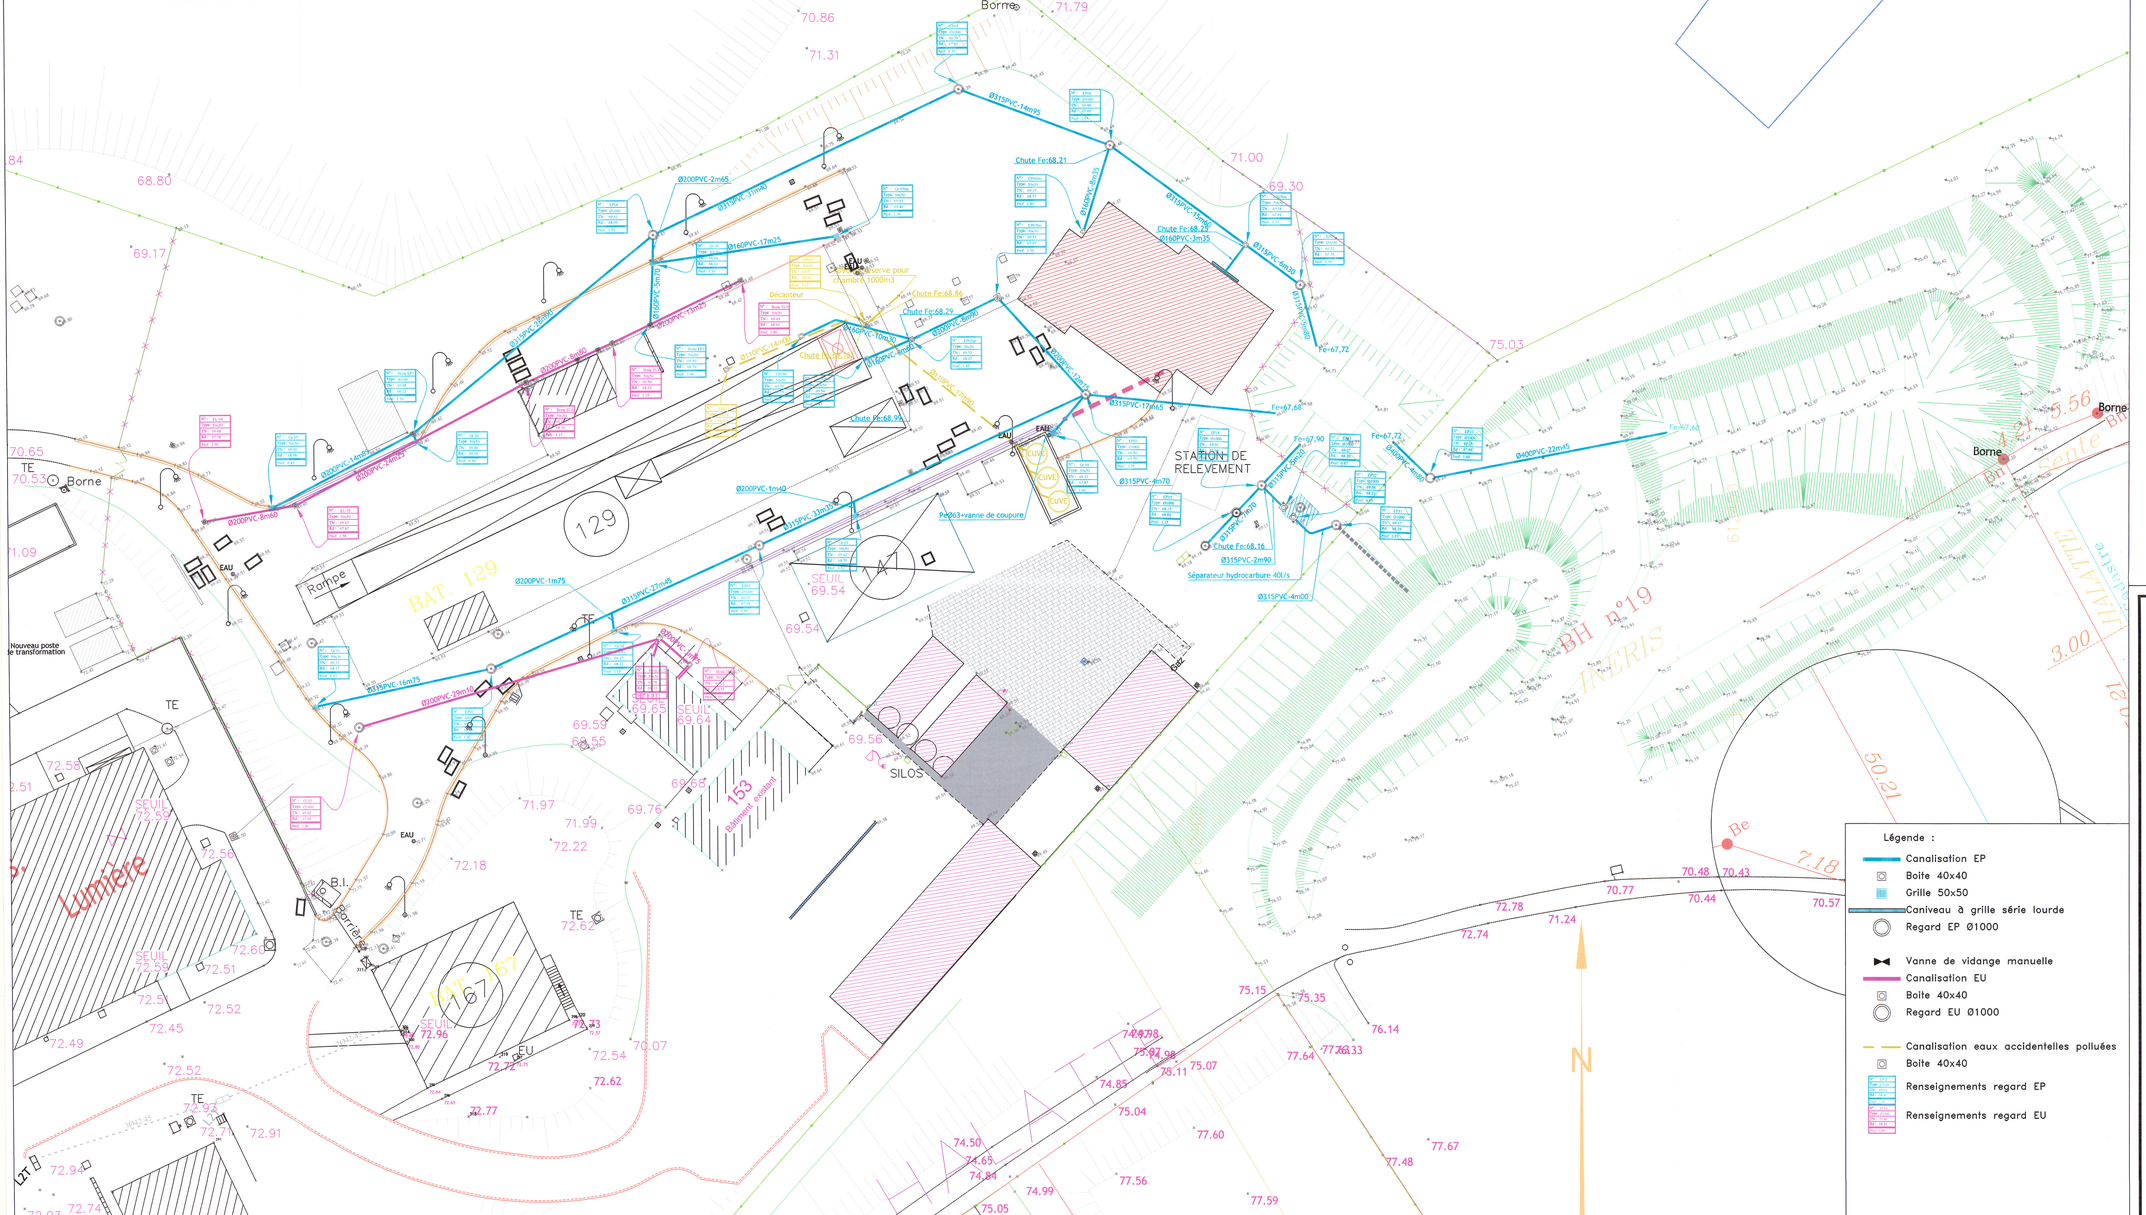

COMMUNE DE VERNEUIL EN HALATTE
INERIS - PARC ALATA
REAMENAGEMENT PLATE FORME INCENDIE

EUROVIA VINCI

AGENCE DE CREIL
SECTEUR DE CREIL
Z.I. du RENOIR 60340 Saint LEU d'ESSERENT
Tel 03.44.56.85.40 Fax 03.44.56.85.45

PLAN DE RECOLEMENT ASSAINISSEMENTS EU,EP et EAUX ACCIDENTELLES POLLUEES

Echelle : 1 / 200

Date: 20.02.2014

No Plan:
3328VVD1360508RCASS01

Vu et signé par le client

Ind	Date	Dessiné	Visa	Vérifié	Visa	Modifications
A	20.02.14	DE VOS J		VILLARD V		1ère Emission
B						
C						
D						
E						

ce document est la propriete de l'entreprise eurovia il ne peut etre utilise reproduit ou divulgue sans son autorisation ecrite au prealable