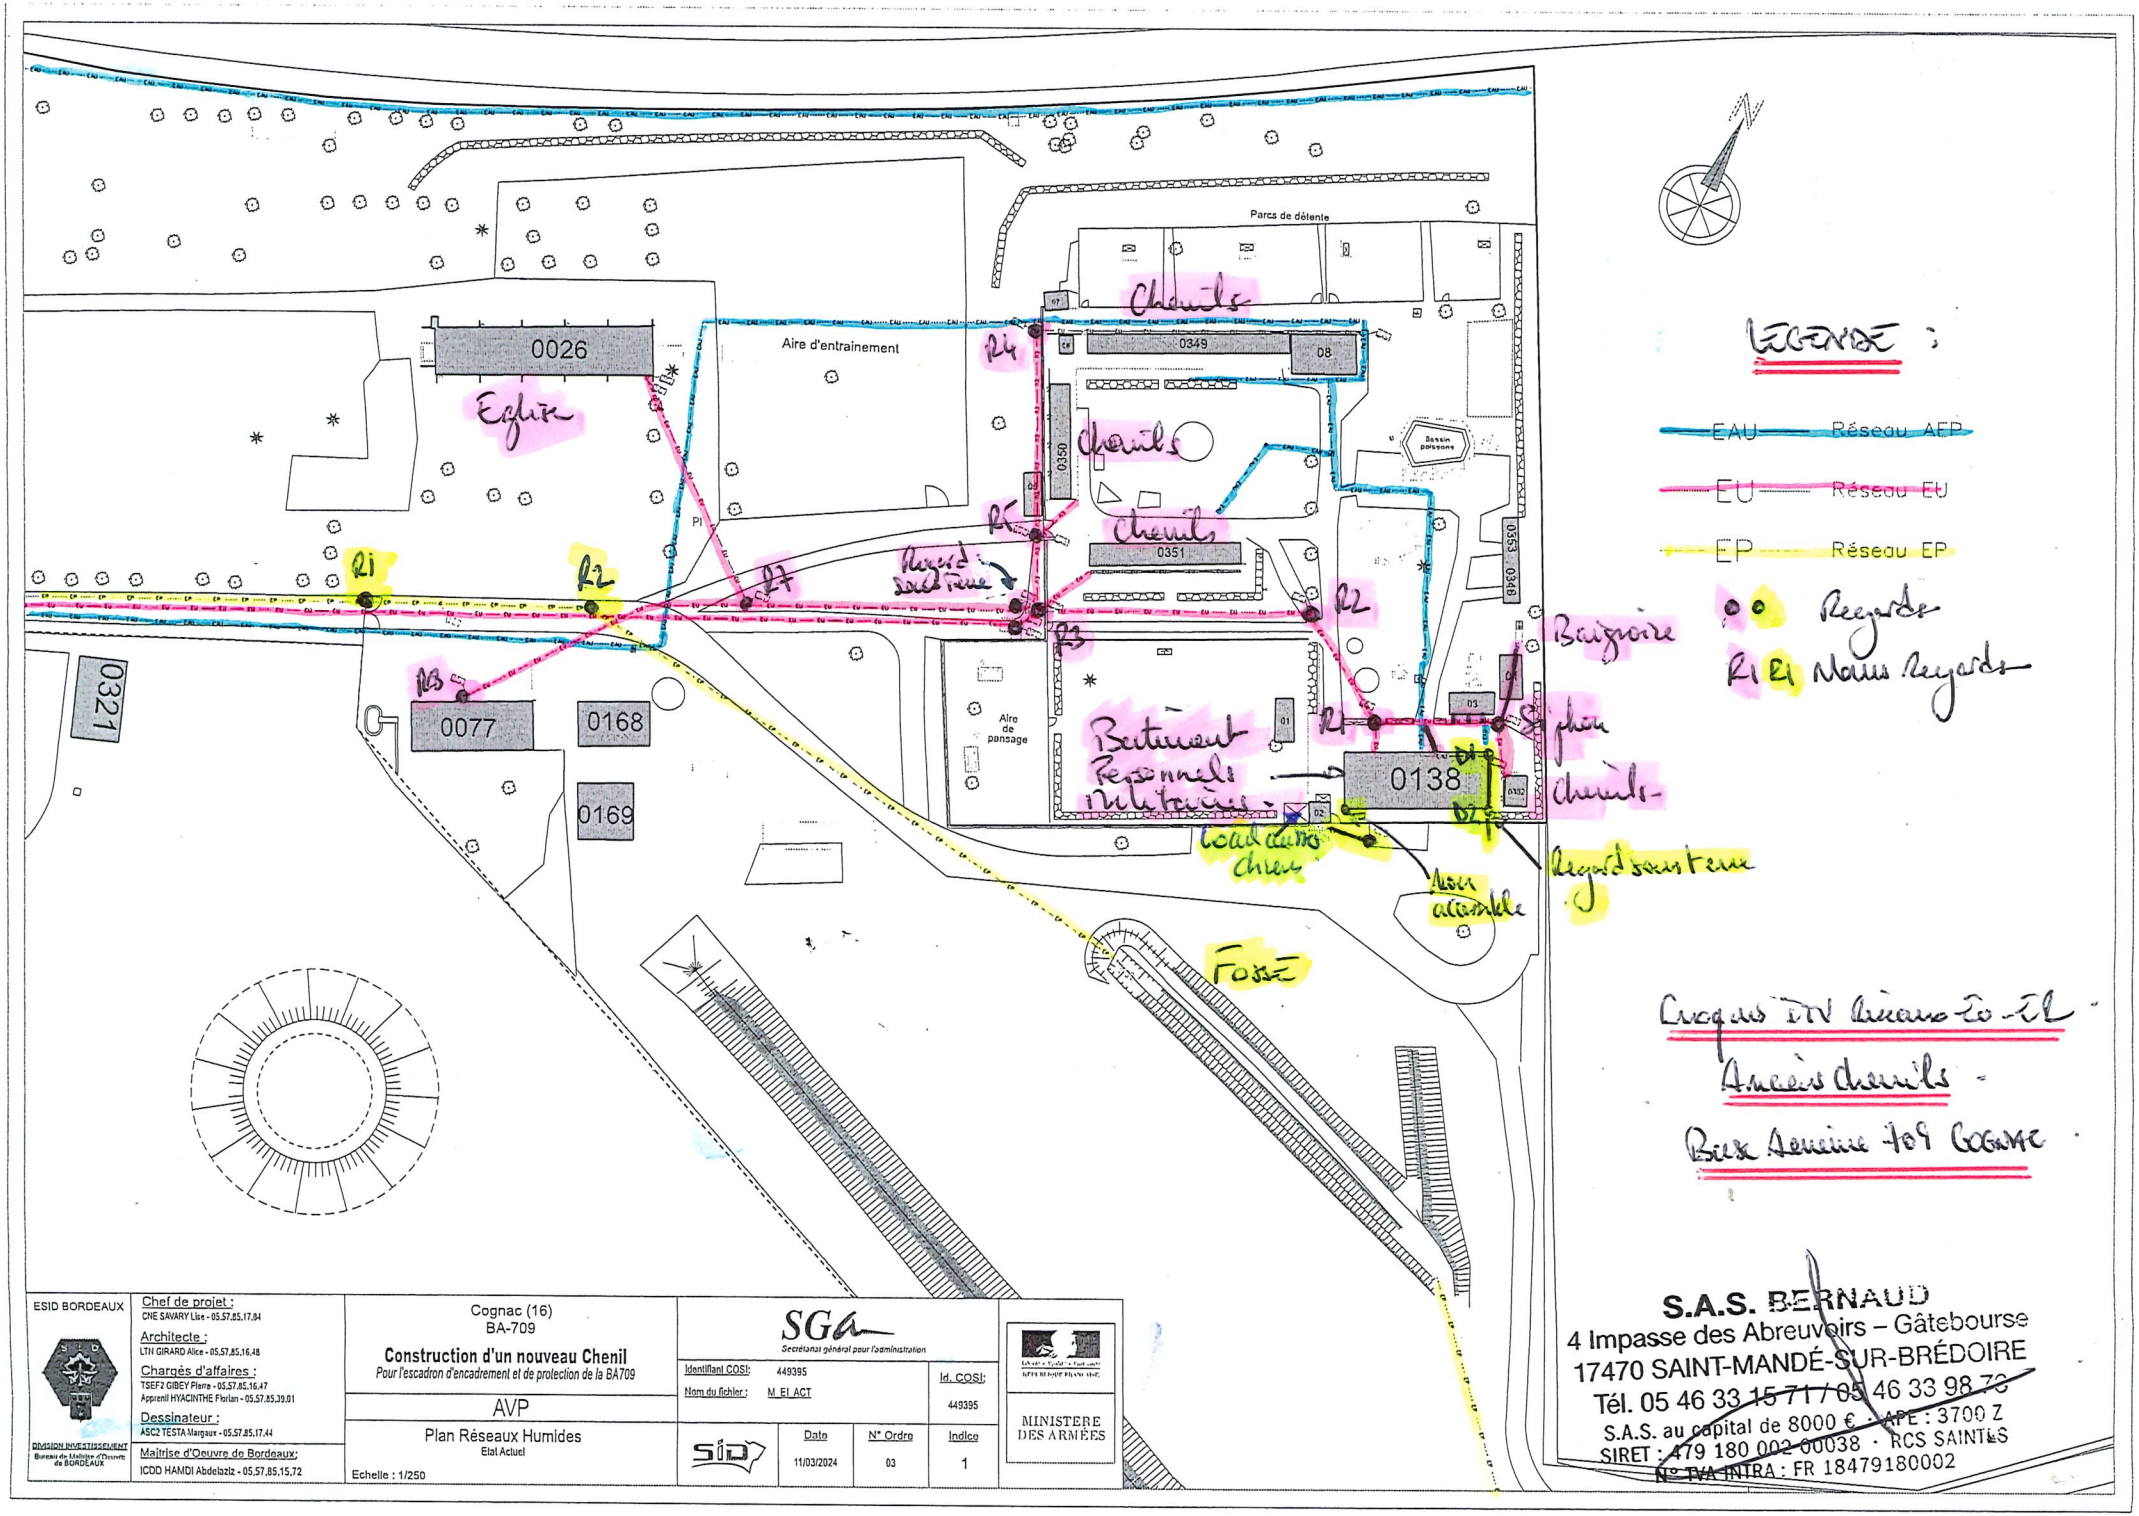

ESID BORDEAUX DIVISION INVESTISSEMENT Bureau de Maîtrise d'Oeuvre de BORDEAUX	Chef de projet : CNE SAVARY Lise - 05.57.85.17.84 Architecte : LTN GIRARD Alice - 05.57.85.16.48 Chargés d'affaires : TSEF2 GIBEY Pierre - 05.57.85.16.47 Apprenti HYACINTHE Florian - 05.57.85.39.01 Dessinateur : ASC2 TESTA Margaux - 05.57.85.17.44 Maîtrise d'Oeuvre de Bordeaux: ICDD HAMDI Abdelaziz - 05.57.85.15.72	Cognac (16) BA-709 **Construction d'un nouveau Chenil** *Pour l'escadron d'encadrement et de protection de la BA709* AVP Plan Réseaux Humides Etat Actuel Echelle : 1/250	SGA Secrétariat général pour l'administration Identifiant COSI: 449395 Nom du fichier : M_EI_ACT Id. COSI: 449395 SID Date 11/03/2024 N° Ordre 03 Indice 1	MINISTERE DES ARMÉES	**S.A.S. BERNAUD** 4 Impasse des Abreuvoirs – Gâtebourse 17470 SAINT-MANDÉ-SUR-BRÉDOIRE Tél. 05 46 33 ~~15 71 /~~ 05 46 33 98 ~~78~~ S.A.S. au capital de 8000 € - APE : 3700 Z SIRET : 479 180 002 00038 - RCS SAINTES N° TVA INTRA : FR 18479180002