PORT DE GRENELLE

PROJET TOTEM PORT DE GRENELLE

PLAN DE RECOLEMENT

EUROVIA VINCI

Agence de Saint-Gratien
76, boulevard du Maréchal Foch
95210 SAINT-GRATIEN CEDEX
Tel. 01 39 89 16 30 - Fax 01 39 84 57 81

PORTS de PARIS

HAROPA

Date de Diffusion :	NOM FICHIER MENSURA
26/08/21	Port de grenelle rec.msa
ECHELLE:1/200	INDICE A

PARTITEUR	PHASE	TYPE	NUMERO	INDICE
EURO	REC	PLN	001	A

Ce plan est la propriété de la société EUROVIA IDF, toute utilisation ou copie sans son autorisation est illicite.

CLIPPER

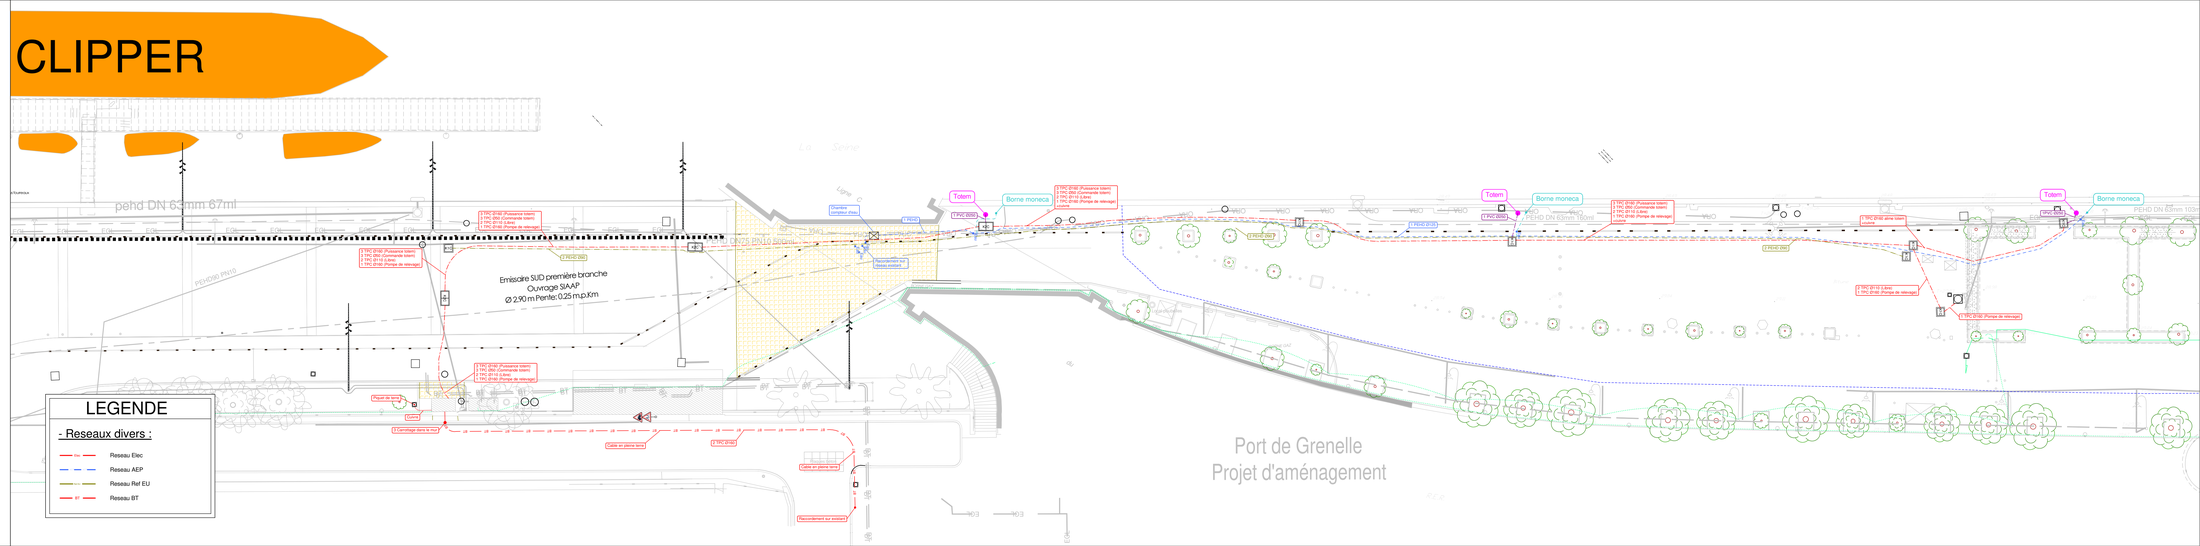

LEGENDE

- Reseaux divers :

- Reseau Elec
- Reseau AEP
- Reseau Ref EU
- Reseau BT