DEPARTEMENT DE LA GUYANE

Commune de Rémire-Montjoly

Maître d'Ouvrage		Maître d'Oeuvre VRD	
Grand Port Maritime Guyane		Grand Port Maritime Guyane	

OPERATION " Port de Dégard des Cannes "

RIBAL T P
GROUPE RIBAL

PK 0,8 Route de Dégrad des Cannes
B.P. 207 - 97324 CAYENNE Cédex
Tél : 0594 29 65 30 - Fax: 0594 30 15 25

SOTRAG
VRD Canalisations

Plan de Récolement

Réseaux - Voirie

Planche 2

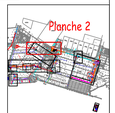

Ind	Date	Emetteur	Modifications
2	03/05/13	Wehrum	Mise à jour
3	13/05/13	Wehrum	Mise à jour
4	24/05/13	Wehrum	Mise à jour

N°Dossier:	Echr:	Dater:	N° Plan:
	1 / 250 ème		Dégrad des Cannes-RB-REC-09-11-12.dwg

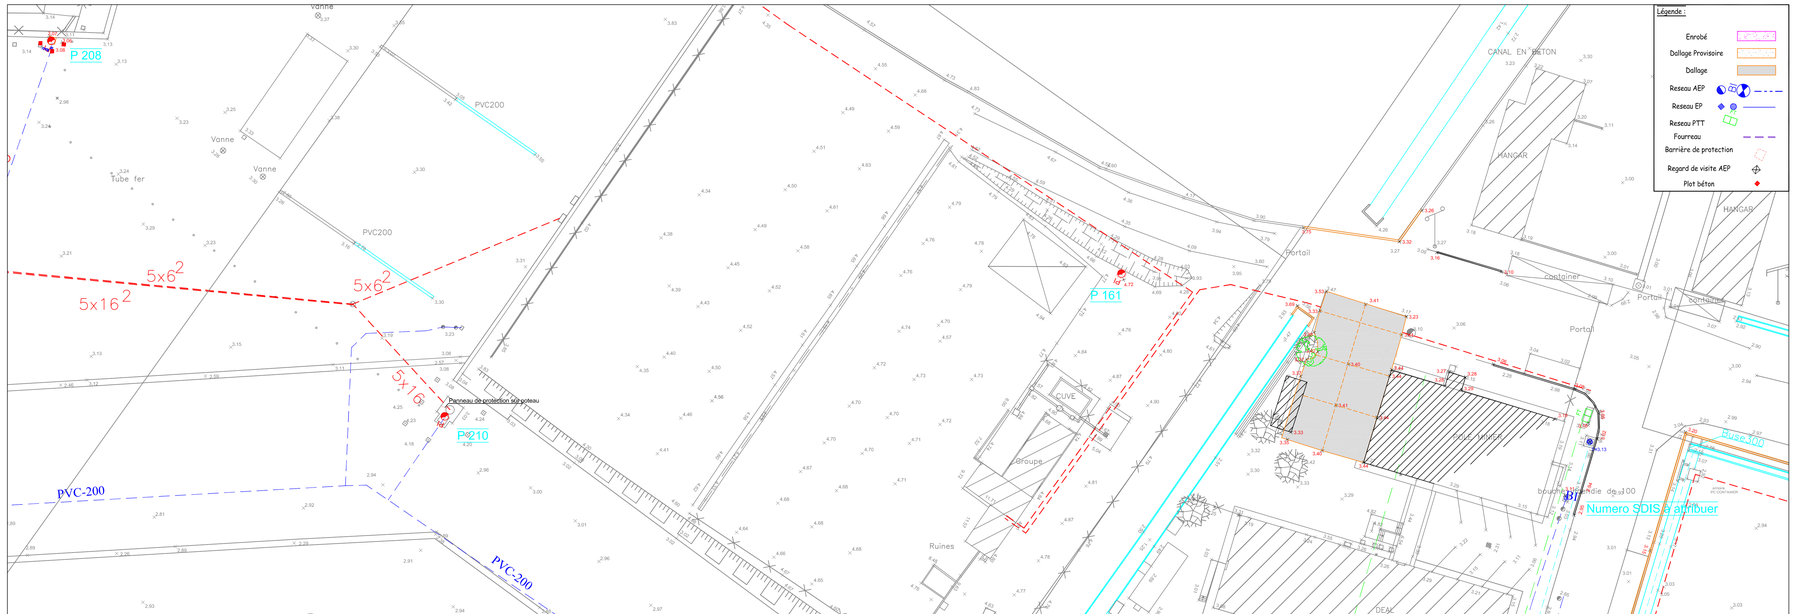

DEPARTEMENT DE LA GUYANE

Commune de Rémire-Montjoly

Maître d'Ouvrage	Maître d'Oeuvre VRD
Grand Port Maritime Guyane	Grand Port Maritime Guyane

OPERATION " Port de Dégard des Cannes "

RIBAL T P
GROUPE RIBAL

PK 0,8 Route de Dégrad des Cannes
B.P. 207 - 97324 CAYENNE Cédex
Tél : 0594 29 65 30 - Fax: 0594 30 15 25

SOTRAG VRD Canalisations

Plan de Récolement

Réseaux - Voirie

Planche 6

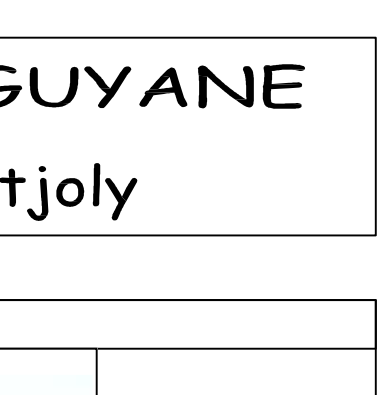

Ind	Date	Emetteur	Modifications
1	03/05/13	Weinum	Emission
2	13/05/13	Weinum	Mise à jour
3	24/05/13	Weinum	Mise à jour

N°Dossier:	Ech:	Date:	N° Plan:
	1 / 250 ème		Dégrad des Cannes-RIB-REC-09-11-12.dwg

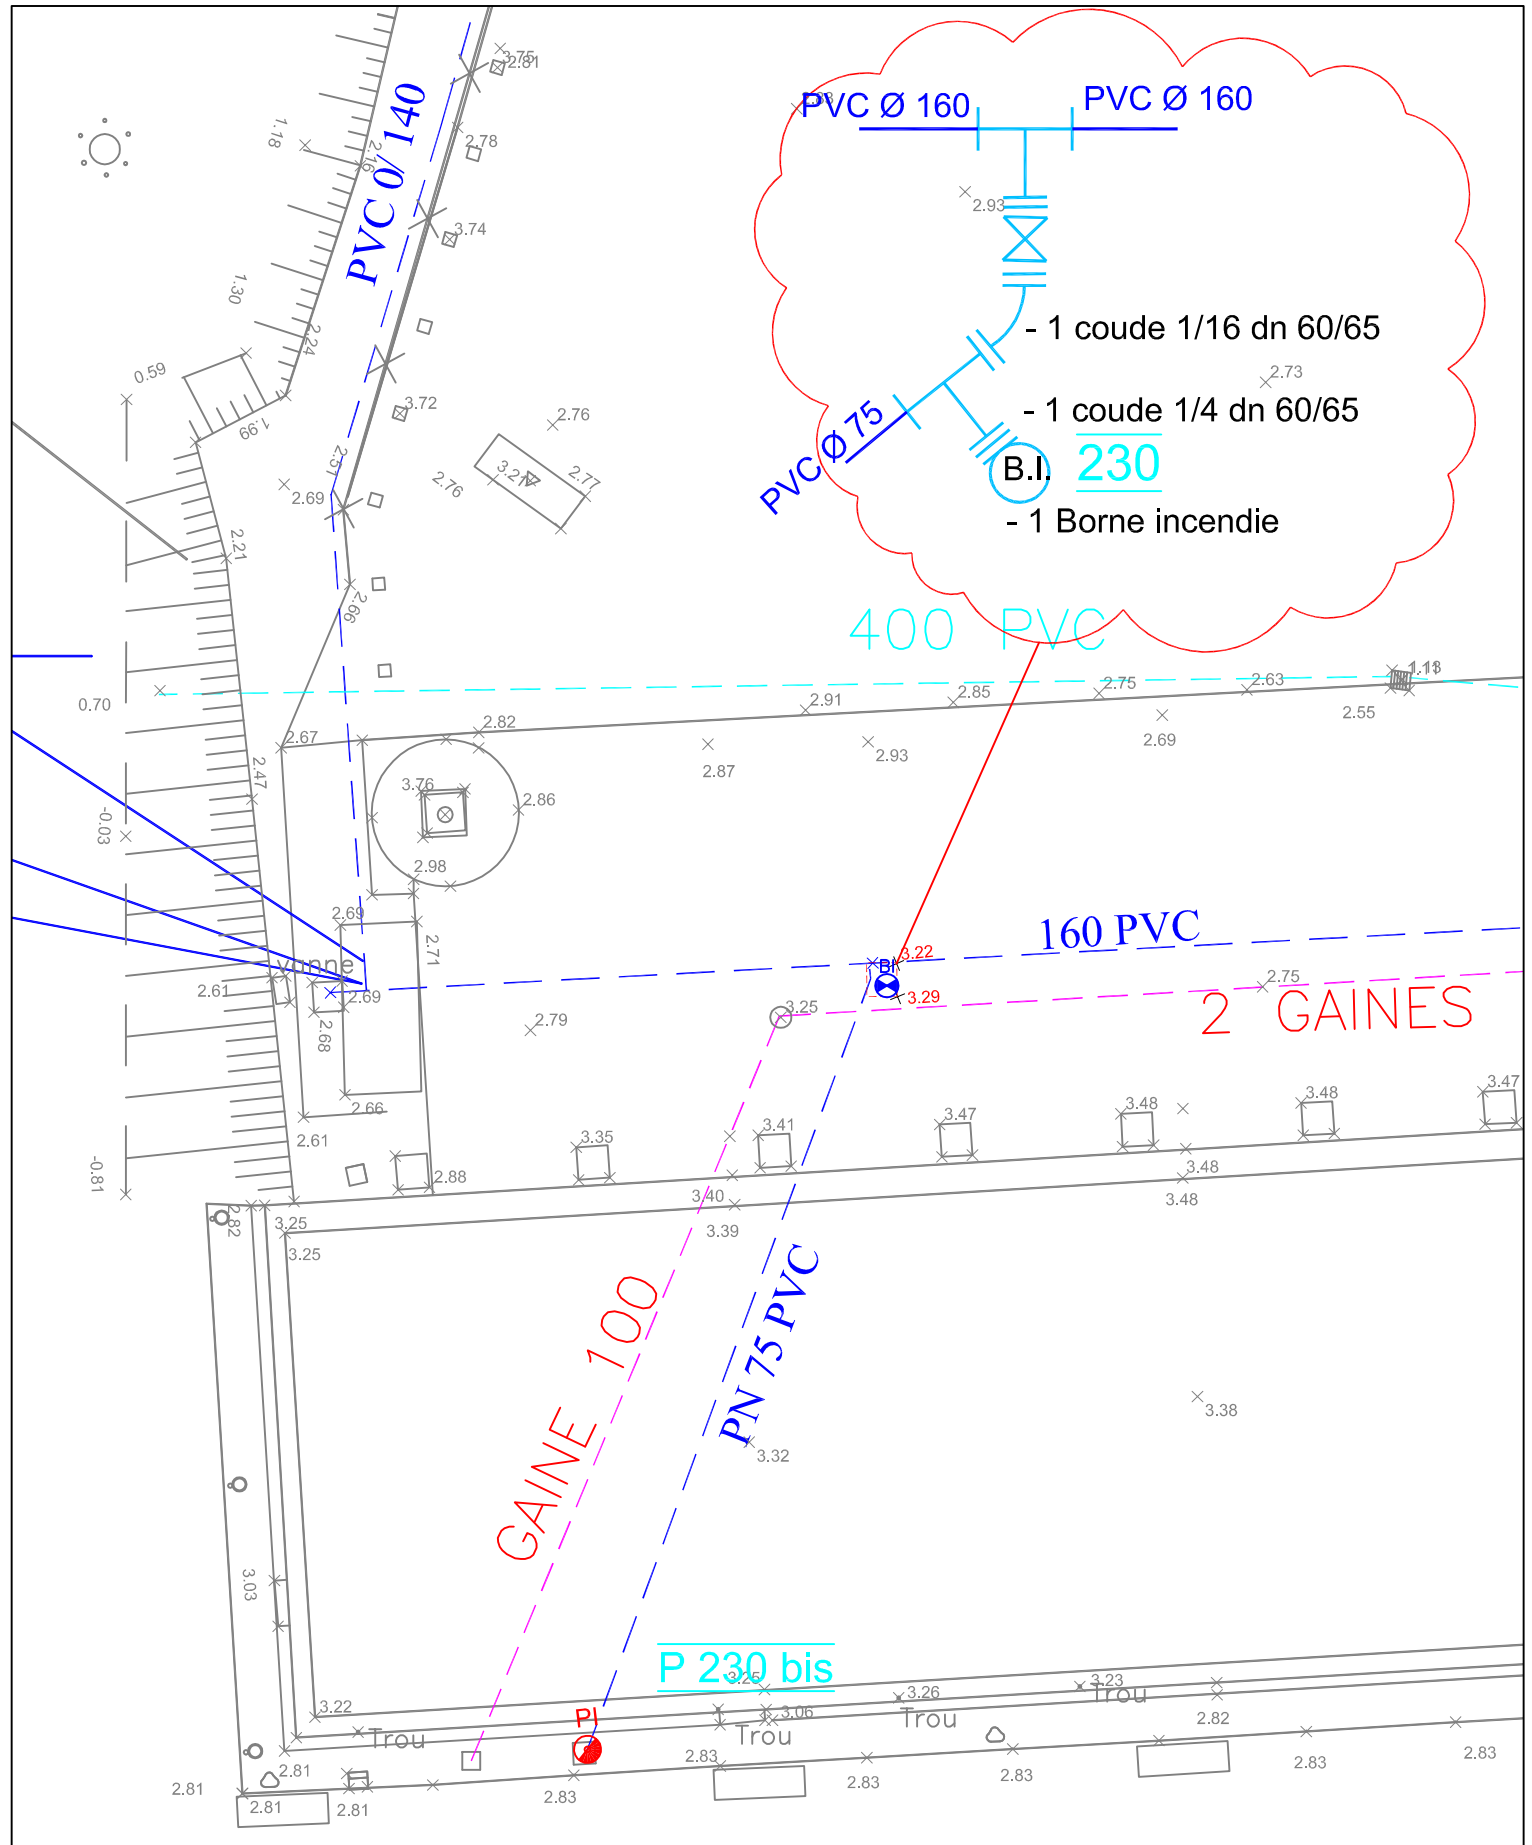

En attente

DEPARTEMENT DE LA GUYANE

Commune de Rémire-Montjoly

Maître d'Ouvrage	Maître d'Oeuvre VRD
Grand Port Maritime Guyane	Grand Port Maritime Guyane

OPERATION " Port de Dégard des Cannes "

RIBAL T P
GROUPE RIBAL

PK 0,8 Route de Dégrad des Cannes
B.P. 207 - 97324 CAYENNE Cédex
Tél : 0594 29 65 30 - Fax: 0594 30 15 25

SOTRAG VRD Canalisations

Plan de Récolement

Réseaux - Voirie

Ind	Date	Emetteur	Modifications
1	07/05/13	Weinum	Emission
2	24/05/13	Weinum	Mise à jour

N°Dossier:	Ech:	Date:	N° Plan:
	1 / 250 ème		Dégrad des Cannes-RIB-REC-09-11-12.dwg

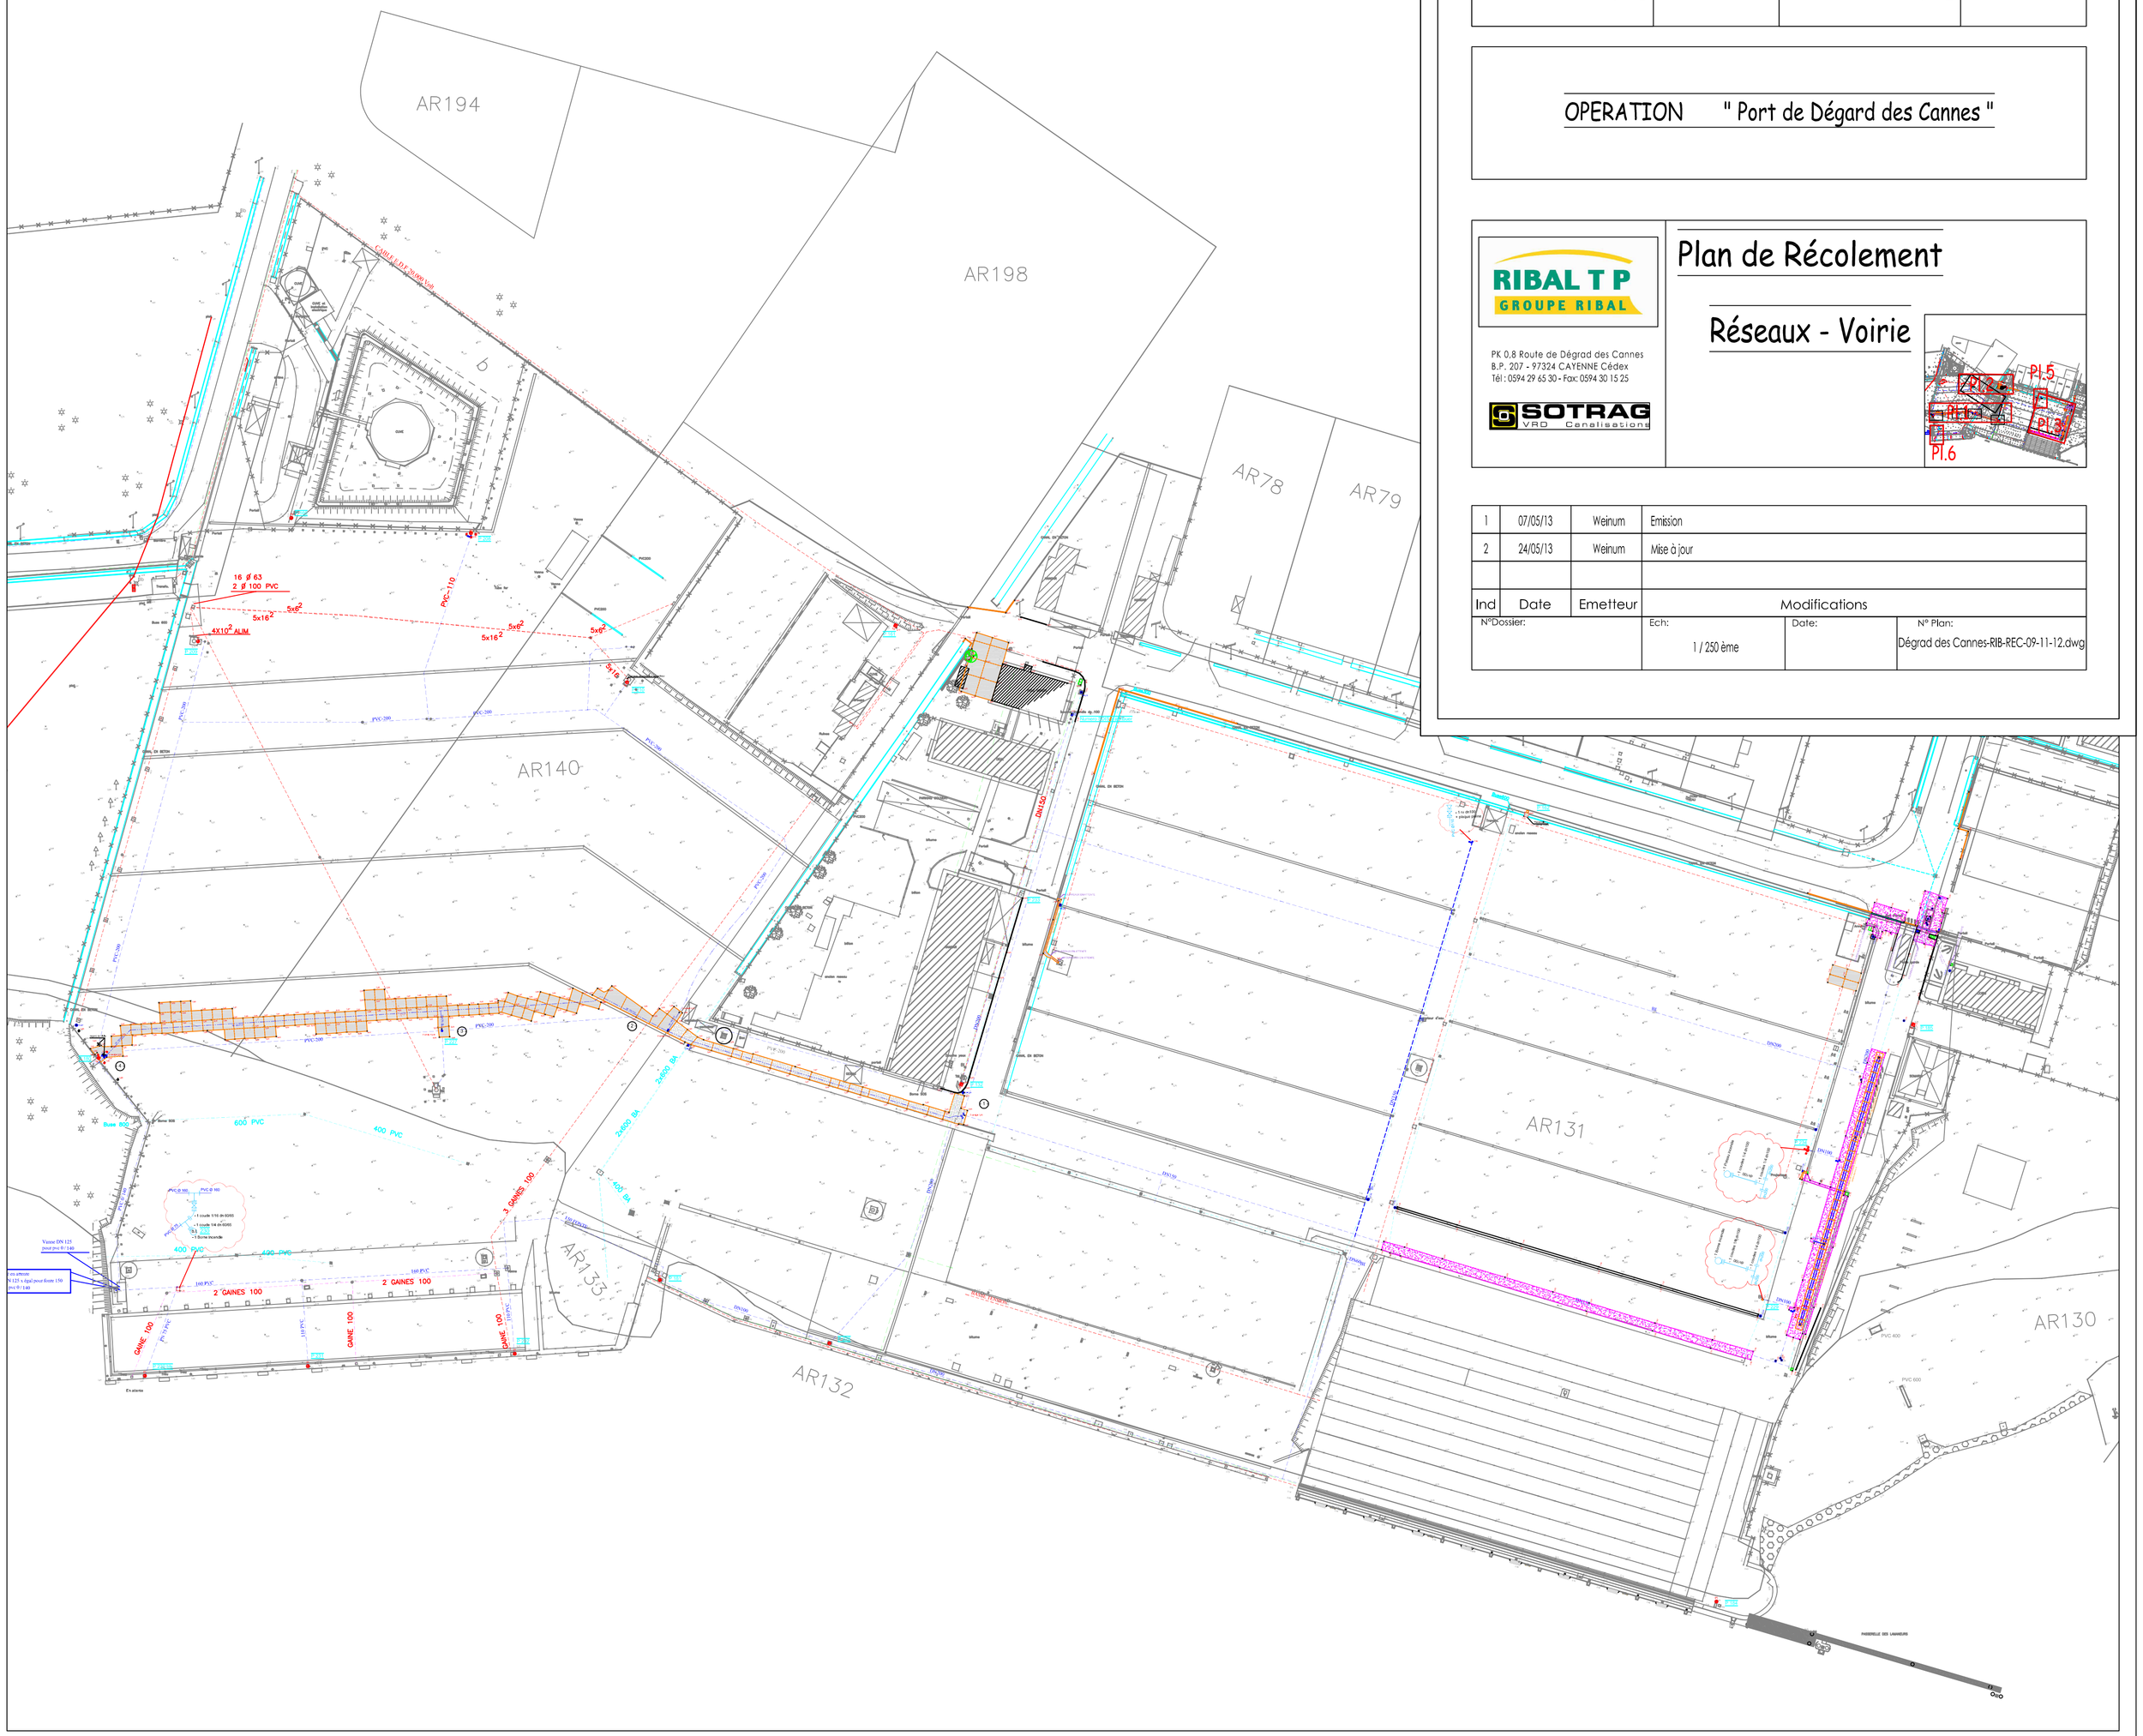

DEPARTEMENT DE LA GUYANE

Commune de Rémire-Montjoly

Maître d'Ouvrage	Maître d'Oeuvre VRD
Grand Port Maritime Guyane	Grand Port Maritime Guyane

OPERATION " Port de Dégard des Cannes "

RIBAL T P
GROUPE RIBAL

PK 0,8 Route de Dégrad des Cannes
B.P. 207 - 97324 CAYENNE Cédex
Tél : 0594 29 65 30 - Fax: 0594 30 15 25

SOTRAG VRD Canalisations

Plan de Récolement

Réseaux - Voirie

Planche 5

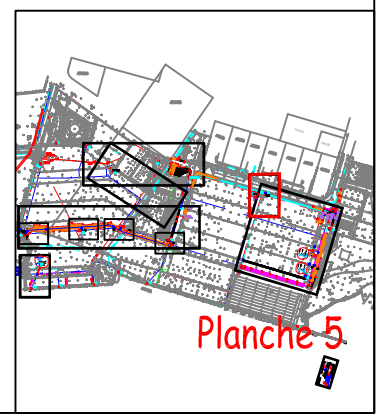

Ind	Date	Emetteur	Modifications
1	03/05/13	Weinum	Emission
2	13/05/13	Weinum	Mise à jour
3	24/05/13	Weinum	Mise à jour

N°Dossier:	Ech:	Date:	N° Plan:
	1 / 250 ème		Dégrad des Cannes-RIB-REC-09-11-12.dwg

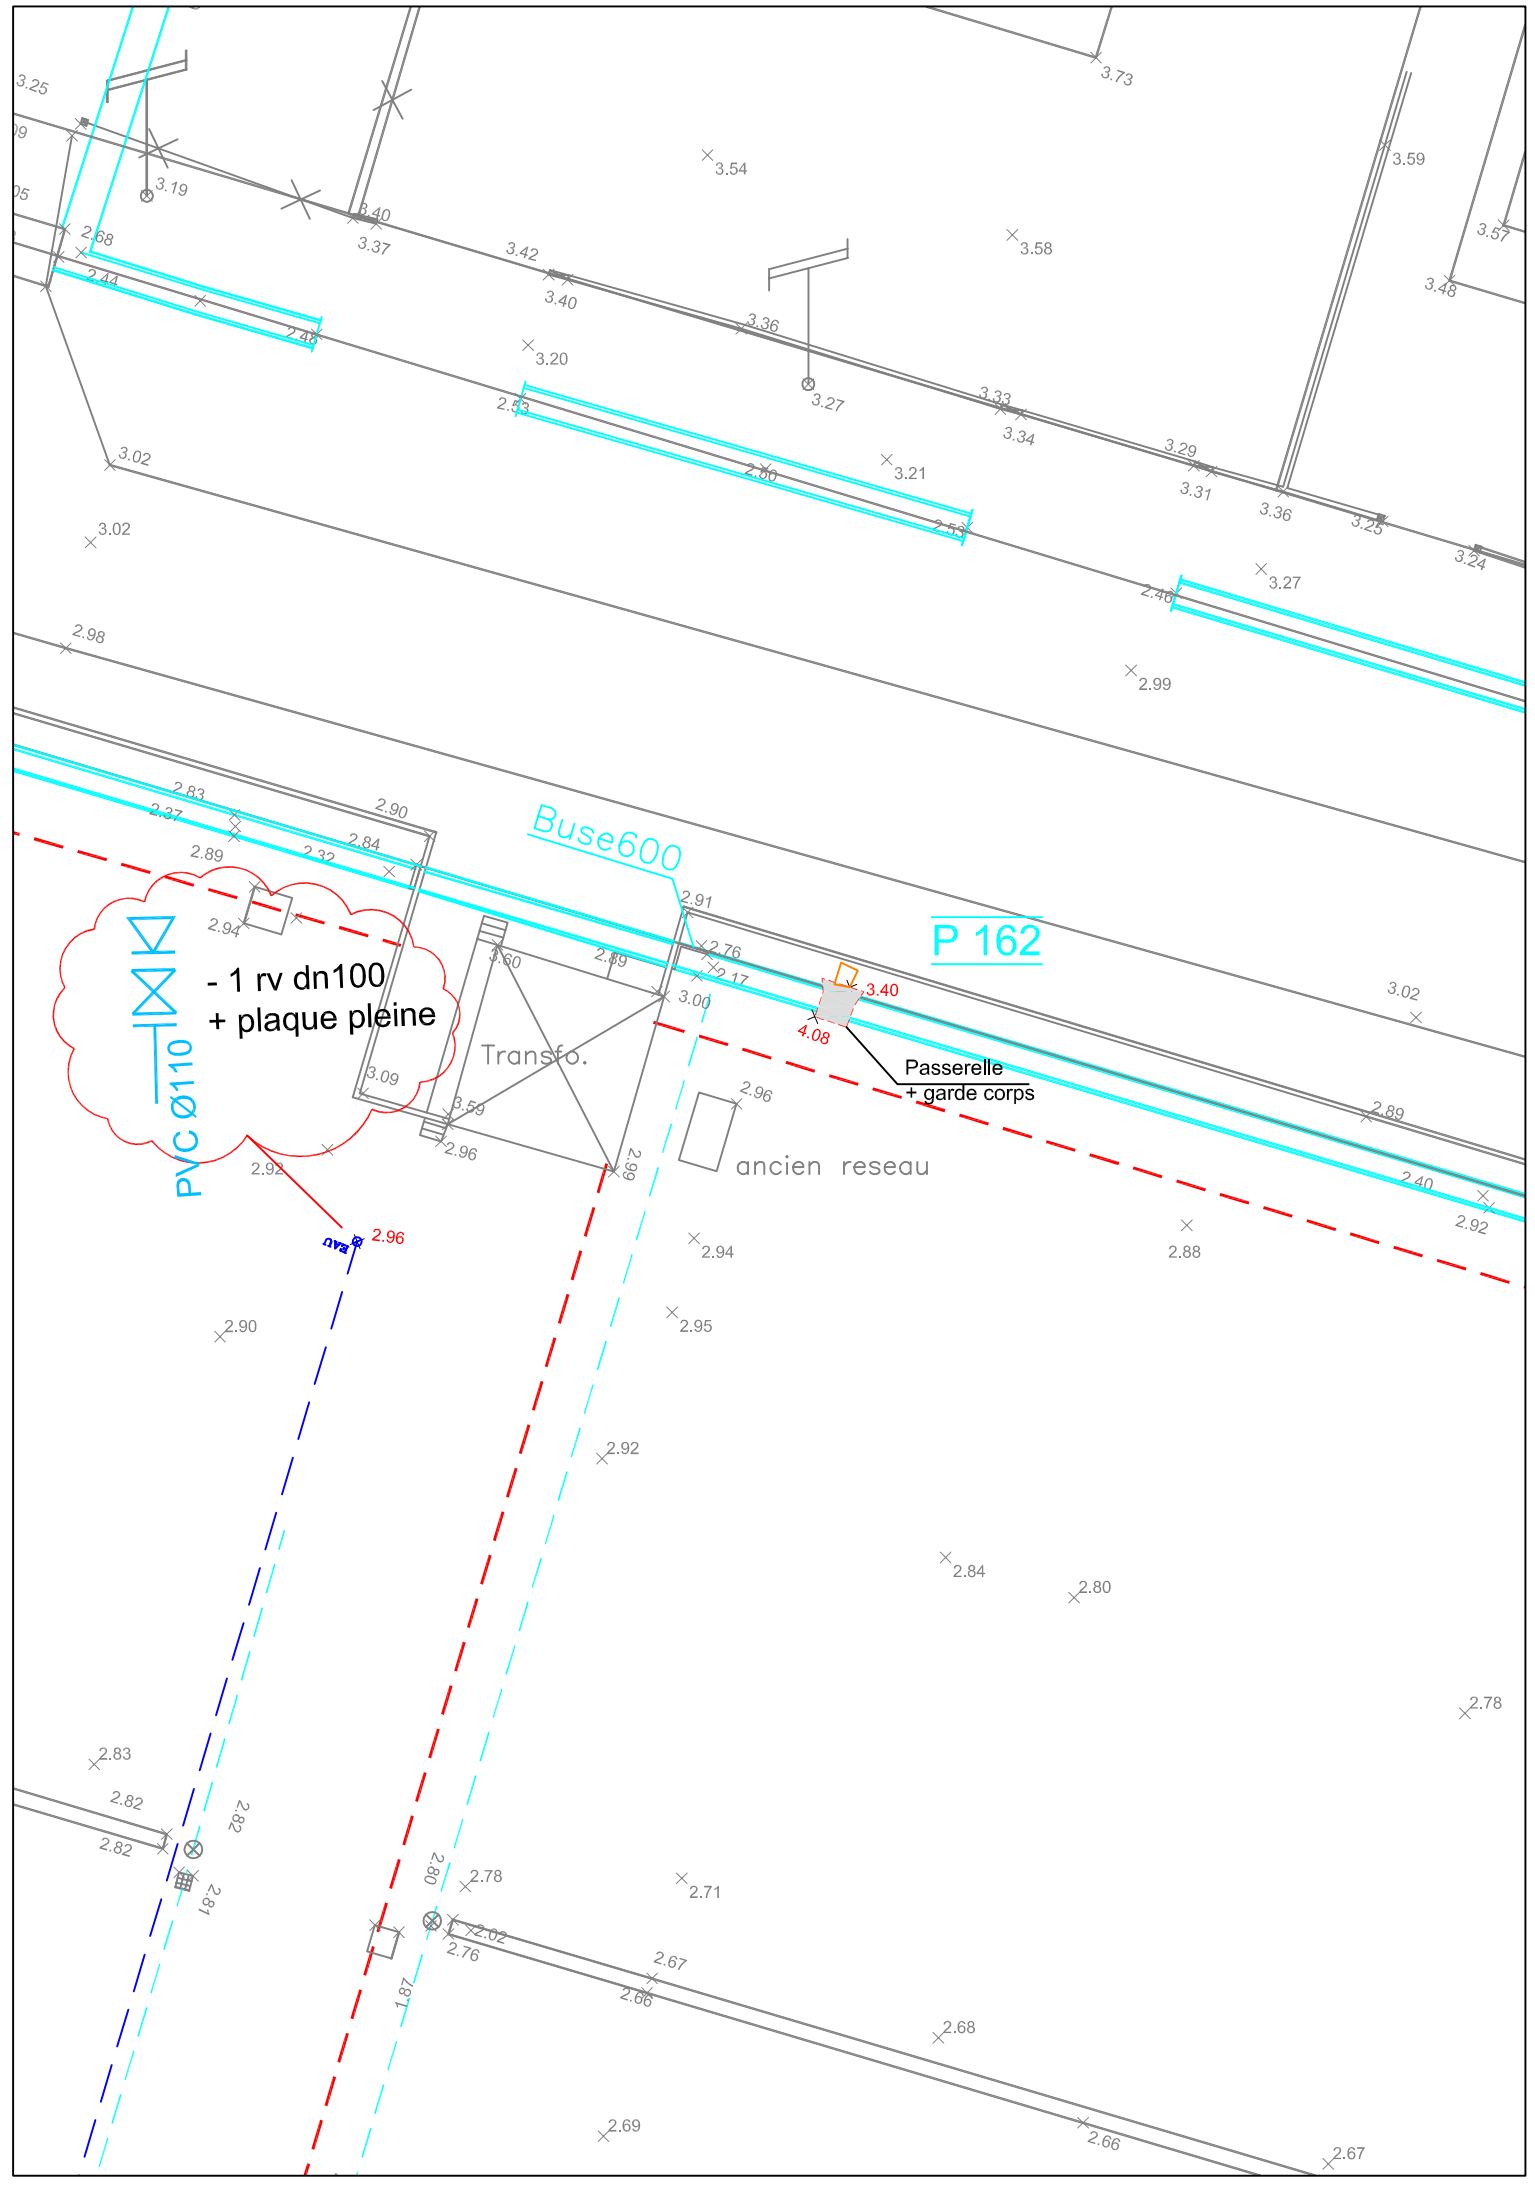

DEPARTEMENT DE LA GUYANE

Commune de Rémire-Montjoly

Maître d'Ouvrage		Maître d'Oeuvre VRD	
Grand Port Maritime Guyane		Grand Port Maritime Guyane	

OPERATION " Port de Dégard des Cannes "

RIBAL T P GROUPE RIBAL

Pk 0.8 Route de Dégrad des Cannes
B.P. 207 - 97324 CAYENNE Cédex
Tél : 0594 29 60 30 - Fax 0594 30 13 25

SOTRAG Génie Civil & Routes

Plan de Récolement

Réseaux - Voirie

Planche 1

Ind	Date	Emetteur	Modifications
2	03/05/13	Walrum	Mise à jour
3	13/05/13	Walrum	Mise à jour
4	24/05/13	Walrum	Mise à jour

N°Dossier:	Echt:	Date:	N° Plan:
	1 / 250 ème		Dégrad des Cannes-RB-REC-DP-13-12.dwg

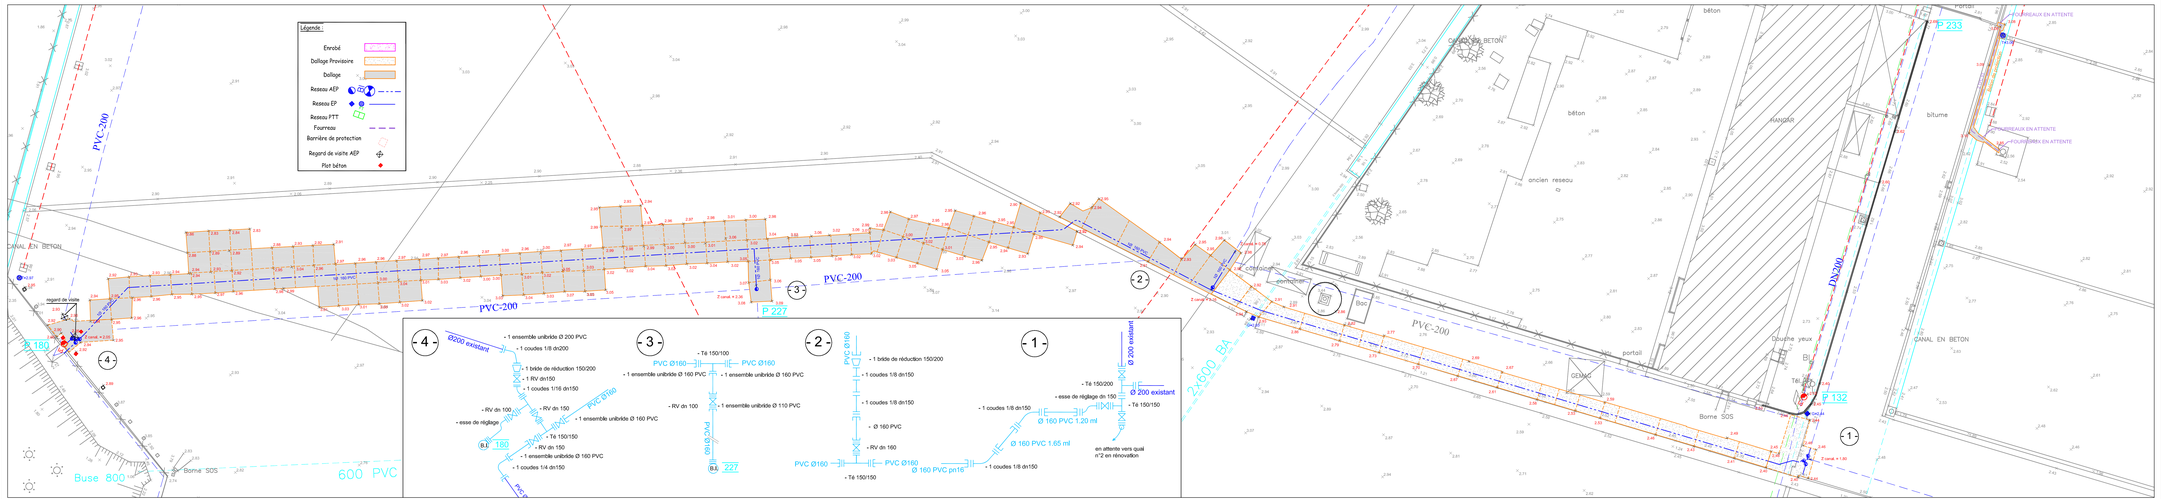
Légende :
Enrobé
Dallage Provisoire
Dallage
Reseau AEP
Reseau EP
Reseau PTT
Fourreau
Barrière de protection
Regard de visite AEP
Plot béton
CANAL EN BETON
PVC-200
regard de visite
P 180
P 227
P 233
P 132
PVC-200
PVC-200
PVC-200
Buse 800
600 PVC
Borne SOS
Borne SOS
GENIE
portail
portail
Bac
Bac
Bac

DEPARTEMENT DE LA GUYANE

Commune de Rémire-Montjoly

Maître d'Ouvrage	Maître d'Oeuvre VRD
Grand Port Maritime Guyane	Grand Port Maritime Guyane

OPERATION " Port de Dégrad des Cannes "

RIBAL T P
GROUPE RIBAL

PK 0,8 Route de Dégrad des Cannes
B.P. 207 - 97324 CAYENNE Cédex
Tél : 0594 29 65 30 - Fax: 0594 30 15 25

SOTRAG VRD Canalisations

Plan de Récolement

Réseaux - Voirie

Planche 3

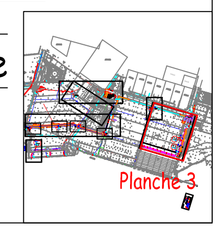

Ind	Date	Emetteur	Modifications
2	03/05/13	Weinum	Mise à jour
3	13/05/13	Weinum	Mise à jour
4	24/05/13	Weinum	Mise à jour

N°Dossier:	Ech:	Date:	N° Plan:
	1 / 250 ème		Dégrad des Cannes-RIB-REC-09-11-12.dwg

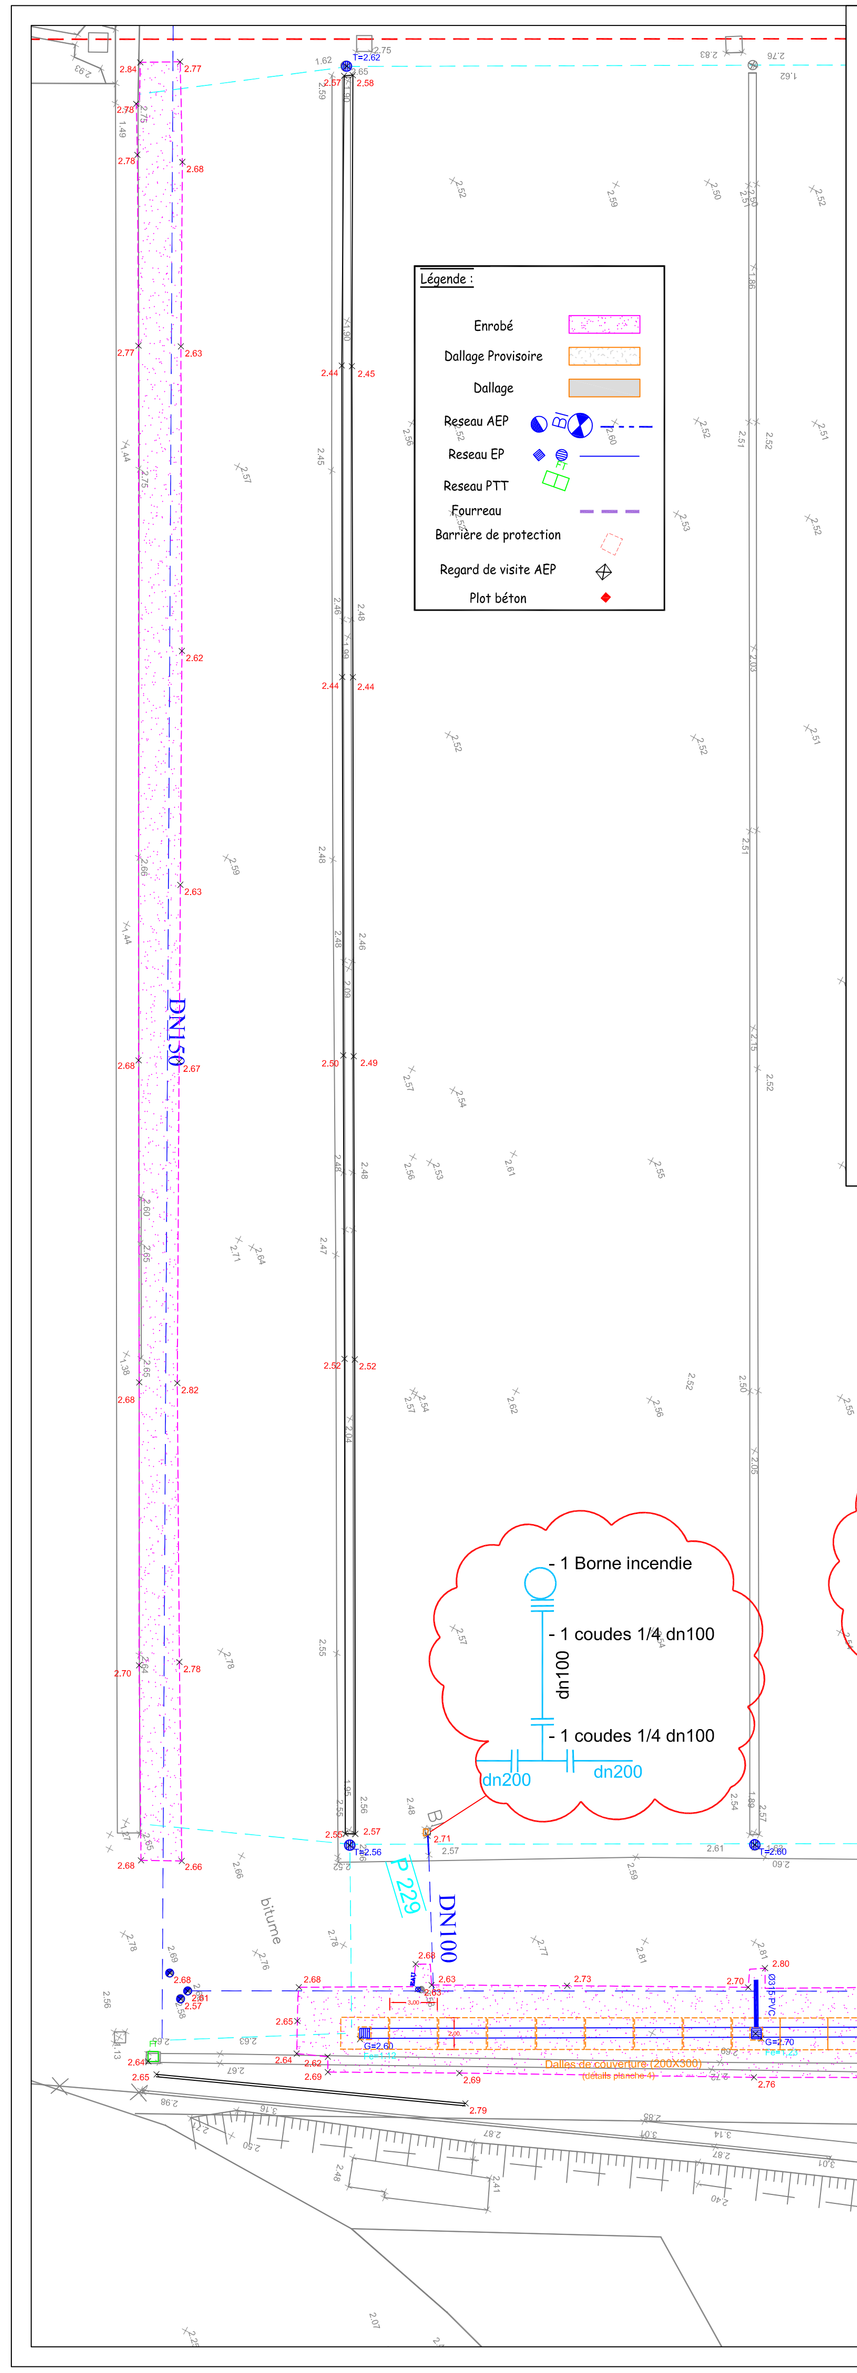

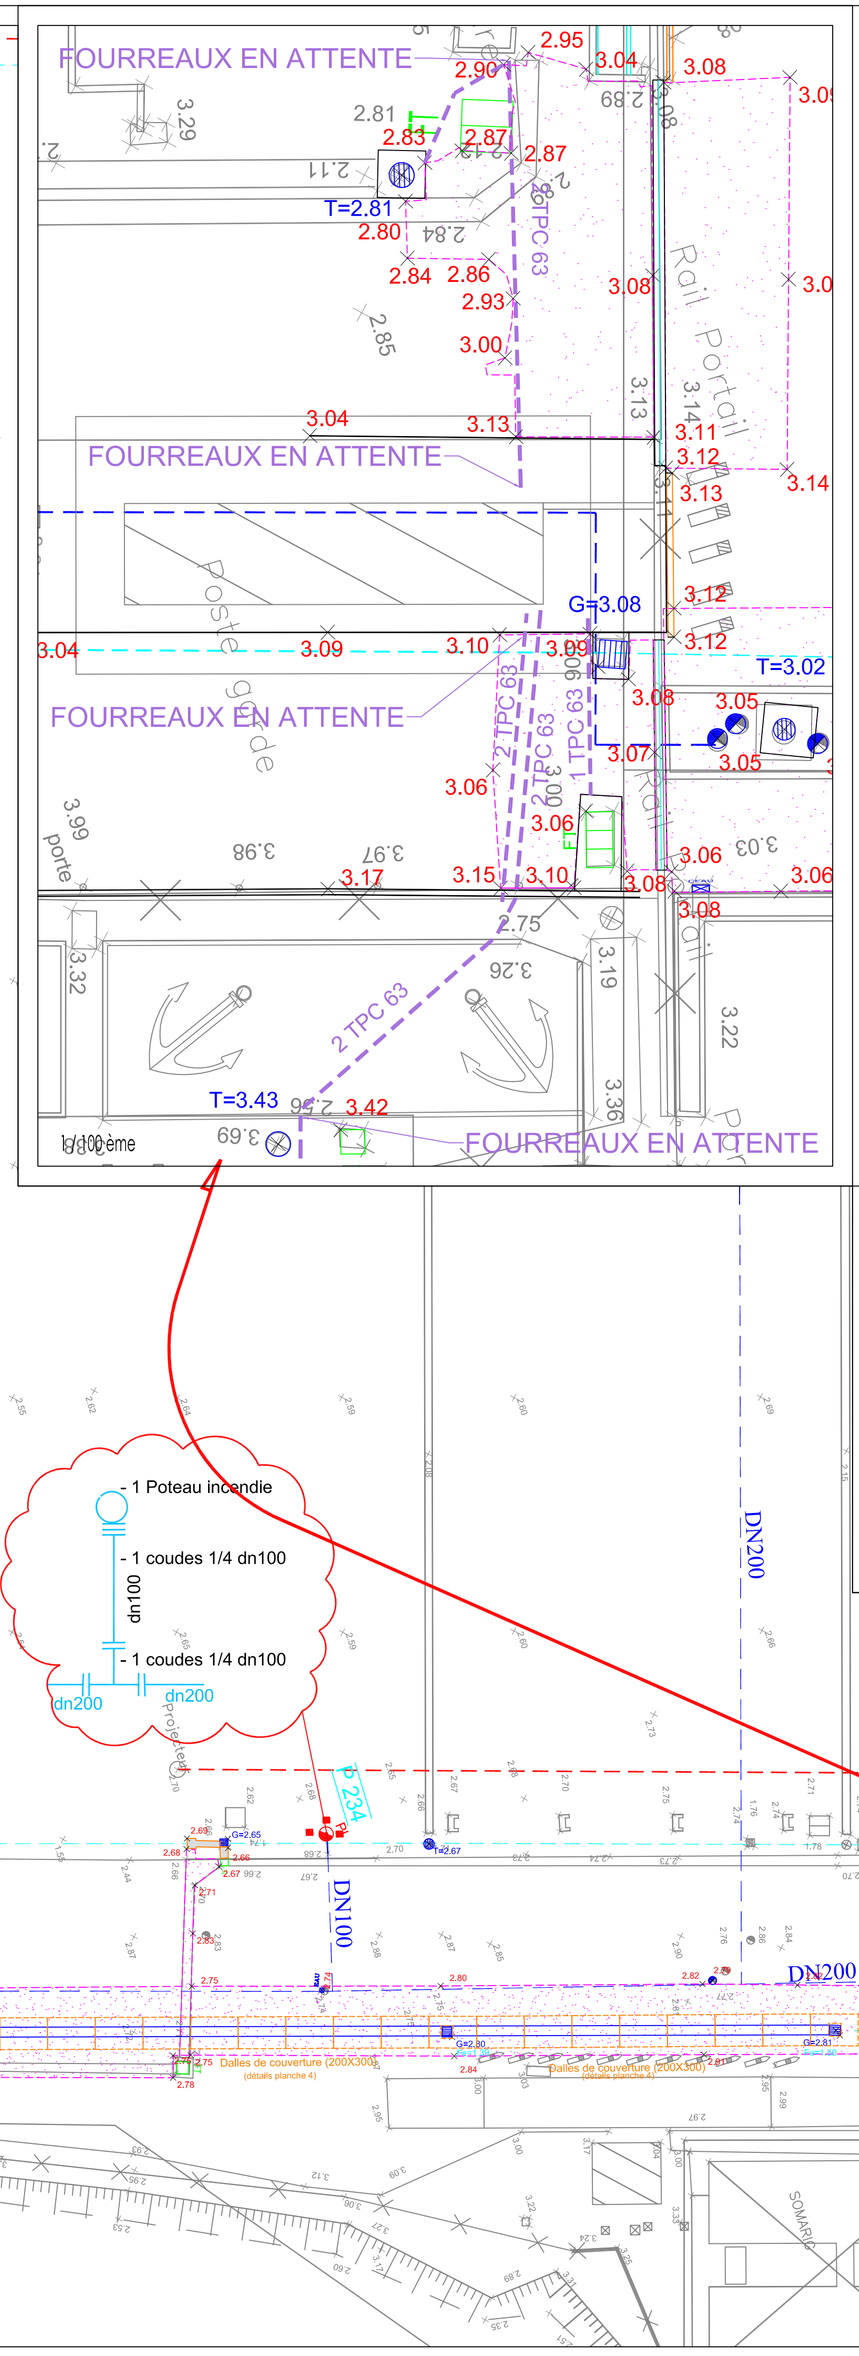
FOURREAUX EN ATTENTE
FOURREAUX EN ATTENTE
FOURREAUX EN ATTENTE
FOURREAUX EN ATTENTE
2 TPC 63
3 TPC 63
T=2.81
G=3.08
T=3.02
T=3.43
Rail Portail
Poste de garde
Rail Portail
Rail Portail
Rail Portail