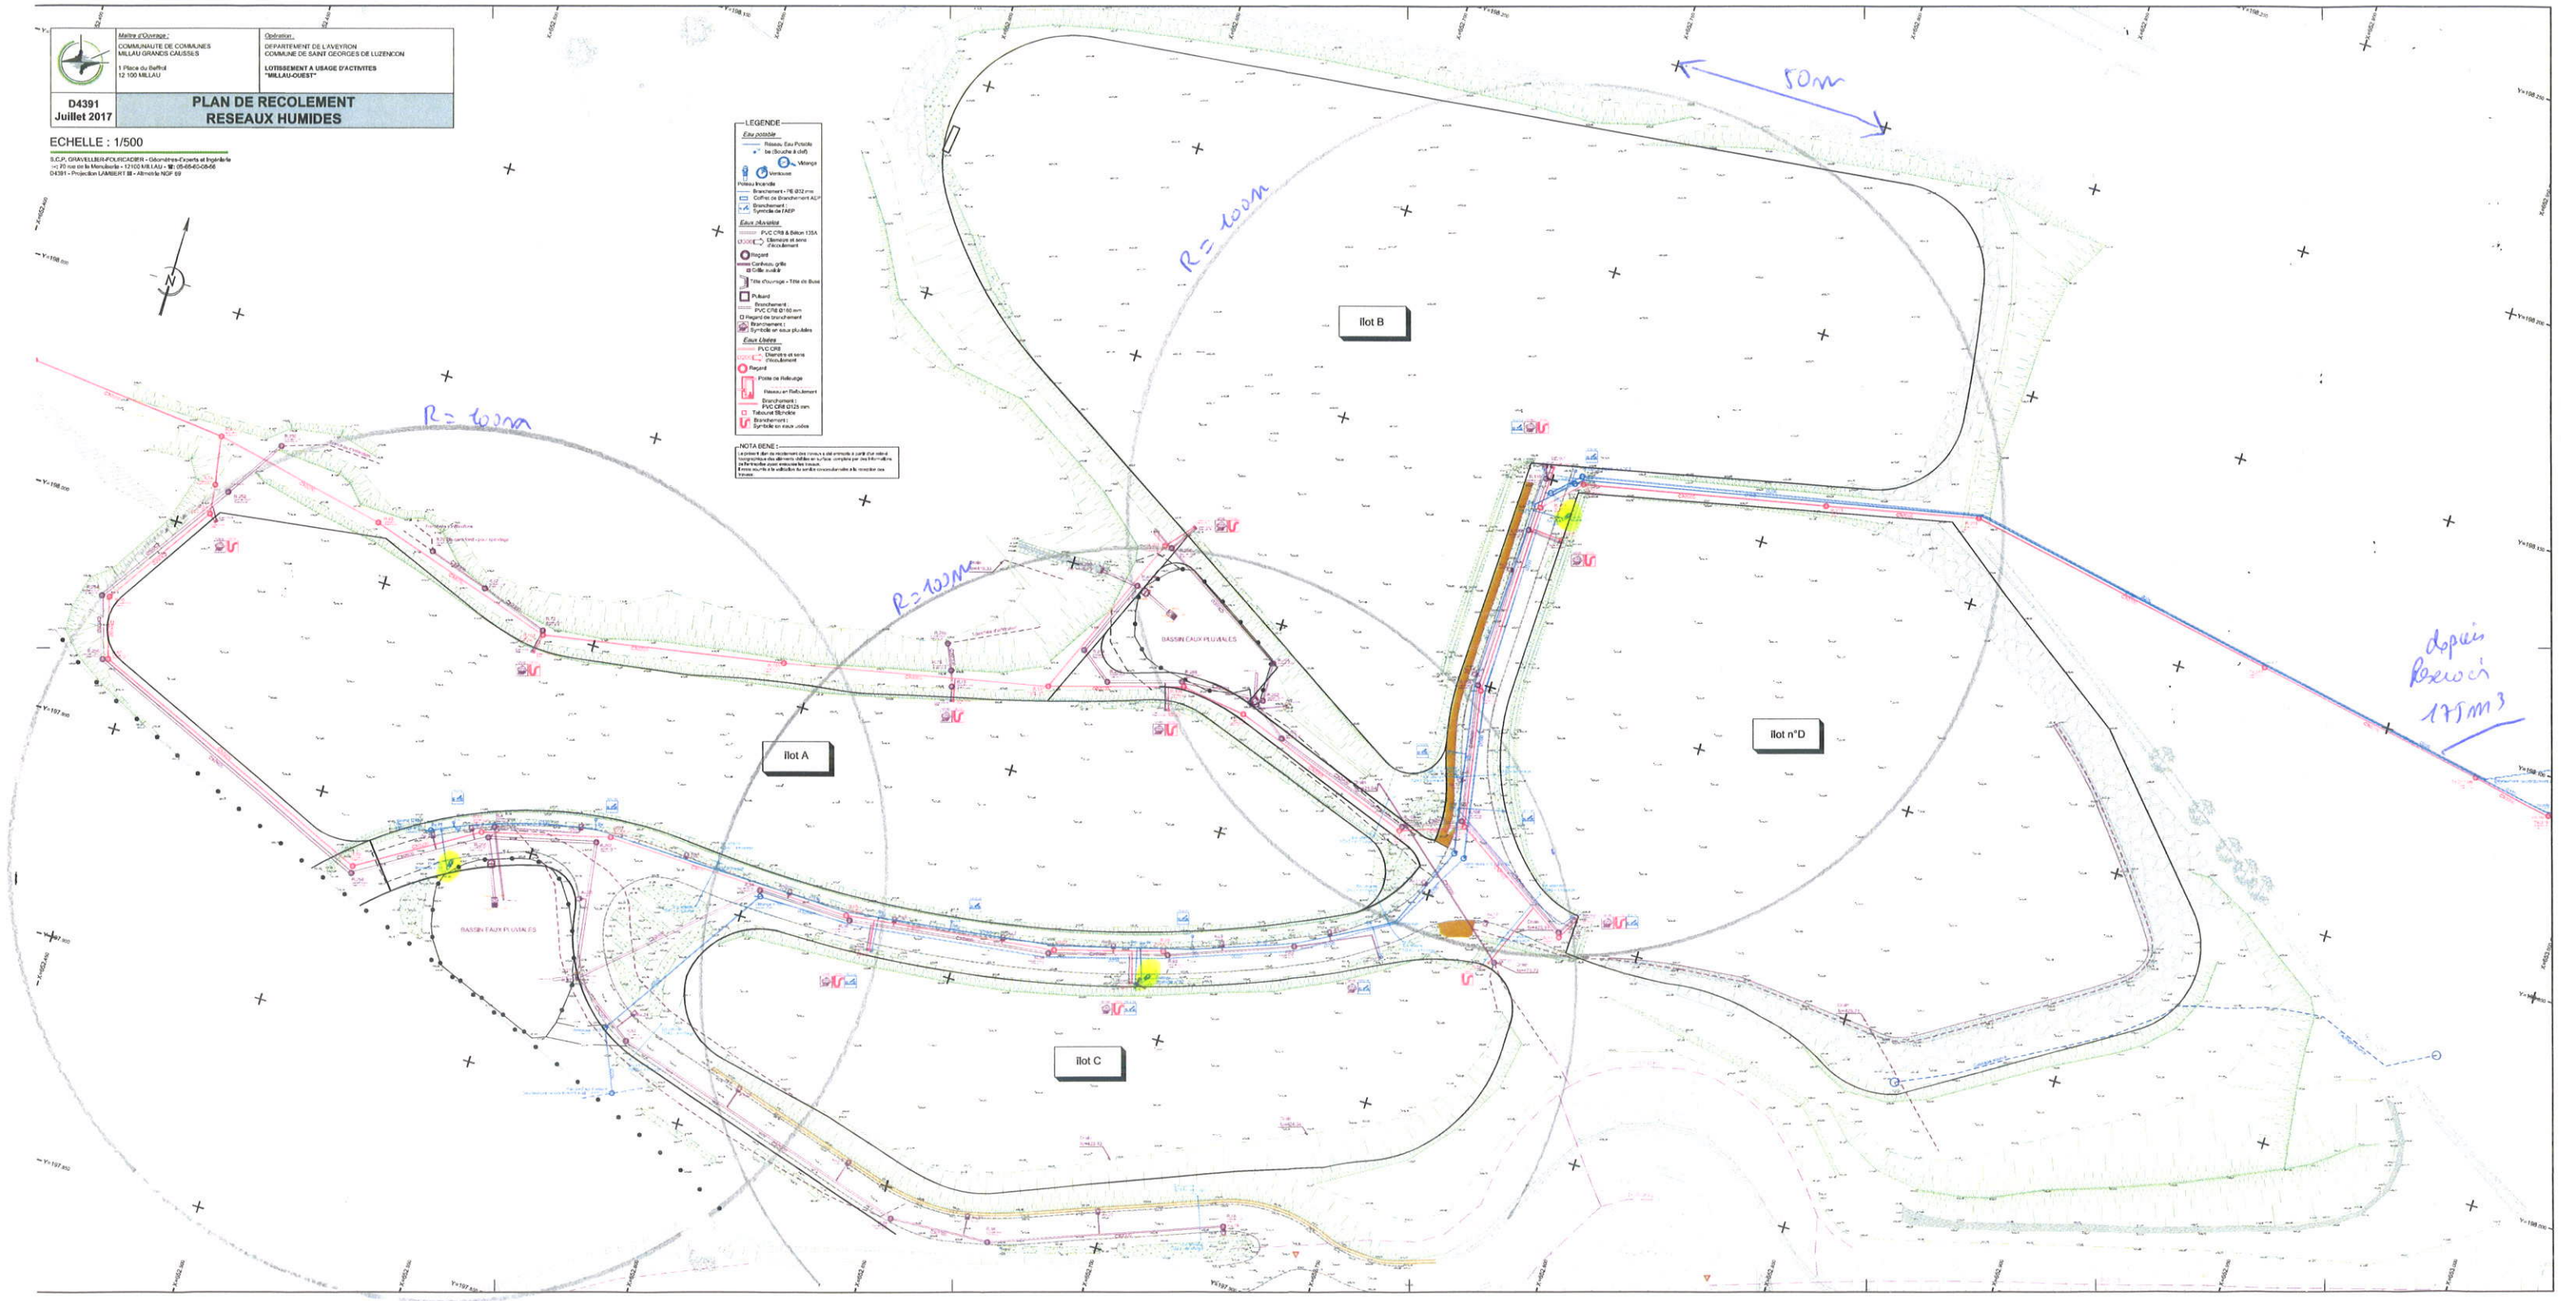

Maître d'Ouvrage :
COMMUNAUTE DE COMMUNES
MILLAU GRANDS CAUSSES
1 Place du Beffroi
12 100 MILLAU
Opération :
DEPARTEMENT DE L'AVEYRON
COMMUNE DE SAINT GEORGES DE LUZENCON
LOTISSEMENT A USAGE D'ACTIVITES
"MILLAU-OUEST"
D4391
Juillet 2017
PLAN DE RECOLEMENT
RESEAUX HUMIDES
ECHELLE : 1/500
LEGENDE
NOTA BENE :
R = 100m
R = 100m
R = 100m
50m
ilot B
ilot A
ilot n°D
ilot C
BASSIN EAUX PLUVIALES
BASSIN EAUX PLUVIALES
depuis Reservoir 175m3