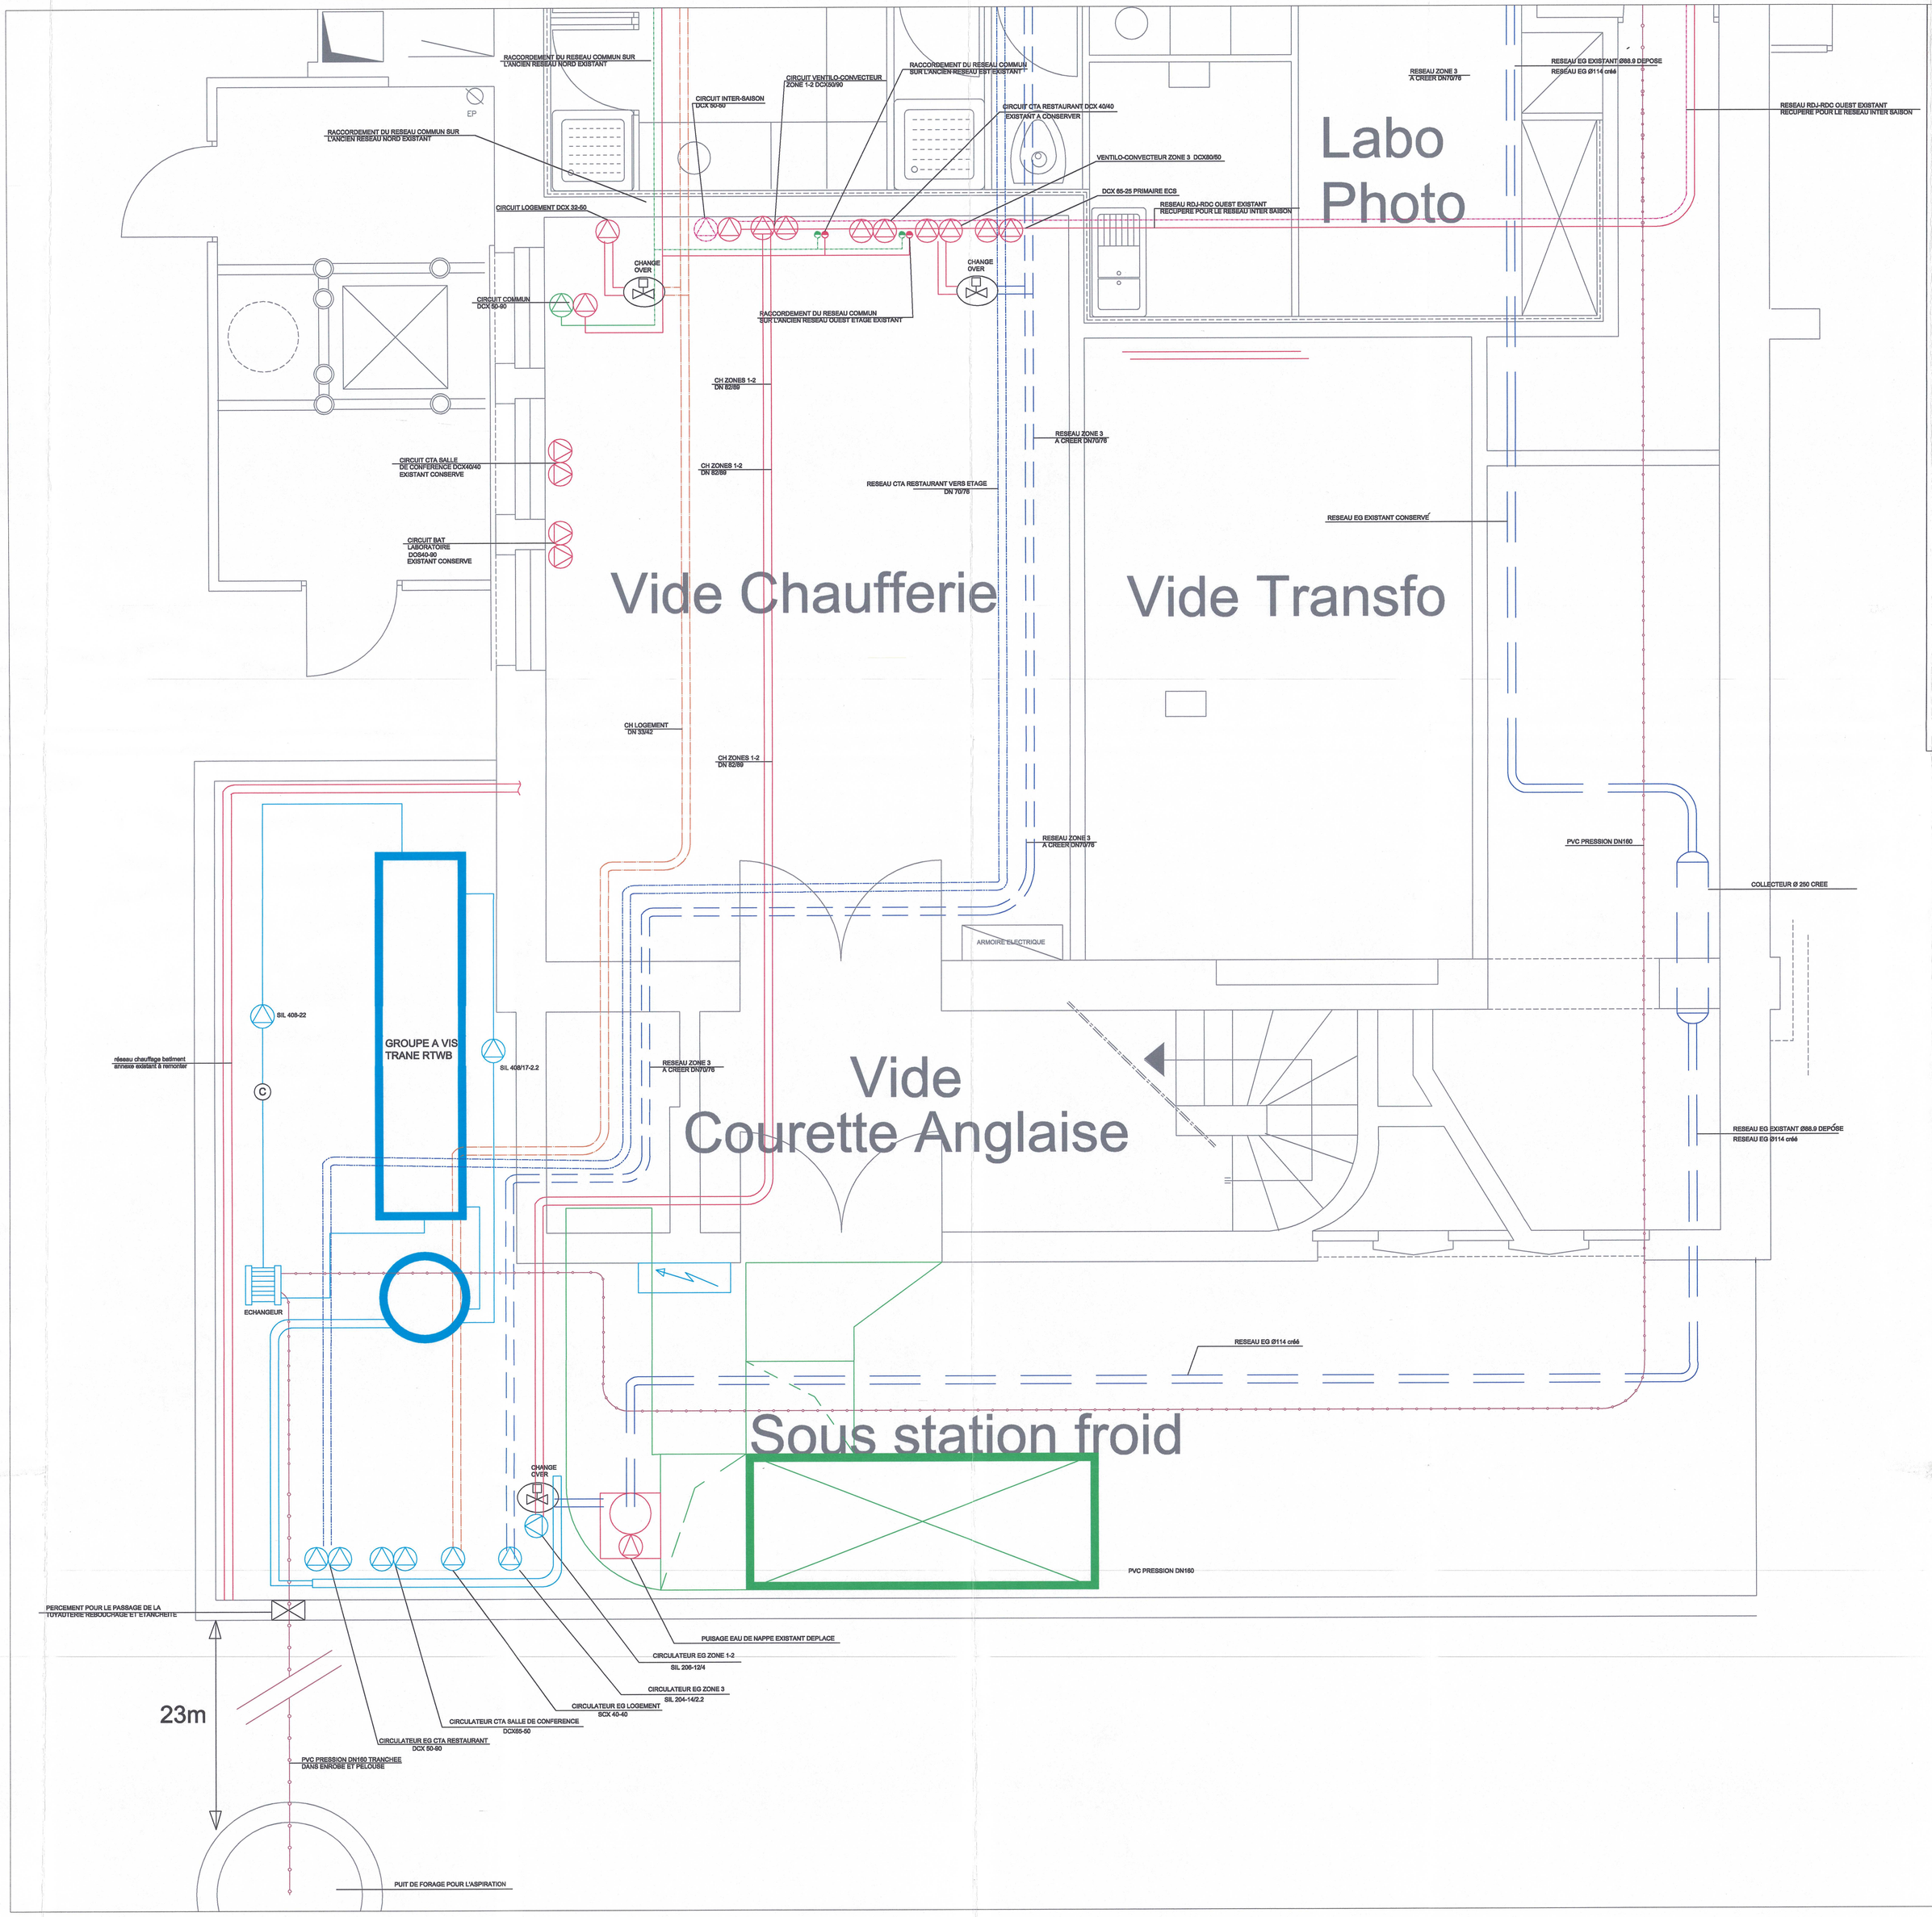

LOT N°1	CHAUFFAGE / RAFRAICHISSEMENT

Bureau d'étude :

TEB
ZA de la pioche 38430 MOIRANS
TEL 04.76.35.36.55 FAX 04.76.35.65.80
bet.teb@wanadoo.fr

Maître d'oeuvre :

date	indice	modifications	dess.	verif.
28/09/06	0	Dossiers des ouvrages exécutés	X-B	

Maître d'ouvrage :

MINISTERE DE L'EQUIPEMENT
DES TRANSPORTS
ET DU TOURISME

HOTEL DE L'EQUIPEMENT

Service des Constructions Publiques / SCP2 Tel:76.70.76.70
17, Boulevard Joseph Vallier - 38100 GRENOBLE

DIRECTION DEPARTEMENTALE DE L'EQUIPEMENT DE L'ISERE

DOE

GILLET
Génie Climatique

GILLET S.A. Génie climatique
90 routes des eplagnes
38490 CHARANCIEU
Tél : 04-76-31-31-40
Fax : 04-76-31-31-49
e-mail : gillet@gilletsa.com

Indice du plan	no du plan	
0	CR10	PLAN LOCAUX TECHNIQUES
Echelle : 1/20		