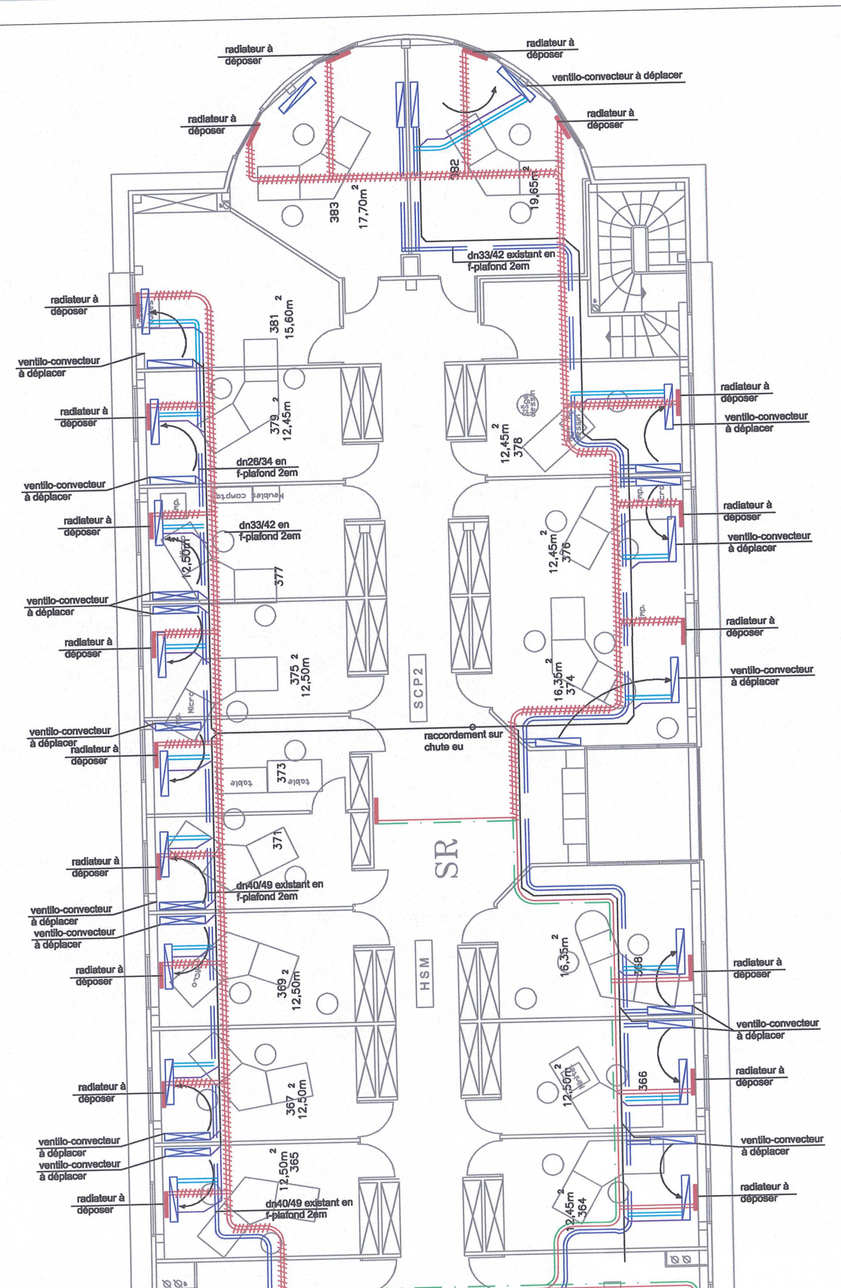

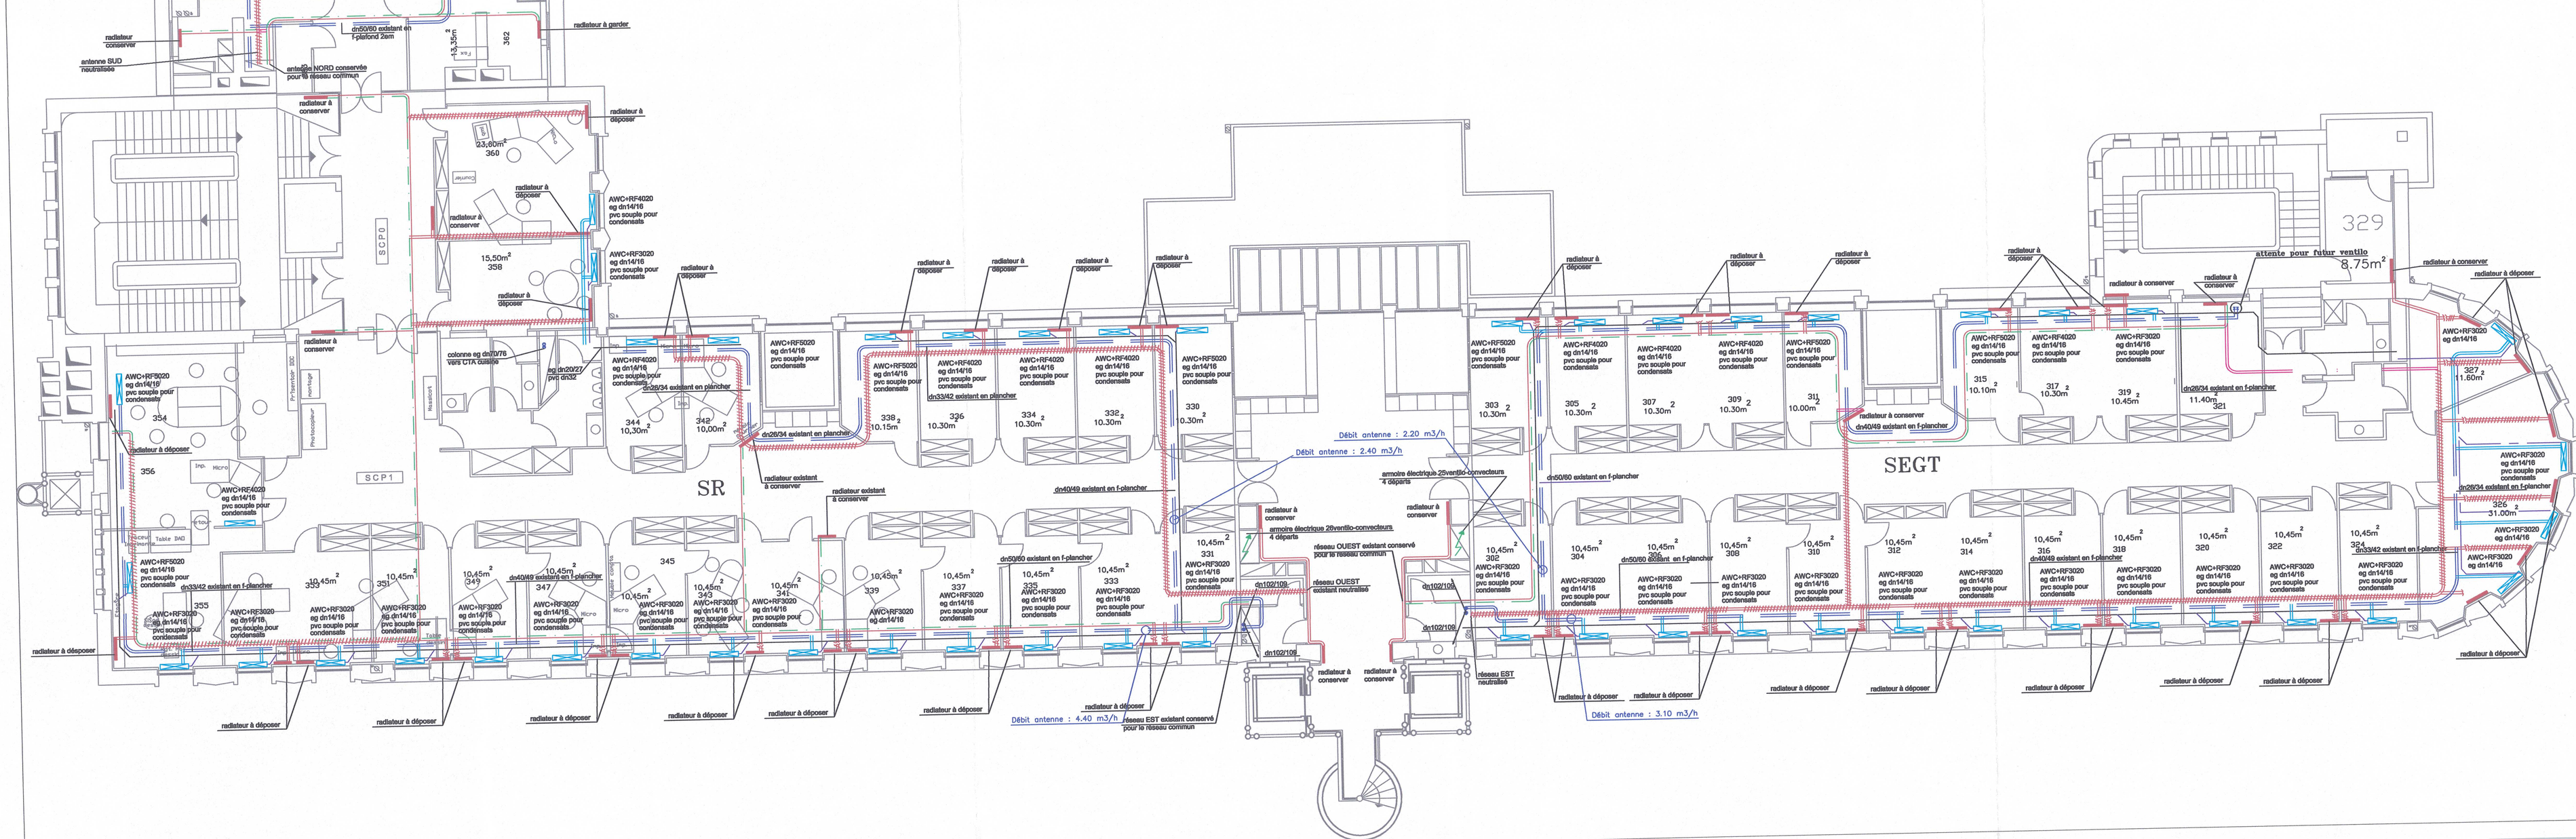

LEGENDE

- condensats à installer
- eau glacée à installer
- condensats existants
- eau glacée existante
- réseau existant (NORD,SUD,EST,OUEST) récupéré pour le réseau commun
- chauffage existant
- radiateur
- ventilo-convecteur à installer
- réseau chauffage à installer
- ventilo-convecteur existant
- réseau chauffage créé
- réseau existant (NORD,SUD,EST,OUEST) récupéré pour le réseau inter-saison
- thermostat

28/09/06	O	Dossiers des ouvrages exécutés	X-B	
date	indice	modifications	dess.	verif.

LOT N°1

CHAUFFAGE / RAFRAICHISSEMENT

Bureau d'étude :

TEB
ZA de la piche 38430 MOIRANS
TEL 04.76.35.36.55 FAX 04.76.35.65.60
bet.teb@wanadoo.fr

Maître d'oeuvre :

Maître d'ouvrage :

MINISTERE DE L'EQUIPEMENT
DES TRANSPORTS
ET DU TOURISME

HOTEL DE L'EQUIPEMENT

DDE 38

Service des Constructions Publiques / SCP2 Tel:76.70.76.70
17, Boulevard Joseph Vallier — 38100 GRENOBLE

DIRECTION DEPARTEMENTALE DE L'EQUIPEMENT DE L'ISERE

DOE

GILLET S.A. Génie climatique
90 routes des eplagnes
38490 CHARANCIEU
Tél : 04-76-31-31-40
Fax : 04-76-31-31-49
e-mail : gillet@gilletsa.com

Indice du plan	no du plan
0	CR06

Echelle : 1/100

PLAN
R+3