Attention : Les travaux au 6ème ETAGE ont été
réalisé par une autre entreprise en 2005. Nous avons
traité uniquement les bureaux 619/621 et la salle mont aiguille

LOT N°1	CHAUFFAGE / RAFRAICHISSEMENT

Bureau d'étude :
TEB
ZA de la pioche 38430 MOIRANS
TEL 04.76.35.36.55 FAX 04.76.35.65.80
bet.teb@wanadoo.fr

Maître d'oeuvre :

date	indice	modifications	dess.	verif.
28/09/06	0	Dossiers des ouvrages exécutés	X-B	

Maître d'ouvrage :
MINISTERE DE L'EQUIPEMENT
DES TRANSPORTS
ET DU TOURISME

HOTEL DE L'EQUIPEMENT

Service des Constructions Publiques / SCP2 Tel: 76.70.76.70
17, Boulevard Joseph Vallier – 38100 GRENOBLE
DIRECTION DEPARTEMENTALE DE L'EQUIPEMENT DE L'ISERE

DOE

GILLET
Génie Climatique
GILLET S.A. Génie climatique
90 routes des eplagnes
38490 CHARANCIEU
Tél : 04-76-31-31-40
Fax : 04-76-31-31-49
e-mail : gillet@gilletsa.com

Indice du plan	no du plan
0	CR09

Echelle : 1/100

PLAN
R+6

LEGENDE
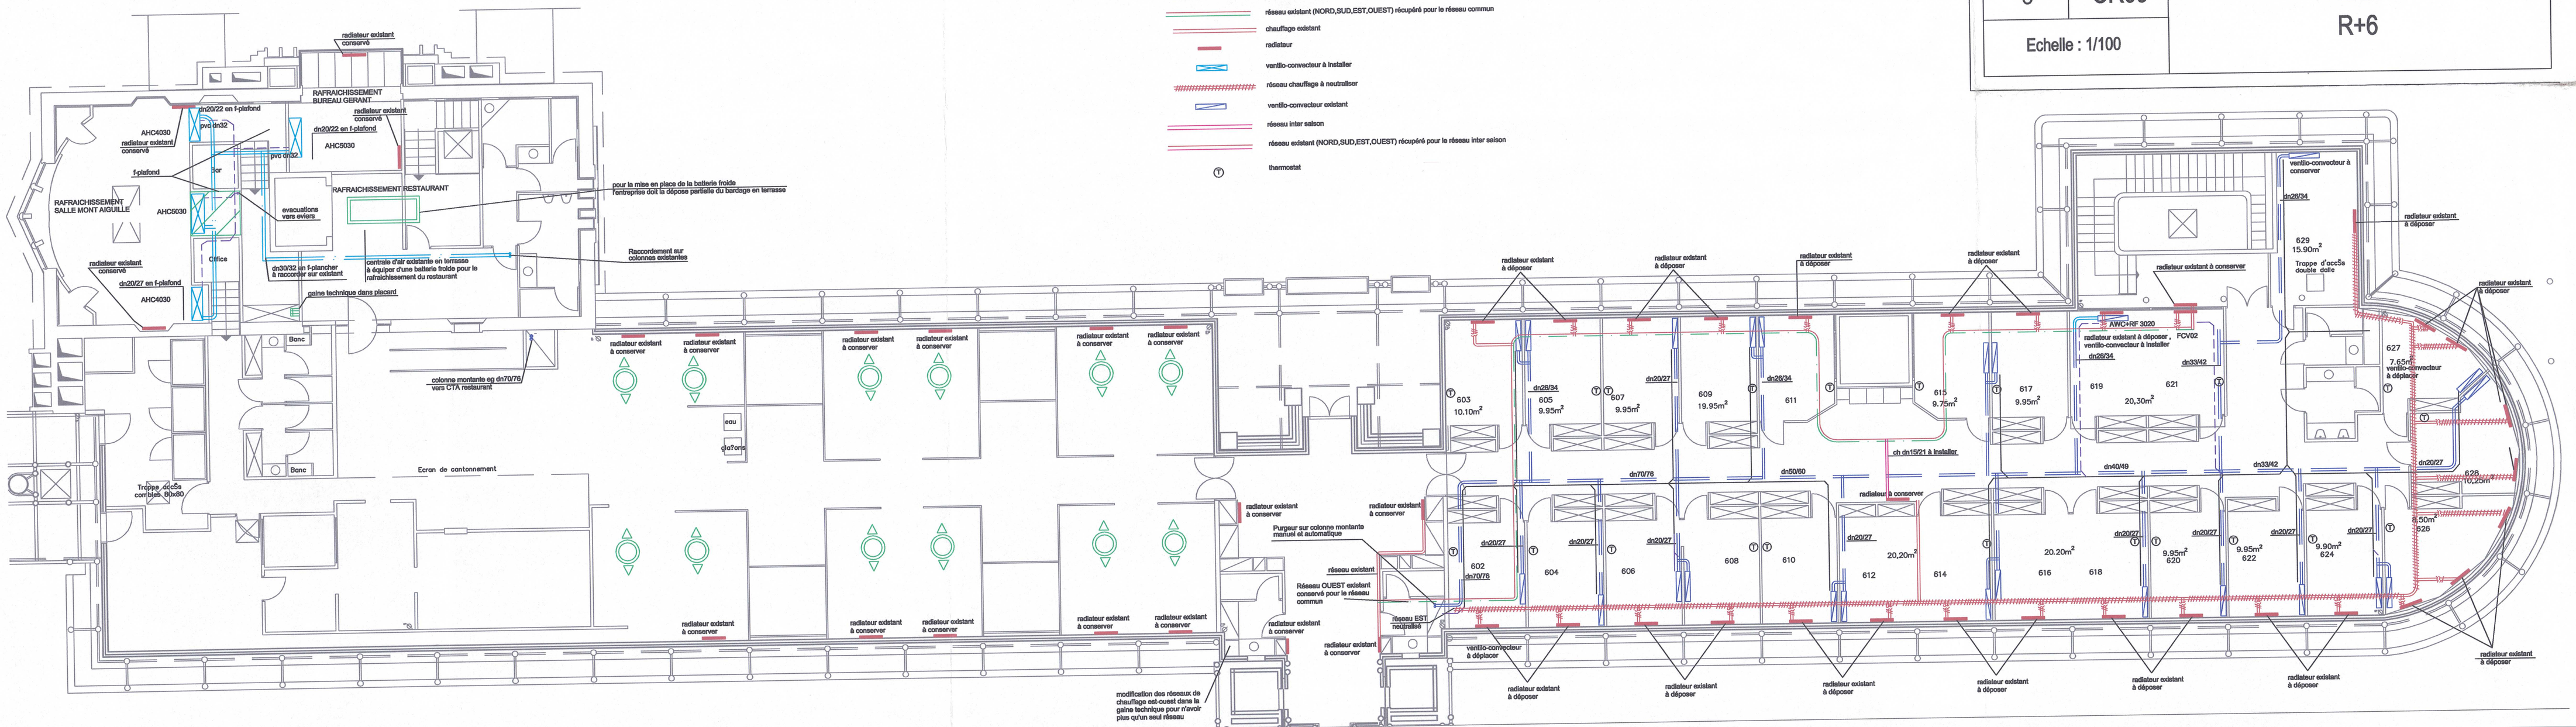
- condensats à installer
- eau glacée à installer
- condensats existants
- eau glacée existante
- réseau existant (NORD,SUD,EST,OUEST) récupéré pour le réseau commun
- chauffage existant
- radiateur
- ventilo-convecteur à installer
- réseau chauffage à neutraliser
- ventilo-convecteur existant
- réseau inter saison
- réseau existant (NORD,SUD,EST,OUEST) récupéré pour le réseau inter saison
- thermostat