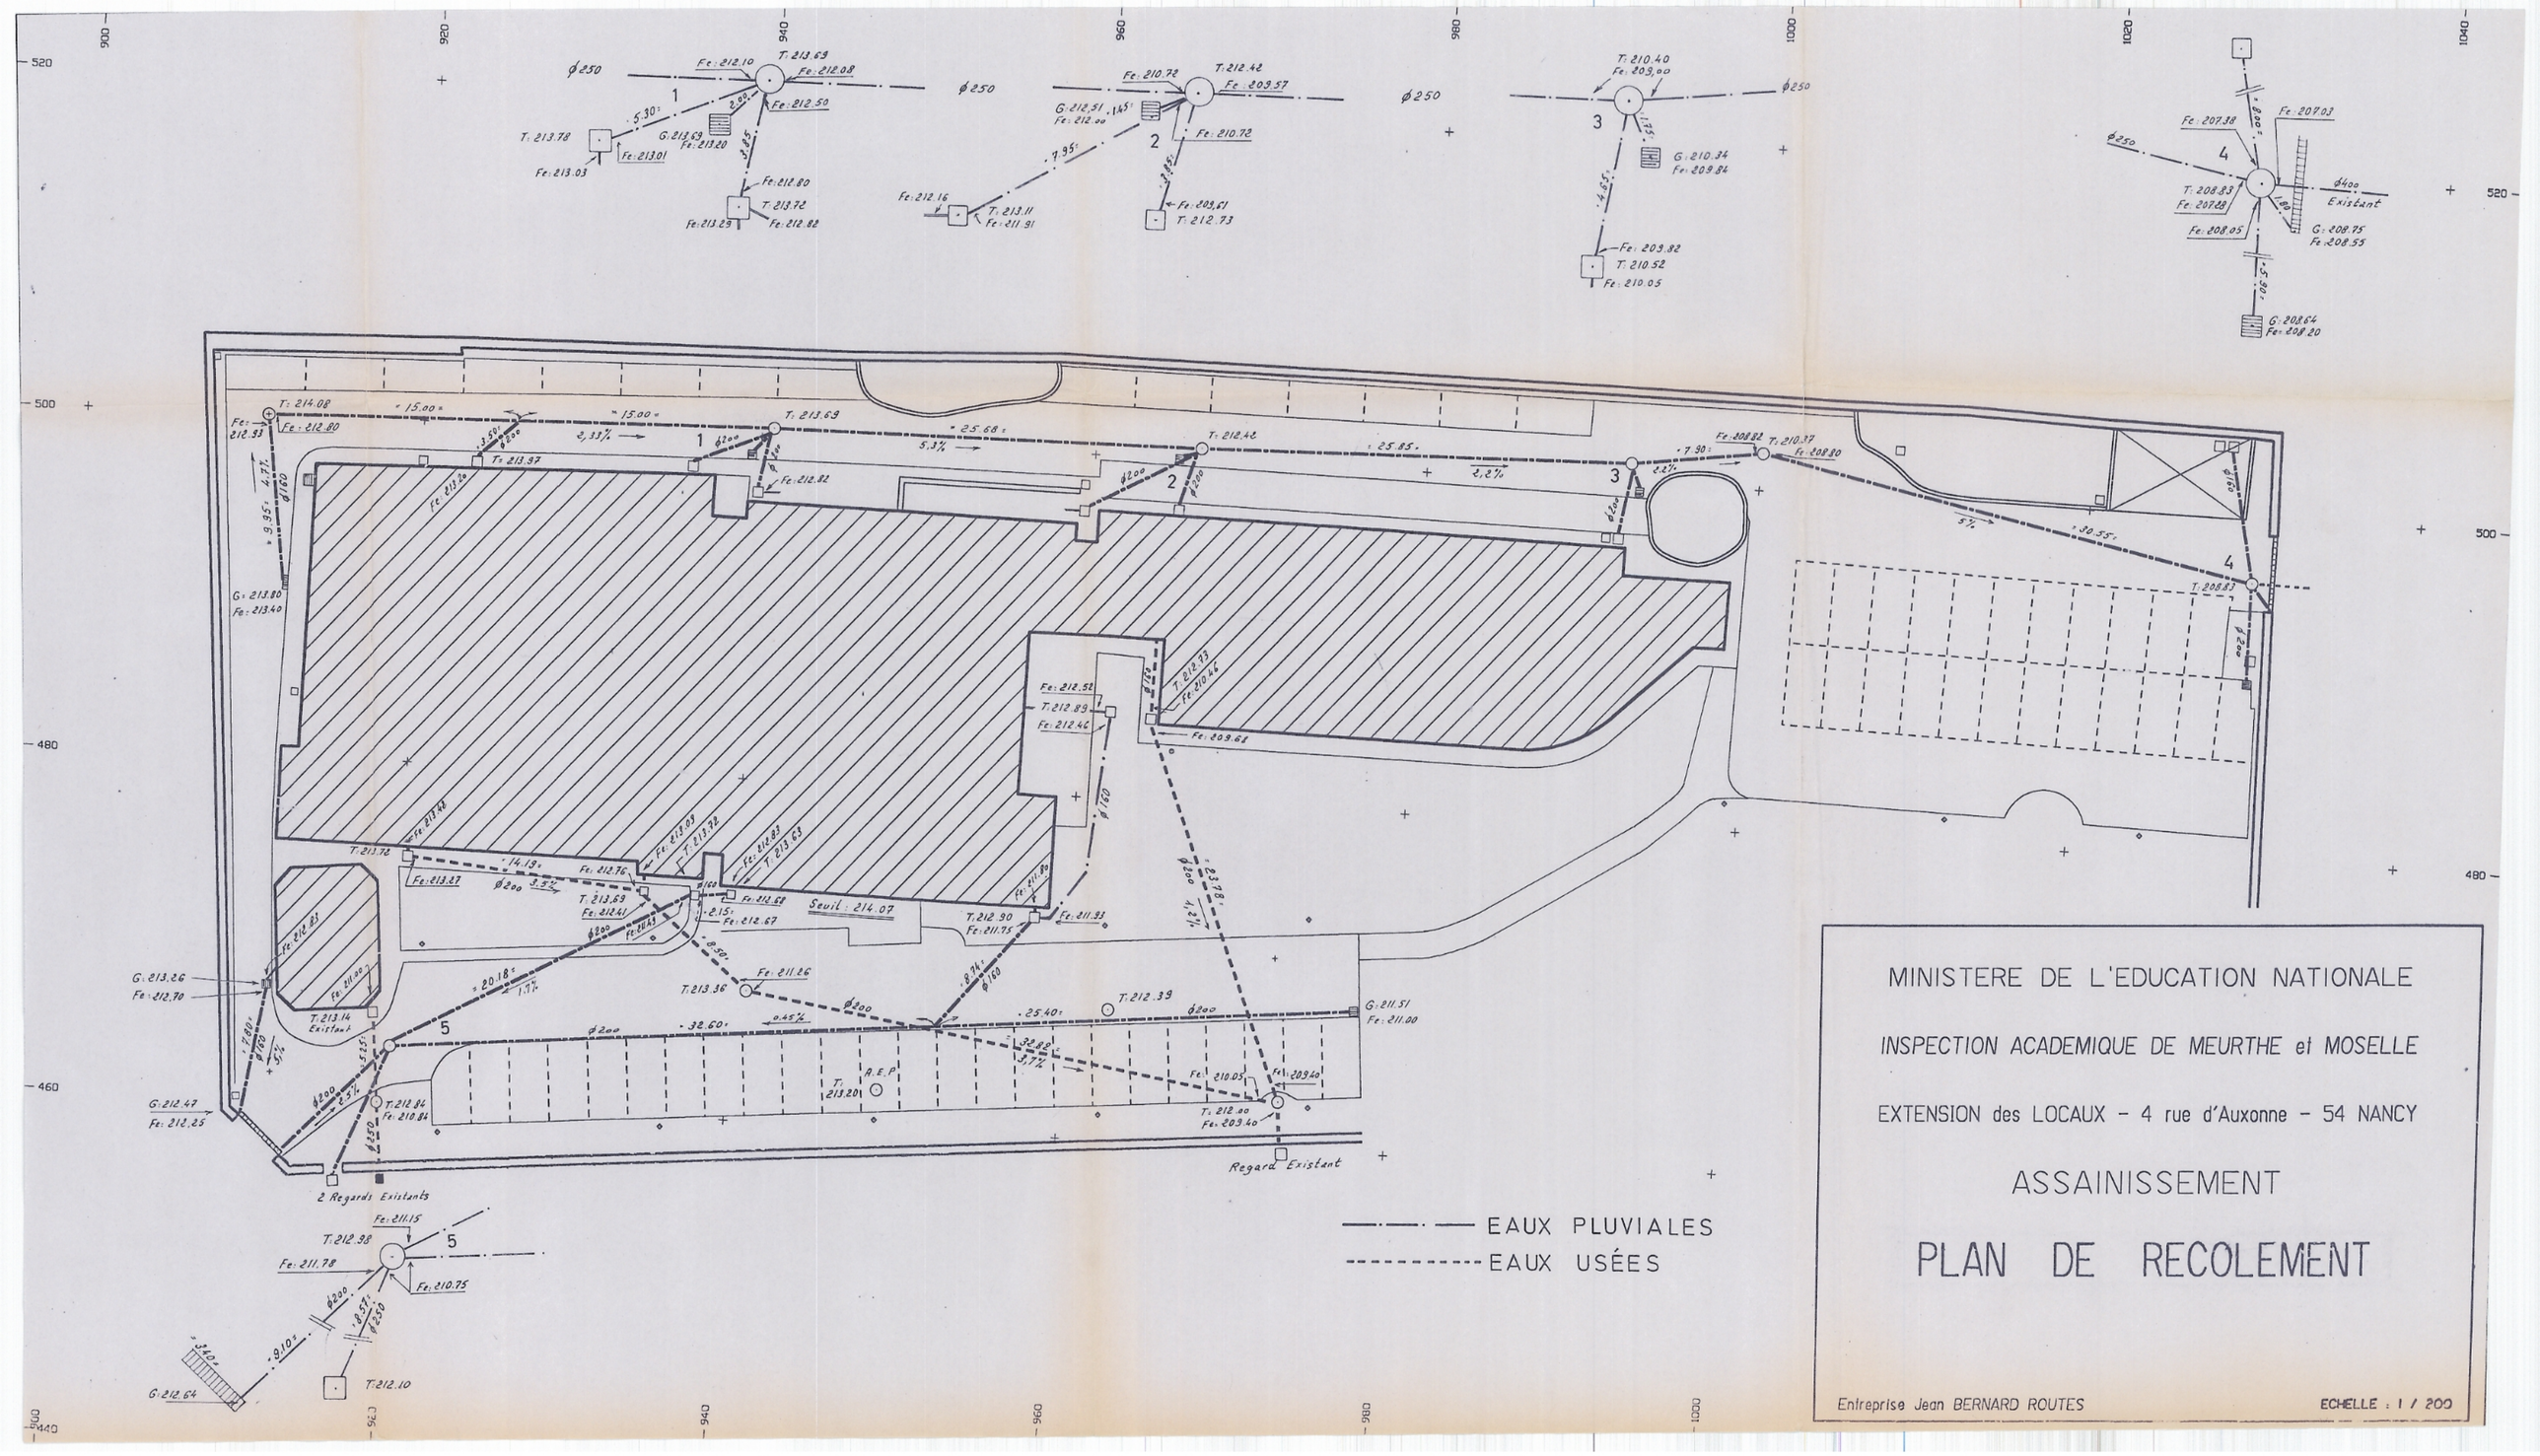

MINISTERE DE L'EDUCATION NATIONALE

INSPECTION ACADEMIQUE DE MEURTHE et MOSELLE

EXTENSION des LOCAUX - 4 rue d'Auxonne - 54 NANCY

ASSAINISSEMENT

PLAN DE RECOLEMENT

Entreprise Jean BERNARD ROUTES

ECHELLE : 1 / 200