maître d'ouvrage

ministère de l'Ecologie, du Développement durable, et de l'Energie

Direction Régionale de l'Environnement, de l'Aménagement et du Logement
STID/Division maîtrise d'ouvrage des routes nationales

Cité administrative - bât C
Bd Armand Duportal 31074 Toulouse Cedex 9
Téléphone : 05.61.58.64.00, télécopie : 05.61.58.64.01
Courriel :
e-mail : smo.dre-midi-pyrenees@developpement-durable.gouv.fr

Opération n° 21 D 31A

RN 125 - Déviation de Saint-Béat / Arlos

TUNNEL DE SAINT BEAT

Collecteur central Ø400 et drains latéraux

Tranche Ferme

Profil en long

Certifié conforme à l'exécution

maître d'œuvre

Direction Interdépartementale des Routes Sud-Ouest
155 avenue des Arènes Romaines 31 300 Toulouse
Tel : 05 61 58 59 70 - Fax : 05 61 58 62 01
www.midi-pyrenees.equipement.gouv.fr

Groupement des entreprises

AMENAGEMENTS SOUTERRAINS
Parc d'activités de Laurade
CS 50009
13103 SAINT ETIENNE DU GRES

SOLETANCHE BACHY
280 avenue Napoléon Bonaparte CS 60002
92500 Rueil-Malmaison

PIZZAROTTI
Les Docks - Hôtel de Direction
10 Place de la Joliette
13002 Marseille

SOLETANCHE BACHY TUNNELS
401 Chemin des Plantades
83130 La Garde

Sous traitant
E.H.T.P.
5, chemin de Moundran
31 470 FONSORBES
T: 05.62.14.74.90 F: 05.61.56.49.17

Visa Maître d'oeuvre

Visé : NON
NON

Avec réserve :

Sans réserve :

Date :

Signature

Echelles: 1/500 et 1/40

N°de fichier:
MPE513_REC_TUN_EHTP_RES_5703_D.dwg

Opération:		Phase:	Code géo:	Emetteur:	Type doc:	Ordre:	Ind:
21 d 31a		REC	TUN	EHTP	RES	5703	D

DOCUMENTS A CONSULTER

NUMERO	TITRE DU DOCUMENT
5702	Coupes longitudinnales (Accès PMR)
5701	Coupes de principes
5700	Réseaux divers Vue en plan + Loupes

EVOLUTIONS DU DOCUMENT

Indice	Date	Etabli par	Contrôlé par	Approuvé par	Nature de la modification
F	-	-	-	-	-
E	-	-	-	-	-
D	05/05/15	M.Bastouil	P.Sanjuan	F.Delpit	Passage en récolement
C	31/03/15	M.Bastouil	P.Sanjuan	F.Delpit	Ajout de la résurgence au point métrique 519 (cf. note d'observation n°229)
B	13/03/15	P.Sanjuan	F.Delpit	F.Corestini	Suppression des drains latéraux
A	12/03/15	M.Bastouil	P.Sanjuan	F.Delpit	Etablissement du projet d'exécution

NOTA : Le matériaux de remblai dans la zone sans collecteur aura une épaisseur de 40cm minimum (Coté EST)
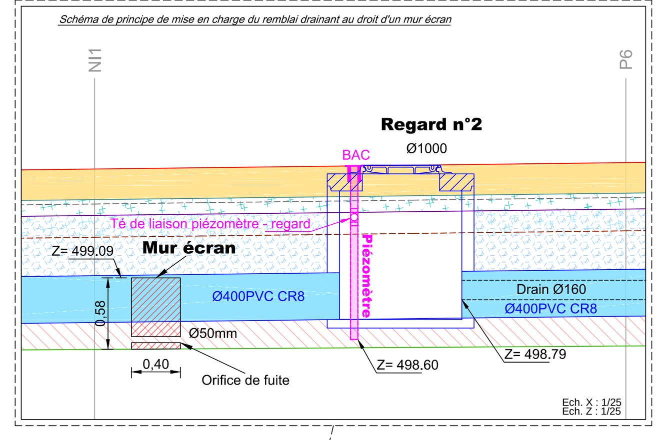
Schéma de principe de mise en charge du remblai drainant au droit d'un mur écran