Vue en élévation de la passe à anguilles Coupe E-E
Ech: 1/50

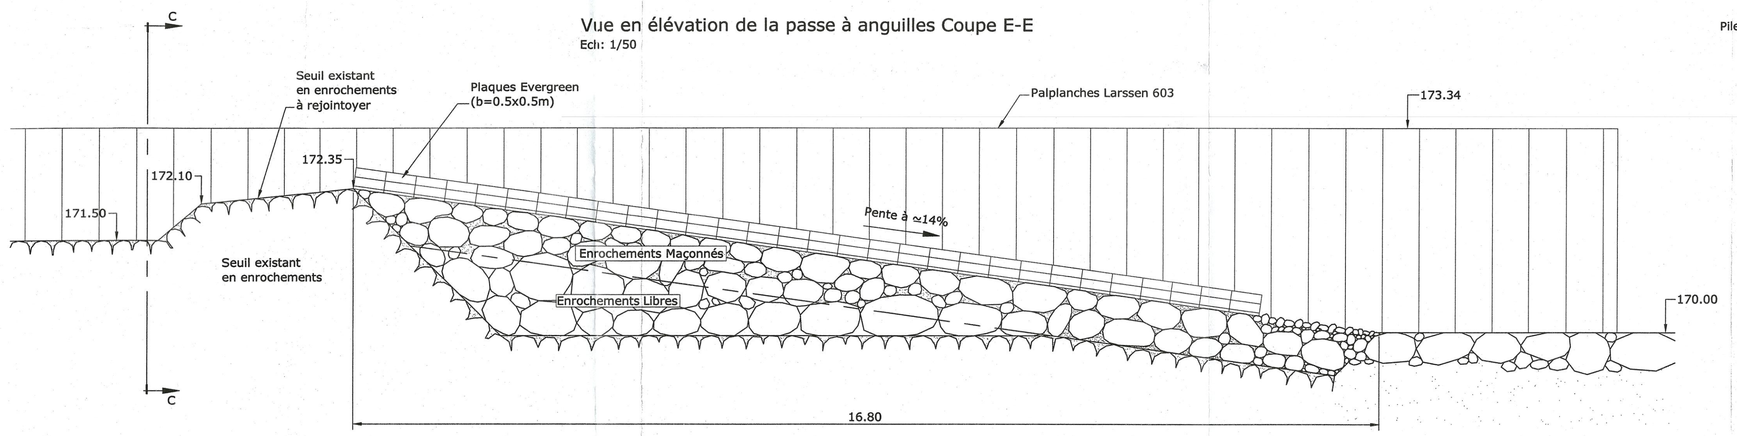

Coupe B-B
Ech: 1/50

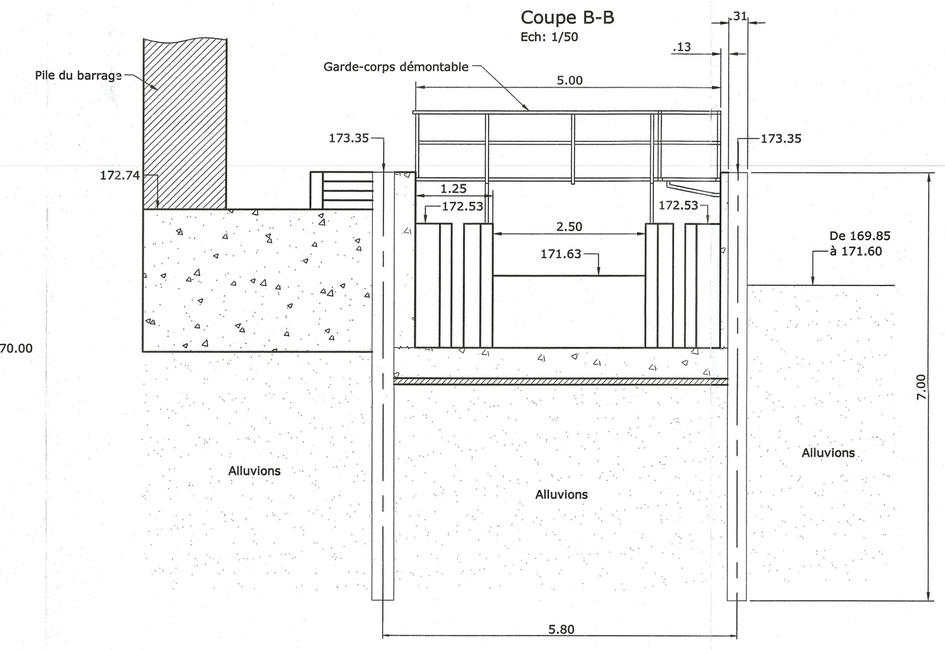

Coupe C-C
Ech: 1/50

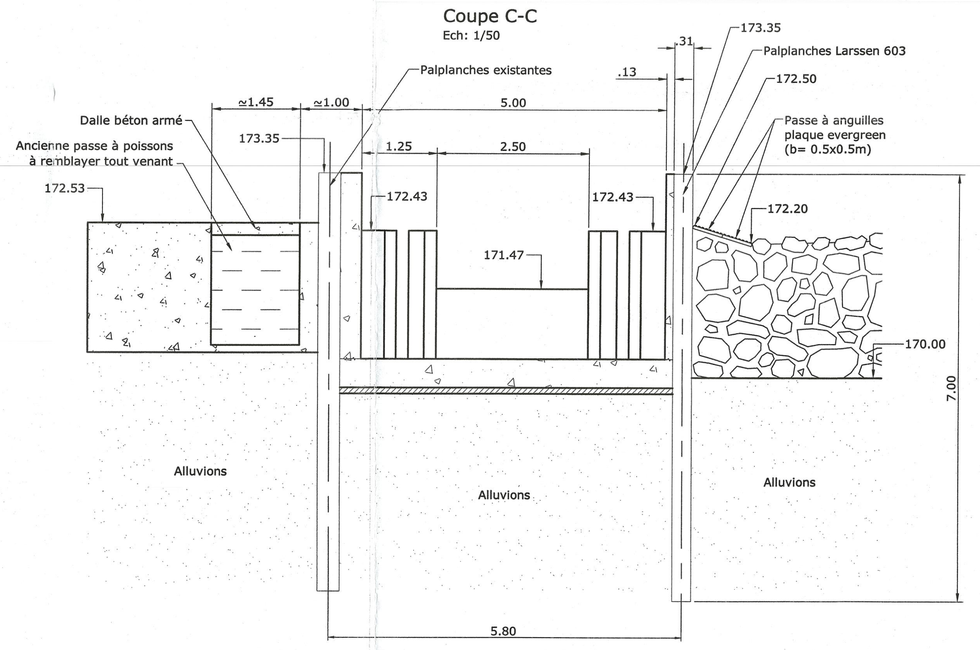

Vue en élévation de la passe à poissons Coupe A-A
Ech: 1/100

Détail A
Macrorugosité du fond des bassins

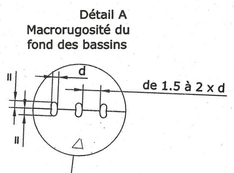

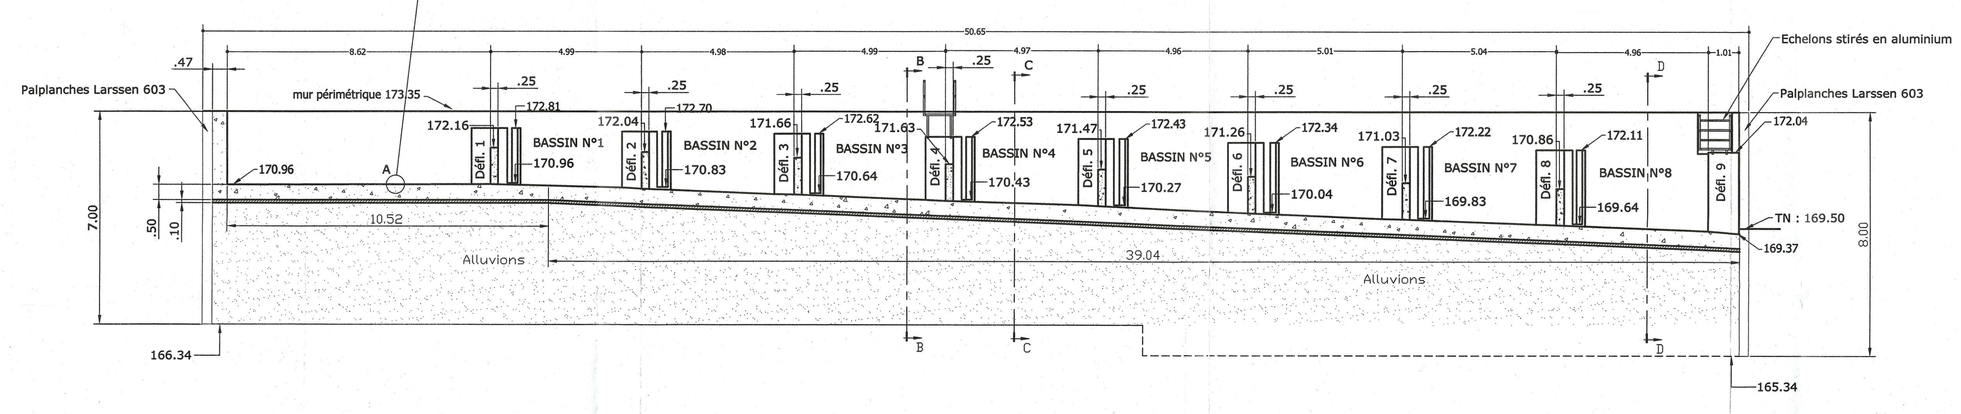

Coupe D-D
Ech: 1/50

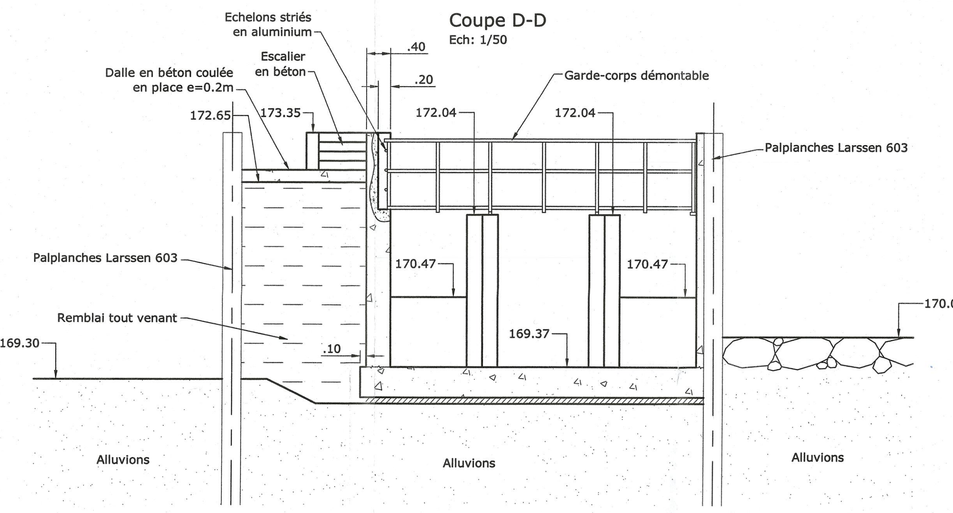

Vue en plan de la passe à poissons
Ech: 1/100

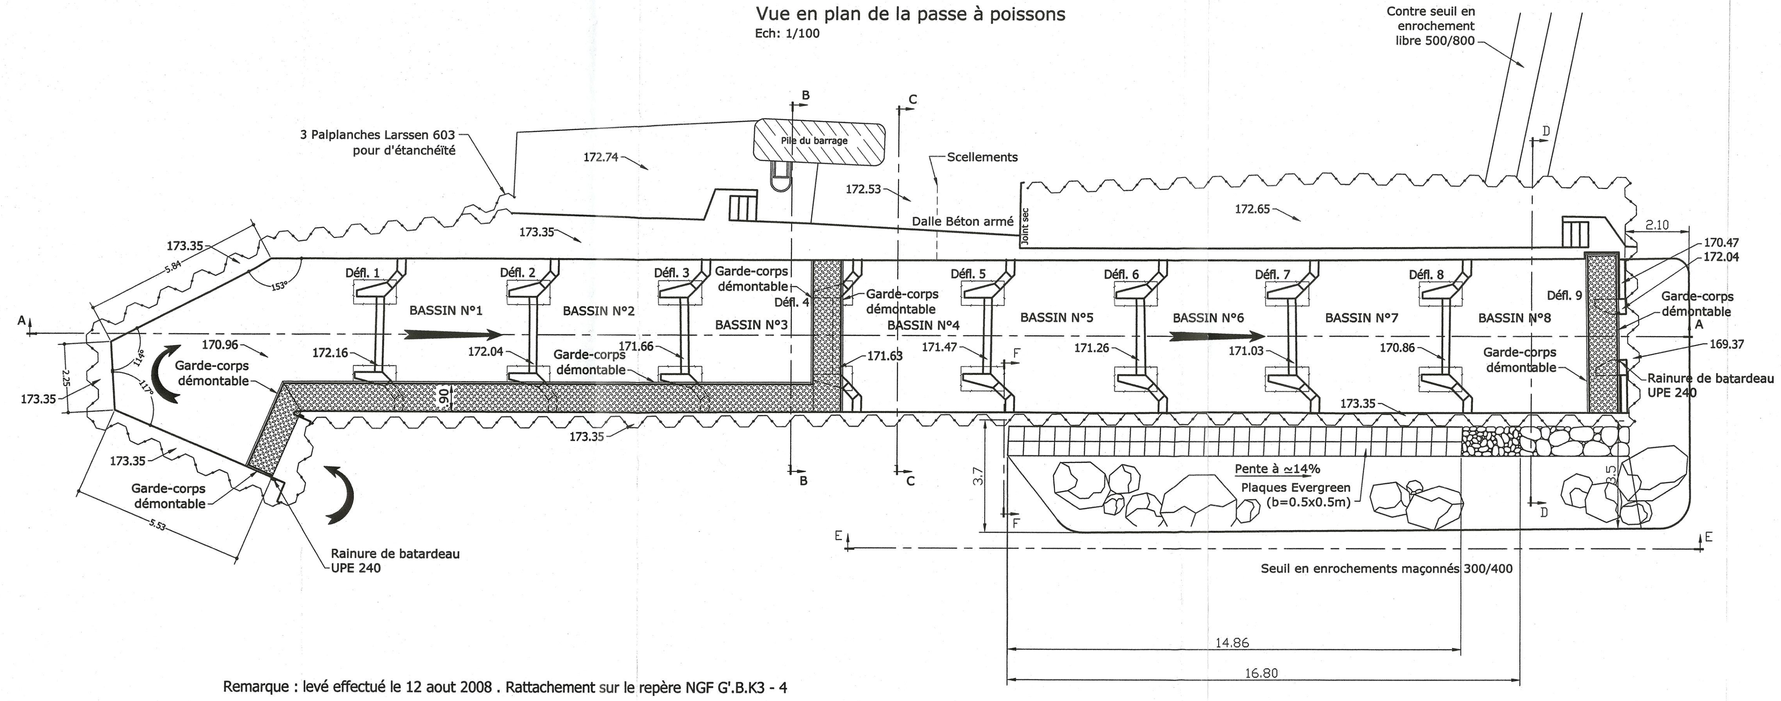

Remarque : levé effectué le 12 aout 2008 . Rattachement sur le repère NGF G'.B.K3 - 4

Coupe F-F
Ech: 1/25

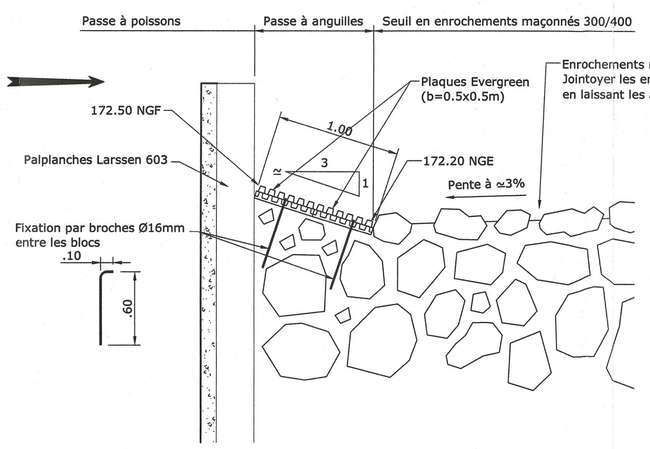

Détail
Ech: 1/25

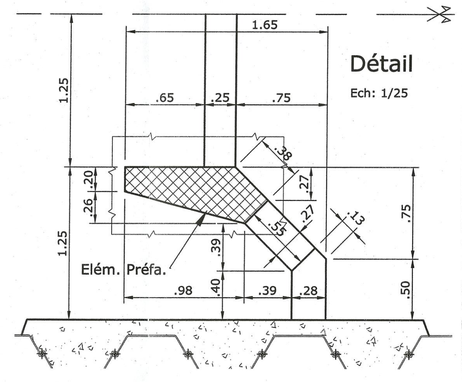

Détail
Ech: 1/25

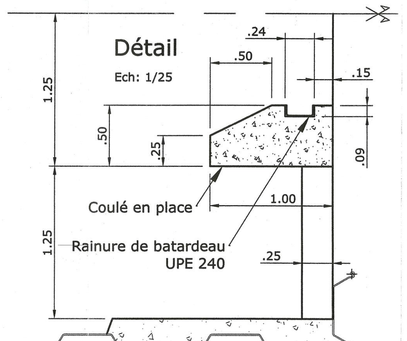

PLAN A CONSULTER :

GC002 : PALPLANCHES + BUTONNAGE

PC101 : PLAN DE COFFRAGE

INDICE	DATE	DESSINE PAR	VERIFIE PAR	APPROUVE PAR	MODIFICATIONS _ OBSERVATIONS
C	04.11.2008	DAO BE FP			Conforme à l'exécution
B	10/08/2007	TELLIER N.			Modifié suivant NO n°3 du 08/08/2007
A	17/07/2007	PELOZE/Chaplon			Modifié suivant P. chn. Stucky du 09/08/2006
0	10/08/2006	PELOZE N.			Première Diffusion

VNF

Travaux d'amélioration du fonctionnement des passes à poissons

Passe à poissons des Lorrains

PLAN D'ENSEMBLE DE L'OUVRAGE

PLAN DE RECOLEMENT

PETRISSANS S.A
TRAVAUX MARITIMES – TRAVAUX PUBLICS
TRAVAUX HYDRAULIQUES
90, route de Beaufort BP 07
49180 St Barthélémy d'Anjou Cedex
Tél: 02.41.18.12.18 – Fax: 02.41.93.72.56

SECTEUR ILE DE FRANCE
64, rond point de la Gfode
91600 Guillerval
Tél: 01.64.95.01.52 – Fax: 01.64.95.66.33

Date:
Visa:

Echelle	Format	N° Affaire	N° Etude	Type	Plan	Ind	Folio
1/100–1/50–1/25		25 607	154F	GC	001	C	1/1