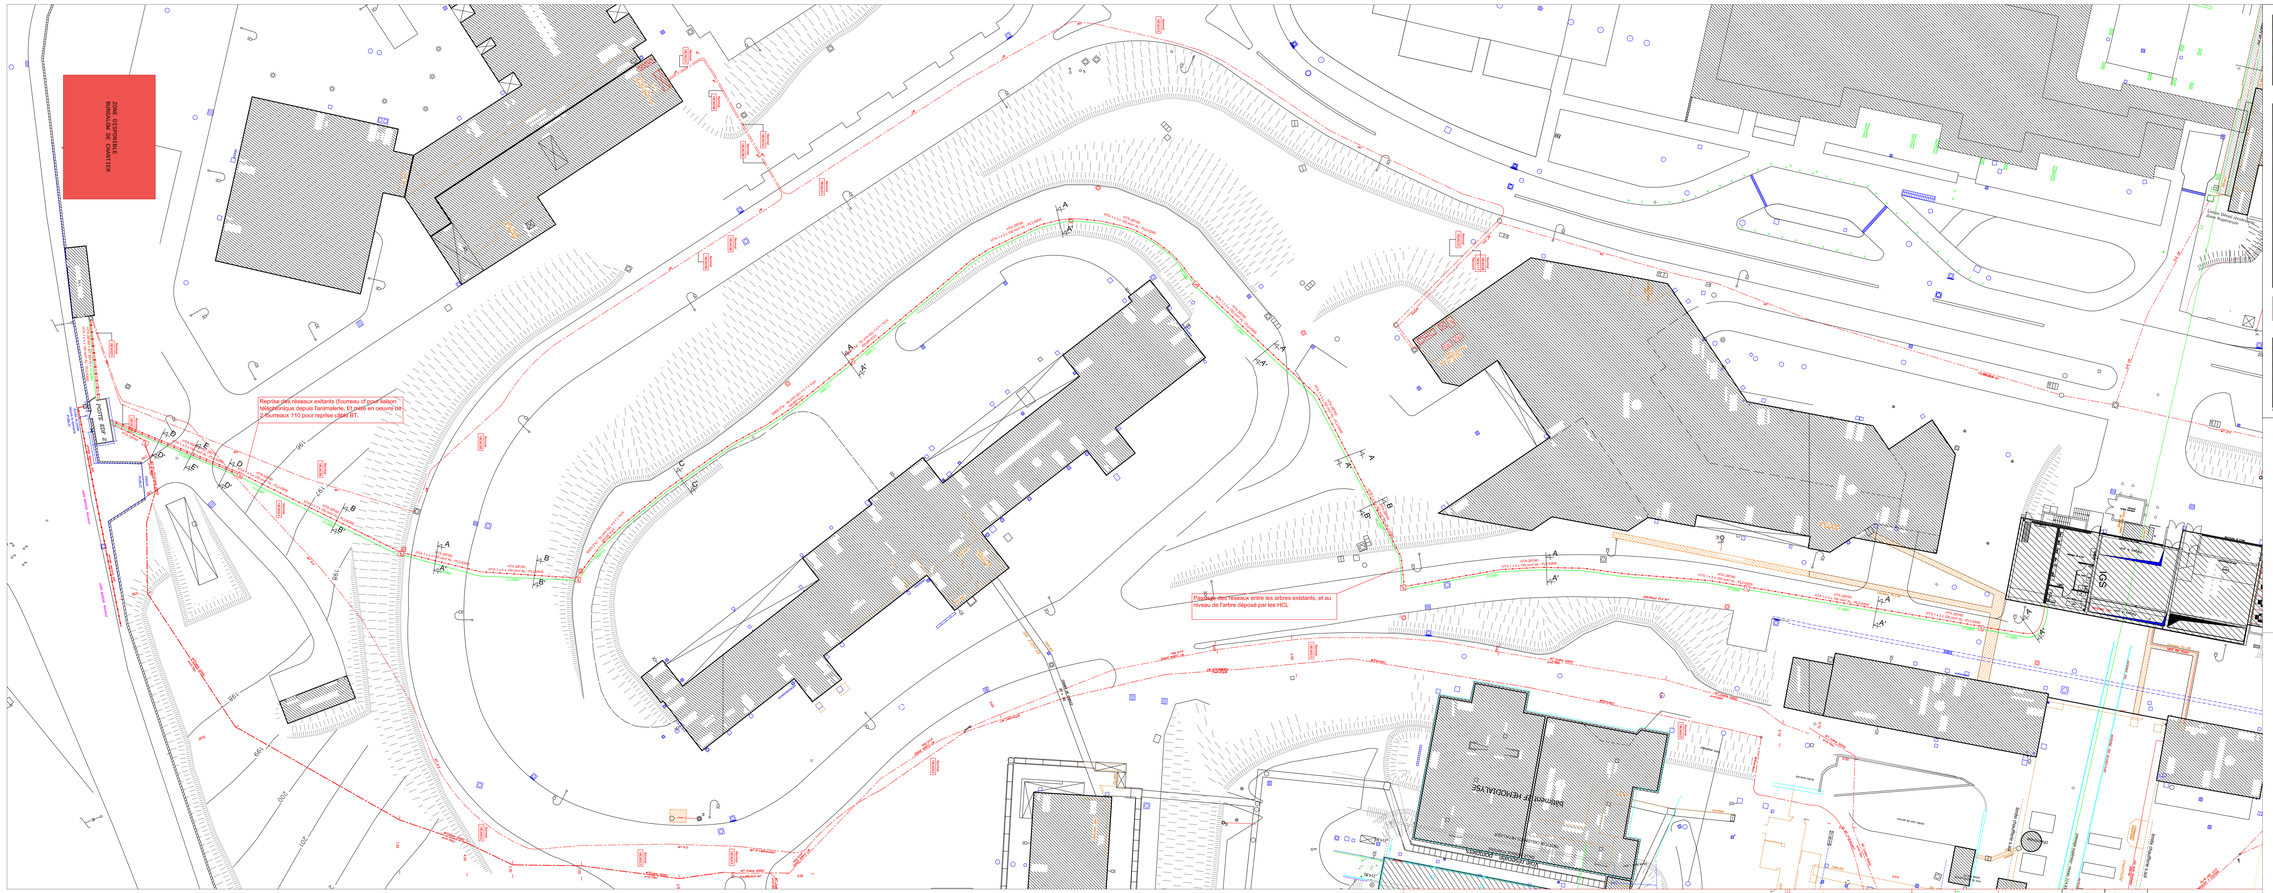

COUPE A - A'
CHAUSSEE TRAFIC LOURD

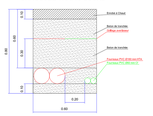

COUPE B - B'
TERRAIN NATUREL

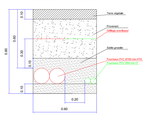

COUPE C - C'
CHAUSSEE TRAFIC LEGER

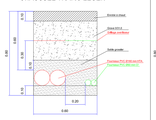

COUPE D - D'
TERRAIN NATUREL

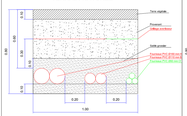

COUPE E - E'
CHAUSSEE TRAFIC LEGER

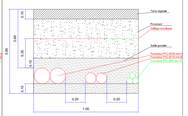

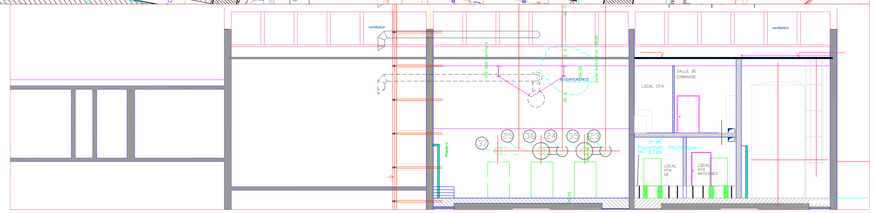

DIRECTION GENERALE
3 Quai des celestins
69273 LYON CEDEX 08
Rens : 04 72 40 72 40

DIRECTION DES AFFAIRES TECHNIQUES
49 Rue Villon
69273 LYON CEDEX 08
Rens : 04 72 11 70 17

Hôpitaux de Lyon

ETABLISSEMENT

CENTRE HOSPITALIER LYON SUD
SECTEUR JULES COURMONT

OPERATION

EVOLUTION BOUCLE HTA
INTEGRATION NOUVEAU BATIMENT HEMATOLOGIE

DOCUMENT

SPIE Sud-Est
SIEGE Parc de la Mégrine 2 rue A. Bonnardel
CS 80145 69134 ECULLY CEDEX
TEL : 33 (0)4 72 33 34 00 - TELECOPIE : 33 (0)4 72 33 34 75

PLAN DE RECOLEMENT
PL2 - CENTRALE IGNS

APS	APD	PC	DCE	PEO	DOE

MODIFICATIONS	DATE
A – Edition originale	12-02-10
B – Modification du document	15-02-10
C – Modification du document	20-12-10

MAITRE D'OEUVRE :
Tel 37-PROJET
Pôle Technologique
37, allée A. Borodine
69800 Saint-Priest

ETABLI PAR :
Eric BARRIERE

DATE : 20/12/2010

ECHELLE : 1/200e

N° 205857-ETU-PL001

LEGENDE PLANS

- Cf Ø60 — Reseau Courant Faible
- BT Ø110 — Reseau BT
- HTA Ø160 — Reseau HTA
- K4 — Chambre de tirage K1C
- Plaque signalétique