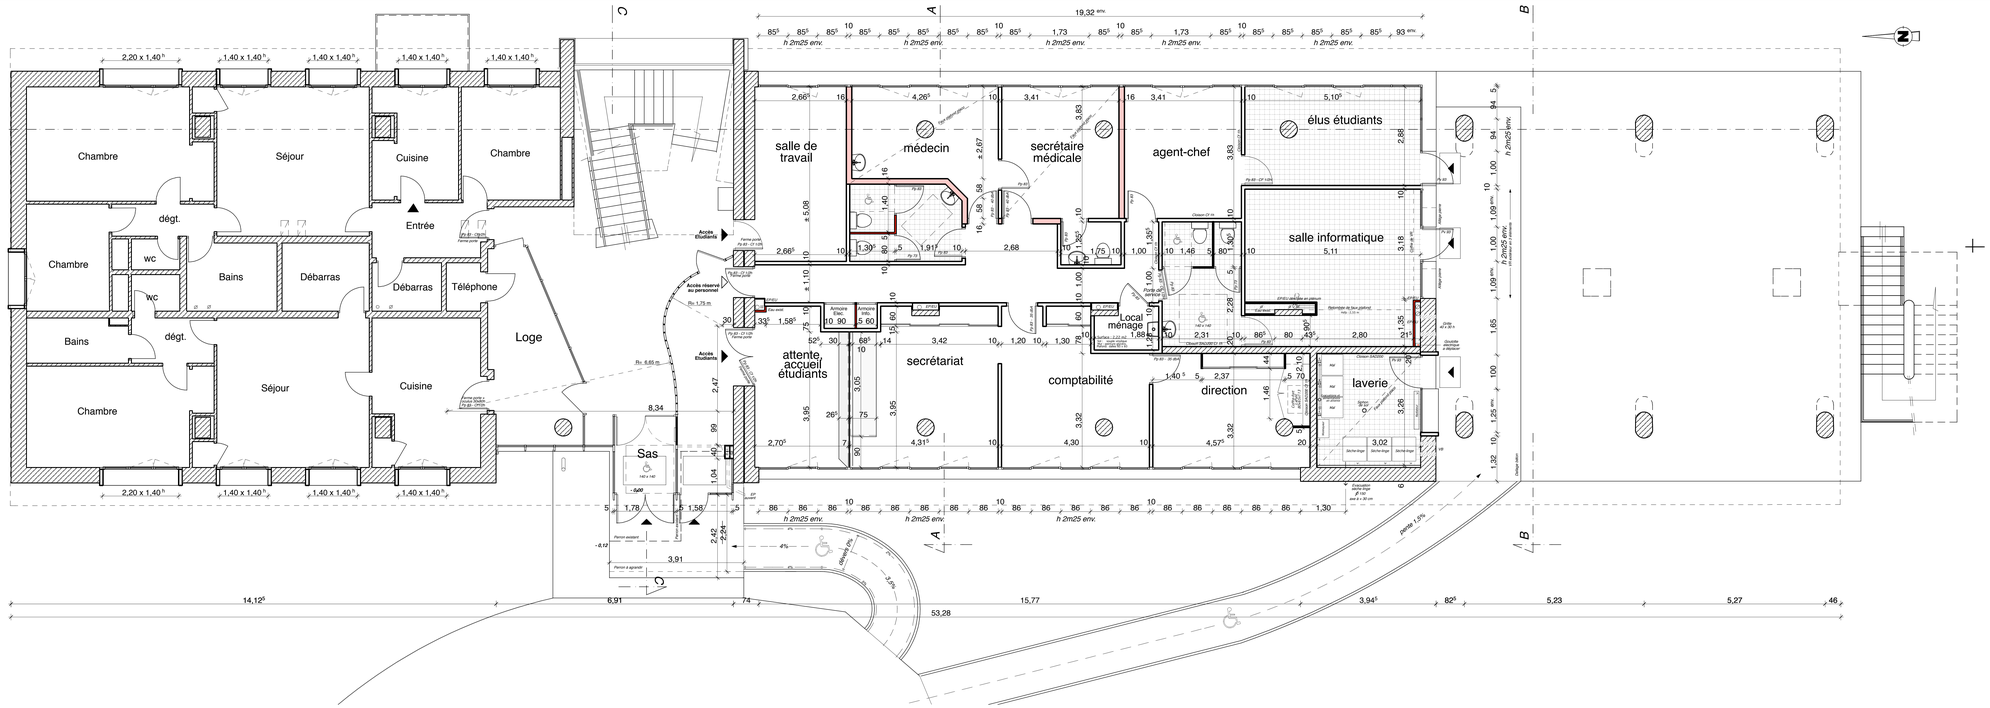

CROUS de DIJON

3, rue du docteur Maret - 21000 Dijon

Réhabilitation du pavillon BOSSUET

PLAN DU REZ DE CHAUSSEE

Echelle: 1/50°

Dijon le 8 Mars 2002

0110 - DOE - 02A

Date	Nature de la modification	Indice
14 Mars 2003	Plan des ouvrages exécutés	A

Paul CHAUDONNERET, Pierre CHAUDONNERET, Annie-Claude DANON - Architectes
2, boulevard Georges Clémenceau 21000 Dijon -Tél.: 03/80/72/40/48 - Fax.: 03/80/70/12/25
Bureaux d'études associés: BOUTEILLER, C.E.T.E.F., ACOUSTIQUE FRANCE

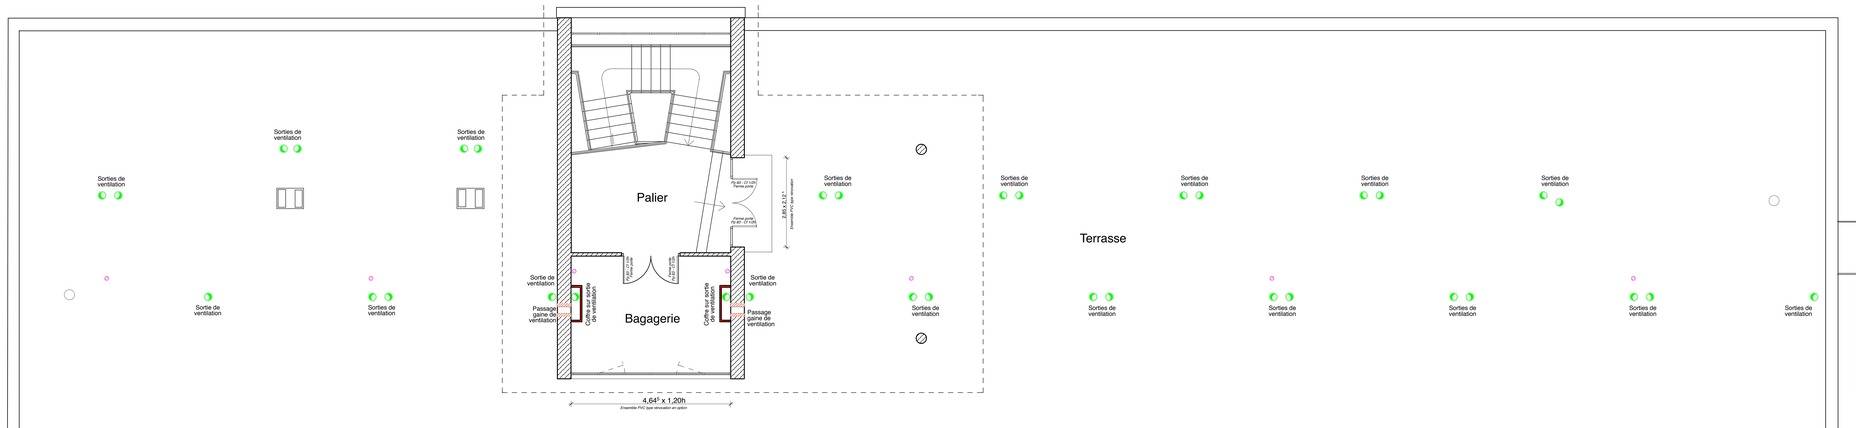

CROUS de DIJON

3, rue du docteur Maret - 21000 Dijon

Réhabilitation du pavillon BOSSUET

PLAN DE TOITURE

Echelle: 1/50°

Dijon le 8 Mars 2002

0110 - DOE - 05

Date	Nature de la modification	Indice
14 Mars 2003	Plan des ouvrages exécutés	

Paul CHAUDONNERET, Pierre CHAUDONNERET, Annie-Claude DANON - Architectes
2, boulevard Georges Clémenceau 21000 Dijon -Tél.: 03/80/72/40/48 - Fax.: 03/80/70/12/25
Bureaux d'études associés: BOUTEILLER, C.E.T.E.F., ACOUSTIQUE FRANCE