

ID: ID-LOCAL  
LC: LOCAL  
SU: SURFACE (m²)  
PE: PÉRIMÈTRE (m)  
RS: REVÈTEMENT-SOL  
RD: HAUTEUR-SOUS-PLAFOND (m)  
RP: REVÈTEMENT-PLAFOND  
HP: HAUTEUR-SOUS-PLAFOND (m)

ASC 01 / 02 / 03 / 04 / 05 / 06 / 07: 800kg  
ASC 08 / 09 / 10: 600kg  
ASC 08: 1600kg  
ASC 10: 1000kg

ALTIMÉTRIE  
0.00 = +33.80 NVP

LARGEUR: PASSAGE LIBRE PORTES  
HAUTEUR: POSTE DE TRAVAIL

BÔÎTIER DE SOL

MOBILIER HORS MARCHÉ

BAIE VITRÉE OUVRANT À L'ITALIENNE

VEE BUR  
GYMNASIUM EXISTANT

VEE BUR  
GYMNASIUM EXISTANT

LES ÉLÉMENTS MARQUÉS EN ROUGE ONT ÉTÉ MIS À  
JOUR SUITE AUX ÉVOLUTIONS DU PROJET ET AUX  
ADAPTATIONS AU COURS DE CETTE PHASE.



# PARIS PARC

## PLAN DE NIVEAU RDC BAS

N° DOCUMENT: PARC-ARC-P-101-UU  
DATE: 25/06/2024

INDICE: G  
EMETTEUR: BIG / OFF  
ECHELLE: 1 : 100

**MAÎTRE D'OUVRAGE**  
MAÎTRE D'OUVRAGE  
BIG  
4 place Jussieu - BIC 005  
75252 Paris Cedex 05, France  
(+33) 1 44 27 36 63

**ARCHITECTES**  
ARCHITECTE MANDATAIRE  
BIG  
Sundkaj 105  
2150 Nordhavn, Copenhagen, Denmark  
(+45) 72 21 72 27

**ARCHITECTE ASSOCIÉ**  
OXO  
50 rue Robespierre  
93100 Montreuil, France  
(+33) 1 43 62 78 80

**BUREAU D'ÉTUDES**  
BET STRUCTURE / FACADE  
BIG ENGINEERING  
Sundkaj 105  
2150 Nordhavn, Copenhagen, Denmark  
(+45) 72 21 72 27

**BET ÉCONOMIE**  
BMF  
47, rue de Paradis  
75010 Paris, France  
(+33) 6 09 41 17 57

**BET FLUIDES**  
Y-INGENIERIE  
1 bis, Cité Griat  
75011 Paris, France  
(+33) 4 76 65 19 34

**BET HQE**  
FRANCK BOUTTE  
127 avenue d'Italie  
75013 Paris, France  
(+33) 1 53 94 73 73

**BET ACOUSTIQUE**  
THEATRE PROJECTS  
43 bis, rue d'Hautpoul  
75019 Paris, France  
(+33) 1 42 02 50 80

**CONSEIL SECURITE/ACCESSIBILITE**  
FFNM  
Hotel de Reitz, 9 rue Charlot  
75003 Paris, France  
(+33) 6 85 46 91 53

**CONTRÔLEUR TECHNIQUE**  
DEKRA INDUSTRIAL  
34-36 rue Alphonse Puchet-CS 90002  
92227 Bagneux CEDEX, France  
(+33) 6 11 48 07 69

**COORDONATEUR SPS**  
DEGOUY  
16 rue de la Maison Rouge  
77185 Lognes, France  
(+33) 1 60 95 31 54

**COORDONATEUR SSI**  
LODEVA CONSEIL  
41 avenue Henri Groux  
92190 Montrouge, France  
(+33) 6 18 14 62 14

**BIG**  
OXO


**SPAN**  
bmf  
Y-INGENIERIE

**Frank Bouitte**  
THEATRE PROJECTS


**FM**  
DEKRA

**DEGOUY**  
LODEVA CONSEIL



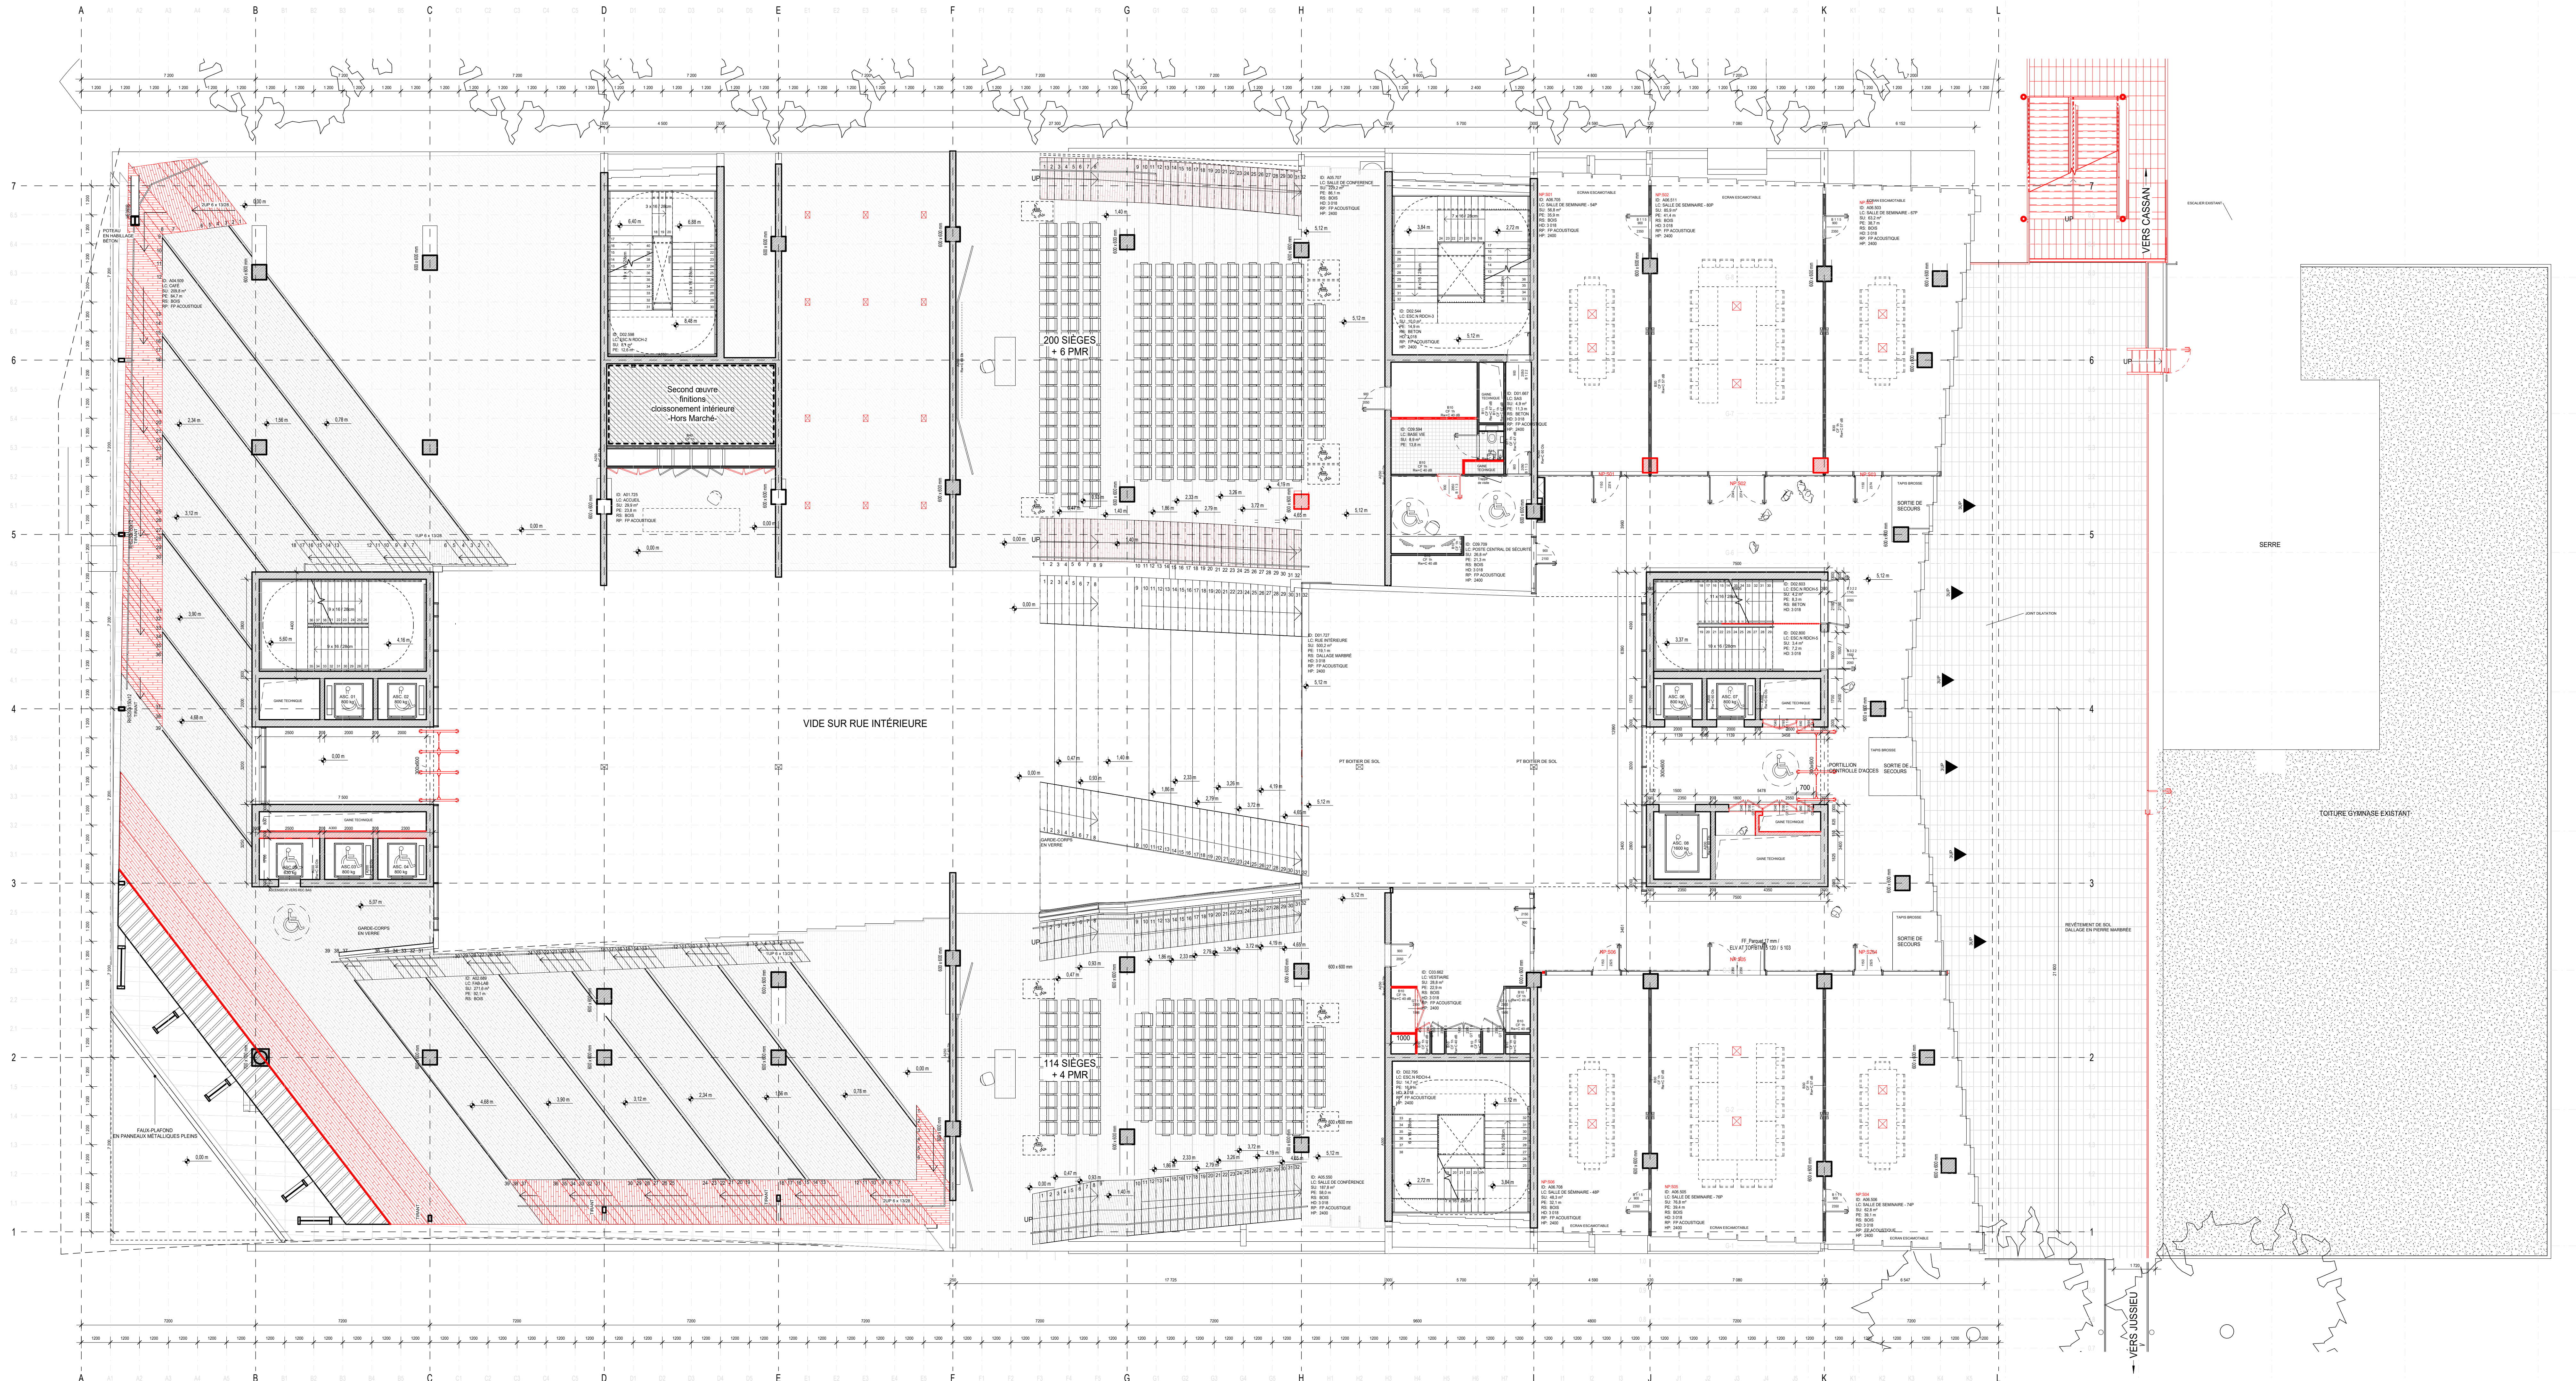

LES ÉLÉMENTS MARQUÉS EN ROUGE ONT ÉTÉ MIS À  
JOUR SUITE AUX ÉVOLUTIONS DU PROJET ET AUX  
ADAPTATIONS AU COURS DE CETTE PHASE.



# PARIS PARC

## PLAN DE NIVEAU RDC HAUT

N° DOCUMENT : PARC-ARC-P-102-V

DATE : 25/06/2024

INDICE : G

ÉMETTEUR : BIG / OFF

ÉCHELLE : 1 : 100

**MAÎTRE D'OUVRAGE**  
SORBONNE UNIVERSITÉ

**MAÎTRE D'OUVRAGE**  
4 place Jussieu - BC 605  
75252 Paris Cedex 05, France  
(+33) 1 44 27 36 63

**ARCHITECTES**  
BIG  
Sundkaj 165  
2150 Nordhavn, Copenhagen, Denmark  
(+45) 72 21 72 27

**ARCHITECTE ASSOCIÉ**  
OXO  
50 rue Robespierre  
93100 Montreuil, France  
(+33) 1 43 62 78 80

**BUREAU D'ÉTUDES**  
BET STRUCTURE / FACADE  
BIG ENGINEERING  
Sundkaj 165  
2150 Nordhavn, Copenhagen, Denmark  
(+45) 72 21 72 27

**BET ÉCONOMIE**  
BMF  
1 bis, Cité Griat  
75011 Paris, France  
(+33) 6 09 41 17 57

**BET FLUIDES**  
Y-INGENIERIE  
127 avenue d'Italie  
75013 Paris, France  
(+33) 1 53 94 73 73

**BET HQE**  
FRANCK BOUTTE  
43 bis, rue d'Hautpoul  
75019 Paris, France  
(+33) 1 42 02 50 80

**BET ACOUSTIQUE**  
THEATRE PROJECTS  
Hotel de Ratz, 9 rue Charlot  
75003 Paris, France  
(+33) 6 85 46 91 53

**CONSEIL SECURITE/ACCESSIBILITE**  
FFNM  
12 rue de l'arrivée  
75015 Paris, France  
(+33) 1 43 43 22 90

**CONTRÔLEUR TECHNIQUE**  
DEKRA INDUSTRIAL  
34-36 rue Alphonse Pluchet-CS 90002  
92227 Bagneux CEDEX, France  
(+33) 6 11 48 07 69

**COORDONNATEUR SPS**  
DEGOUY  
16 rue de la Maison Rouge  
77185 Lognon, France  
(+33) 1 60 95 31 54

**COORDONNATEUR SSI**  
LODEVA CONSEIL  
41 avenue Henri Groux  
62180 Montreuil, France  
(+33) 6 18 14 62 14

**BIG**

**OXO**

**SPAN**

**bmf**

**Y-INGENIERIE**

**Franck Boutte**

**THEATRE PROJECTS**


**FFNM**

**DEKRA**

**DEGOUY**

**LODEVA Conseil**



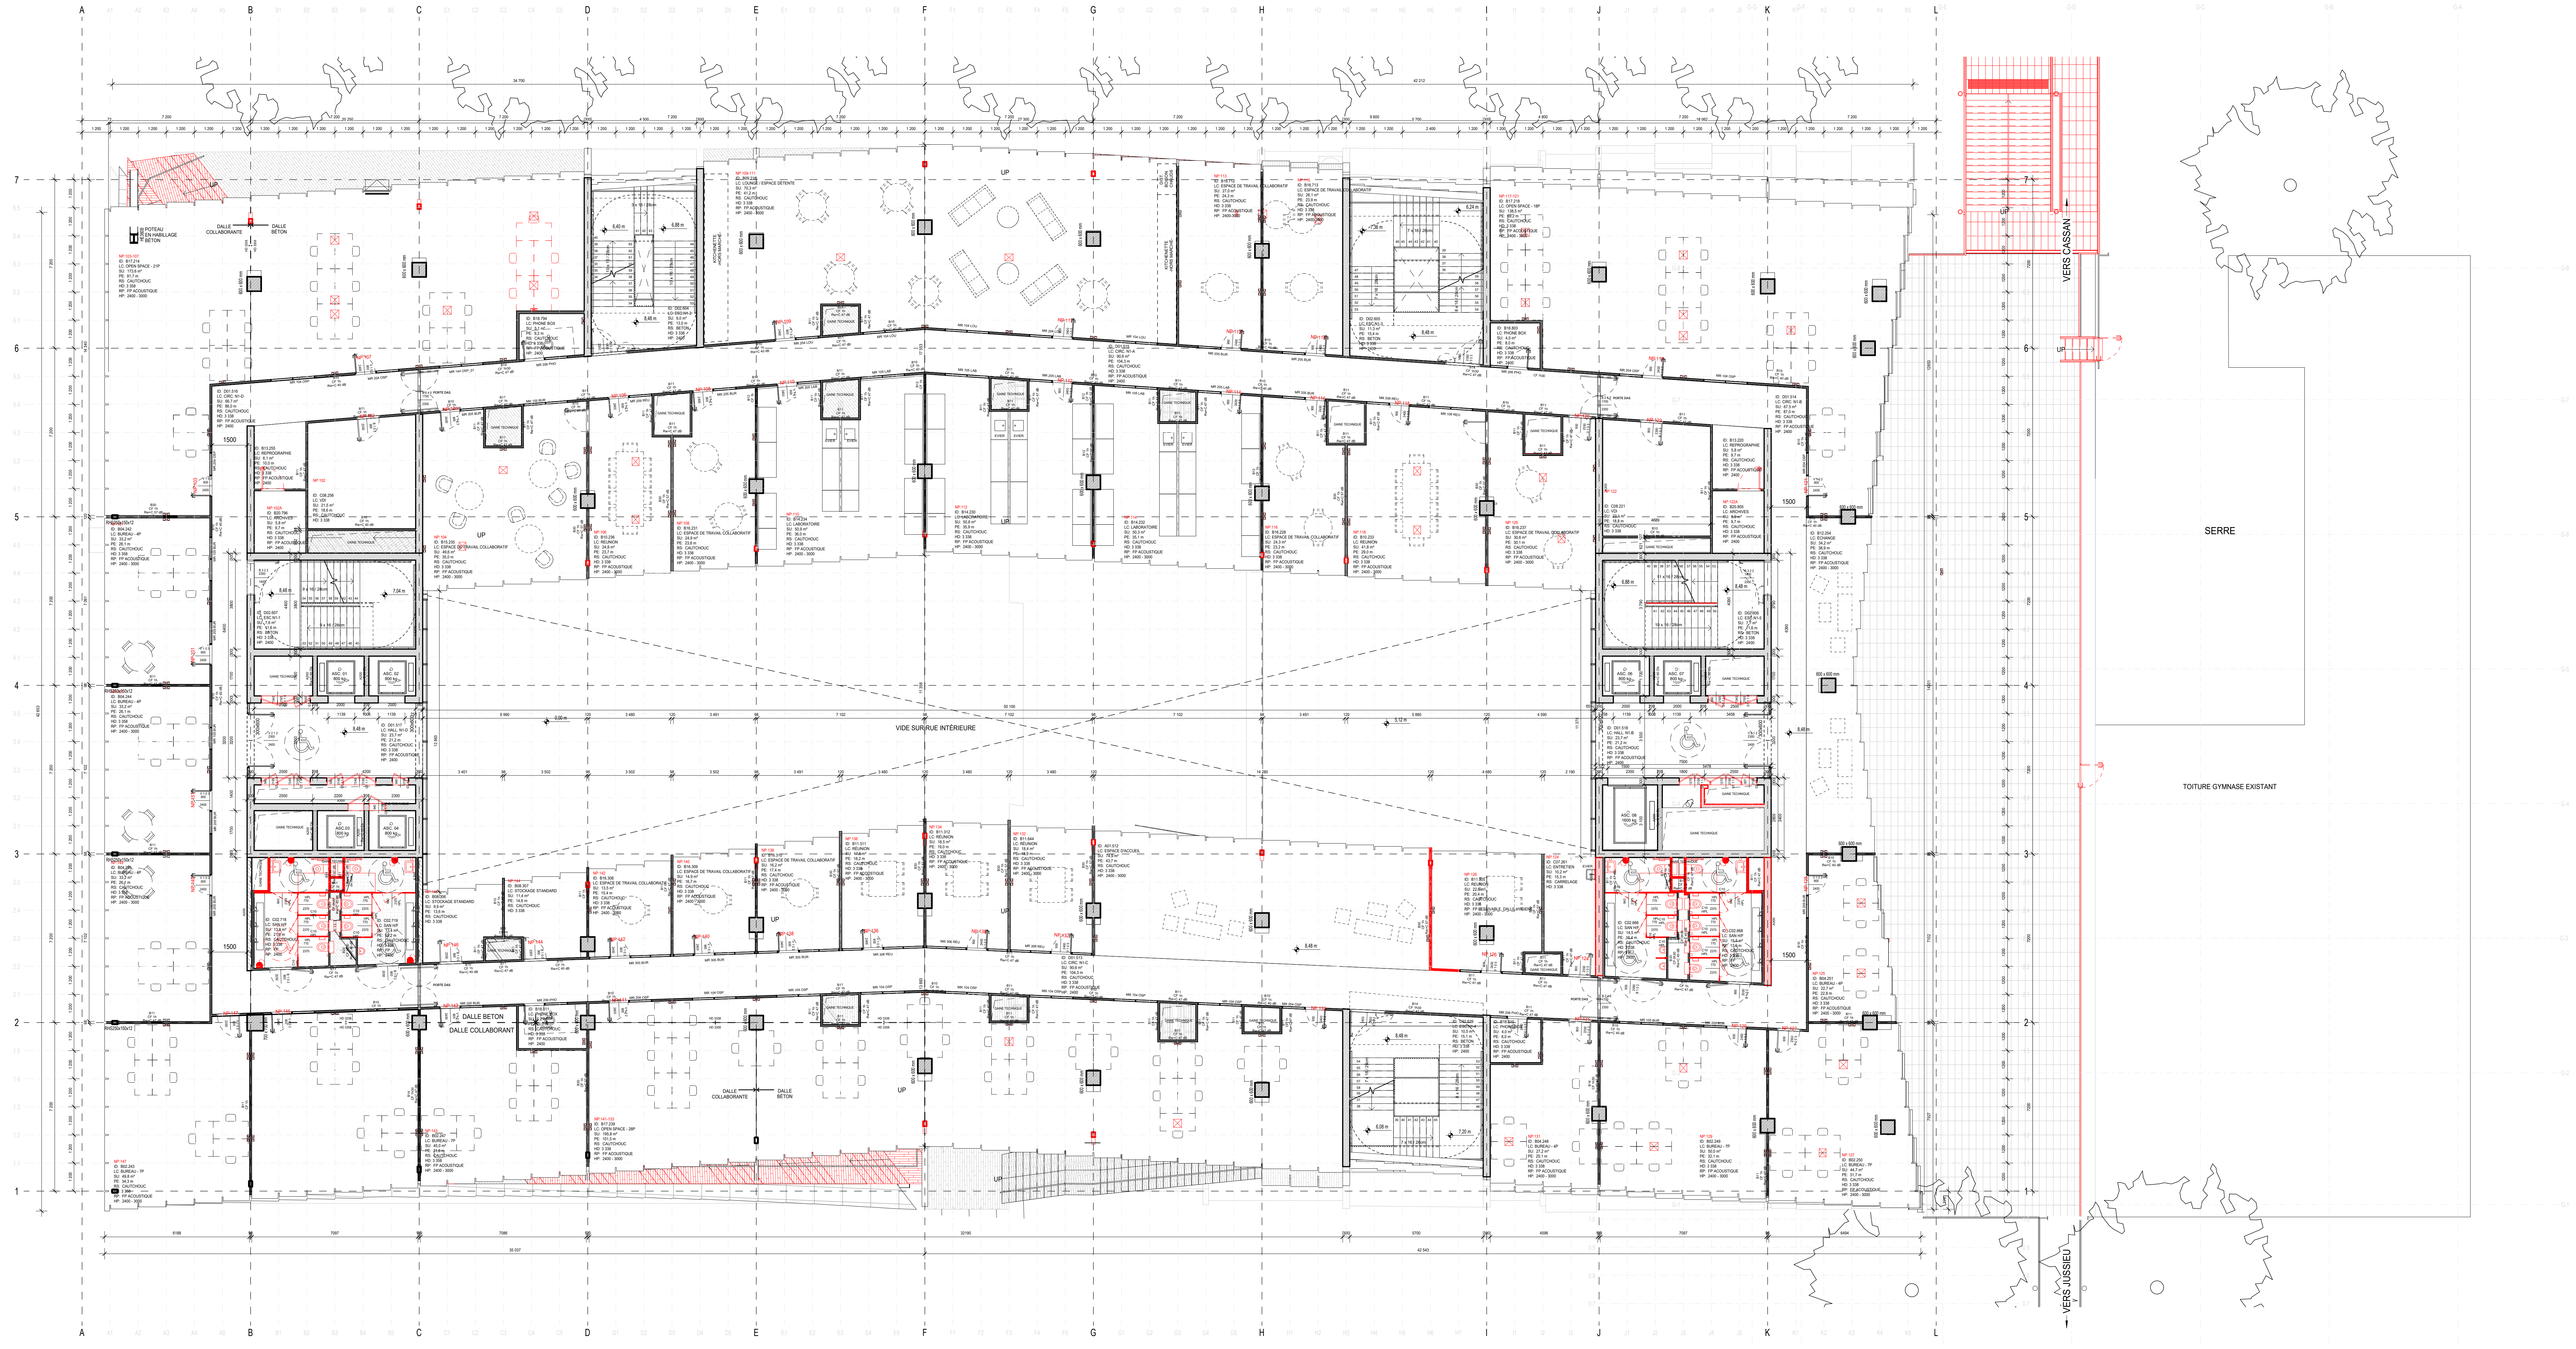

ID: ID LOCAL  
LC: LOCAL  
SU: SURFACE (m²)  
PE: PERIMETRE (m)  
RS: REVETEMENT-SOL  
HD: HAUTEUR-SOUS-DALLE (m)  
RP: REVETEMENT-PLAFOND  
HP: HAUTEUR-SOUS-PLAFOND (m)

ASC 01 / 02 / 03 / 04 / 06 / 07: 800kg  
ASC 05 / 08 / 11: 600kg  
ASC 08: 1600kg  
ASC 10: 1000kg

ALTIMETRIE  
0.00 = +33.80 NVP


LARGEUR: PASSAGE LIBRE PORTES

HAUTEUR: POSTE DE TRAVAIL


BOTIER DE SOL

MOBILIER HORS MARCHÉ

BAIE VITREE OUVRANT A L'ITALIENNE

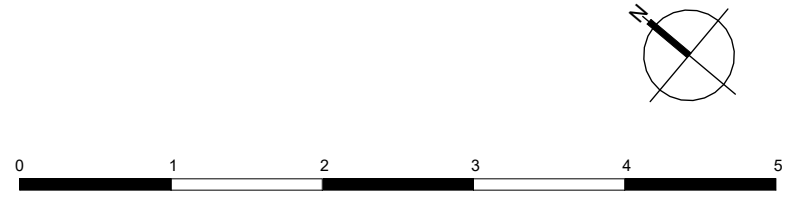

LES ELEMENTS MARQUES EN ROUGE ONT ETE MIS A  
JOUR SUITE AUX EVOLUTIONS DU PROJET ET AUX  
ADAPTATIONS AU COURS DE CETTE PHASE.



# PARIS PARC

## PLAN DE NIVEAU R+1


N° DOCUMENT	PARC-ARC-P-104-R2	INDICE	G	EMETTEUR	BIG / OFF
DATE	25/06/2024				

MAITRE D'OUVRAGE	
BIG	

ARCHITECTES	
ARCHITECTE MANDATAIRE	Sundkaj 165
ARCHITECTE ASSOCIE	OXO

BUREAU D'ETUDES	
BET STRUCTURE / FACADE	Sundkaj 165
BIG ENGINEERING	2150 Nordhavn, Copenhagen, Denmark
SPAN	47, rue de Paradis
BET ECONOMIE	1 bis, Cite Griot
BMF	75011 Paris, France
BET FLUIDES	127 avenue d'Italie
Y-INGENIERIE	75013 Paris, France
BET HQE	43 bis, rue d'Hautpoul
FRANCK BOUTTE	75019 Paris, France
BET ACOUSTIQUE	Hotel de Ratz, 9 rue Charlot
THEATRE PROJECTS	75003 Paris, France
CONSEIL SECURITE/ACCESSIBILITE	12 rue de l'arrivee
FFNM	75015 Paris, France
CONTROLEUR TECHNIQUE	34-36 rue Alphonse Puchet-CS 90002
DEKRA INDUSTRIAL	92227 Bagneux CEDEX, France
COORDONATEUR SPS	16 rue de la Maison Rouge
DEGOUY	77185 Lognon, France
COORDONATEUR SSI	41 avenue Henri Groux
LODEVA CONSEIL	92180 Montrouge, France



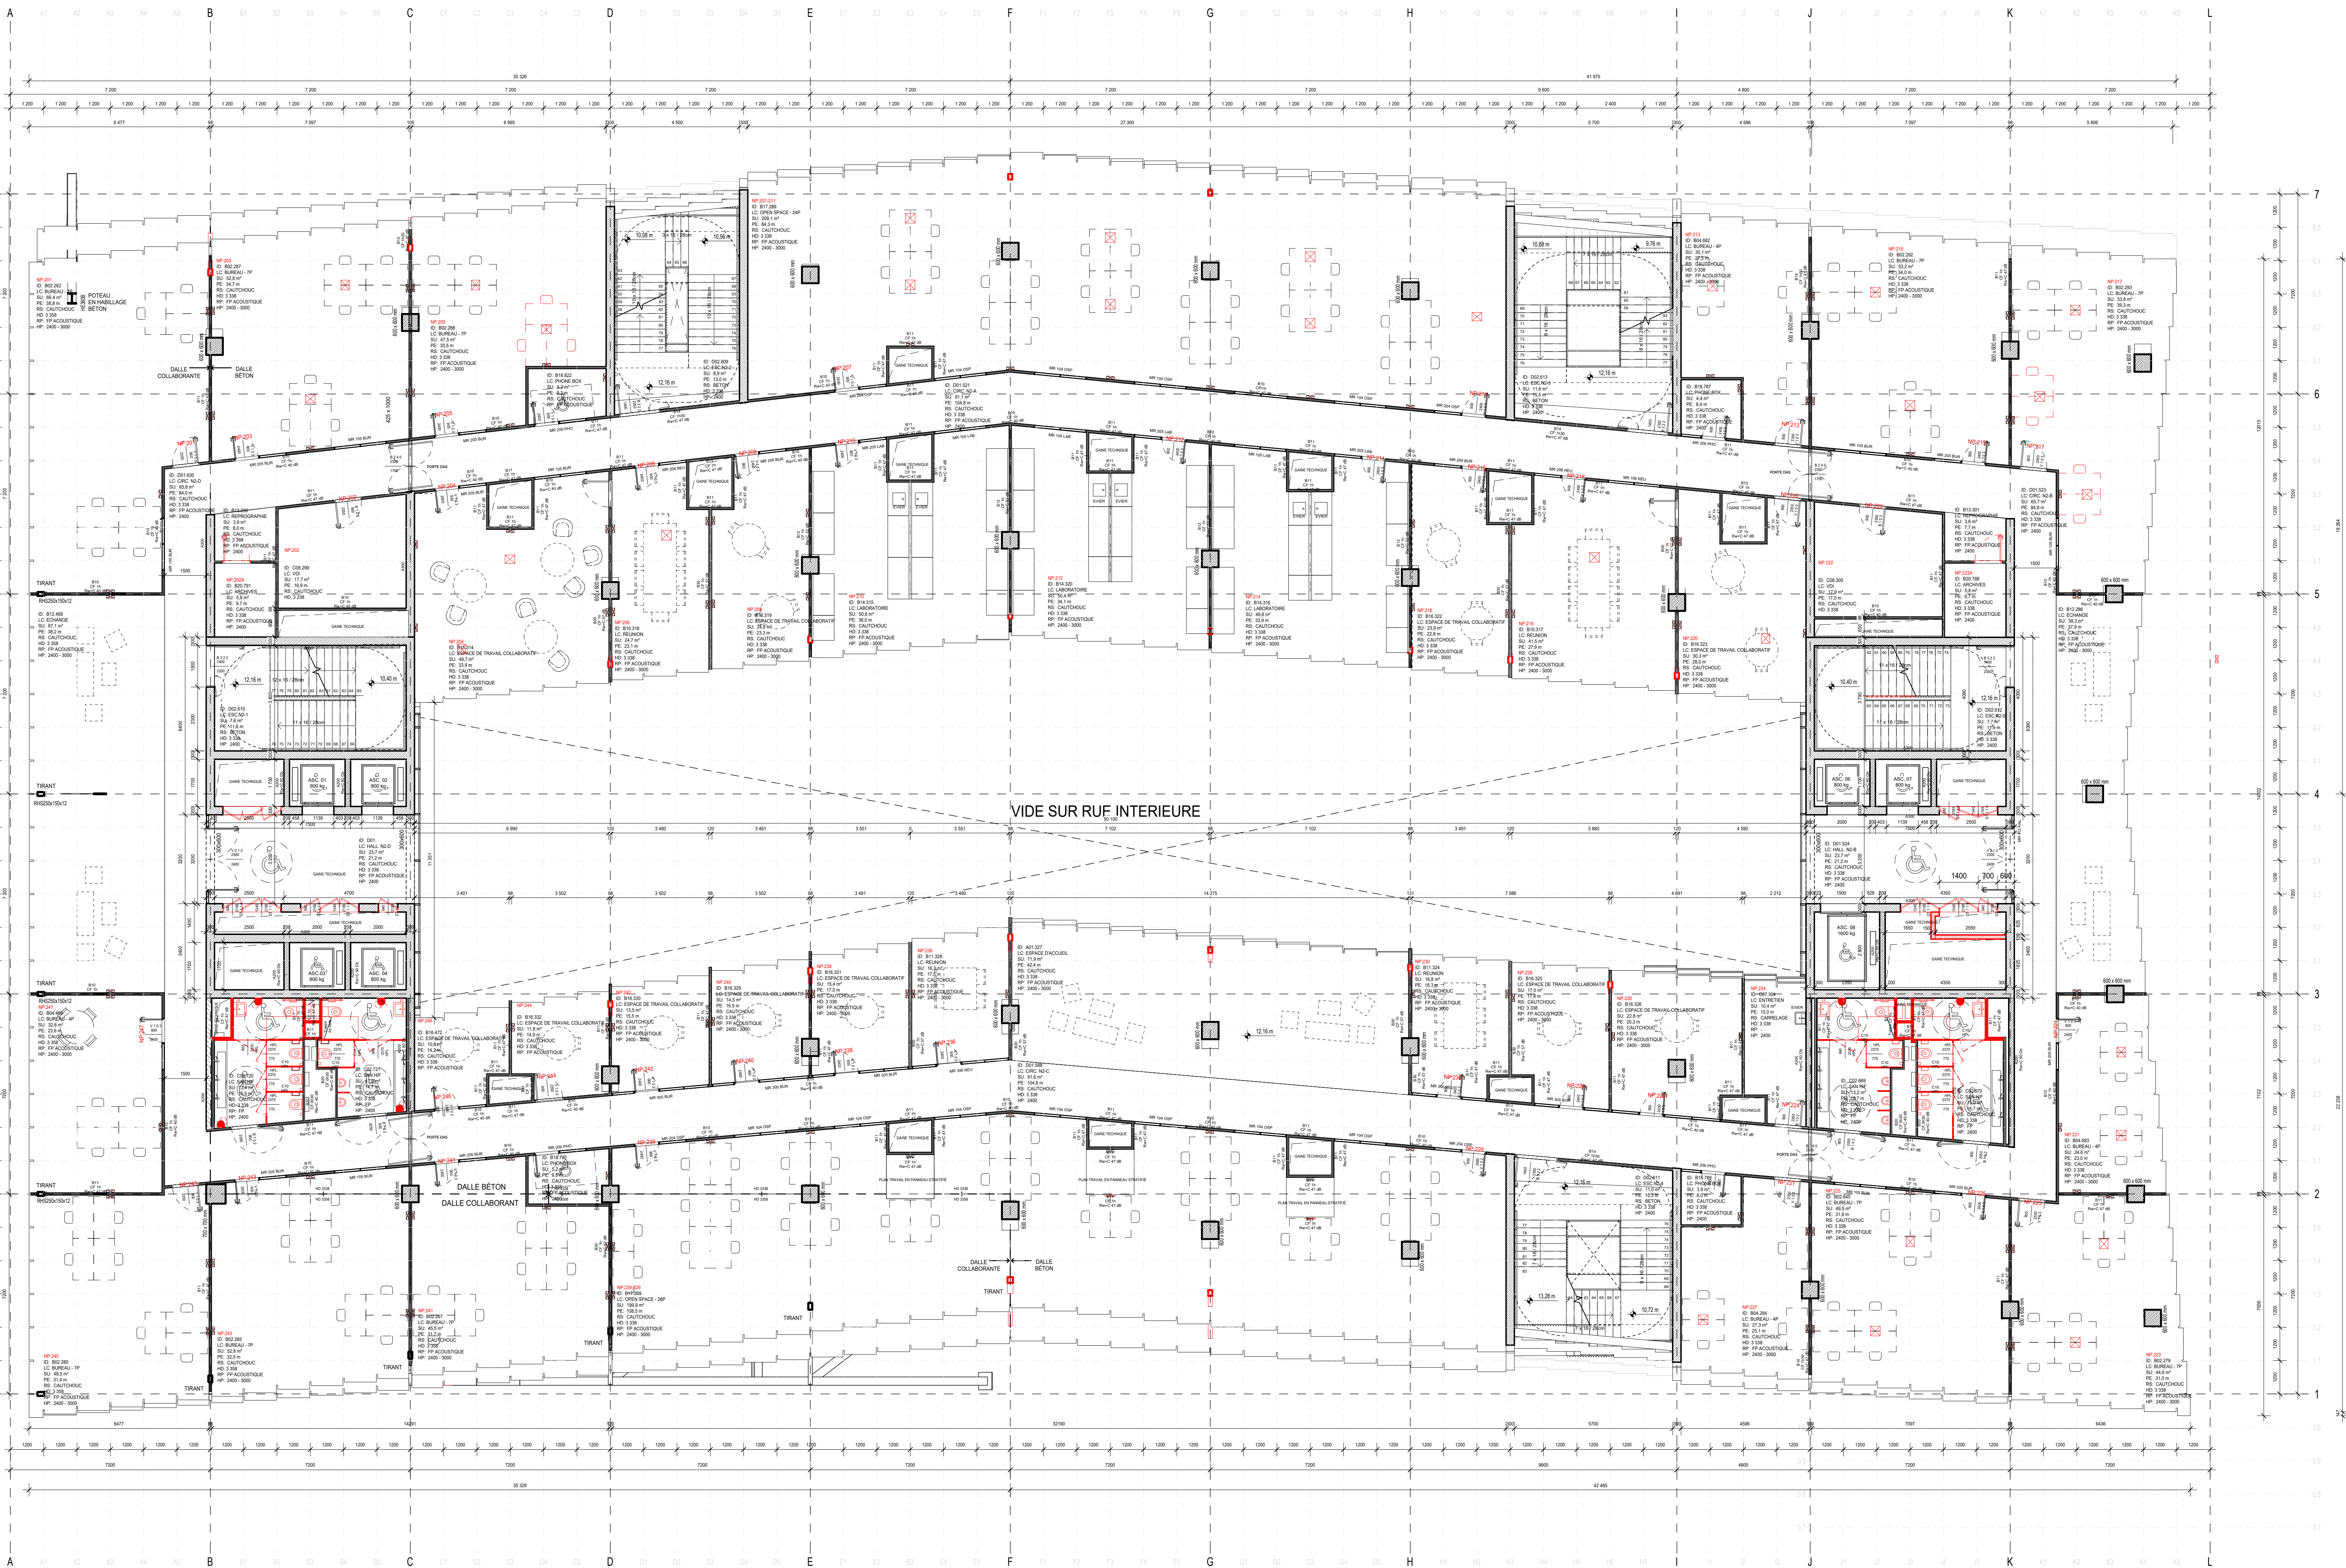

ID: LOCAL  
LC: LOCAL  
SU: SURFACE (m²)  
PE: PERIMETRE (m)  
RS: REVETEMENT-SOL  
HD: HAUTEUR-SOUS-DALLE (m)  
RP: REVETEMENT-PLAFOND  
HP: HAUTEUR-SOUS-PLAFOND (m)

ASC 01 / 02 / 03 / 04 / 06 / 07 : 800kg  
ASC 05 / 09 / 11 : 630kg  
ASC 08 : 1600kg  
ASC 10 : 1000kg

ALTIMETRIE  
0.00 = +33.80 NVP

LARGEUR - PASSAGE LIBRE PORTES  
HAUTEUR

POSTE DE TRAVAIL

BOITIER DE SOL

MOBILIER HORS MARCHÉ

BAIE VITREE OUVRANT A L'ITALIENNE

LES ÉLÉMENTS MARQUÉS EN ROUGE ONT ÉTÉ MIS À  
JOUR SUITE AUX ÉVOLUTIONS DU PROJET ET AUX  
ADAPTATIONS AU COURS DE CETTE PHASE.



# PARIS PARC


## PLAN DE NIVEAU R+2

N. DOCUMENT :	PARC-ARC-P-105-R3	INDICE :	G	ÉMETTEUR :	BIG / OFF
DATE :	25/06/2024	ÉCHELLE :	1 : 100		

## VISA

<b>MAÎTRE D'OUVRAGE</b>		
MAÎTRE D'OUVRAGE SORBONNE UNIVERSITÉ	4 place Jussieu - BC 605 75252 Paris Cedex 05, France	(+33) 1 44 27 36 63
<b>ARCHITECTES</b>		
ARCHITECTE MANDATAIRE BIG	Sundkjæ 165 2150 Nordhavn, Copenhagen, Danemark	(+45) 72 21 72 27
ARCHITECTE ASSOCIÉ OXO	50 rue Robespierre 93100 Montreuil, France	(+33) 1 43 62 78 80
<b>BUREAU D'ÉTUDES</b>		
BET STRUCTURE / FACADE BIG ENGINEERING	Sundkjæ 165 2150 Nordhavn, Copenhagen, Danemark	(+45) 72 21 72 27
SPAN	47, rue de Paradis 75010 Paris, France	(+33) 6 09 41 17 57
BET ÉCONOMIE BMF	1 bis, Cité Griset 75011 Paris, France	(+33) 4 76 65 19 34
BET FLUIDES Y-INGENIERIE	127 avenue d'Italie 75013 Paris, France	(+33) 1 53 94 73 73
BET HQE FRANCK BOUTTE	43 bis, rue d'Hautpoul 75019 Paris, France	(+33) 1 42 02 50 80
BET ACROUSTIQUE THEATRE PROJECTS	Hôtel de Retz, 9 rue Charlot 75003 Paris, France	(+33) 6 85 48 91 53
CONSEIL SECURITE/ACCESSIBILITE FFNM	12 rue de l'arrivée 75015 Paris, France	(+33) 1 43 43 22 90
CONTRÔLEUR TECHNIQUE DEKRA INDUSTRIAL	34-36 rue Alphonse Puchet-CS 60002 92227 Bagneux CEDEX, France	(+33) 6 11 48 07 69
COORDONATEUR SPS DEGOUY	16 rue de la Maison Rouge 77185 Lognes, France	(+33) 1 60 95 31 54
COORDONATEUR SSI LODEVA CONSEIL	41 avenue Henri Giroux 92190 Montrouge, France	(+33) 6 18 14 62 14



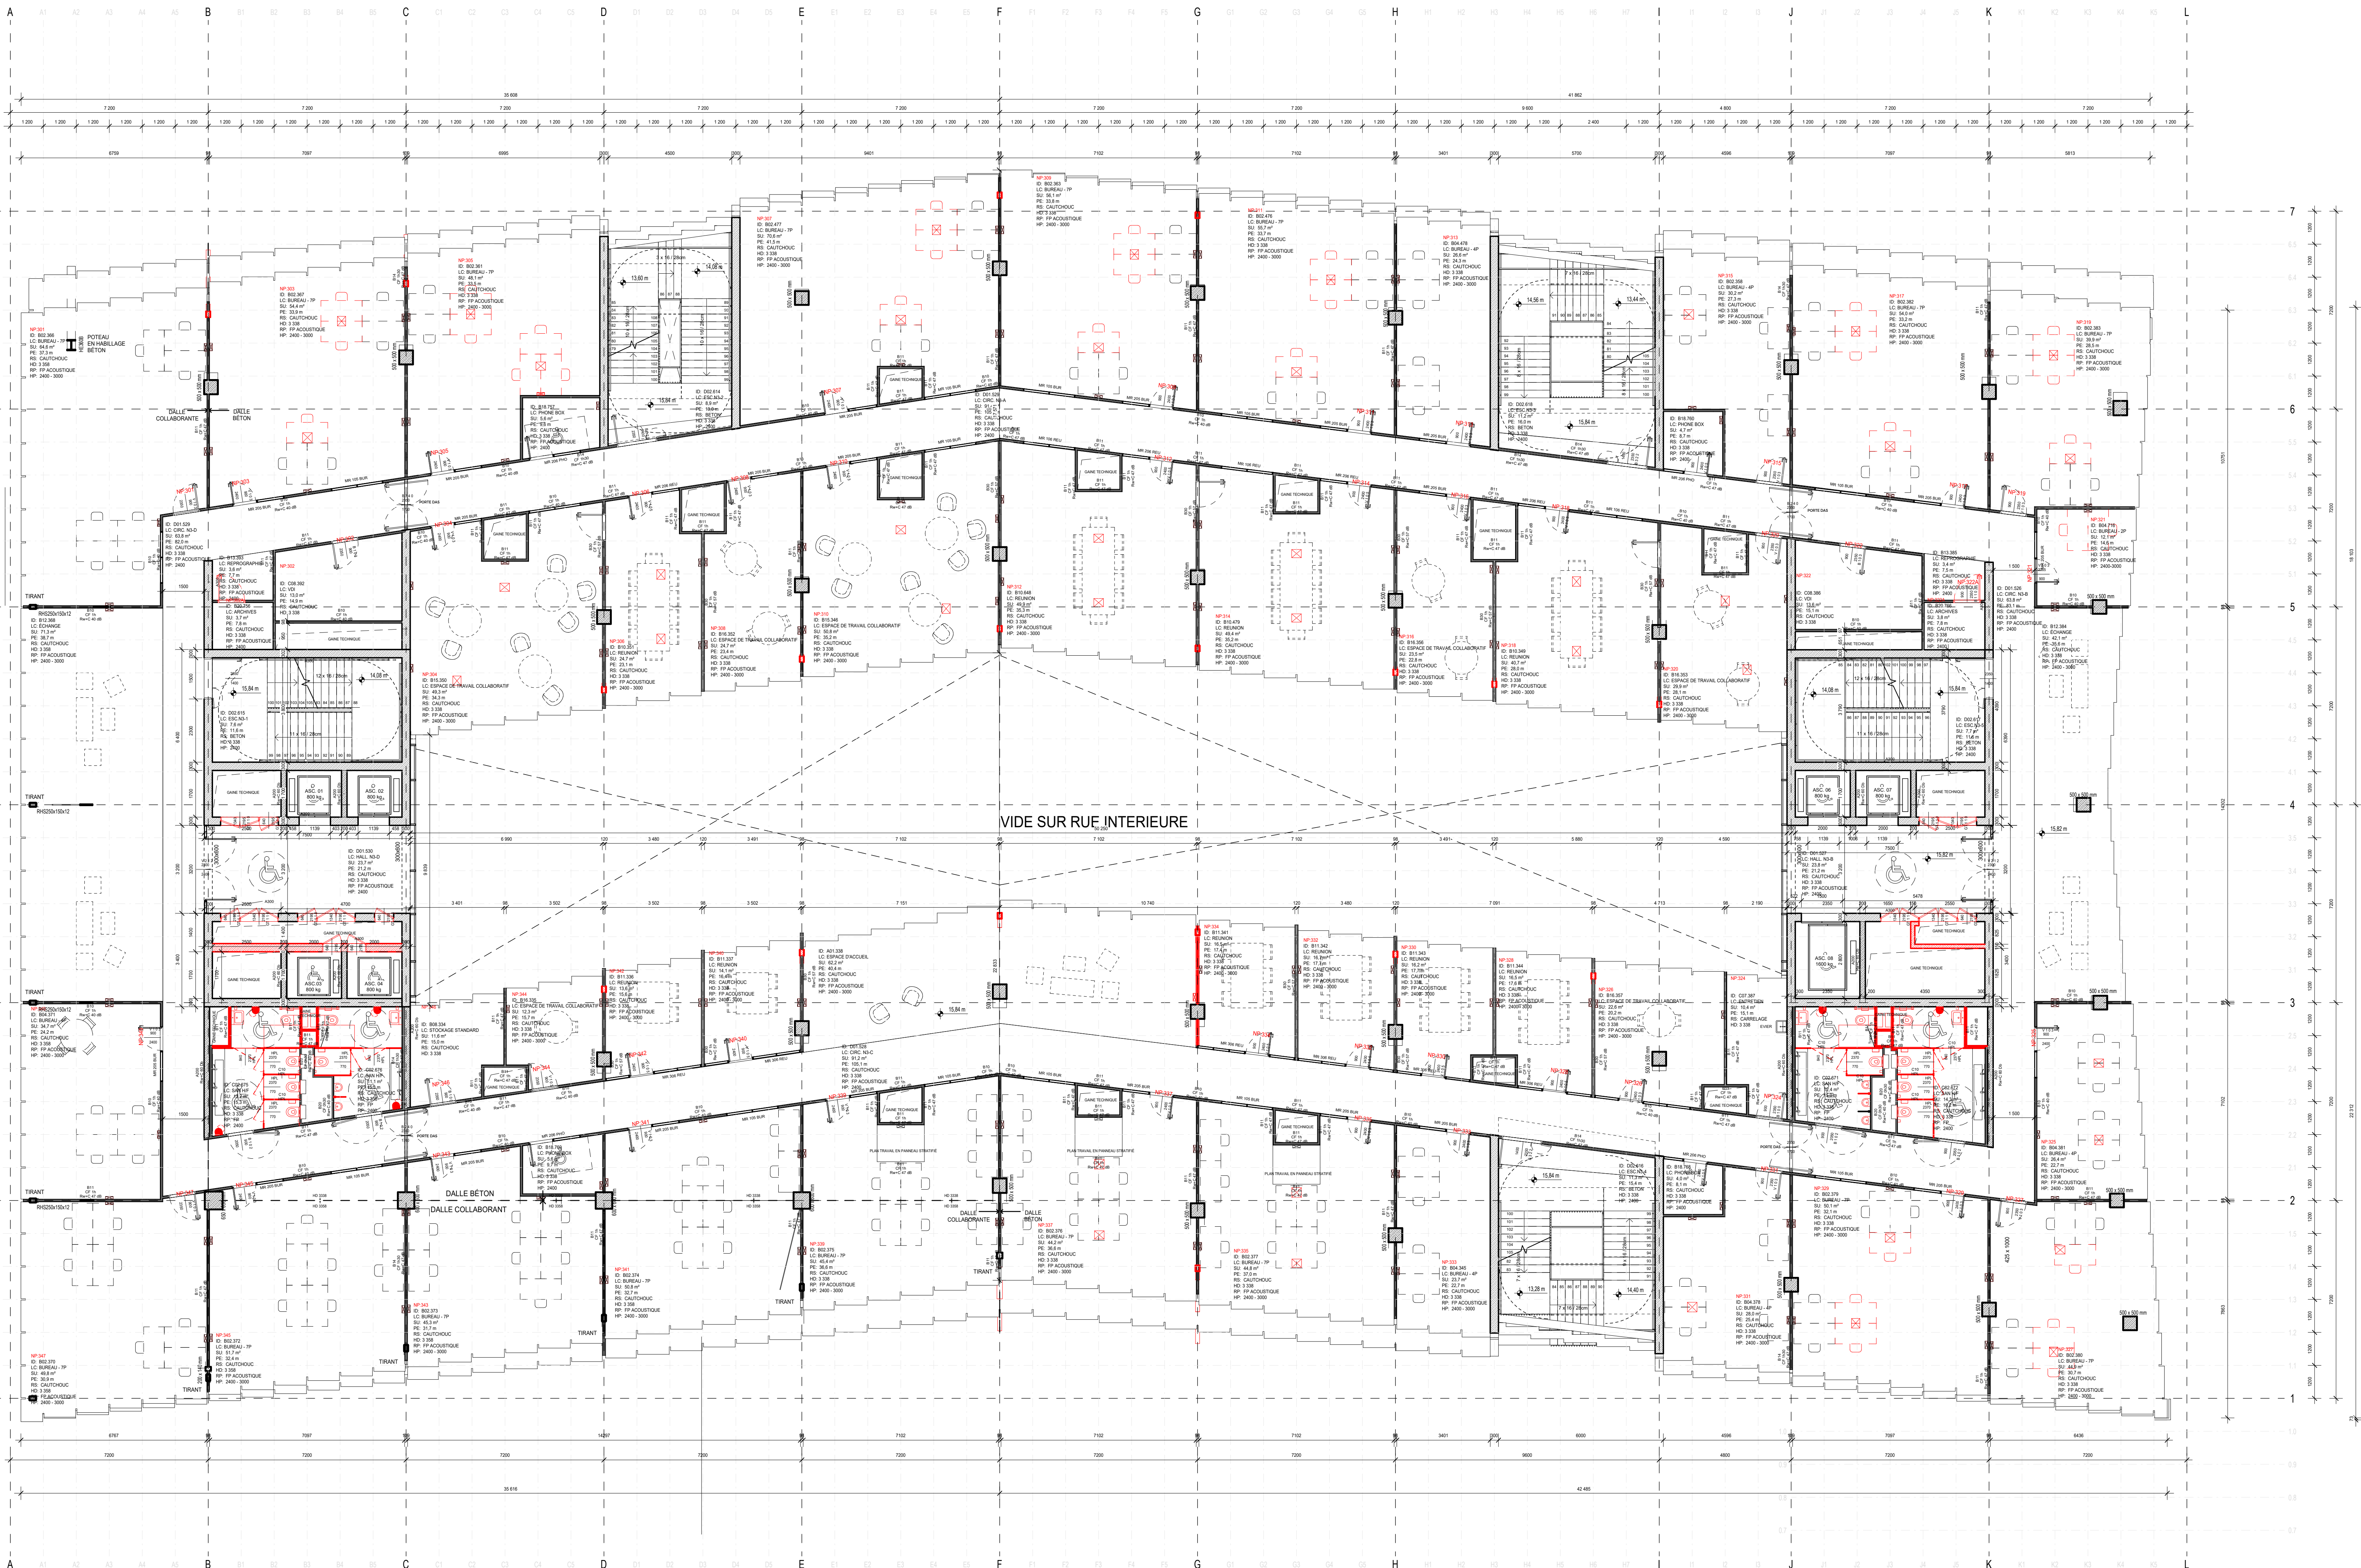

ID: LOCAL  
LC: LOCAL  
SU: SURFACE (m²)  
PE: PERIMETRE (m)  
RS: REVETEMENT-SOL  
HD: HAUTEUR-SOUS-DALE (m)  
RP: REVETEMENT-PARFOND  
HP: HAUTEUR-SOUS-PLAFOND (m)

ASC 01 / 02 / 03 / 04 / 05 / 06 / 07 : 800kg  
ASC 08 / 09 / 11 : 630kg  
ASC 10 : 1000kg

ALTIMETRIE  
0.00 = +33.80 NVP

LARGEUR - PASSAGE LIBRE PORTES  
HAUTEUR


POSTE DE TRAVAIL

BOITIER DE SOL


MOBILIER HORS MARCHÉ

BAIE VITREE OUVRANT A L'ITALIENNE

LES ÉLÉMENTS MARQUÉS EN ROUGE ONT ÉTÉ MIS À  
JOUR SUITE AUX ÉVOLUTIONS DU PROJET ET AUX  
ADAPTATIONS AU COURS DE CETTE PHASE.

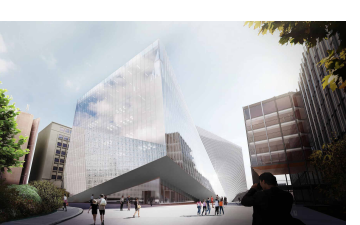



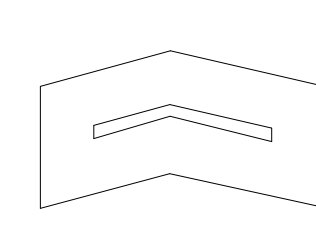










# PARIS PARC




## PLAN DE NIVEAU R+3

N. DOCUMENT:	PARC-ARC-P-106-R4	INDICE:	G	ÉMETTEUR:	BIG / OFF
DATE:	25/06/2024	ÉCHELLE:	1 : 100		

### VISA

<b>MAÎTRE D'OUVRAGE</b> MAÎTRE D'OUVRAGE SORBONNE UNIVERSITÉ	4 place Jussieu - BC 605 75252 Paris Cedex 05, France	(+33) 1 44 27 36 63	
<b>ARCHITECTES</b> ARCHITECTE MANDATAIRE BIG	Sundkja 165 2150 Nordhavn, Copenhagen, Danemark	(+45) 72 21 72 27	
ARCHITECTE ASSOCIÉ OXO	50 rue Robespierre 93100 Montreuil, France	(+33) 1 43 62 78 80	
<b>BUREAU D'ÉTUDES</b> BET STRUCTURE / FACADE BIG ENGINEERING	Sundkja 165 2150 Nordhavn, Copenhagen, Danemark	(+45) 72 21 72 27	
SPAN	47, rue de Paradis 75010 Paris, France	(+33) 6 09 41 17 57	
BET ÉCONOMIE BMF	1 bis, Cité Griset 75011 Paris, France	(+33) 4 76 65 19 34	
BET FLUIDES Y-INGÉNÉRIE	127 avenue d'Italie 75013 Paris, France	(+33) 1 53 94 73 73	
BET HQE FRANCK BOUTTE	43 bis, rue d'Hautpoul 75019 Paris, France	(+33) 1 42 02 50 80	
BET ACOUSTIQUE THÉÂTRE PROJECTS	Hôtel de Retz, 9 rue Charlot 75003 Paris, France	(+33) 6 85 48 91 53	
CONSEIL SÉCURITÉ/ACCESSIBILITÉ FFNM	12 rue de l'Arrivée 75015 Paris, France	(+33) 1 43 43 22 90	
CONTRÔLEUR TECHNIQUE DEKRA INDUSTRIAL	34-36 rue Alphonse Puchet-CS 60002 92227 Bagneux CEDEX, France	(+33) 6 11 48 07 69	
COORDONATEUR SPS DEGOUY	16 rue de la Maison Rouge 77185 Lognes, France	(+33) 1 60 95 31 54	
COORDONATEUR SSI LODEVA CONSEIL	41 avenue Henri Giroux 92190 Montrouge, France	(+33) 6 18 14 62 14	



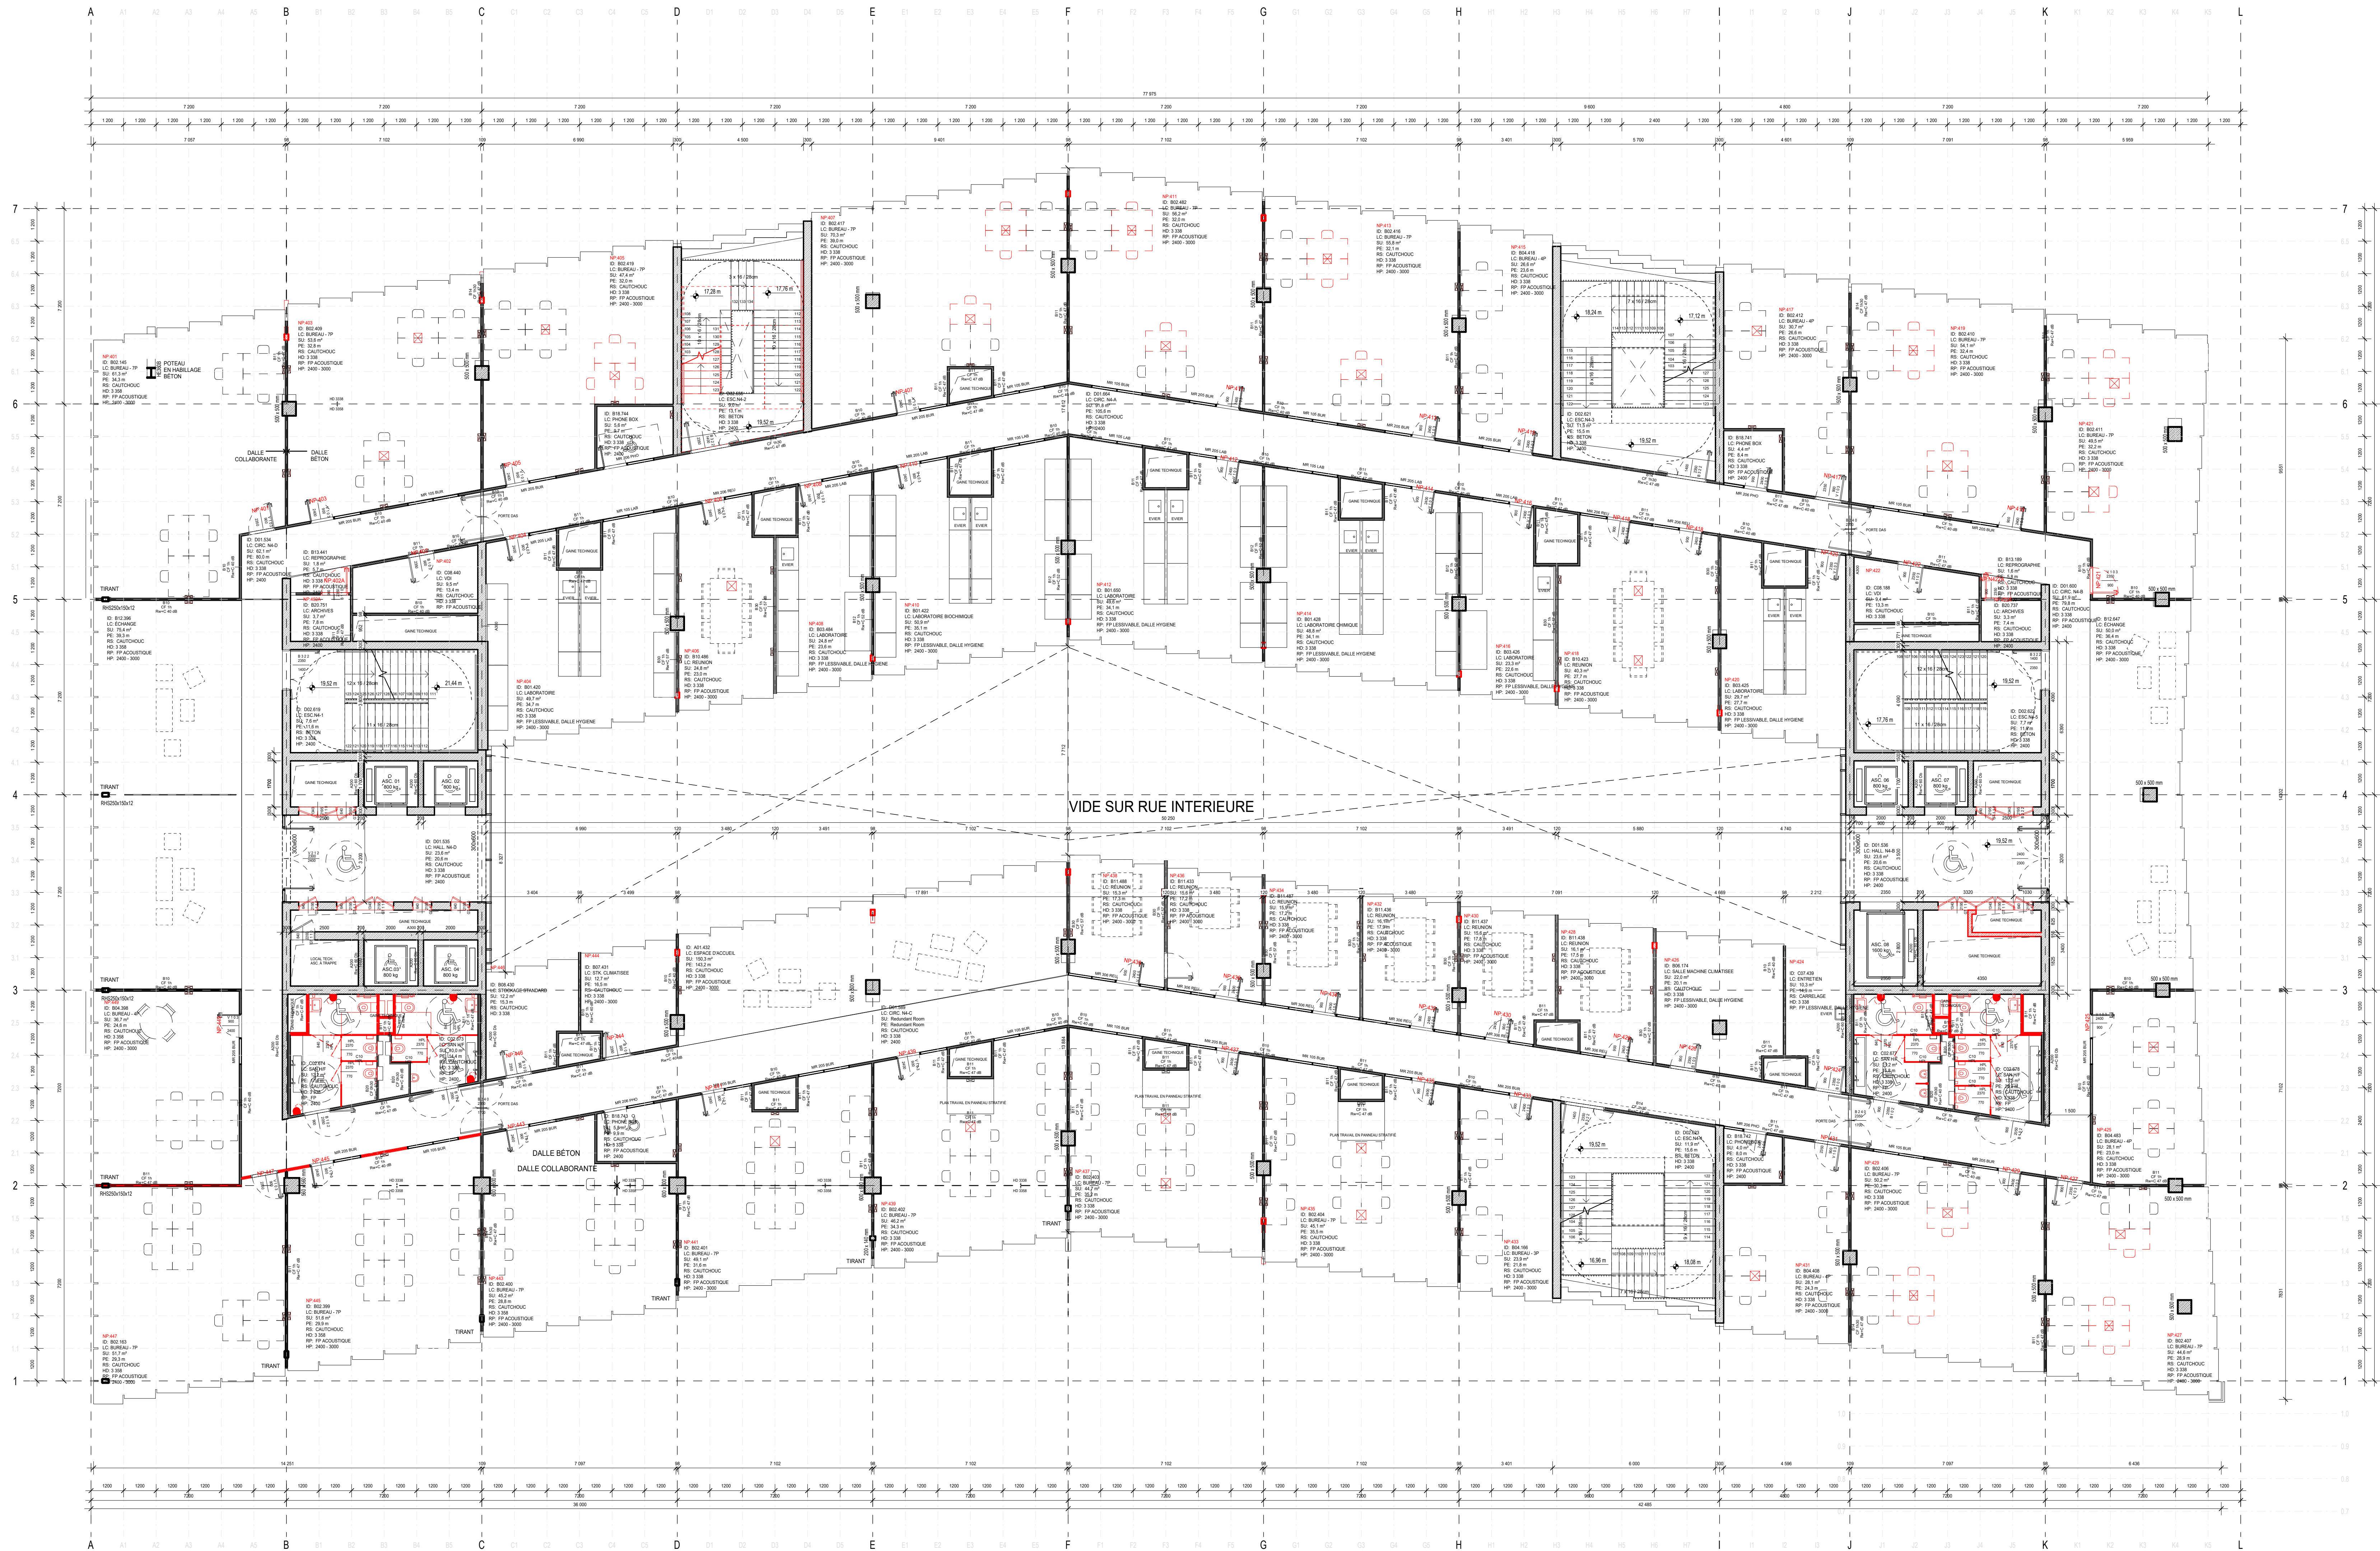

ID: LOCAL  
LC: LOCAL  
SU: SURFACE (m²)  
PE: PERIMETRE (m)  
RS: REVETEMENT-SOL  
HD: HAUTEUR-SOUS-DALE (m)  
RP: REVETEMENT-PARAFOND  
HP: HAUTEUR-SOUS-PLAFOND (m)

ASC 01 / 02 / 03 / 04 / 06 / 07 : 800kg  
ASC 05 / 09 / 11 : 630kg  
ASC 08 : 1000kg  
ASC 10 : 1000kg

ALTIMETRIE  
0.00 = +33.80 NVP

LARGEUR - PASSAGE LIBRE PORTES  
HAUTEUR

POSTE DE TRAVAIL

BOITIER DE SOL

MOBILIER HORS MARCHÉ

BAIE VITREE OUVRANT A L'ITALIENNE

LES ÉLÉMENTS MARQUÉS EN ROUGE ONT ÉTÉ MIS À  
JOUR SUITE AUX ÉVOLUTIONS DU PROJET ET AUX  
ADAPTATIONS AU COURS DE CETTE PHASE.


# PARIS PARC

## PLAN DE NIVEAU R+4

N. DOCUMENT :	PARC-ARC-P-107-R5	INDICE :	G	ÉMETTEUR :	BIG / OFF
DATE :	25/06/2024	ÉCHELLE :	1 : 100		

<b>MAÎTRE D'OUVRAGE</b>		
MAÎTRE D'OUVRAGE	4 place Jussieu - BC 605	(+33) 1 44 27 36 63
SORBONNE UNIVERSITÉ	75252 Paris Cedex 05, France	
<b>ARCHITECTES</b>		
ARCHITECTE MANDATAIRE	Sundkj 165	(+45) 72 21 72 27
BIG	2150 Nordhavn, Copenhagen, Danemark	
ARCHITECTE ASSOCIÉ	50 rue Robespierre	(+33) 1 43 62 78 80
OXO	93100 Montreuil, France	
<b>BUREAU D'ÉTUDES</b>		
BET STRUCTURE / FACADE	Sundkj 165	(+45) 72 21 72 27
BIG ENGINEERING	2150 Nordhavn, Copenhagen, Danemark	
SPAN	47, rue de Paradis	(+33) 6 09 41 17 57
7510 Paris, France		
BET ÉCONOMIE	1 bis, Cite Griset	(+33) 4 76 65 19 34
BMF	75011 Paris, France	
BET FLUIDES	127 avenue d'Italie	(+33) 1 53 94 73 73
Y-INGENIERIE	75013 Paris, France	
BET HQE	43 bis, rue d'Hautpoul	(+33) 1 42 02 50 80
FRANCK BOUTTE	75019 Paris, France	
BET ACOUSTIQUE	Hôtel de Retz, 9 rue Charlot	(+33) 6 85 48 91 53
THEATRE PROJECTS	75003 Paris, France	
CONSEIL SECURITE/ACCESSIBILITE	12 rue de l'arrivée	(+33) 1 43 43 22 90
FFNM	75015 Paris, France	
CONTROLLEUR TECHNIQUE	34-36 rue d'Alphonse Puchet-CS 60002	(+33) 6 11 48 07 69
DEKRA INDUSTRIAL	92227 Bagneux CEDEX, France	
COORDONATEUR SPS	16 rue de la Maison Rouge	(+33) 1 60 95 31 54
DEGOUY	77185 Lognon, France	
COORDONATEUR SSI	41 avenue Henri Giroux	(+33) 6 18 14 62 14
LODEVA CONSEIL	92190 Montrouge, France	



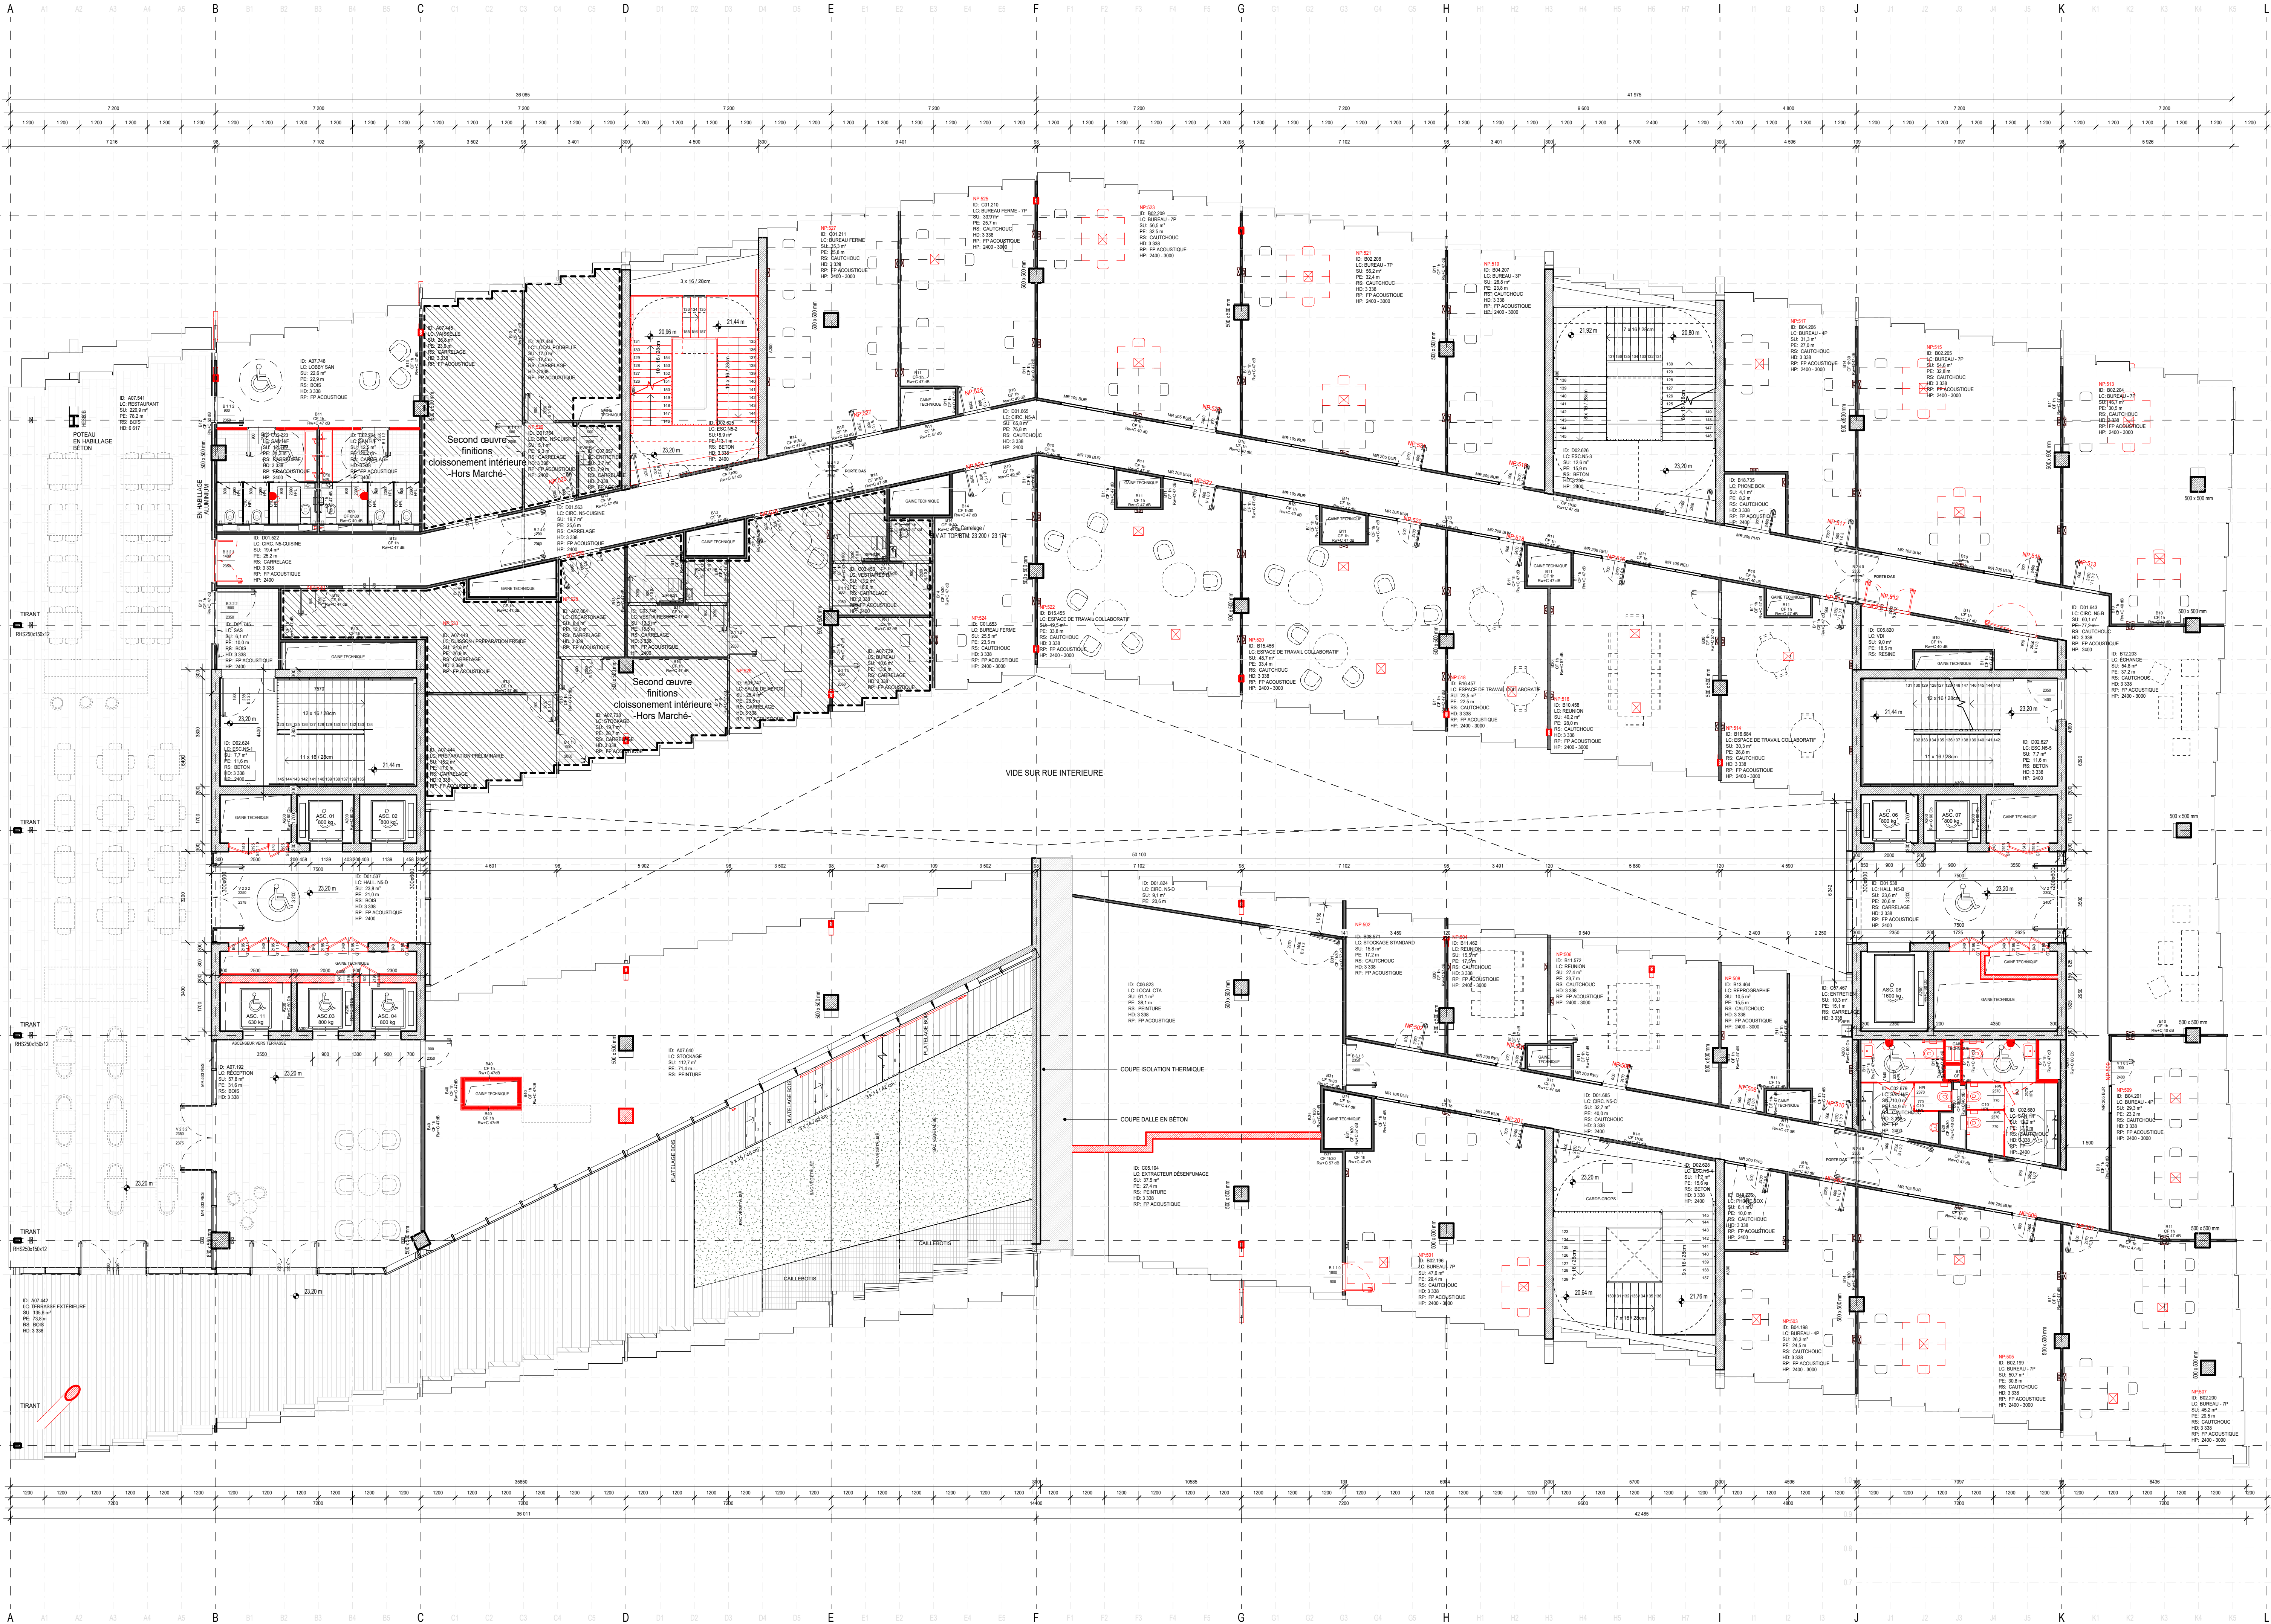

ID : ID-LOCAL  
LC : LOCAL  
SU : SURFACE (m²)  
PE : PERIMETRE (m)  
RS : REVETEMENT-SOL  
HD : HAUTEUR-SOUS-DALE (m)  
RP : REVETEMENT-PARFOND  
HP : HAUTEUR-SOUS-PLAFOND (m)

ASC 01 / 02 / 03 / 04 / 05 / 06 : 800kg  
ASC 05 / 09 / 11 : 630kg  
ASC 08 : 1600kg  
ASC 10 : 1000kg

ALTIMETRIE  
0.00 = +33.80 NVP

LARGEUR : PASSAGE LIBRE PORTES  
HAUTEUR :

POSTE DE TRAVAIL

BOITIER DE SOL

MOBILIER HORS MARCHÉ

BAIE VITREE OUVRANT A L'ITALIENNE

LES ÉLÉMENTS MARQUÉS EN ROUGE ONT ÉTÉ MIS À  
JOUR SUITE AUX ÉVOLUTIONS DU PROJET, ET AUX  
ADAPTATIONS AU COURS DE CETTE PHASE.



# PARIS PARC

## PLAN DE NIVEAU R+5

VISA

N. DOCUMENT :	PARC-ARC-P-108-R6	INDEX :	G	ÉMETTEUR :	BIG / OFF
DATE :	25/06/2024	ÉCHELLE :	1 : 100		

<b>MAÎTRE D'OUVRAGE</b>		
MAÎTRE D'OUVRAGE	4 place Juslieu - BC 605	(+33) 1 44 27 36 63
SORBONNE UNIVERSITÉ	75252 Paris Cedex 05, France	
<b>ARCHITECTES</b>		
ARCHITECTE MANDATAIRE	Sundkaj 165	(+45) 72 21 72 27
BIG	2150 Nordhavn, Copenhagen, Danemark	
ARCHITECTE ASSOCIÉ	50 rue Robespierre	(+33) 1 43 62 78 80
OXO	93100 Montreuil, France	
<b>BUREAU D'ÉTUDES</b>		
BET STRUCTURE / FACADE	Sundkaj 165	(+45) 72 21 72 27
BIG ENGINEERING	2150 Nordhavn, Copenhagen, Danemark	
SPAN	47, rue de Paradis	(+33) 6 09 41 17 57
	75010 Paris, France	
BET ÉCONOMIE	1 bis, Cité Griset	(+33) 4 76 65 19 34
BMF	75011 Paris, France	
BET FLUIDES	127 avenue d'Italie	(+33) 1 53 94 73 73
Y-INGENIERIE	75013 Paris, France	
BET HQE	43 bis, rue d'Hautpoul	(+33) 1 42 02 50 80
FRANCK BOUTTE	75019 Paris, France	
BET ACOUSTIQUE	Hôtel de Retz, 9 rue Charlot	(+33) 6 85 48 91 53
THEATRE PROJECTS	75003 Paris, France	
CONSEIL SECURITE/ACCESSIBILITE	12 rue de l'arrivée	(+33) 1 43 43 22 90
FFNM	75015 Paris, France	
CONTROLTEUR TECHNIQUE	34-36 rue Alphonse Puchet-CS 60002	(+33) 6 11 48 07 69
DEKRA INDUSTRIAL	92227 Bagneux CEDEX, France	
COORDONATEUR SPS	16 rue de la Maison Rouge	(+33) 1 60 95 31 54
DEGOUY	77185 Lognes, France	
COORDONATEUR SSI	41 avenue Henri Giroux	(+33) 6 18 14 62 14
LODEVA CONSEIL	92190 Montrouge, France	

