NOMENCLATURE VENTILATION

H 01: Hotte d'extraction marque: FRANCE AIR type: MINI PANTAGRUEL 600 STATIC Débit = 200m3/h

BE 01: Bouche d'extraction marque: FRANCE AIR type: BRH Ø125 Débit: 100m3/h
BE 02: Bouche d'extraction marque: FRANCE AIR type: Aliré Débit: 30m3/h + manchon placo
BS 01: Bouche de soufflage marque: FRANCE AIR type: DAU 03 Ø 250
BS 02: Bouche de soufflage marque: FRANCE AIR type: DAU 03 Ø 315
BS 03: Bouche de soufflage marque: FRANCE AIR type: FR diffuse 4D 6.6.0 blanc avec filtre H13
BR 01: Bouche de soufflage marque: FRANCE AIR type: DAU 03 Ø 200

EXT 01: Extracteur marque: FRANCE AIR type: RECTILYS 900 Débit: 630m3/h
EXT 02: Extracteur marque:LPA type: HF R 110-16D Débit: 200m3/h
EXT 03: Extracteur marque: FRANCE AIR type: RECTILYS 600 Débit: 560m3/h
EXT 04: Extracteur marque: FRANCE AIR type: RECTILYS 600 Débit: 400m3/h
EXT 05: Extracteur sorboones CO1 marque: LPA type: HF R 355-15D Débit: 4320m3/h à débit variable
EXT 06: Extracteur sorboones CO2 -CO4 marque: LPA type:HFR 250-17D Débit: 2160m3/h à débit variable moteur 0,55KW
EXT 07: Extracteur marque: FRANCE AIR type: MV 4-5 POLES Débit: 700m3/h
EXT 08: Extracteur marque: FRANCE AIR type: RECTILYS 600 débit 400m3/h
RG 01: Regsire marque: FRANCE AIR type: CLD Ø 315
RG 02: Regsire marque: FRANCE AIR type: CLD Ø 200
RG 03: Regsire marque: FRANCE AIR type: CLD Ø 250

CTA 03: Centrale de traitement d'air marque: CIAT type: CLIMACIAT airtop 25 Débit = 2070m3/h / 1035m3/h
CTA 04: Centrale de traitement d'air marque: CIAT type: CLIMACIAT airtop 25 Débit = 1032m3/h
CTA 05: Centrale de traitement d'air marque: CIAT type: CLIMACIAT airtop 25 Débit = 720m3/h

PAS 1: Piège à sons 600 la x450 h x1500 L CTA 03 marque: débit 2070m3/h
PAS 2: Piège à sons 300 la x 300 h x1500 L CTA 04 marque: débit 720m3/h
PAS 3: Piège à sons 400 la x 300 h x1500 L CTA 04 marque: débit 575m3/h
PAS 4: Piège à sons 300 la x 400 h x 900 L CTA 05 marque: débit 1032m3/h

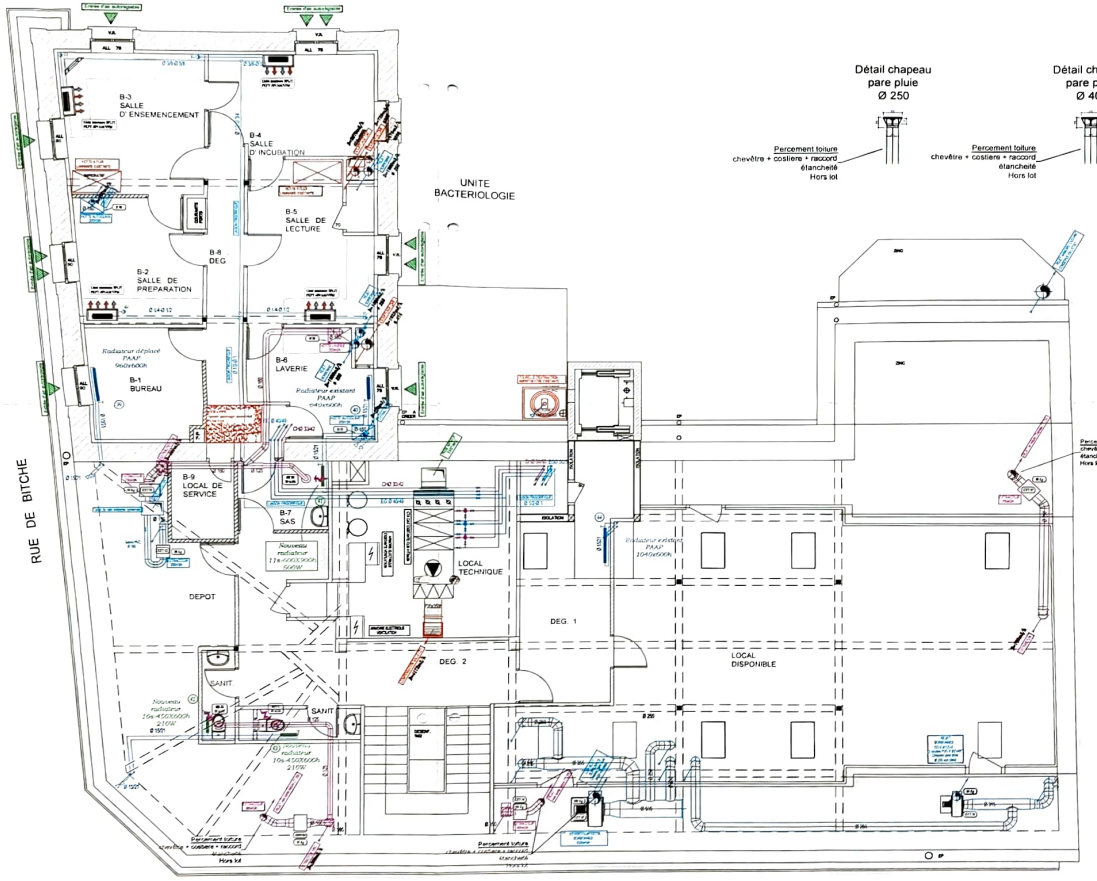

Détail chapeau pare pluie Ø 250

Détail chapeau pare pluie Ø 400

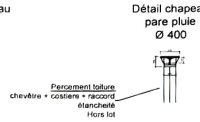

09.01.04	F	RECOLEMENT	RICHEVOT	E. DIRON	
09.01.04	E	Mise à jour suivant réunion avec APAVE , GAUDRIOT le 09.01.04	RICHEVOT	E. DIRON	
19.12.03	D	Mise à jour des radiateurs neuf	C. ZANON	E. DIRON	
15.12.03	C	Mise à jour.	C. ZANON	E. DIRON	
08.12.03	B	Mise à jour ventilation	C. ZANON	E. DIRON	
12.11.03	A	Mise à jour des radiateurs	C. ZANON	E. DIRON	
27.10.03	0	1er DIFFUSION	C. ZANON	E. DIRON	
Date	Index	Modifications	Dessiné par	Vérifié par	Approuvé par

LABORATOIRE D'ETUDES ET DE RECHERCHE EN HYDROLOGIE

REHABILITATION D'UN BATIMENT

40, rue Lionnois - 54000 NANCY

Niveau 2

CVC04

Chauffage - Ventilation

RECOLEMENT

A.F.S.S.A
Agence Française de Sécurité Sanitaire des Aliments
23 , Avenue du Général de Gaulle
BP 19
94 701 MAISONS - ALFORT Cedex

ARCHITECTES
Jean-Luc et Eric ANDRE
1, Place Stanislas
54000 NANCY
Tel: 03.83.35.02.20 Fax: 03.83.30.40.37
E-Mail:andre.archi@wanadoo.fr

eau énergie aménagement MAITRISE D'OEUVRE
GAUDRIOT
GAUDRIOT S.A.
100, avenue de Strasbourg
54 000 NANCY
Tel: 03 83 37 37 27 - Fax: 03 83 37 94 22
E.mail: contact-54@gaudriot.net

CRYSTAL
REGION EST

DESSINE PAR	VERIFIE PAR	DATE 27.10.03	ECHELLE 1/50
C.ZANON	E. DIRON	CLASSEMENT PL / A 0002XE / GN III / EX / 303 / F	

Ce dessin , propriété exclusive de notre société est strictement confidentiel . Il ne peut être communiqué copié ou reproduit sans notre autorisation écrite (Loi N° 57/298 du 11/03/1957)