NOMENCLATURE VENTILATION

H 01: Hotte d'extraction marque: FRANCE AIR type: MINI PANTAGRUEL 600 STATIC Débit = 200m3/h

BE 01: Bouche d'extraction marque: FRANCE AIR type: BRH Ø125 Débit: 100m3/h
BE 02: Bouche d'extraction marque: FRANCE AIR type: Alizé Débit: 30m3/h + manchon placo
BS 01: Bouche de soufflage marque: FRANCE AIR type: DAU 01 Ø 250
BS 02: Bouche de soufflage marque: FRANCE AIR type: DAU 03 Ø 315
BS 03: Bouche de soufflage marque: FRANCE AIR type: FK diffus 4D 6.6.0 blanc avec filtre H13
BS 01: Bouche de soufflage marque: FRANCE AIR type: DAU 01 Ø 200

EXT 01: Extracteur marque FRANCE AIR type: RECTILYS 900 Débit: 630m3/h
EXT 02: Extracteur marque LPA type: HF R 116-16D Débit: 200m3/h
EXT 03: Extracteur marque: FRANCE AIR type: RECTILYS 600 Débit: 360m3/h
EXT 04: Extracteur marque: FRANCE AIR type: RECTILYS 600 Débit: 400m3/h
EXT 05: Extracteur sortivents CD1 marque: LPA type: HF R 355-15D Débit: 4520m3/h à débit variable
EXT 06: Extracteur sortivents CO2 -CO4 marque: LPA type:HFR 250-17D Débit: 2160m3/h à débit variable moteur 0,55KW
EXT 07: Extracteur marque:FRANCE AIR type: MV 4-5 POLES Débit: 700m3/h
EXT 08: Extracteur marque:FRANCE AIR type: RECTILYS 600 débit 400m3/h
REG 01: Registre marque: FRANCE AIR type: CLD Ø 315
REG 02: Registre marque: FRANCE AIR type: CLD Ø 200
REG 03: Registre marque: FRANCE AIR type: CLD Ø 250

CTA 03: Centrale de traitement d'air marque: CIAT type: CLIMACIAT airtop 25 Débit = 2070m3/h / 1035m3/h
CTA 04: Centrale de traitement d'air marque: CIAT type: CLIMACIAT airtop 25 Débit = 1032m3/h
CTA 05: Centrale de traitement d'air marque: CIAT type: CLIMACIAT airtop 25 Débit = 720m3/h

PAS 1: Piège à sons 600 la x660 h x1500 L CTA 03: marque: débit 2070m3/h
PAS 2: Piège à sons 500 la x500 h x1500 L CTA 04: marque: débit 720m3/h
PAS 3: Piège à sons 400 la x500 h x1500 L CTA 04: marque: débit 575m3/h
PAS 4: Piège à sons 500 la x400 h x 900 L CTA 05: marque: débit 1032m3/h

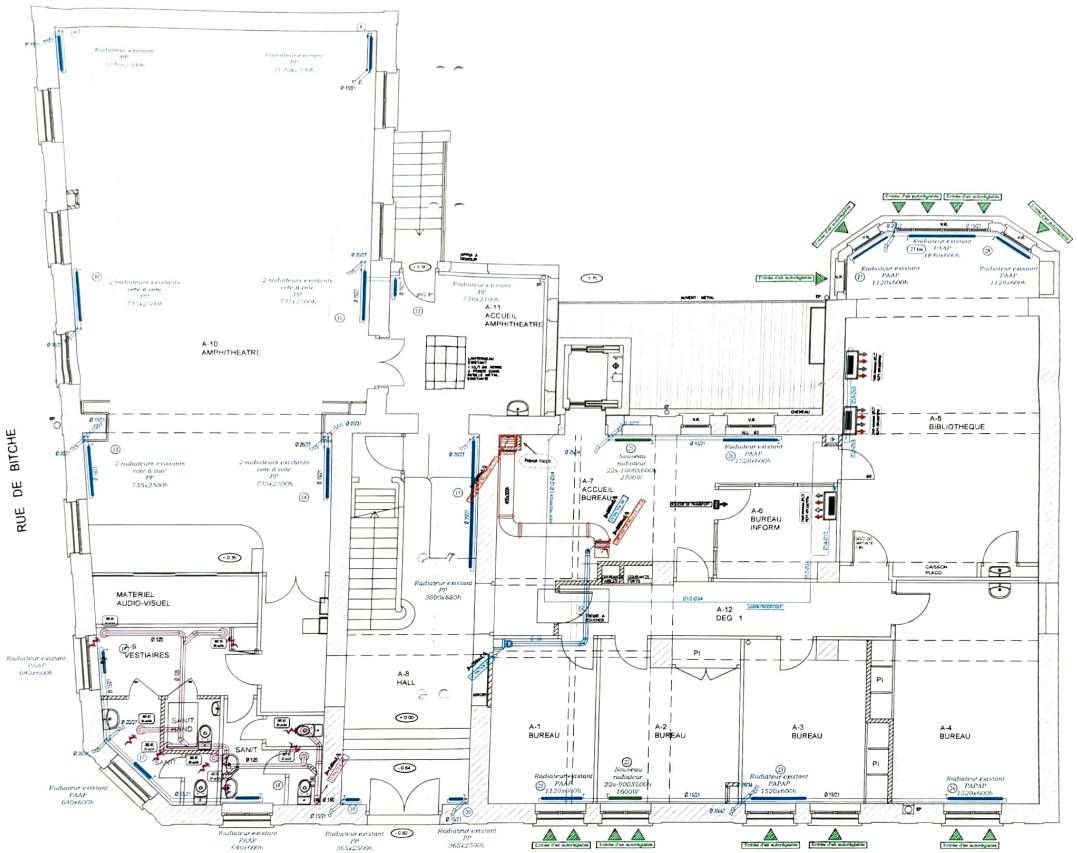

29 01 04	E	Recolement	SCHEIDT	E. DRON	
29 01 04	D	Mise à jour suivant réunion avec APAVE GAUDRIOT le 29 01 04	SCHEIDT	E. DRON	
15 12 03	C	Mise à jour	C.ZANON	E. DRON	
15 12 03	B	Mise à jour ventilation	C.ZANON	E. DRON	
12 11 03	A	Mise à jour des radiateurs	C.ZANON	E. DRON	
27 10 03	0	1er DIFFUSION	C.ZANON	E. DRON	
Date	Indice	Modifications	Dessiné par	Vérifié par	Approuvé par

LABORATOIRE D'ETUDES ET DE RECHERCHE EN HYDROLOGIE

REHABILITATION D'UN BATIMENT

40, rue Lionnois - 54000 NANCY

Niveau 0

CVC02

Chauffage - Ventilation

Recolement

A.F.S.S.A
Agence Française de Sécurité Sanitaire des Aliments
53 , Avenue du Général de Gaulle
BP 19
94 701 MAISONS – ALFORT Cedex

ARCHITECTES
Jean-Luc et Eric ANDRE
1, Place Stanislas
54000 NANCY
Tel: 03.83.35.02.20 Fax: 03.83.30.40.37
E-Mail:andre.archi@wanadoo.fr

eau énergie aménagement MAITRISE D'OEUVRE
GAUDRIOT
GAUDRIOT S.A.
136, avenue de Strasbourg
54 000 NANCY
Tel. 03 83 37 27 27 – Fax 03 83 37 94 22
E-mail: contact-54@gaudriot.net

CRYSTAL
GENIE CLIMATIQUE - THERMIQUE INDUSTRIELLE - DISTRIBUTION DE FLUIDES - PROTECTION INCENDIE
REGION EST
12 Avenue Charles de Gaulle BP n° 54425 PULNOY
Tel. 03 83 18 11 80 - Fax 03 83 21 63 06
Adresse Email pichedit@club-internet.fr

DESSINE PAR :	VERIFIE PAR :	DATE : 27.10.03	ECHELLE : 1/50
C.ZANON	E. DRON	CLASSEMENT : PL / A 0002XE / GN III / EX / 301 / E	

Ce dessin , propriété exclusive de notre société est strictement confidentiel , Il ne peut être communiqué copié ou reproduit sans notre autorisation écrite (Loi N° 57295 du 11 / 03 / 1957).