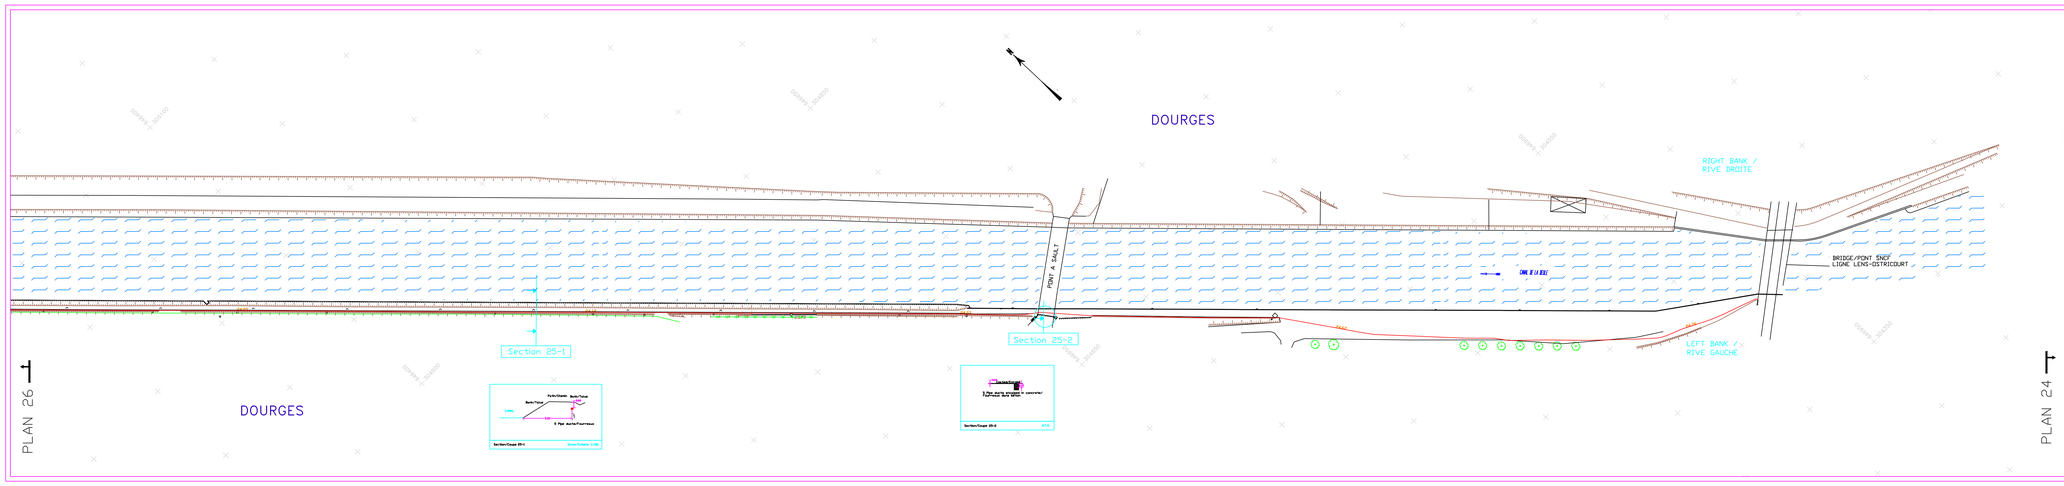

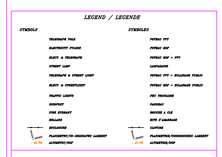

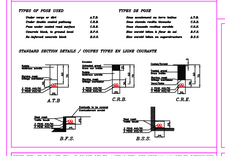

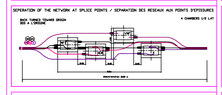

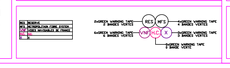

ULYSSES

DEPARTEMENTS DU NORD ET DU PAS DE CALAIS

DOUAI

PLAN DE RECOLEMENT

PLAN 25

AS BUILT