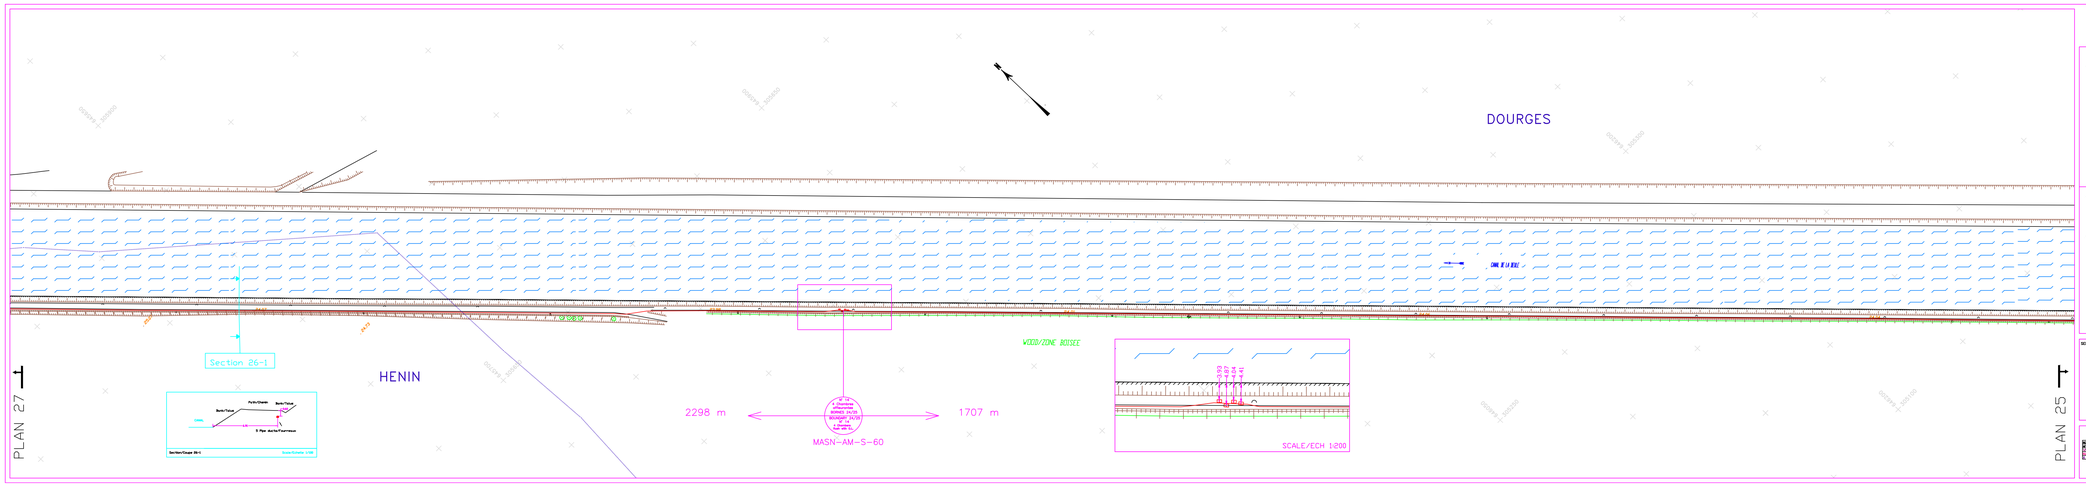
DOURGES
HENIN
PLAN 27
PLAN 25
Section 26-1
Section/Coupe 26-1
Echelle 1/100
2298 m
1707 m
MASN-AM-S-60
VOIE/ZONE BOISEE
SCALE/ECH 1:200

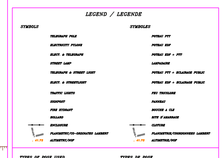
LEGEND / LEGENDE
SYMBOLS
SYMBOLES
TYPES OF POSE USED
TYPES DE POSE
STANDARD SECTION DETAILS / COUPES TYPES EN LIGNE COUVANTE
A.T.S
C.K.S.
C.K.E.
B.P.E.
B.S.E.

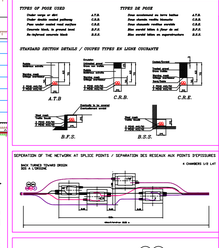
SEPARATION OF THE NETWORK AT SPLICE POINTS / SEPARATION DES RESEAUX AUX POINTS D'EPISSURES
1 CHAMBER L/E L/F

ULYSSES
DEPARTEMENTS DU NORD ET DU PAS DE CALAIS
DOUAI
PLAN DE RECOLEMENT
PLAN 26

TRONCON 4 : DOURGES vers ANNAY

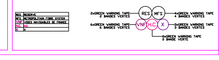

AS BUILT
PROJECT ULYSSES
DEPARTEMENTS DU NORD ET DU PAS DE CALAIS
FIBRE ROUTE DETAILS
C.A.S
This document remains the property of NKL Cables and/or its bodies are strictly forbidden without authorisation.