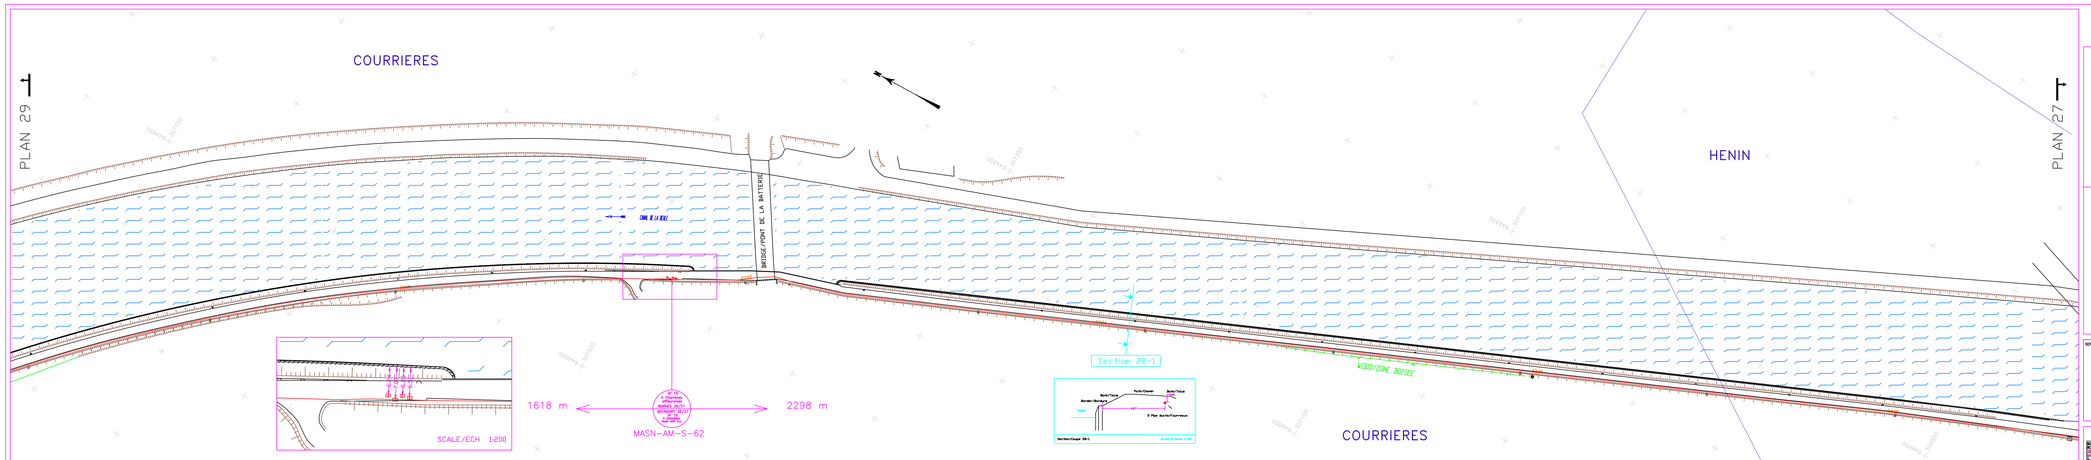

LEGEND / LEGENDE

STANDARD SECTION DETAILS / COUPES TYPES EN LIGNE COURANTE

SEPARATION OF THE NETWORK AT SPLICE POINTS / SEPARATION DES RESEAUX AUX POINTS D'EPISSURES

ULYSSES

DEPARTEMENTS DU NORD ET DU PAS DE CALAIS

DOUAI

PLAN DE RECOLEMENT

PLAN 28

TRONCON 4 : DOURGES vers ANNAY

AS BUILT

C.A.S

This document remains the property of MFL Copies and/or re-issues are strictly forbidden without authorisation.