Liberté • Égalité • Fraternité
RÉPUBLIQUE FRANÇAISE
Ministère chargé de l'écologie

Récépissé de DT
Récépissé de DICT

cerfa N°14435*04

Au titre du chapitre IV du titre V du livre V (partie réglementaire) du Code de l'environnement et de la section 12 du chapitre IV du titre III du livre V de la 4ème partie (partie réglementaire) du Code du travail

(Annexe 2 de l'arrêté du 15 février 2012 modifié - NOR : DEVP1116359A)

Destinataire

- [x] Récépissé de DT
- [ ] Récépissé de DICT
- [ ] Récépissé de DT/DICT conjointe

Dénomination : Fontaine Rémy
Complément / Service :
Numéro / Voie : 35 rue de Noailles
Lieu-dit / BP :
Code Postal / Commune : 78000 Versailles
Pays : France

N° consultation du téléservice : 20250924007967TVA
Référence de l'exploitant :
N° d'affaire du déclarant :
Personne à contacter (déclarant) : Fontaine Rémy
Date de réception de la déclaration : 24 / 09 / 2025
Commune principale des travaux : Osny
Adresse des travaux prévus : NR

Coordonnées de l'exploitant

Raison sociale : SFR - SFR SA SFR SA
Personne à contacter :
Numéro / Voie : TSA 70011
Lieu-dit / BP :
Code Postal / Commune : 69134 DARDILLY CEDEX
Tél. : 0980804303 Fax :

Éléments généraux de réponse

- [ ] Les renseignements que vous avez fournis ne nous permettent pas de vous répondre. La déclaration est à renouveler. Précisez notamment :
- [ ] Les réseaux/ouvrages que nous exploitons ne sont pas concernés au regard des informations fournies. Distance > à : _____ m
- [x] Il y a au moins un réseau / ouvrage concerné de catégorie *(voir liste des catégories au verso)* : TL ____ ____ . Autres informations :

Modification ou extension de nos réseaux / ouvrages

Modification ou extension de réseau/ouvrage envisagée dans un délai inférieur à 3 mois :

- [ ] Réalisation de modifications en cours sur notre réseau/ouvrage.

Veuillez contacter notre représentant : Tél. :

NB : Si nous avons connaissance d'une modification du réseau/ouvrage dans le délai maximal de 3 mois à compter de la consultation du téléservice, nous vous en informerons.

Emplacement de nos réseaux / ouvrages

- [x] Plans joints :

NB : La classe de précision A, B ou C figure dans les plans.

Références :	Echelle(1) :	Date d'édition(1) :	Sensible :	Prof. règl. mini(1) :	Matériau réseau(1) :
		___ / ___ / _____	☐	_____ cm	
		___ / ___ / _____	☐	_____ cm	

- [ ] Réunion sur chantier pour localisation du réseau/ouvrage : ☐ Date retenue d'un commun accord : ___ / ___ / _____ à ___ h ___
  ou ☐ Prise de RDV à l'initiative du déclarant (date du dernier contact non conclusif : ___ / ___ / _____)
- [ ] Votre projet doit tenir compte de la servitude protégeant notre ouvrage.
- [ ] (cas d'un récépissé de DT) Vous devez prévoir des investigations complémentaires à notre charge (hors cas d'exemption prévus dans la réglementation) (2)
- [x] Des branchements non cartographiés sont présents. Ils sont soit pourvus d'affleurants visibles et rattachés à un réseau principal souterrain identifié dans les plans joints, soit munis de dispositifs automatiques supprimant tout risque en cas d'endommagement (2)

(1) : facultatif si l'information est fournie sur le plan joint (2) : pour les tronçons et branchements non cartographiés en classe A, prévoir des clauses techniques et financières particulières dans le marché

Recommandations de sécurité

Les recommandations techniques spécifiques suivantes sont à appliquer, en fonction des risques liés à l'utilisation des techniques de travaux employées :

Rubriques du guide technique relatives à des ouvrages ou travaux spécifiques :

Pour les exploitants de lignes électriques : si la distance d'approche a été précisée, la mise hors tension est : ○ possible ○ impossible

Mesures de sécurité à mettre en œuvre :

Dispositifs importants pour la sécurité :

Cas de dégradation d'un de nos ouvrages

En cas de dégradation d'un de nos ouvrages, contactez nos services au numéro de téléphone suivant : 0298464627

Pour toute anomalie susceptible de mettre en cause la sécurité au cours du déroulement du chantier, prévenir le service départemental d'incendie et de secours (par défaut le 18 ou le 112) :

Responsable du dossier

Nom :
Désignation du service : DT-DICT
Tél. : 0980804303

Signature de l'exploitant ou de son représentant

Nom du signataire : BERRAL Fatima
Signature : Signature certifiée Sogelink
Date : 24 / 09 / 2025 Nombre de pièces jointes, y compris les plans : 6

La loi n° 78-17 du 6 janvier 1978 modifiée relative à l'informatique, aux fichiers et aux libertés, garantit un droit d'accès et de rectification des données auprès des organismes destinataires du formulaire.

NOTICE D'INFORMATIONS, PRESCRIPTIONS ET LEGENDE RESEAU DE TELECOMUNICATION SFR

LEGENDE DES PLANS DE DETAIL

A — Réseau de télécommunication en classe A
En planimétrie seulement
sauf indication contraire sur le plan

B — Réseau de télécommunication en classe B

C — Réseau de télécommunication en classe C

IGN — Fond cartographique issus de l'IGN

Coordonnées géoréférencées d'au moins trois points de l'ouvrage faisant foi

Points de repère		
1	912108.97	6451058.35
2	912082.64	6450943.65
3	912051.0	6451022.48

Coordonnées de points remarquables de l'ouvrage dans le système de projection : EPSG :2154 – RGF93, Lambert 93

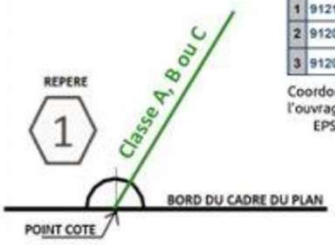

La présence d'un grillage avertisseur enterré au-dessus de nos ouvrages n'est pas systématique.

Contact

Pour toute demande de dévoiement : il est impératif de nous contacter le plus tôt possible, de préférence dès la réception de la réponse à la DT.
Par mail : sfr-sa@demat.sogelink.fr ou par téléphone au 09 80 80 43 03.

Demande d'information : déconnexion, marquage localisation ou toute autre demande, contacter Sogelink en indiquant l'adresse du chantier, le numéro de DT-DICT ou de dossier et vos coordonnées.
Par mail : sfr-sa@demat.sogelink.fr ou par téléphone au 09 80 80 43 03

En cas d'endommagement :
Contacter Sogelink en indiquant l'adresse du sinistre, le numéro de DT-DICT ou de dossier et vos coordonnées.
Par mail : sfr-sa@demat.sogelink.fr ou par téléphone au **02 98 46 46 27**

RECOMMANDATIONS TECHNIQUES

L'ensemble des recommandations techniques liées aux « ouvrages de télécommunications » se trouve au paragraphe 3.7.6 du fascicule 2 du guide d'applications de la réglementation anti-endommagement disponible sur :

http://www.reseaux-et-canalisations.ineris.fr

1) Cliquez sur « Construire sans détruire »

2) Cliquez sur « Guide d'application de la réglementation »

Notez que vous y trouverez les consignes de sécurité liées aux techniques et engins que vous utilisez, aussi bien à proximité des canalisations enterrées, que des lignes de télécommunication électroniques aériennes.

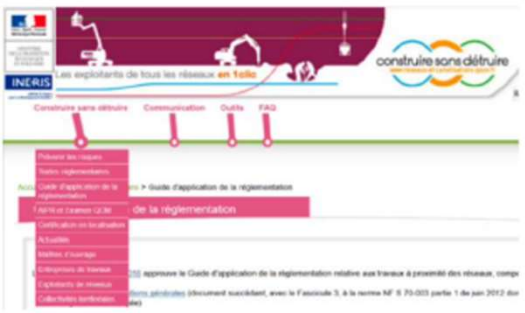

Ce guide est un catalogue de recommandations et de prescriptions techniques usuelles, générales et génériques.
Contrairement aux recommandations, les prescriptions présentent un caractère obligatoire.
Elles sont encadrées et écrites en rouge et en gras.

RAPPEL : Le marquage-piquetage est obligatoire
(Arrêté du 3 mars 2014 modifiant l'arrêté du 8 septembre 2009)
Article 27.3.1 : Lorsque les travaux doivent être exécutés au droit ou au voisinage d'ouvrages souterrains, enterrés, subaquatiques ou aériens, tels que canalisations et câbles ou autres réseaux, dépendant du maître de l'ouvrage ou de tierces personnes, le représentant du pouvoir adjudicateur prend à sa charge les sondages préalables en trois dimensions des ouvrages souterrains *(voir aussi le chapitre 5.9 du fascicule 1 du Guide d'application de la règlementation)*.

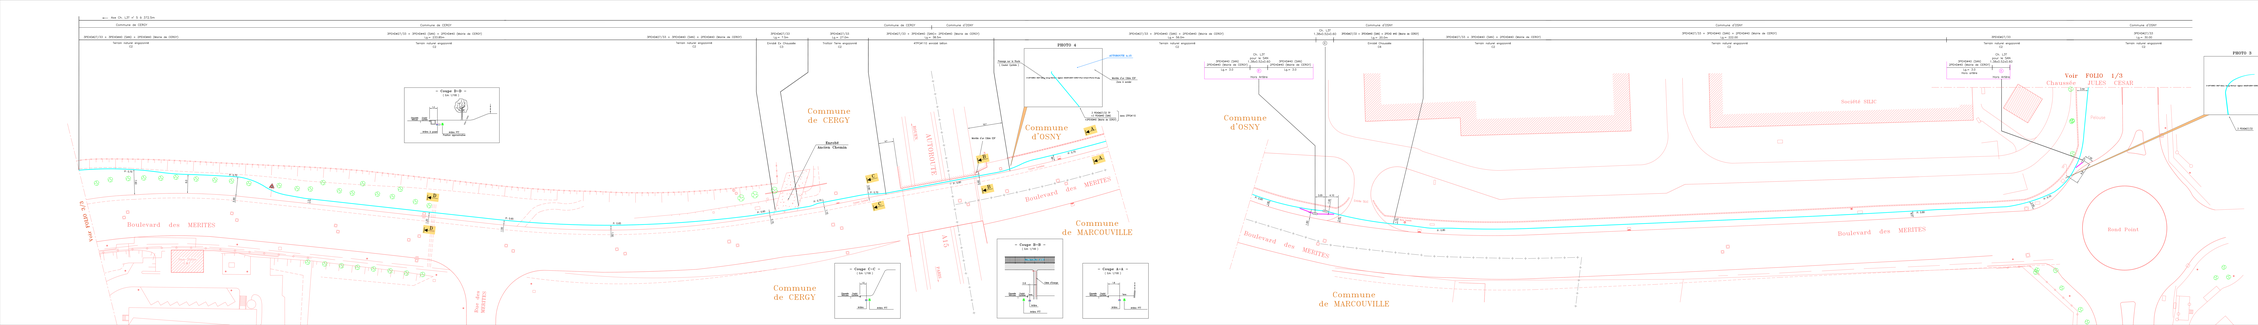
Commune de CERGY
Commune d'OSNY
Commune de MARCOUVILLE
Boulevard des MERITES
































REV	DATE	DESCRIPTION	DESIGNER	CHECKED	APPROVED
1	22-09-00	Création	CER	ALC	/
2	26-10-00	Splice boxe blk. mod	ALC	ALC	/
3	26-03-01	Récolement	CER	ALC	/
4	28-09-01	Mise en conformité	ALC	ALC	/
5	23-01-02	Mise en conformité réunion 12/01	ALC	ALC	/

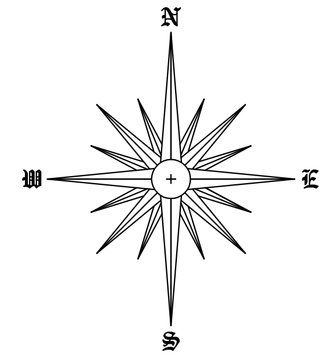

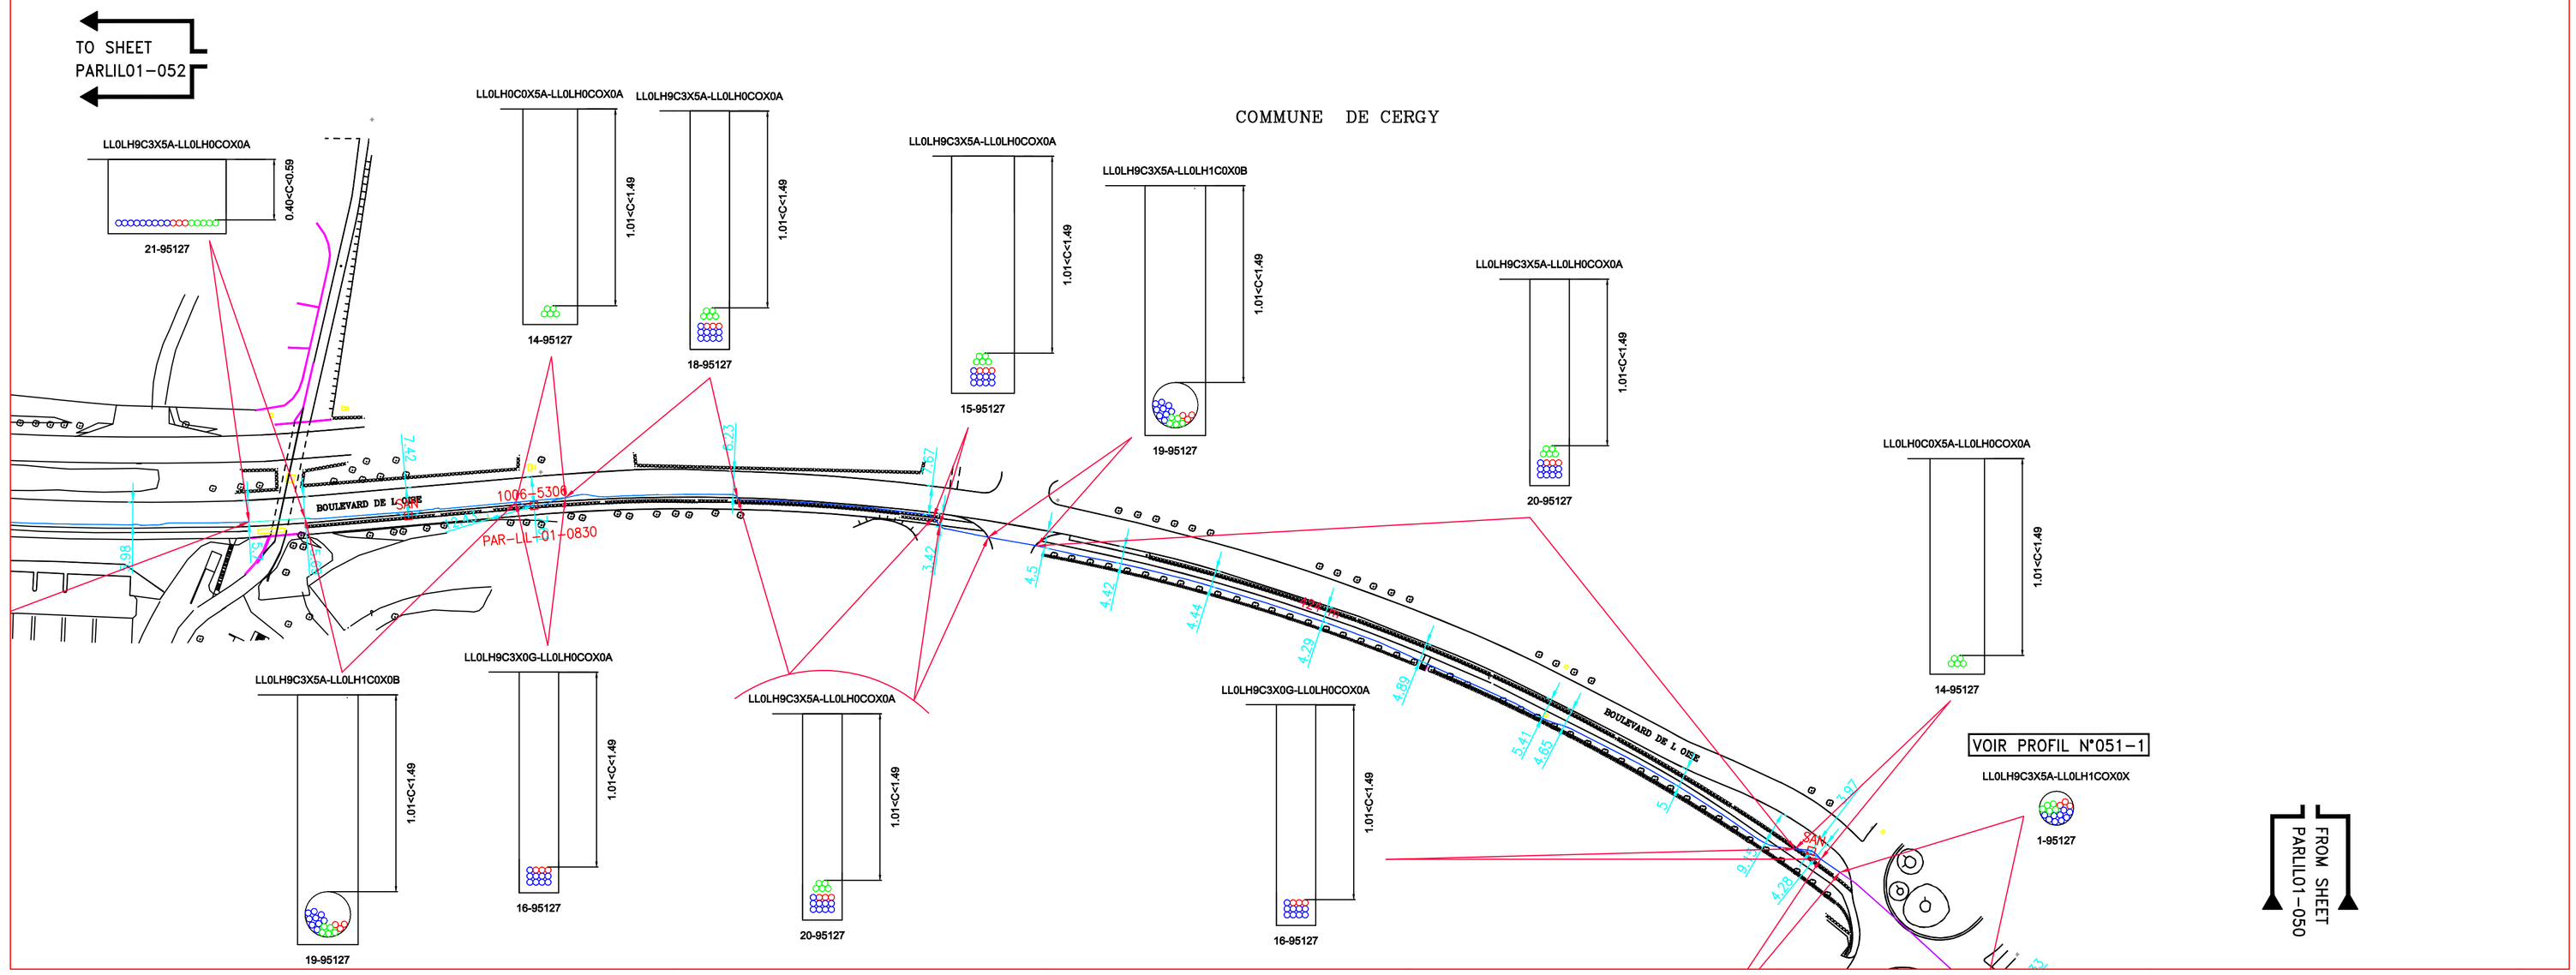

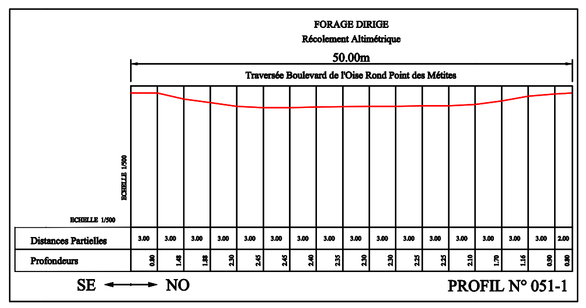

Level 3
Colt
Autres

0 10m 20m 30m 40m 50m 60m 70m 80m 90m 100m

DRAWN BY: CERENE

CHECKED BY: ALCATEL

APPROVED BY:

ALCATEL
IRISE 95 - VAL D'OISE COMMUNE DE CERGY
Level (3) COMMUNICATIONS

LOOP: STRASBOURG–PARIS–CALAIS–LES MOERES

SEGMENT: PARIS – LILLE

SITE ADDRESS: DEPARTEMENT DU VAL D'OISE (95)

TITLE:
DUCT ROUTE
GTWY NANTERRE – ILA BEAUVAIS

CONTRACT NO.: FRANCE EPC1

DRAWING NO: PARLIL01–051

DATE DRAWN: 22SEP00

SCALE: 1:1000

PLOT DATE: 26MAR01

SHEET: 51

SHEET: 51 OF: 165

Département Déploiement des Infrastructures

telecom infrastructures

Ville : CERGY

Lien : MANTES LA JOLIE BB-CERGY BEAUMONT FTCAA

Code lien : IDF058/IDF059

Code OPERA : FF834

PLAN DE CHEMINEMENT

CERGY

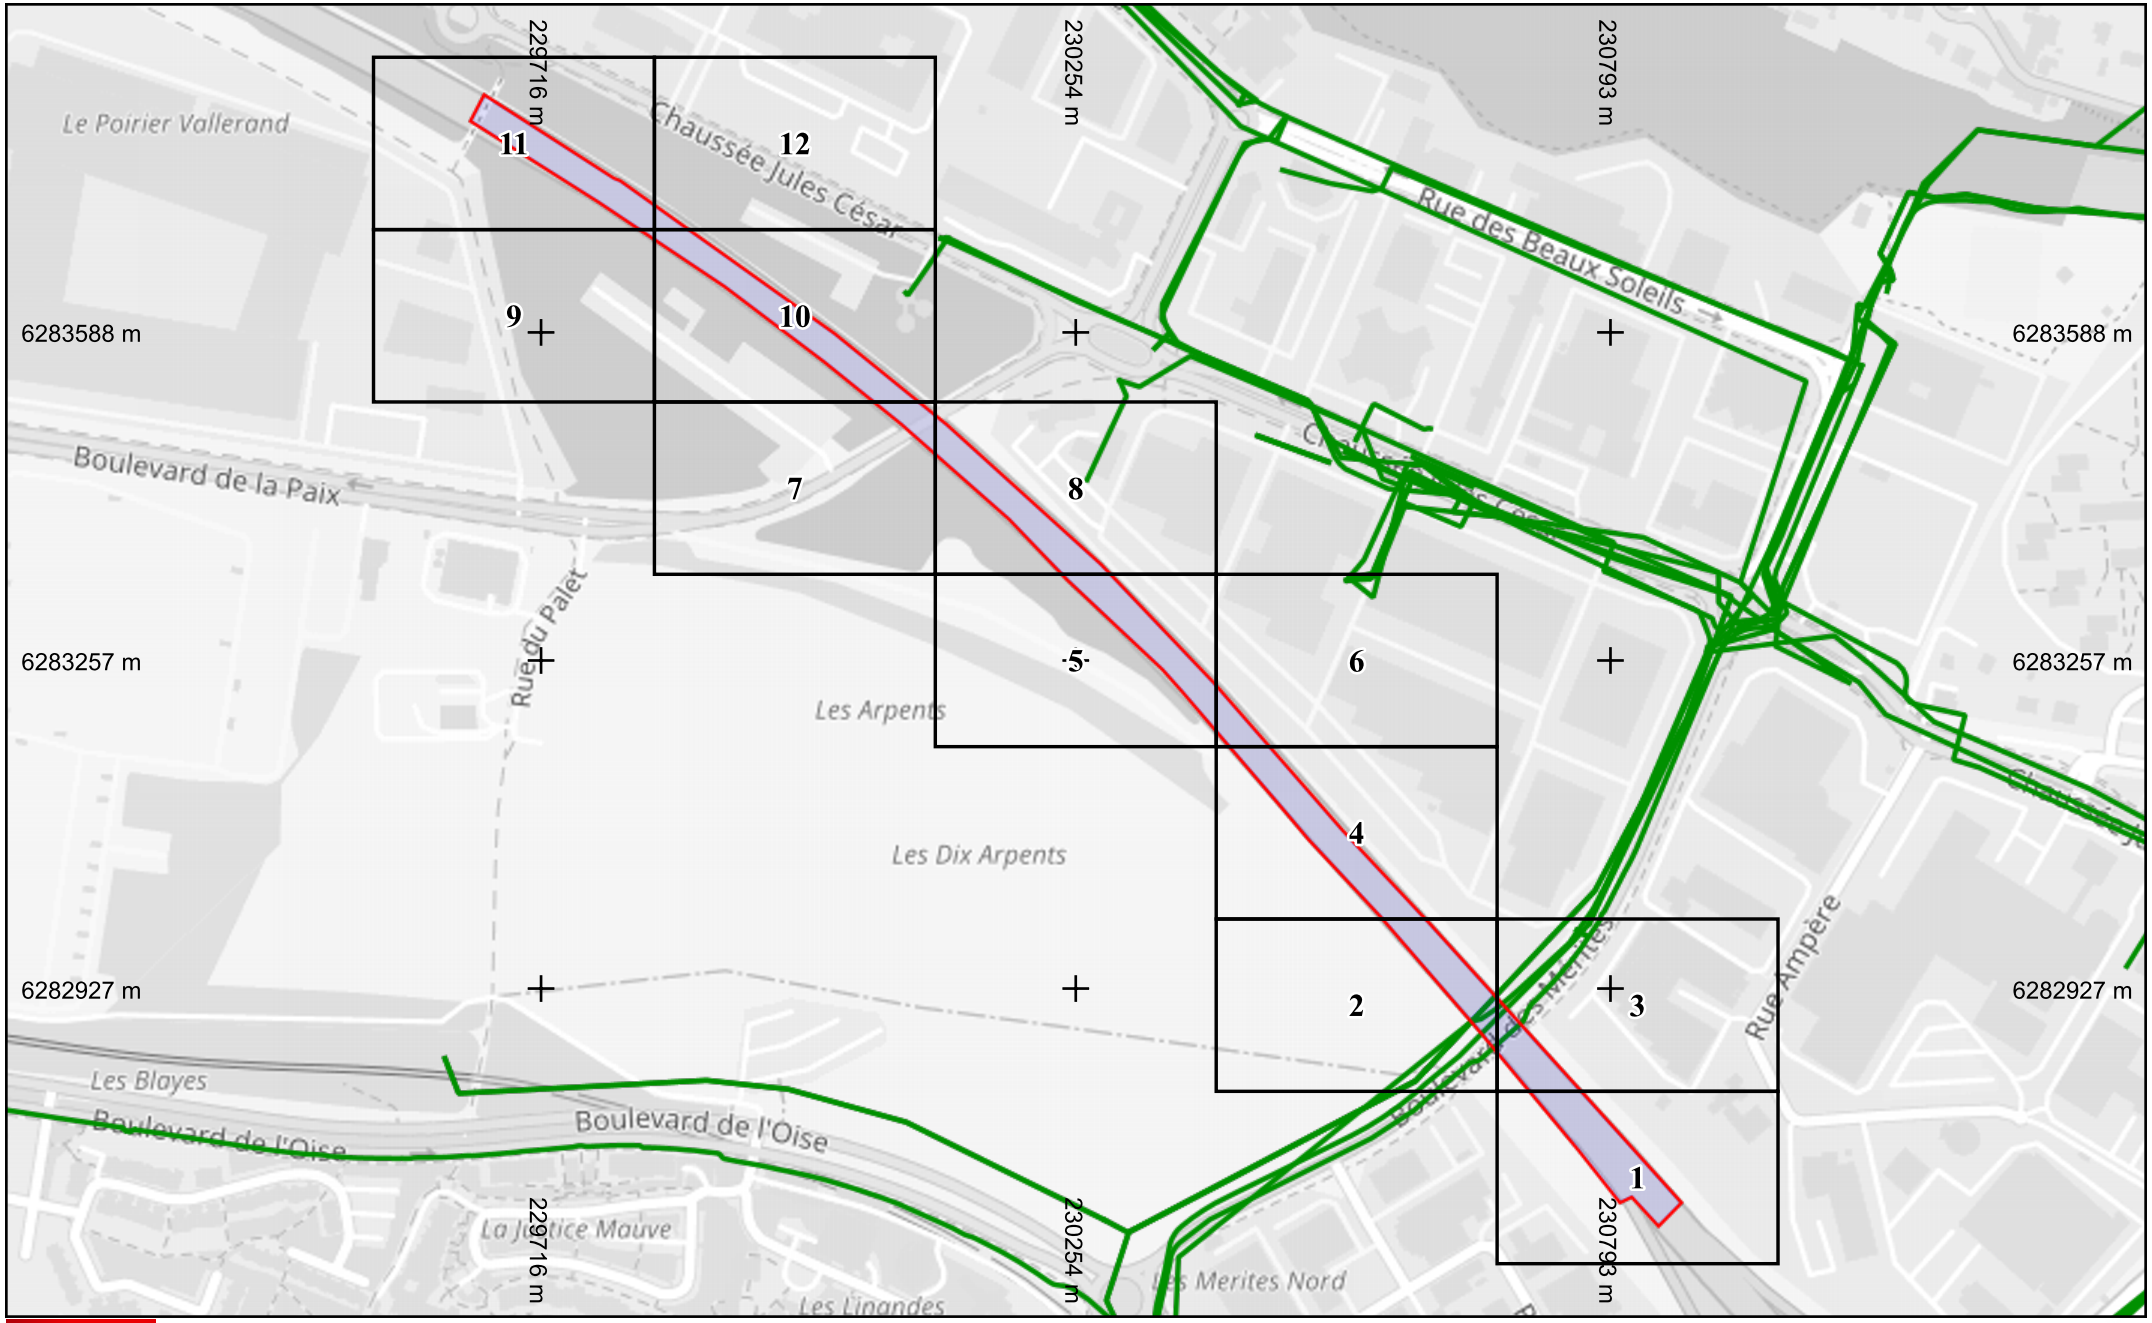

SFR

Légende

Réseau

Échelle : 1:5000 --- Plan généré le : 24/09/2025 - 16:41:48
Numéro de consultation : 20250924007967TVA
Adresse : NR, 95520 Osny
Plan d'ensemble - Format d'impression : A4 Paysage

0 20 40 60 100m

N

Classe de précision : C	Catégorie réseau : TL	Carroyage : WGS 84/Pseudo-Mercator - EPSG:3857

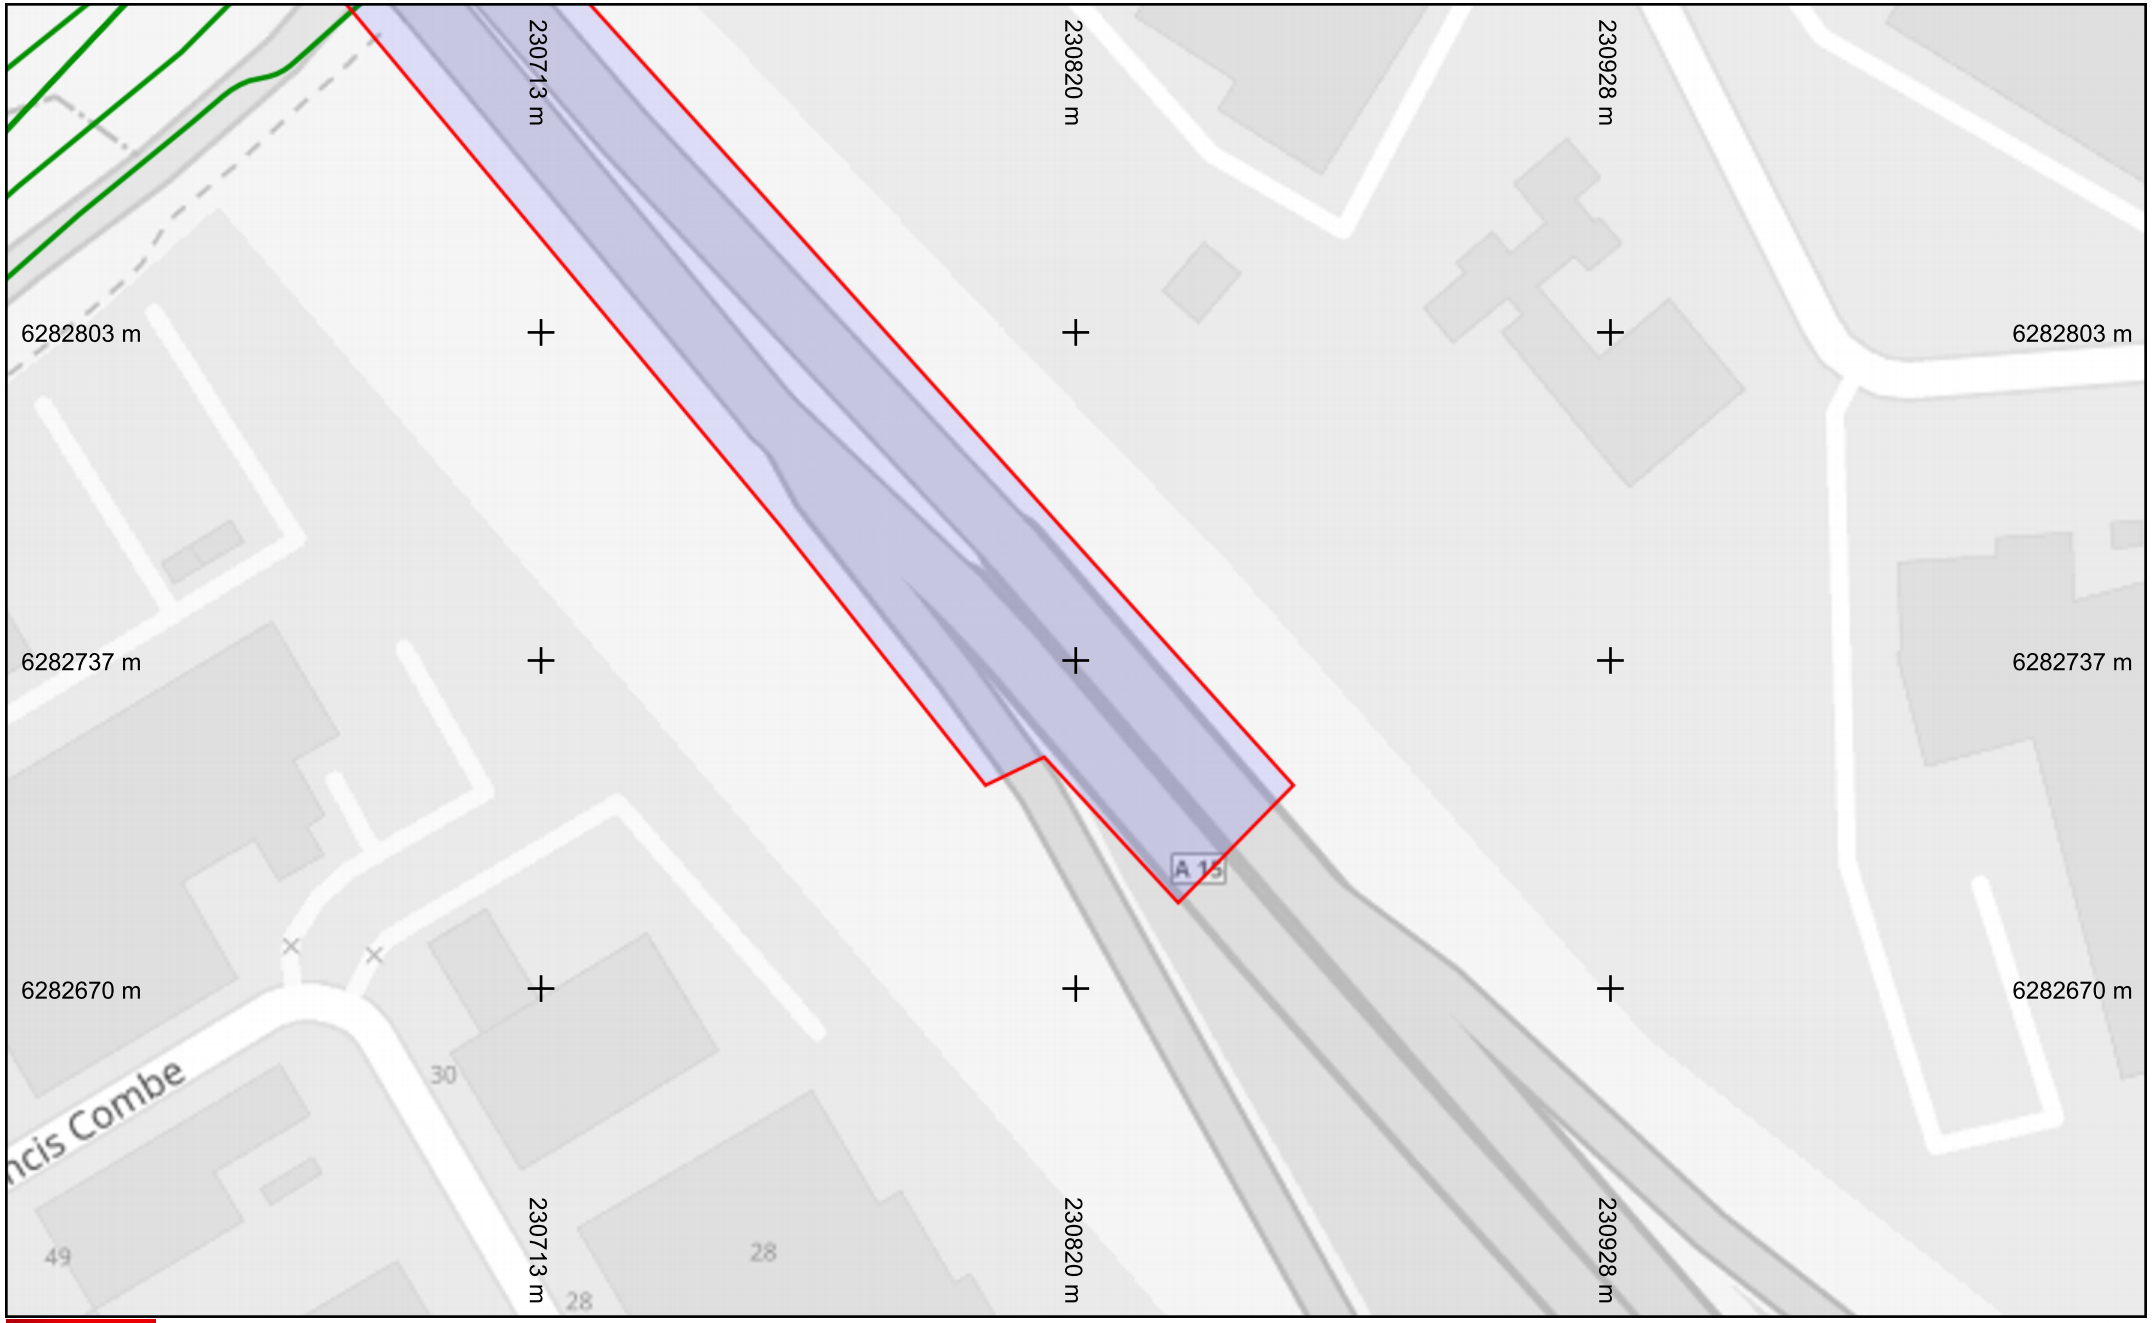

SFR

Légende

Réseau

Échelle : 1:1000 --- Plan généré le : 24/09/2025 - 16:41:48
Numéro de consultation : 20250924007967TVA
Adresse : NR, 95520 Osny
Format d'impression : A4 Paysage

0 5 10 15 20 25m

N

Classe de précision : C	Catégorie réseau : TL	Carroyage : WGS 84/Pseudo-Mercator - EPSG:3857

SFR

Légende

Réseau

Échelle : 1:1000 --- Plan généré le : 24/09/2025 - 16:41:48
Numéro de consultation : 20250924007967TVA
Adresse : NR, 95520 Osny
Format d'impression : A4 Paysage

0 5 10 15 20 25m

N

Classe de précision : C	Catégorie réseau : TL	Carroyage : WGS 84/Pseudo-Mercator - EPSG:3857

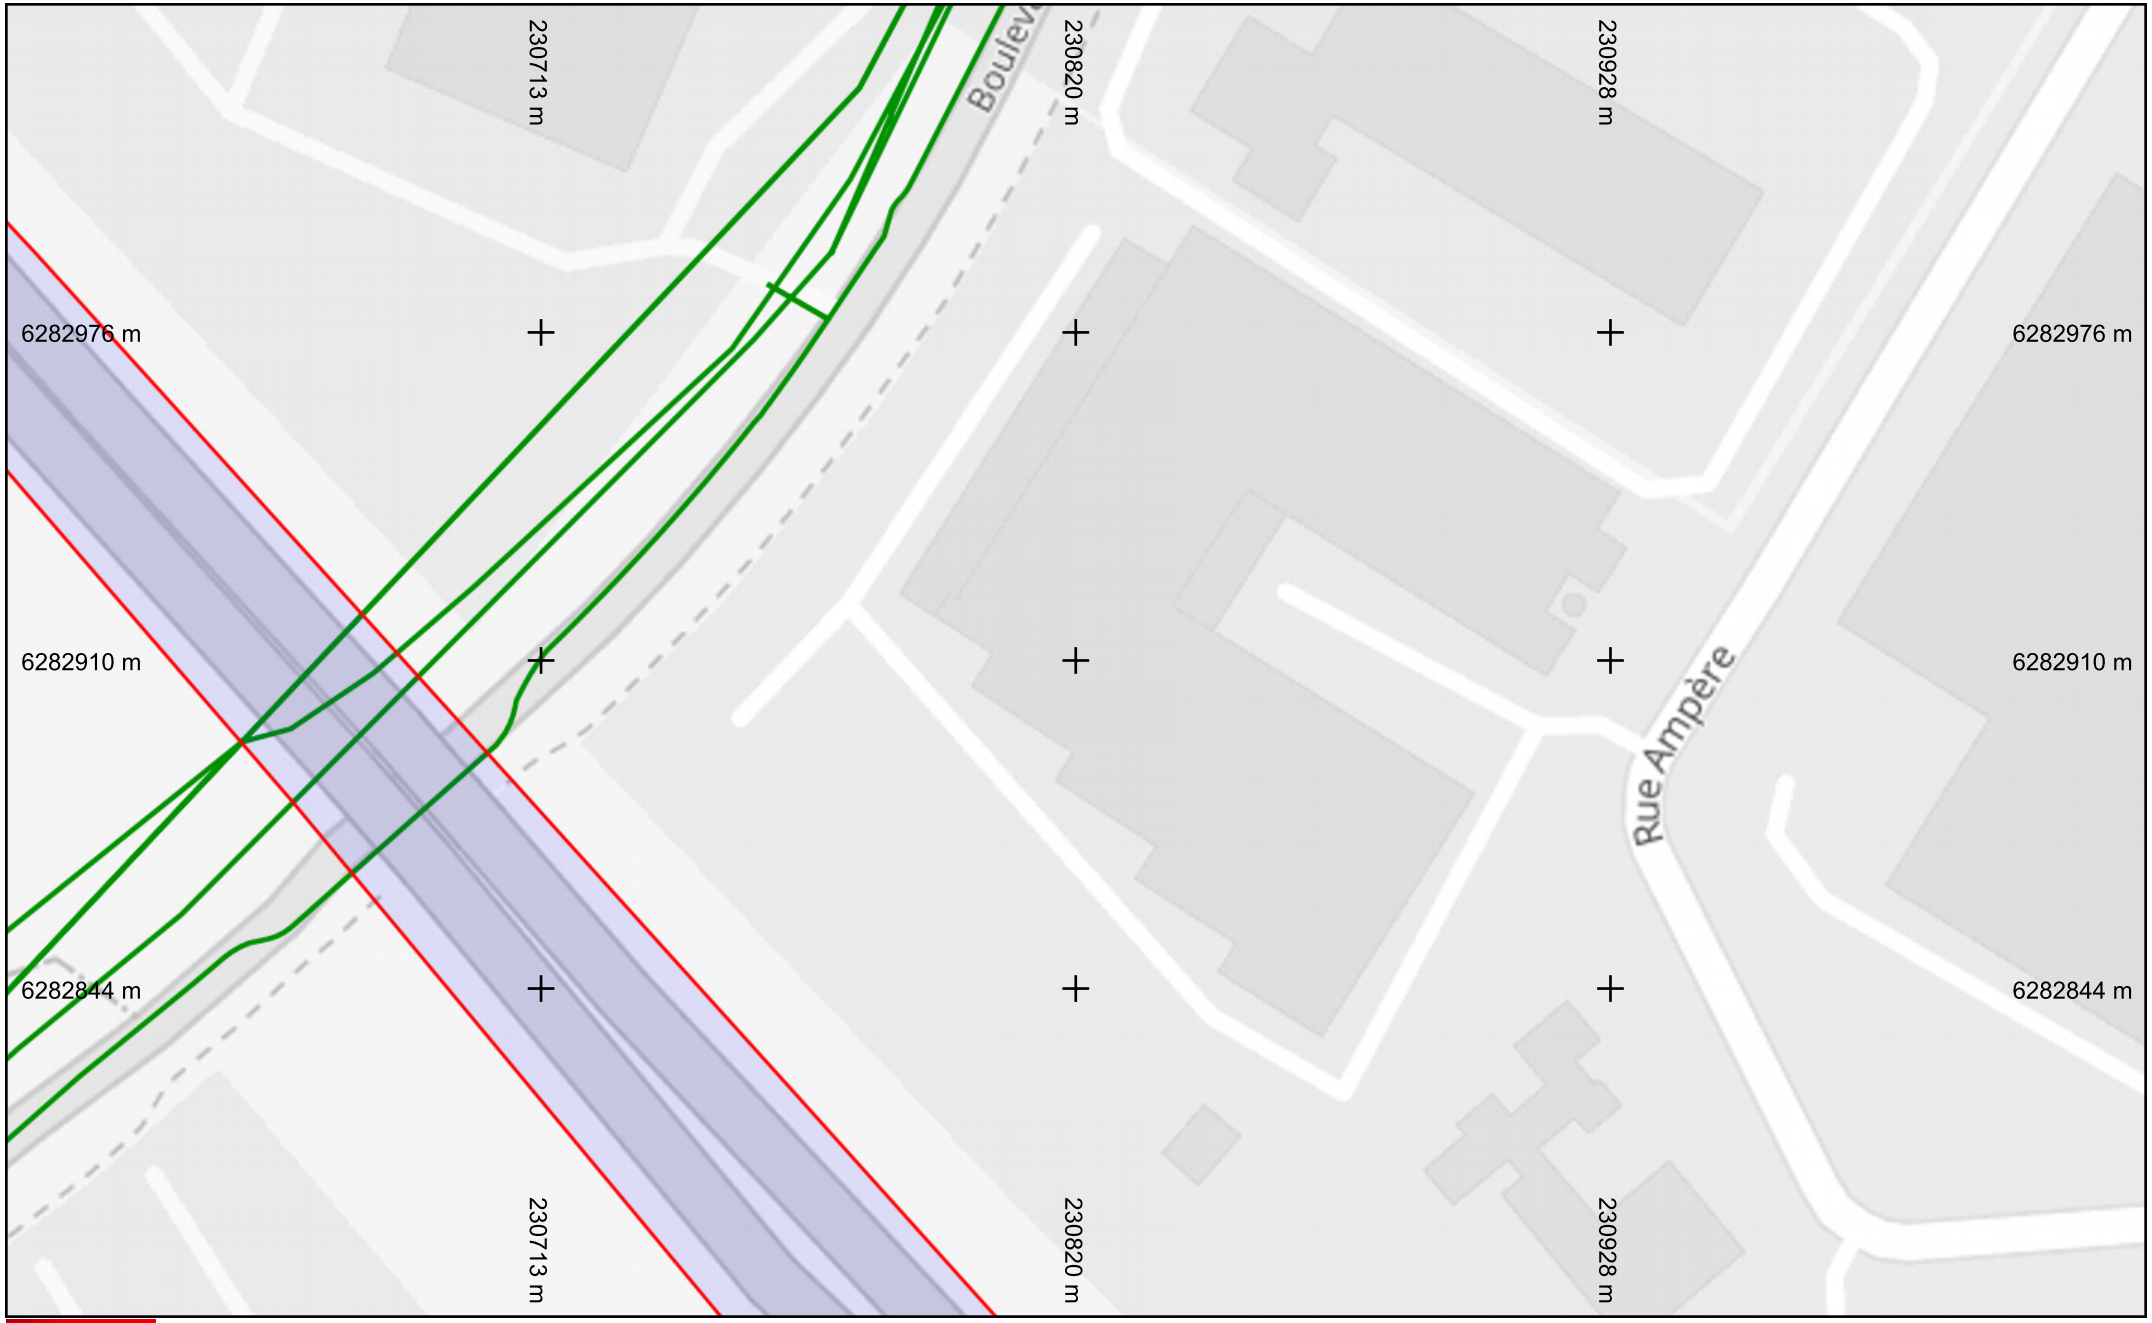

SFR

Légende

Réseau

Échelle : 1:1000 --- Plan généré le : 24/09/2025 - 16:41:48
Numéro de consultation : 20250924007967TVA
Adresse : NR, 95520 Osny
Format d'impression : A4 Paysage

0 5 10 15 20 25m

N

Classe de précision : C	Catégorie réseau : TL	Carroyage : WGS 84/Pseudo-Mercator - EPSG:3857

SFR

Légende

Réseau

Échelle : 1:1000 --- Plan généré le : 24/09/2025 - 16:41:48
Numéro de consultation : 20250924007967TVA
Adresse : NR, 95520 Osny
Format d'impression : A4 Paysage

0 5 10 15 20 25m

N

Classe de précision : C	Catégorie réseau : TL	Carroyage : WGS 84/Pseudo-Mercator - EPSG:3857

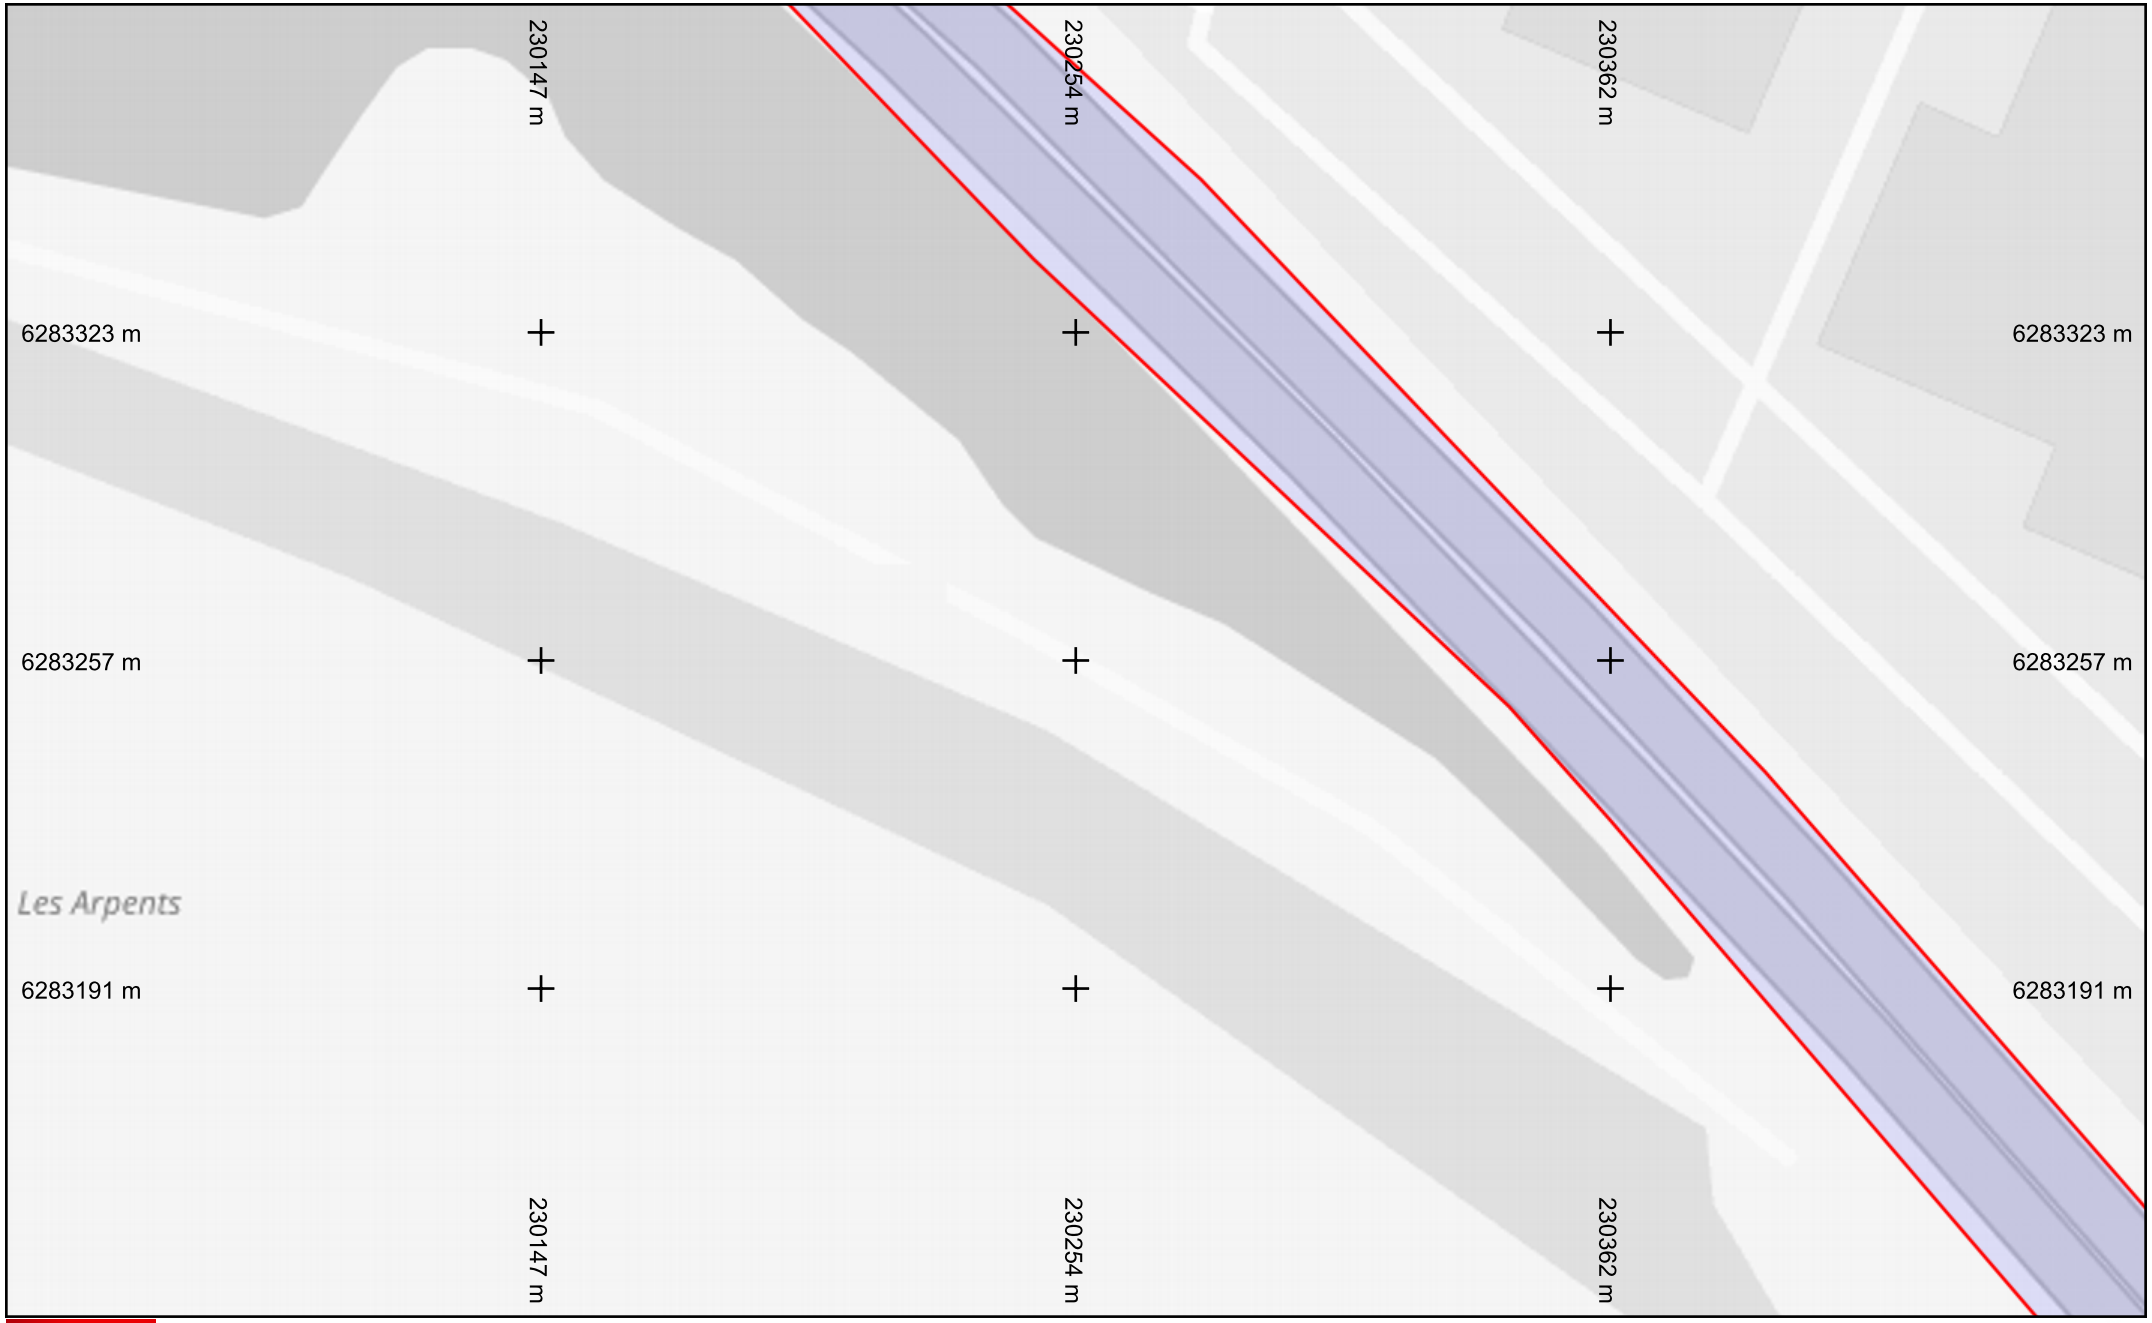

SFR

Légende

Réseau

Échelle : 1:1000 --- Plan généré le : 24/09/2025 - 16:41:48
Numéro de consultation : 20250924007967TVA
Adresse : NR, 95520 Osny
Format d'impression : A4 Paysage

0 5 10 15 20 25m

N

Classe de précision : C	Catégorie réseau : TL	Carroyage : WGS 84/Pseudo-Mercator - EPSG:3857

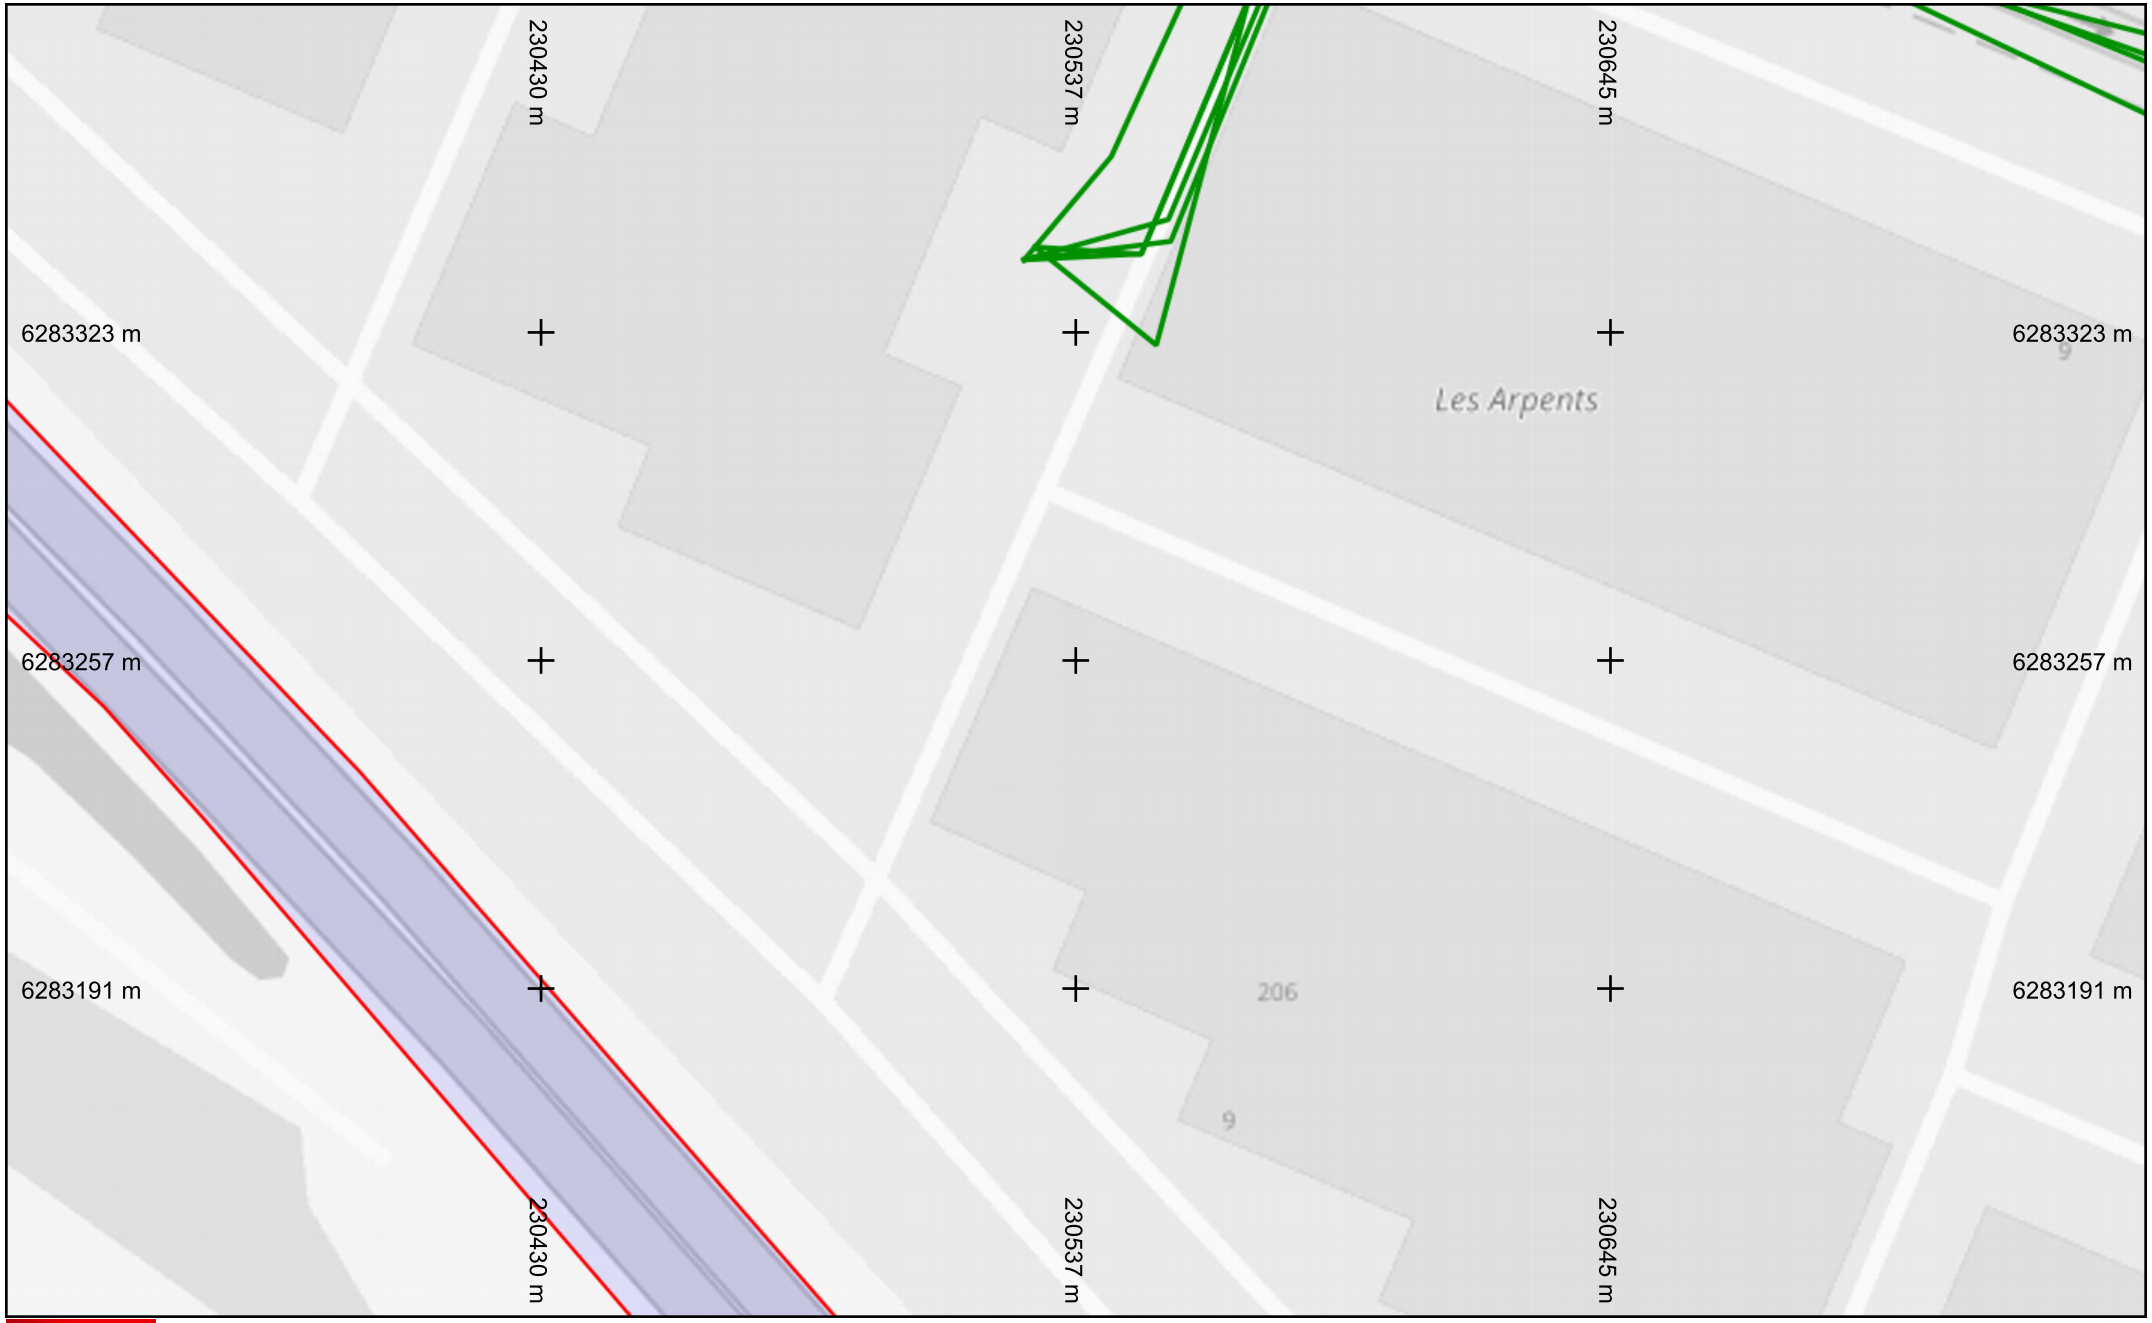

SFR

Légende

Réseau

Échelle : 1:1000 --- Plan généré le : 24/09/2025 - 16:41:48
Numéro de consultation : 2025092400796TVA
Adresse : NR, 95520 Osny
Format d'impression : A4 Paysage

0 5 10 15 20 25m

N

Classe de précision : C	Catégorie réseau : TL	Carroyage : WGS 84/Pseudo-Mercator - EPSG:3857

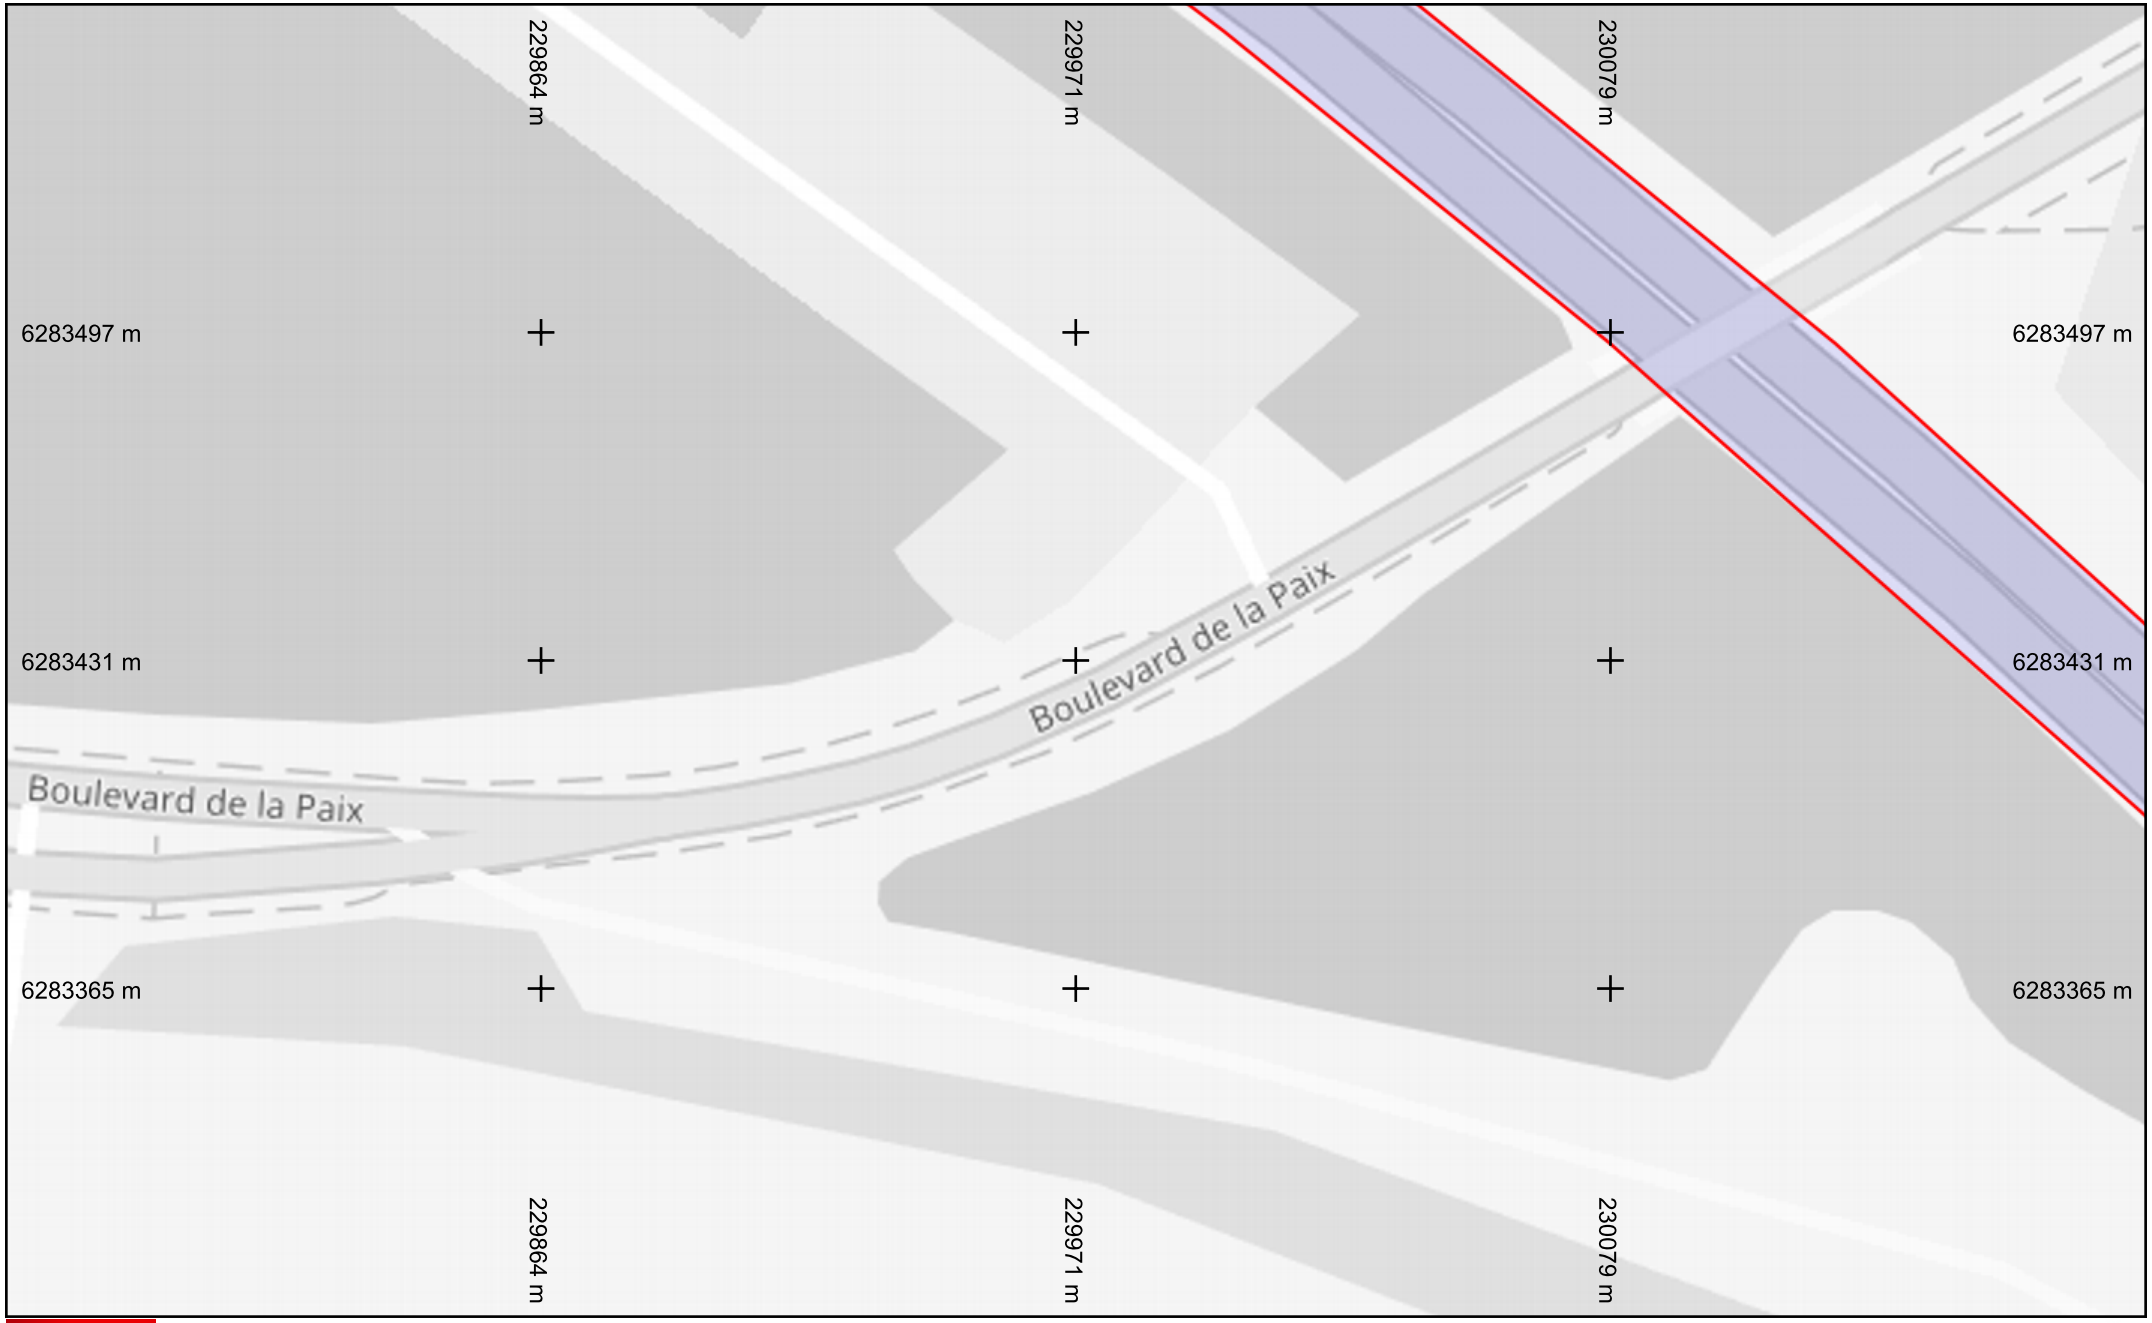

SFR

Légende

Réseau

Échelle : 1:1000 --- Plan généré le : 24/09/2025 - 16:41:48
Numéro de consultation : 20250924007967TVA
Adresse : NR, 95520 Osny
Format d'impression : A4 Paysage

0 5 10 15 20 25m

N

Classe de précision : C	Catégorie réseau : TL	Carroyage : WGS 84/Pseudo-Mercator - EPSG:3857

SFR

Légende

Réseau

Échelle : 1:1000 --- Plan généré le : 24/09/2025 - 16:41:48
Numéro de consultation : 20250924007967TVA
Adresse : NR, 95520 Osny
Format d'impression : A4 Paysage

0 5 10 15 20 25m

N

Classe de précision : C	Catégorie réseau : TL	Carroyage : WGS 84/Pseudo-Mercator - EPSG:3857

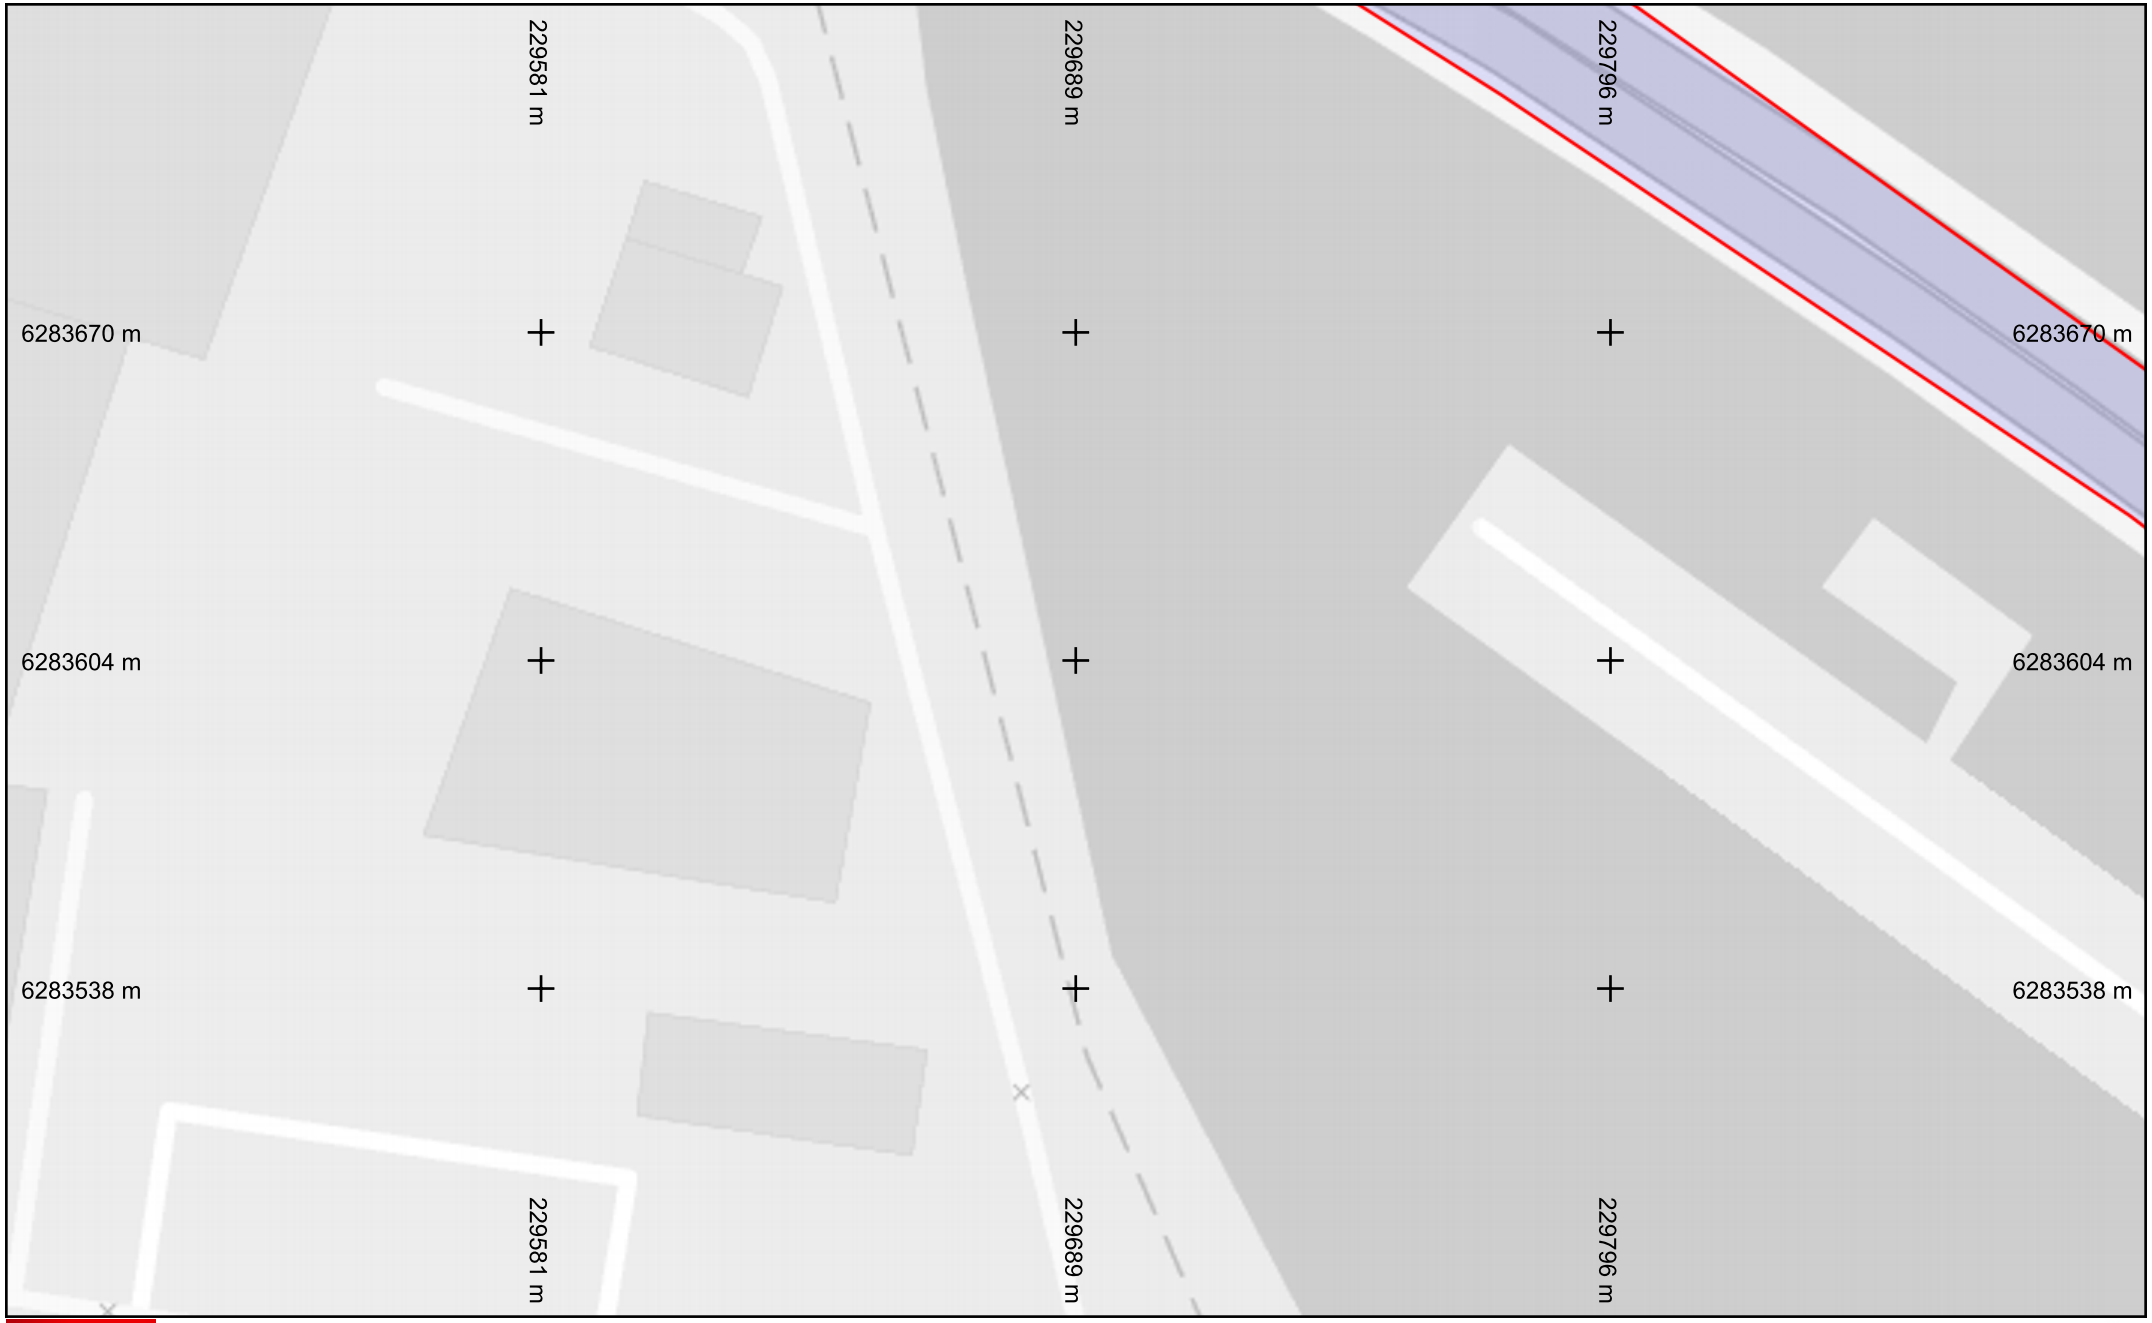

SFR

Légende

Réseau

Échelle : 1:1000 --- Plan généré le : 24/09/2025 - 16:41:48
Numéro de consultation : 20250924007967TVA
Adresse : NR, 95520 Osny
Format d'impression : A4 Paysage

0 5 10 15 20 25m

N

Classe de précision : C	Catégorie réseau : TL	Carroyage : WGS 84/Pseudo-Mercator - EPSG:3857

SFR

Légende

Réseau

Échelle : 1:1000 --- Plan généré le : 24/09/2025 - 16:41:48
Numéro de consultation : 20250924007967TVA
Adresse : NR, 95520 Osny
Format d'impression : A4 Paysage

0 5 10 15 20 25m

N

Classe de précision : C	Catégorie réseau : TL	Carroyage : WGS 84/Pseudo-Mercator - EPSG:3857

SFR

Légende

Réseau

Échelle : 1:1000 --- Plan généré le : 24/09/2025 - 16:41:48
Numéro de consultation : 20250924007967TVA
Adresse : NR, 95520 Osny
Format d'impression : A4 Paysage

0 5 10 15 20 25m

N

Classe de précision : C	Catégorie réseau : TL	Carroyage : WGS 84/Pseudo-Mercator - EPSG:3857

SFR

Légende

Réseau

Échelle : 1:1000 --- Plan généré le : 24/09/2025 - 16:41:48
Numéro de consultation : 20250924007967TVA
Adresse : NR, 95520 Osny
Format d'impression : A4 Paysage

0 5 10 15 20 25m

N

Classe de précision : C	Catégorie réseau : TL	Carroyage : WGS 84/Pseudo-Mercator - EPSG:3857