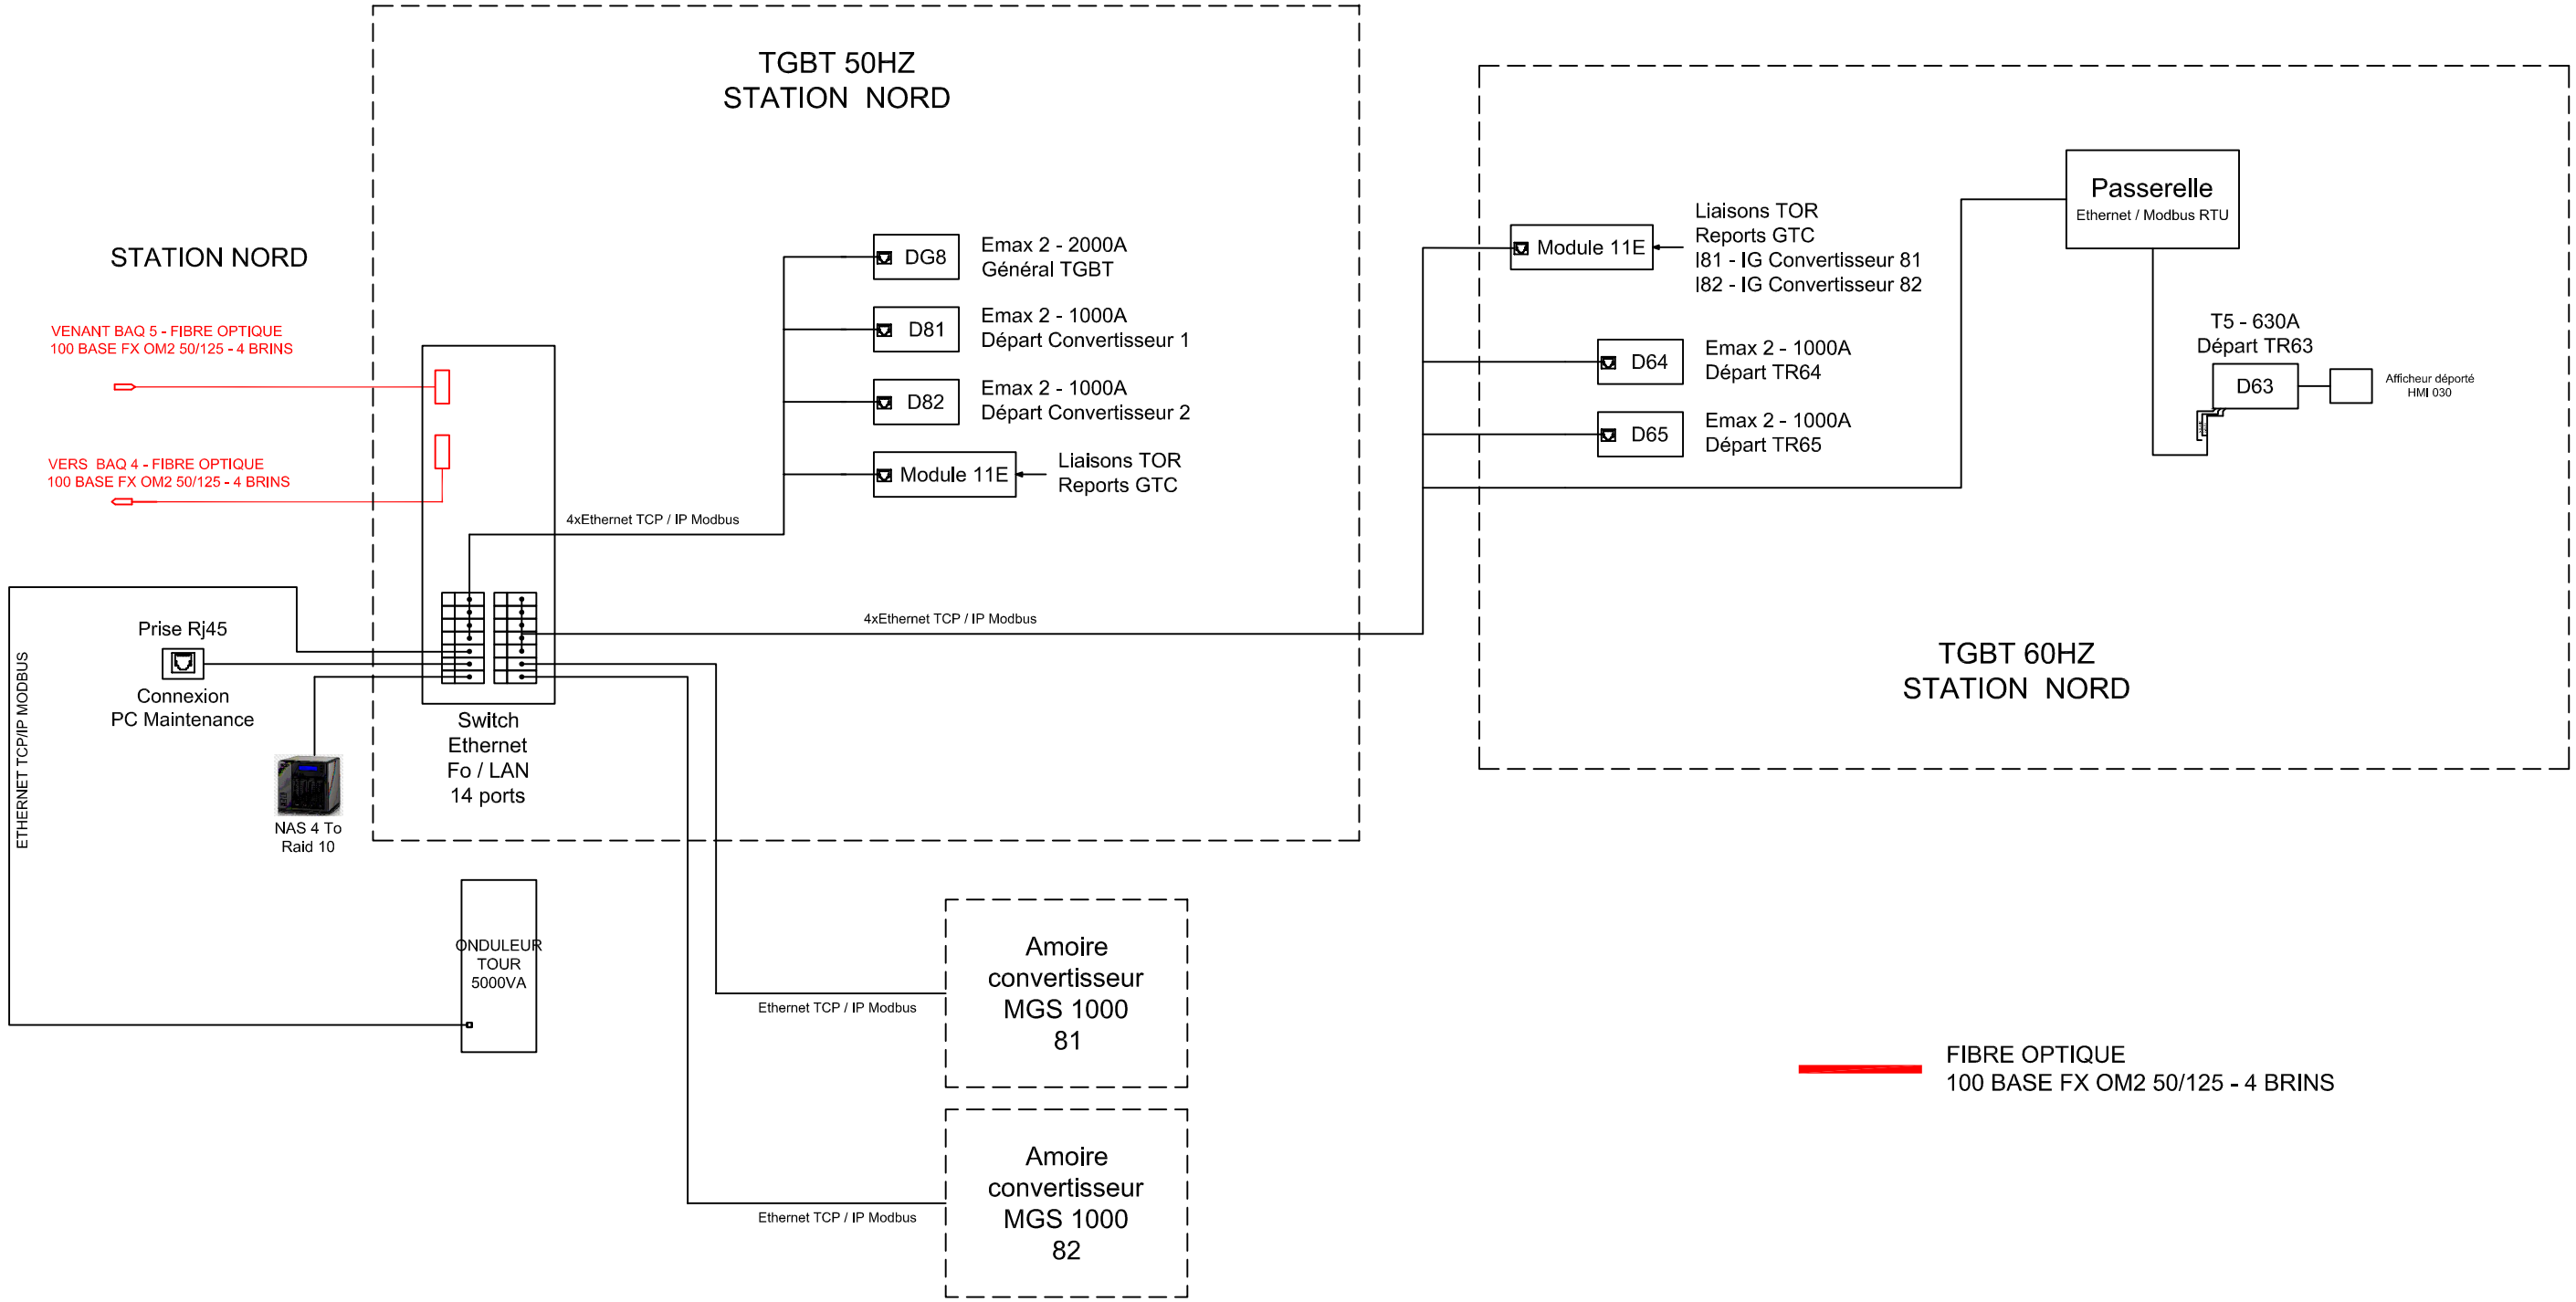

MAITRE D'OUVRAGE

Liberté • Égalité • Fraternité
RÉPUBLIQUE FRANÇAISE
MINISTÈRE DES ARMÉES
SGA
Secrétariat général pour l'administration

INDICE	DATE	MODIFICATIONS	Dessiné par	Vérifié par	Approuvé par
C	03/09/2019	TEL QUE CONSTRUIT - DOE	CGA	JBR	CGA
B	16/02/2018	MODIFICATIONS	KSD	JBN	JBN
A	25/01/2018	EDITION ORIGINALE	KSD	JBN	JBN

LOT : Electricité

Echelle plan : - -

TITULAIRE PILLER FRANCE

PILLER Power Systems
ATCT.OI
JB ELEC ENGINEERING
SATELEC CENERGI

TRAVAUX D'AMELIORATION ELECTRIQUE DES QUAIS DE LA BASE NAVALE
DU PORT DES GALETS - DARSE FOUCQUE - PHASE PROJET

Synoptique GTC - Station Nord

Nom du Fichier

P,I,L	-	E,X,E	1,8	-	4,1,7,6	-	0,1	-	0,2,2	-	C	-	01/01
Entreprise		Type	Année		Numéro de dossier		Mois		Numéro d'ordre		Indice		Folio