ASCENSEUR

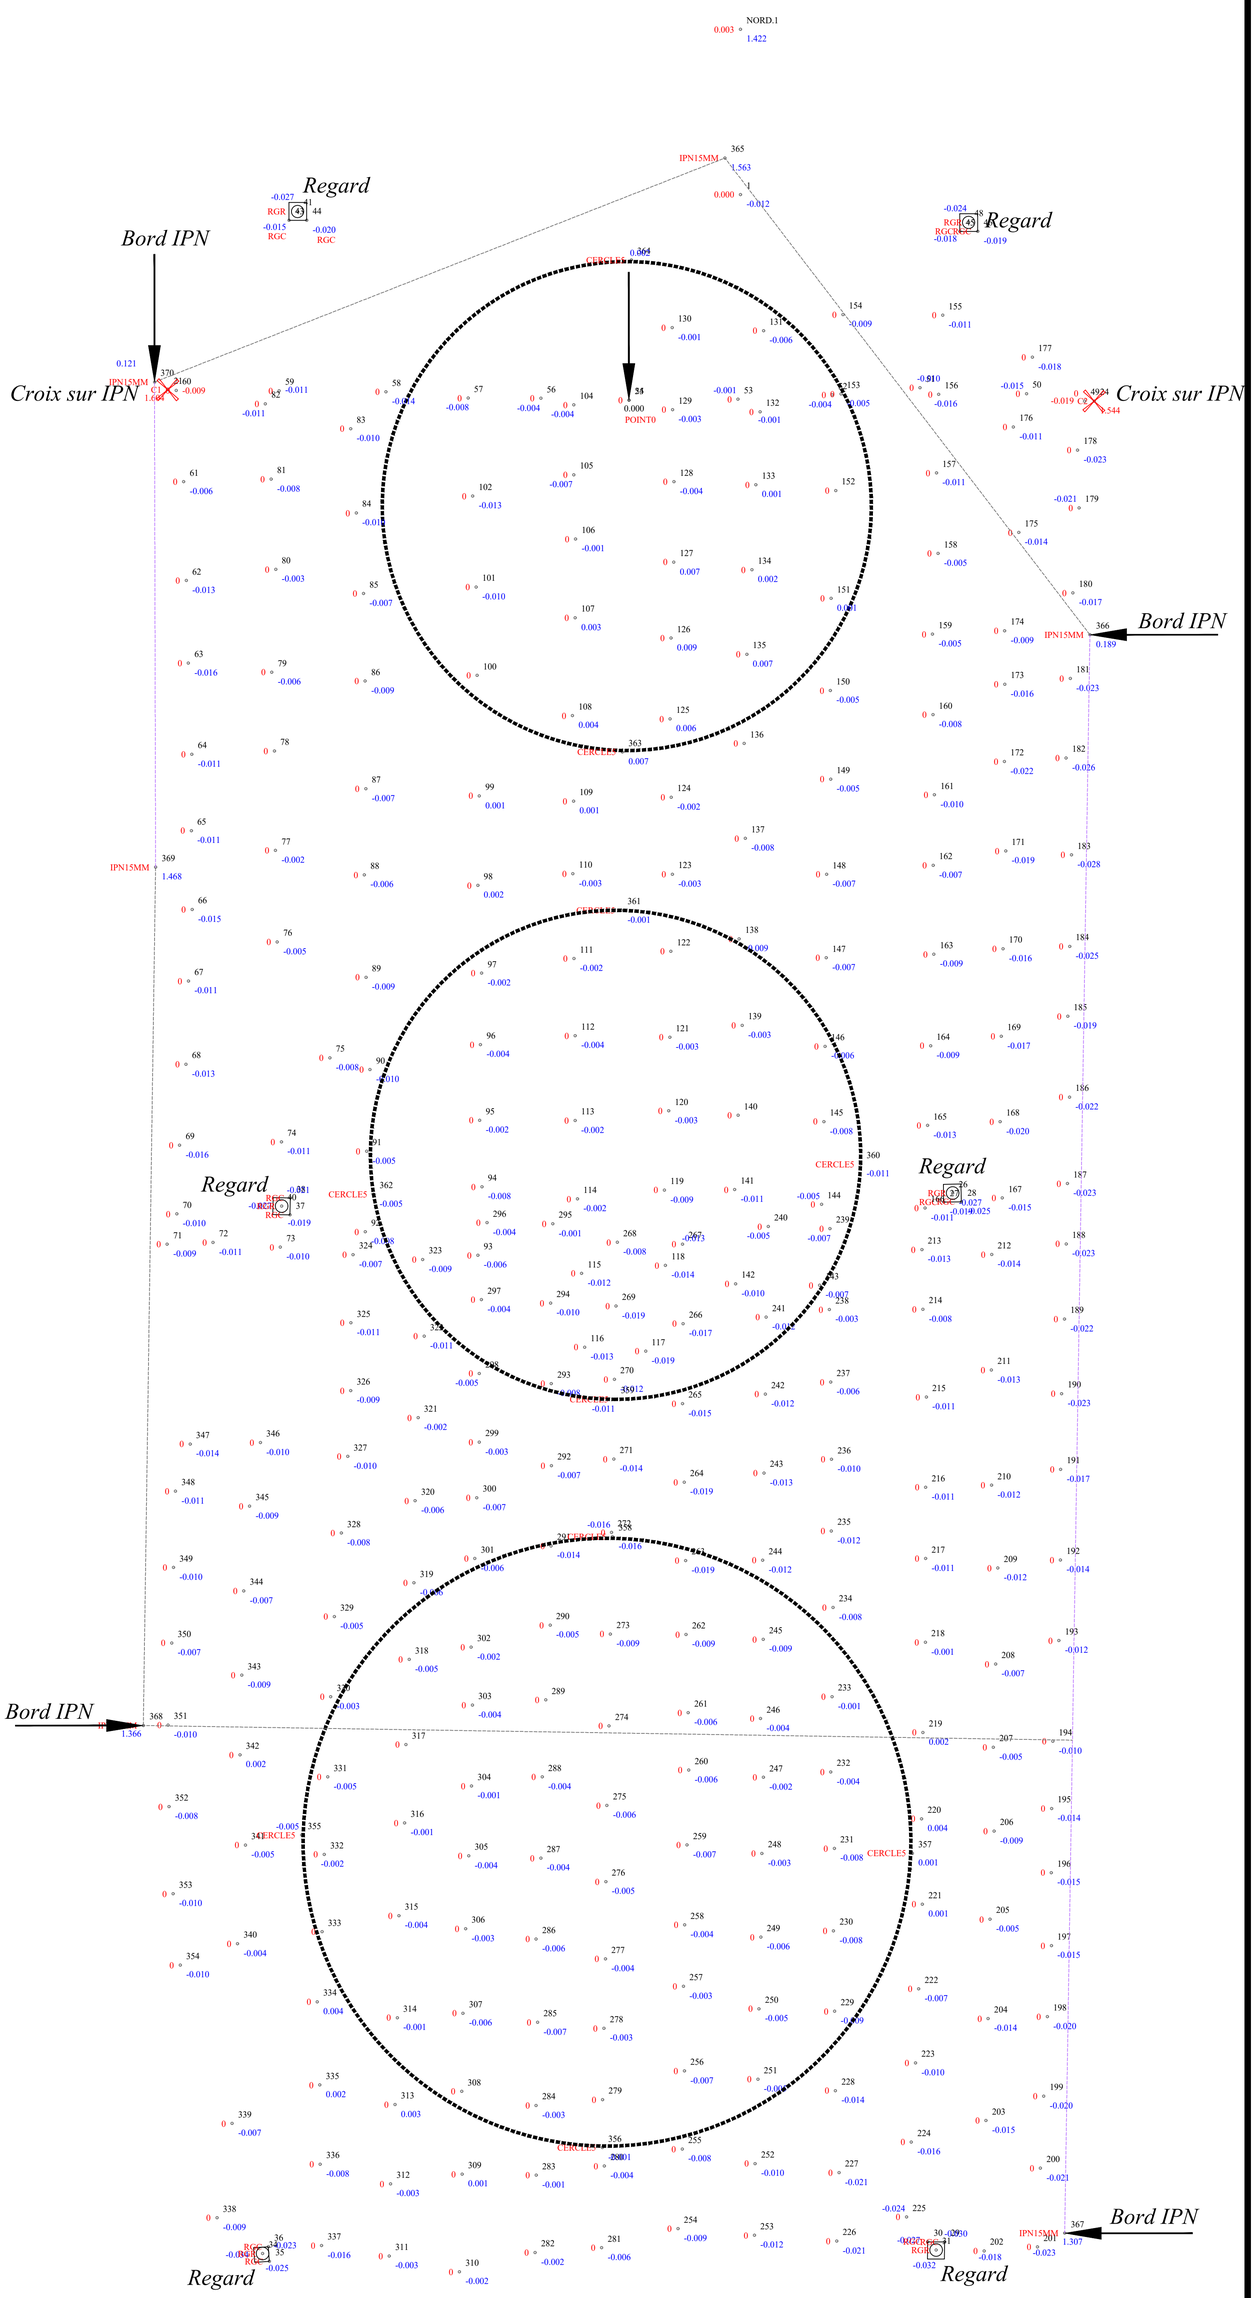

Nord

O E

S

S.A.S Focus 3d 06

Prestations Topographiques

Implantation - Plan de Récolement

Plan de Masse

Relevé d'intérieur et de façade - Scanner 3D

SAS FOCUS 3D 06 C/O SARL SOMAF AZUR MOUANS

111, ROUTE DU TIRAGON 06370 MOUANS SARTOUX

Tel : 06 63 95 41 28 - Email : athenachips@gmail.com

R.C.S Cannes 914 956 677

ECHELLE 1/ 50