


LEGENDE

- RESEAU PTT
- RESEAU EDF (lot electricite)
- RESEAU AEP
- RESEAU ECLAIRAGE PUBLIC

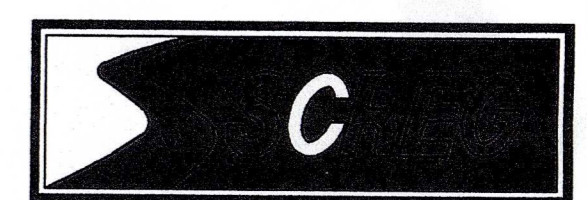

SCREG NORD PICARDIE
AGENCE PICARDIE - Z.A.L DE ST. SULPICE
B.P. 100 80400 HAM
Tél : 03.23.81.47.47 - Fax : 03.23.81.47.48

Commune de DURY

- 0 -

Hopital PINEL

- 0 -

Contruction d' une maison d ' accueil spécialisée

- 0 -

Reseaux techniques

- 0 -

Plan de Recolement

	NOMS	SIGNATURES	DATE	ECHELLE
Dessinateur/Projeteur	CAILLOT M.		16/06/2003	1/250
Responsable bureau d'études	DROUVIN P.			
Chef de secteur	MARTIN JM.			
Conducteur de travaux	RAOULT D.			

Numéro du plan	331 a
----------------	-------