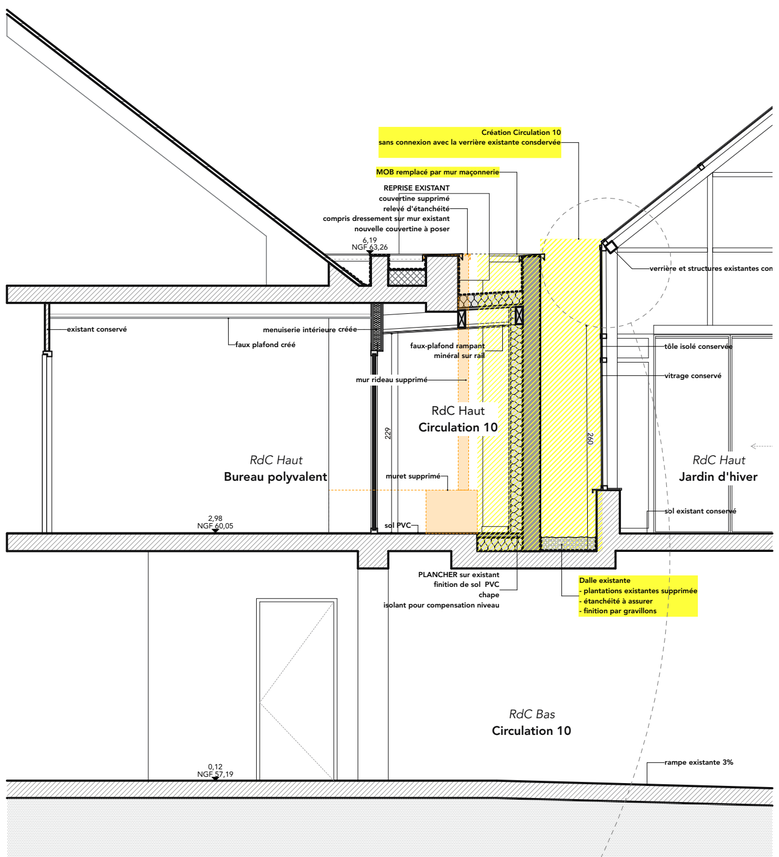

Coupe détails : DET 07
échelle 1:50ème

Coupe détails :
jonction verrière existante
échelle 1:10ème

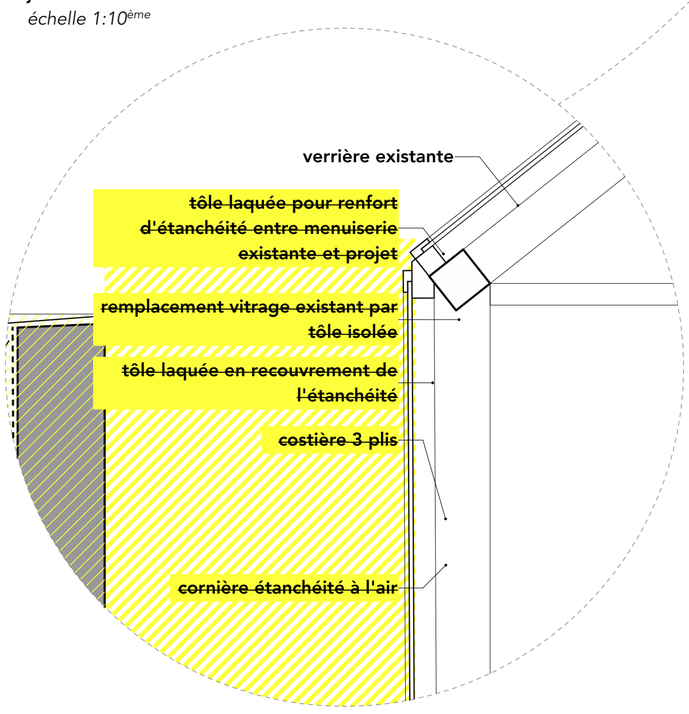

détails sans objet
suite aux modification
de la circulation 10

~~**Coupe détails : DET 06**~~
~~*échelle 1:50ème*~~

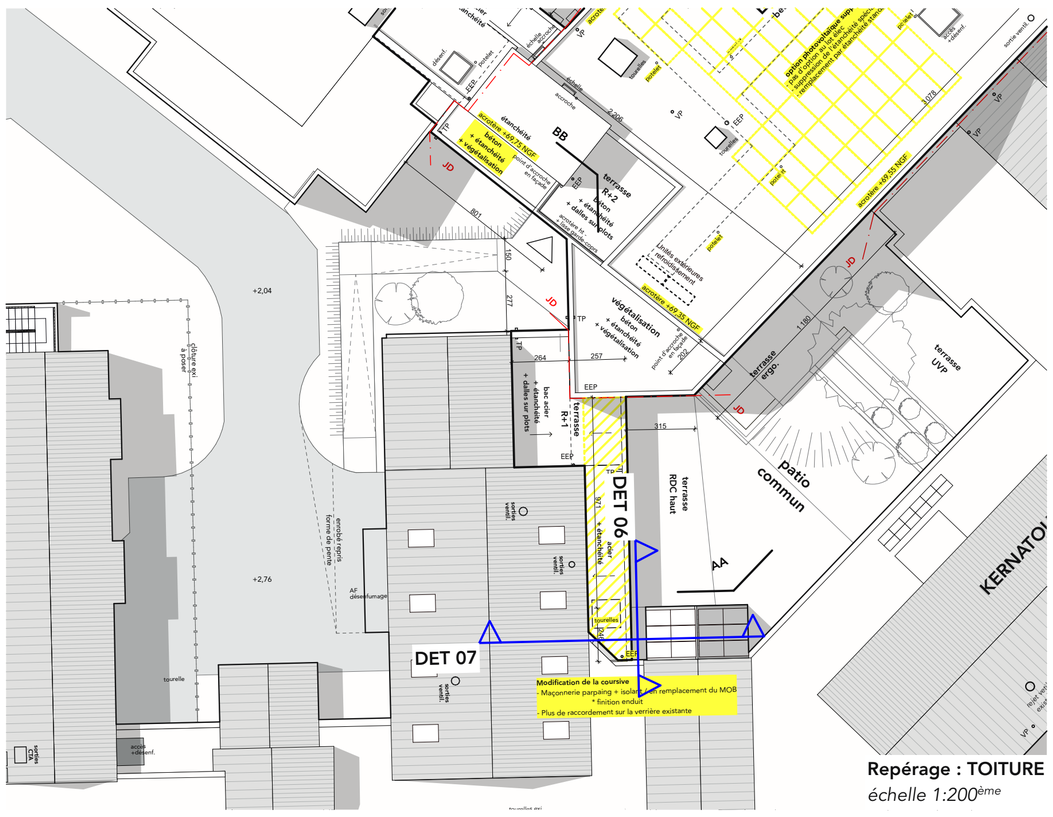

Repérage : TOITURE
échelle 1:200ème

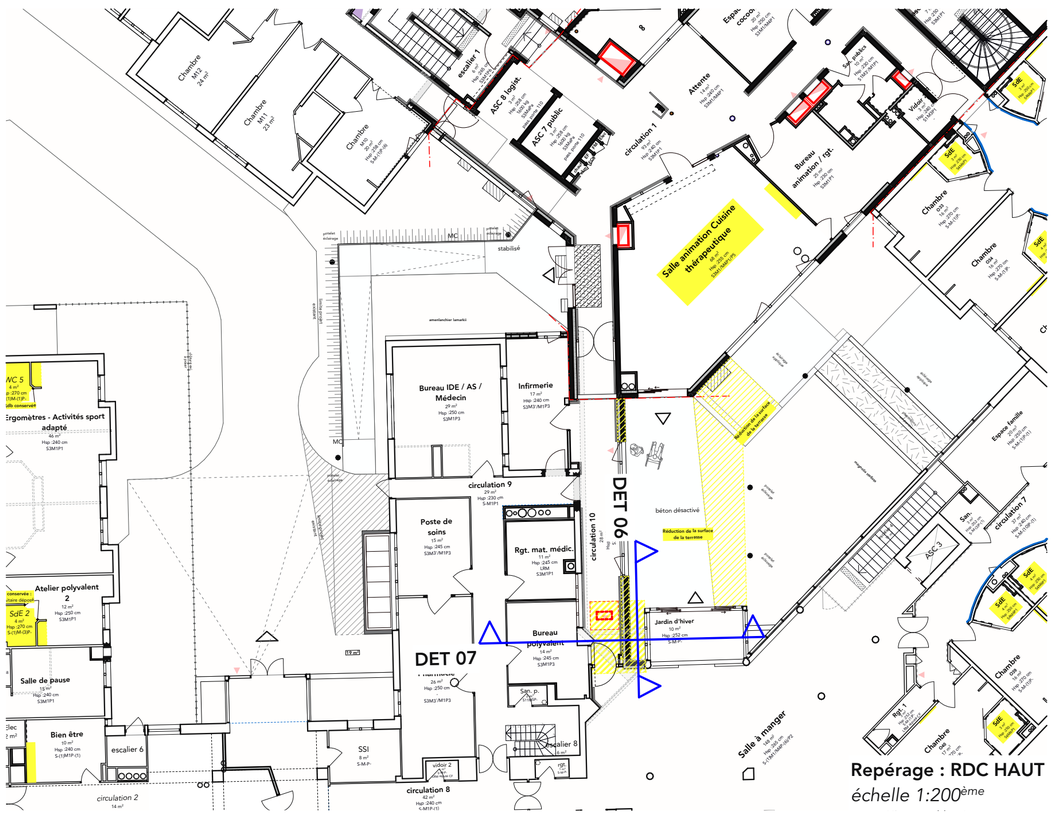

Repérage : RDC HAUT
échelle 1:200ème

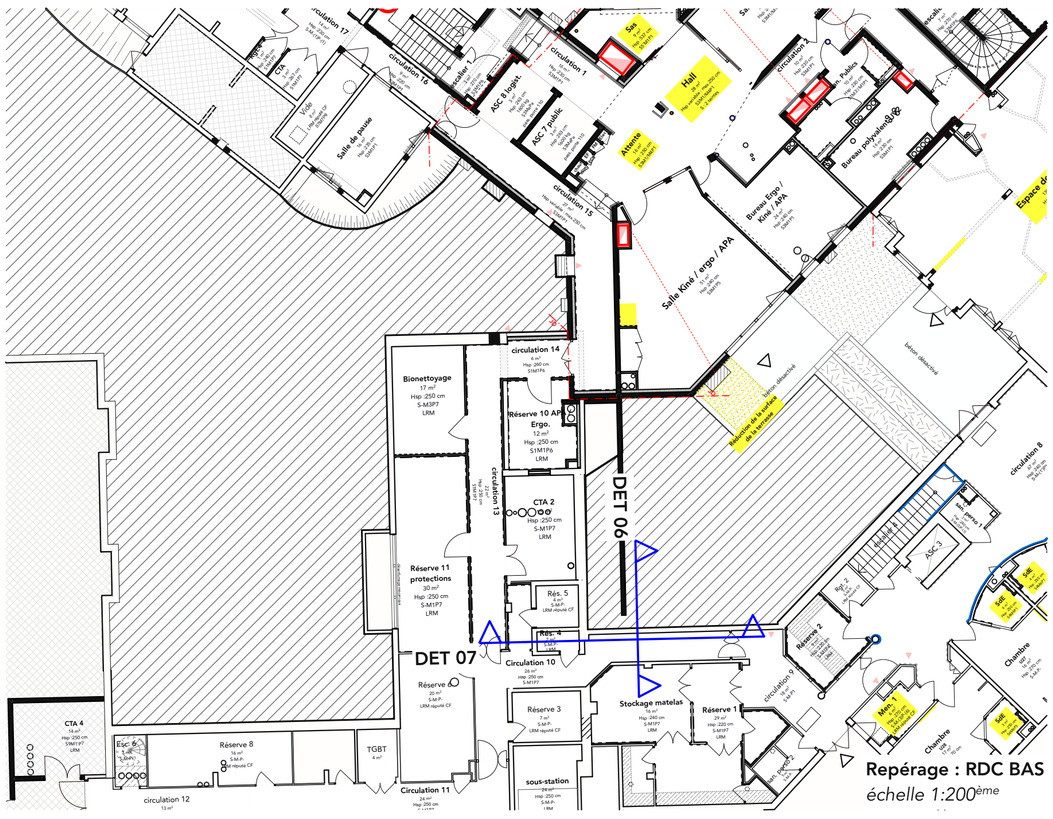

Repérage : RDC BAS
échelle 1:200ème

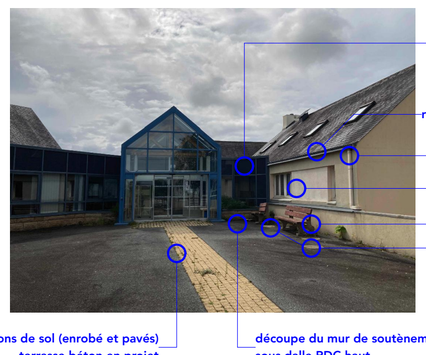

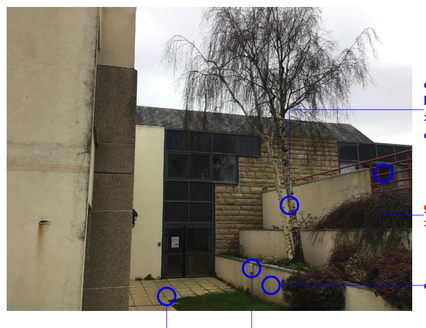

CENTRE HOSPITALIER LE JEUNE
Restructuration partielle et réhabilitation de la résidence Kernatous
SAINT RENAN 29290

MAÎTRISE D'OUVRAGE
CH LE JEUNE
17 route de Brest
SAINT RENAN, 29200
T : 02 98 32 33 02
E : mickael.magueur@ch-saint-renan.fr

POUVOIR ADJUDICATEUR
CHU BREST
AMO
SEMBREIZH
PROGRAMMISTE
MAPS CONSEIL

BUREAU DE CONTRÔLE
SOCOTEC - Cyril Pelé
180 rue de Kerervern
29490 GUIPAVAS
T : 02 98 41 44 94
E : cyril.pele@socotec.com

SPS
DEKRA - Grégory Allanic
241 Rue du Général Paulet
29200 BREST
T : 06 24 40 75 42
E : gregory.allanic@dekra.com

MAÎTRISE D'ŒUVRE
ENO ARCHITECTES
42Bis Quai de la Douane
29200 BREST
T : 02 98 43 49 23
E : eno@enoarchi.fr

BE STRUCTURE / FLUIDES / SSI / OPC
SOBRETEC
5 rue de Kervézennec
29200 BREST
T : 02 98 44 26 61
E : contact@sobretec.com

BE VRD
A3 PAYSAGE
330 rue Joséphine Pencalet
29200 BREST
T : 02 98 38 03 03
E : contact@a3-paysage.fr

BE ACOUSTIQUE
ALHYANGE ACOUSTIQUE
14 rue du Rouz
29900 CONCARNEAU
T : 02 98 90 48 15
E : bzh@alhyange.com

CENTRE HOSPITALIER LE JEUNE
Restructuration partielle et réhabilitation de la résidence Kernatous
SAINT RENAN 29290

eno architectes - MC
42Bis Quai de la Douane
29200 Brest
T 02 98 43 49 23
eno@enoarchi.fr

DCE Ind. A - CONNEXION EXTENSION_EXISTANT -
19/12/2025
KERNATOUS-COUPES DET 06_07

1:50, 1:10

15-8