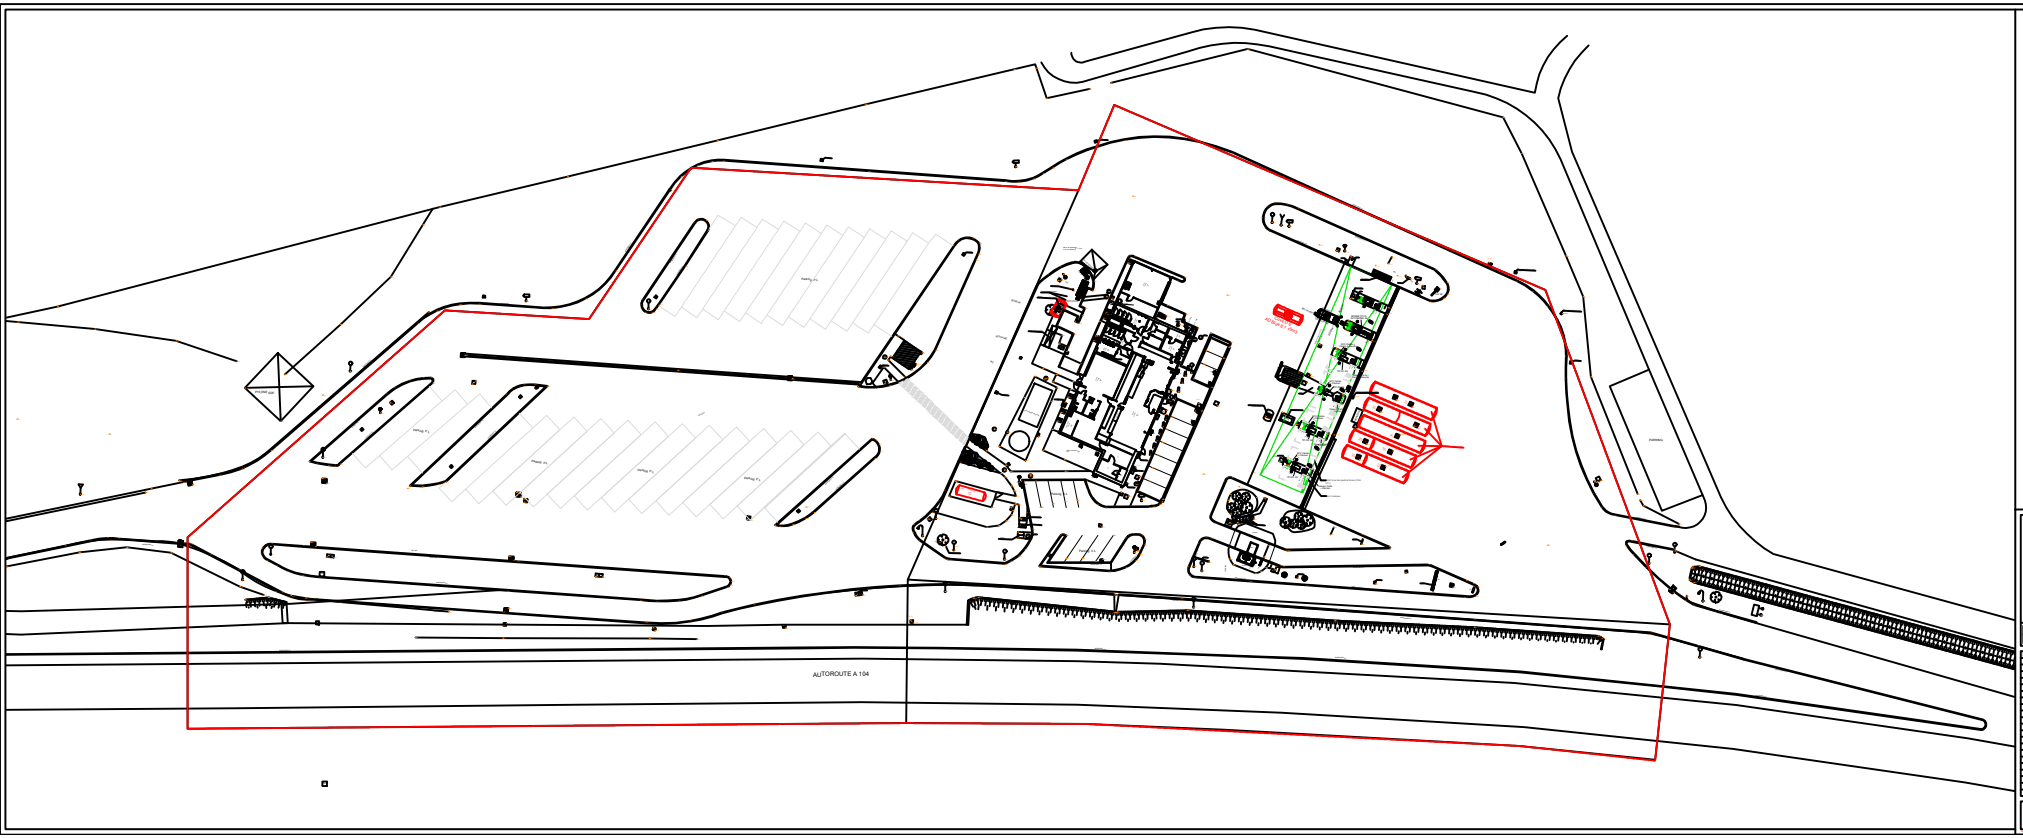

STATION SERVICE

RELAIS VILLEVAUDE

A104 - AIRE DE VILLEVAUDE

77410 VILLEVAUDE

TotalEnergies

TotalEnergies Marketing France
Siège Social

RECOLEMENT

IMPLANTATION GENERALE

DATE : 09/06/2011 | CONTROLE : L.R.
ECHELLE : 1/200 | DESSINE : S.R.

78111 | 01.50 | H


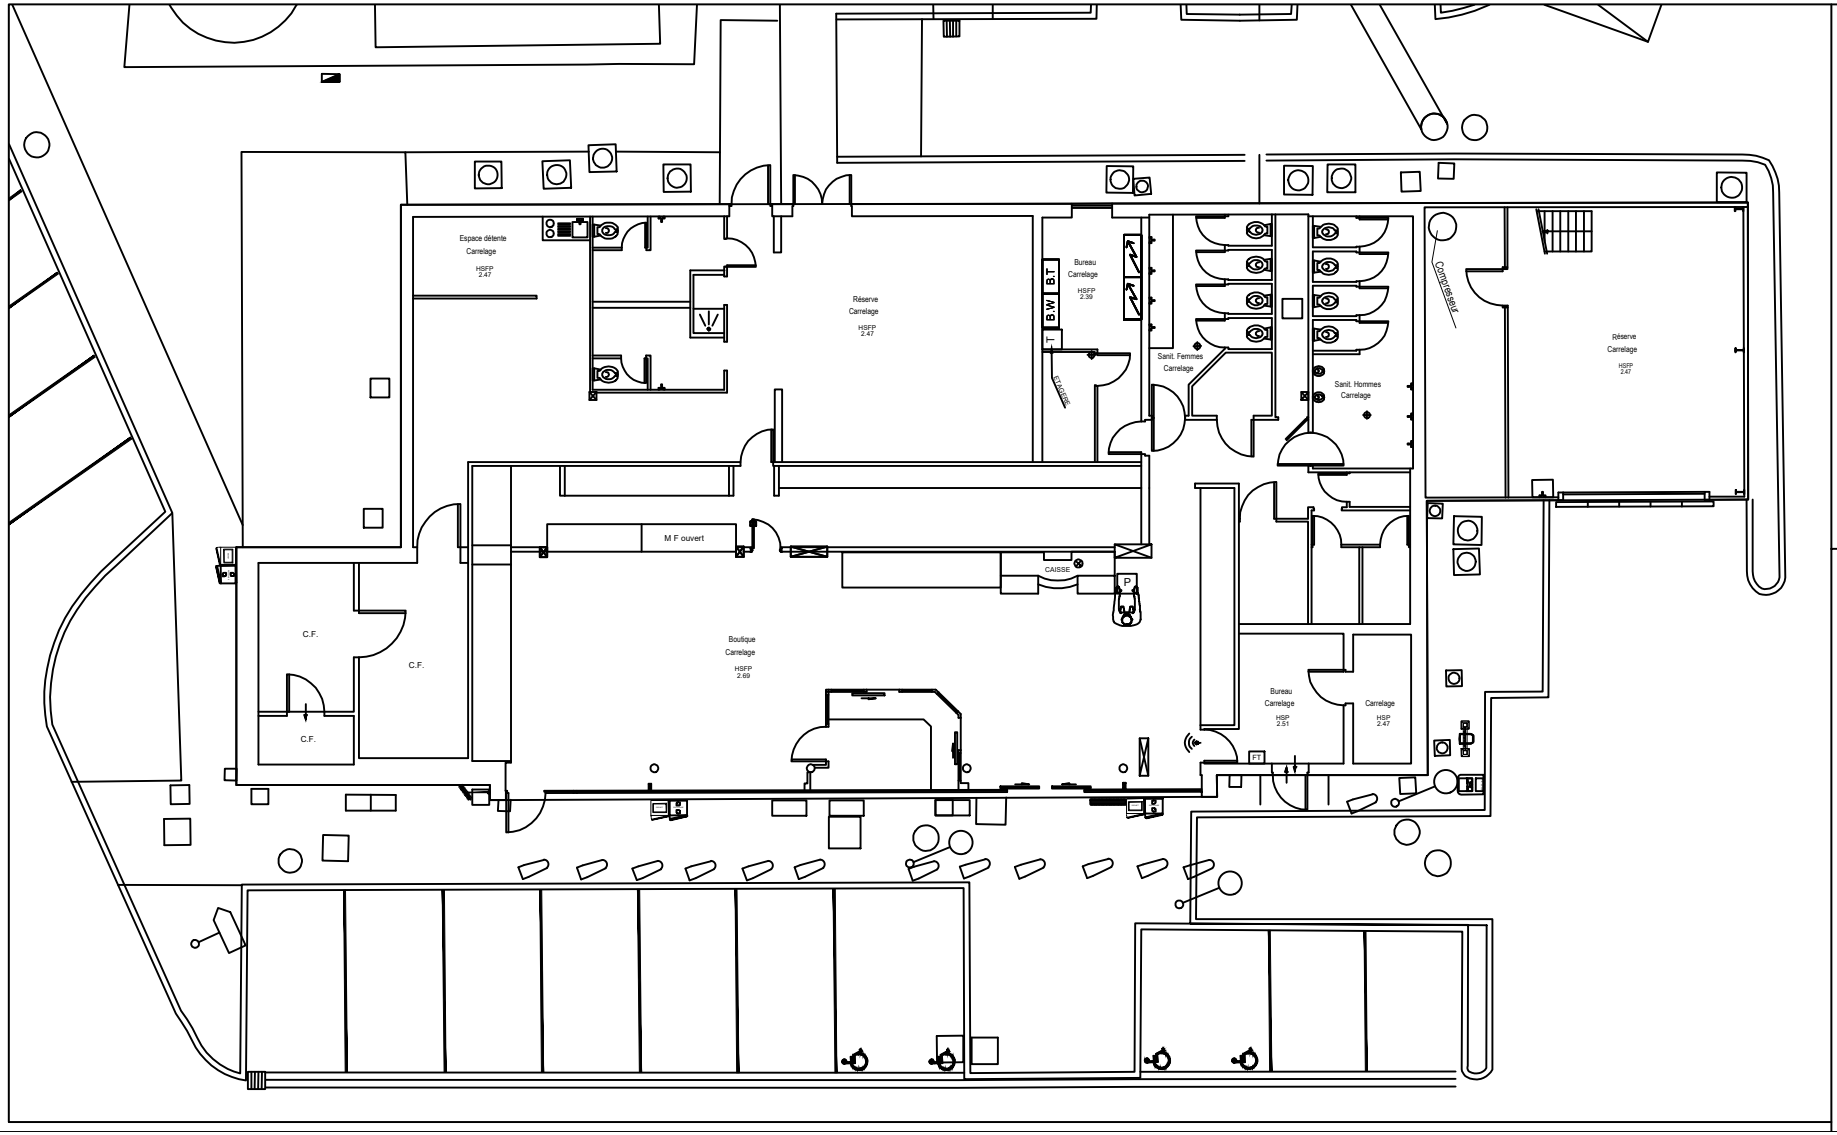

TotalEnergies

TotalEnergies Marketing France
Immeuble "Le Sequoia",
562, Avenue du Parc de l'Ile
92000 NANTERRE
TEL: 01.41.35.40.00 - FAX: 01.41.35.73.73

STATION SERVICE

RELAIS VILLEVAUDE

A104 - AIRE DE VILLEVAUDE

77410 VILLEVAUDE

RECOLEMENT

BATIMENT

DATE: 19/04/2024	CONTROLE: L.B	78111	02.50	H
ECHELLE: 1/50	DESSINE: S.R			

REP	DATE	MODIFICATIONS	DESSINE PAR	CONTROLE PAR
A	01.09.2011	EMISSION ORIGINALE	MB	DS
B	02.09.2015	MAJ DISTRIBUTION+STOCKAGE AdBlue + ATEX	ACAT	S. PEREIRA
C	28/10/2015	CAMPAGNE ACCESS	AUXITEC	
D	21/06/2016	CAMPAGNE WIFI	AUXITEC	
E	22/03/2019	CAMPAGNE TPI	ARTELIA	
F	08/11/2019	AJOUT SP98 SUR AD N°8-9	ACAT	S. PEREIRA
G	13/02/2024	MISE A LA CHARTE GRAPHIQUE	S.R	L.B
H	19/04/2024	INFORMATION CONCERNANT LES TUYAUTERIES GPLc	S.R	L.B

Ce document a été établi par TotalEnergies. Toute présentation, reproduction intégrale ou partielle, ou modification de ce document faite sans son consentement, est illicite(Loi du 11 Mars 1957)

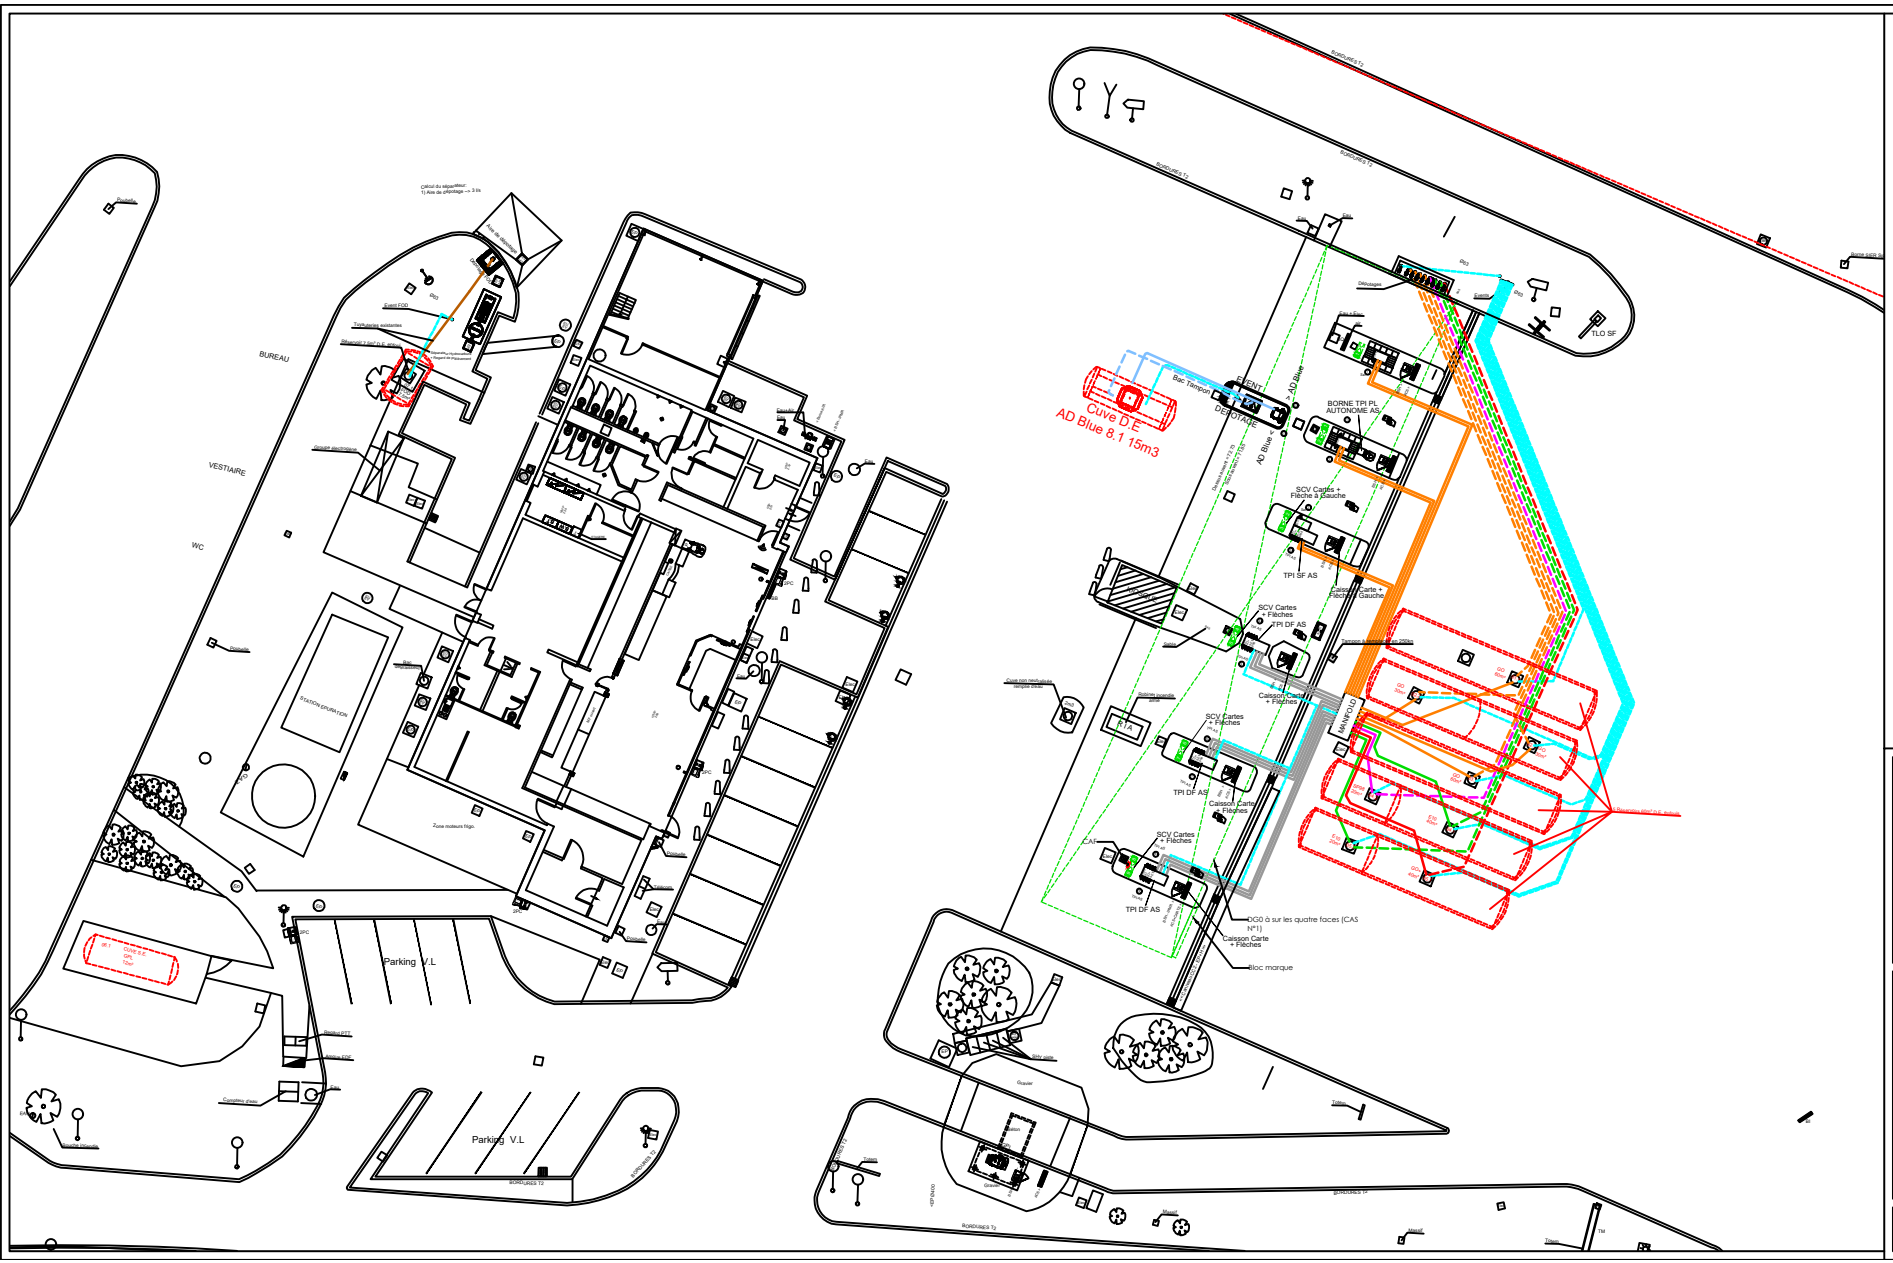

RESEAUX HYDROCARBURES				
TYPE PRODUIT	AFFECTATION	ASPIRATION	DEPOTAGE	RET. VOL. EVENT
SP				
SP+				
GPBLE 10				
GPBL				
SUPER TRAINS				
AdBlue				
ABR				
FOD				
AdBlue				
EN ATTENTE				

RESEAU GAZ				
DESIGNATION		AFFECTATION	LIQUIDE	GAZEUX
Gaz de ville	GAZ			
Gaz pétrole liquéfié	GPL			
GNV : Gaz Naturel Véhicule				
Gaz naturel comprimé	GNC			
Gaz naturel liquéfié	GNL			
Gaz naturel liquéfié véhicule léger	GNLV			
Hydrogène	H			

RÉSEAU CUVE DE RÉTENTION			
	AFFECTATION	LIMITER CUVE / SEPARATEUR	EVENT
Multi-Produits			

⚠ ATTENTION : AUCUNE INDICATION SUR LE TRACÉ DES TUYAUTERIES POUR LE GPLc

TotalEnergies
TotalEnergies Marketing France
Immeuble "La Spania"
562, Avenue du Parc de l'Ile
92000 NANTERRE
TEL: 01.41.35.40.00 - FAX: 01.41.35.73.73

STATION SERVICE

RELAIS VILLEVAUDE

A104 - AIRE DE VILLEVAUDE

77410 VILLEVAUDE

RECOLEMENT

TUYAUTERIES

DATE: 19/04/2024	CONTROLE: L.B
ECHELLE: 1/100	DESSINE: S.R

78111 | 03.50 | H

REF	DATE	MODIFICATIONS	DESSINE PAR	CONTROLE PAR
A	01.09.2011	EMISSION ORIGINALE	MB	DS
B	02.08.2013	MAJ DISTRIBUTION+STOCKAGE AdBlue + ATEX	ACAT	S. PEREIRA
C	28/10/2015	CAMPAGNE ACCESS	AUXITEC	
D	21/06/2016	CAMPAGNE WIFI	AUXITEC	
E	22/03/2019	CAMPAGNE TPI	ARTELIA	
F	08/11/2019	AJOUT SP99 SUR AD N°8-9	ACAT	S. PEREIRA
G	13/02/2024	MISE A LA CHARTE GRAPHIQUE	S.R	L.B
H	19/04/2024	INFORMATION CONCERNANT LES TUYAUTERIES GPLc	S.R	L.B

Ce document a été réalisé par TotalEnergies. Toute présentation, reproduction intégrale ou partielle, ou modification de ce document faite sans son consentement, est (Article du TI Dass 0803)