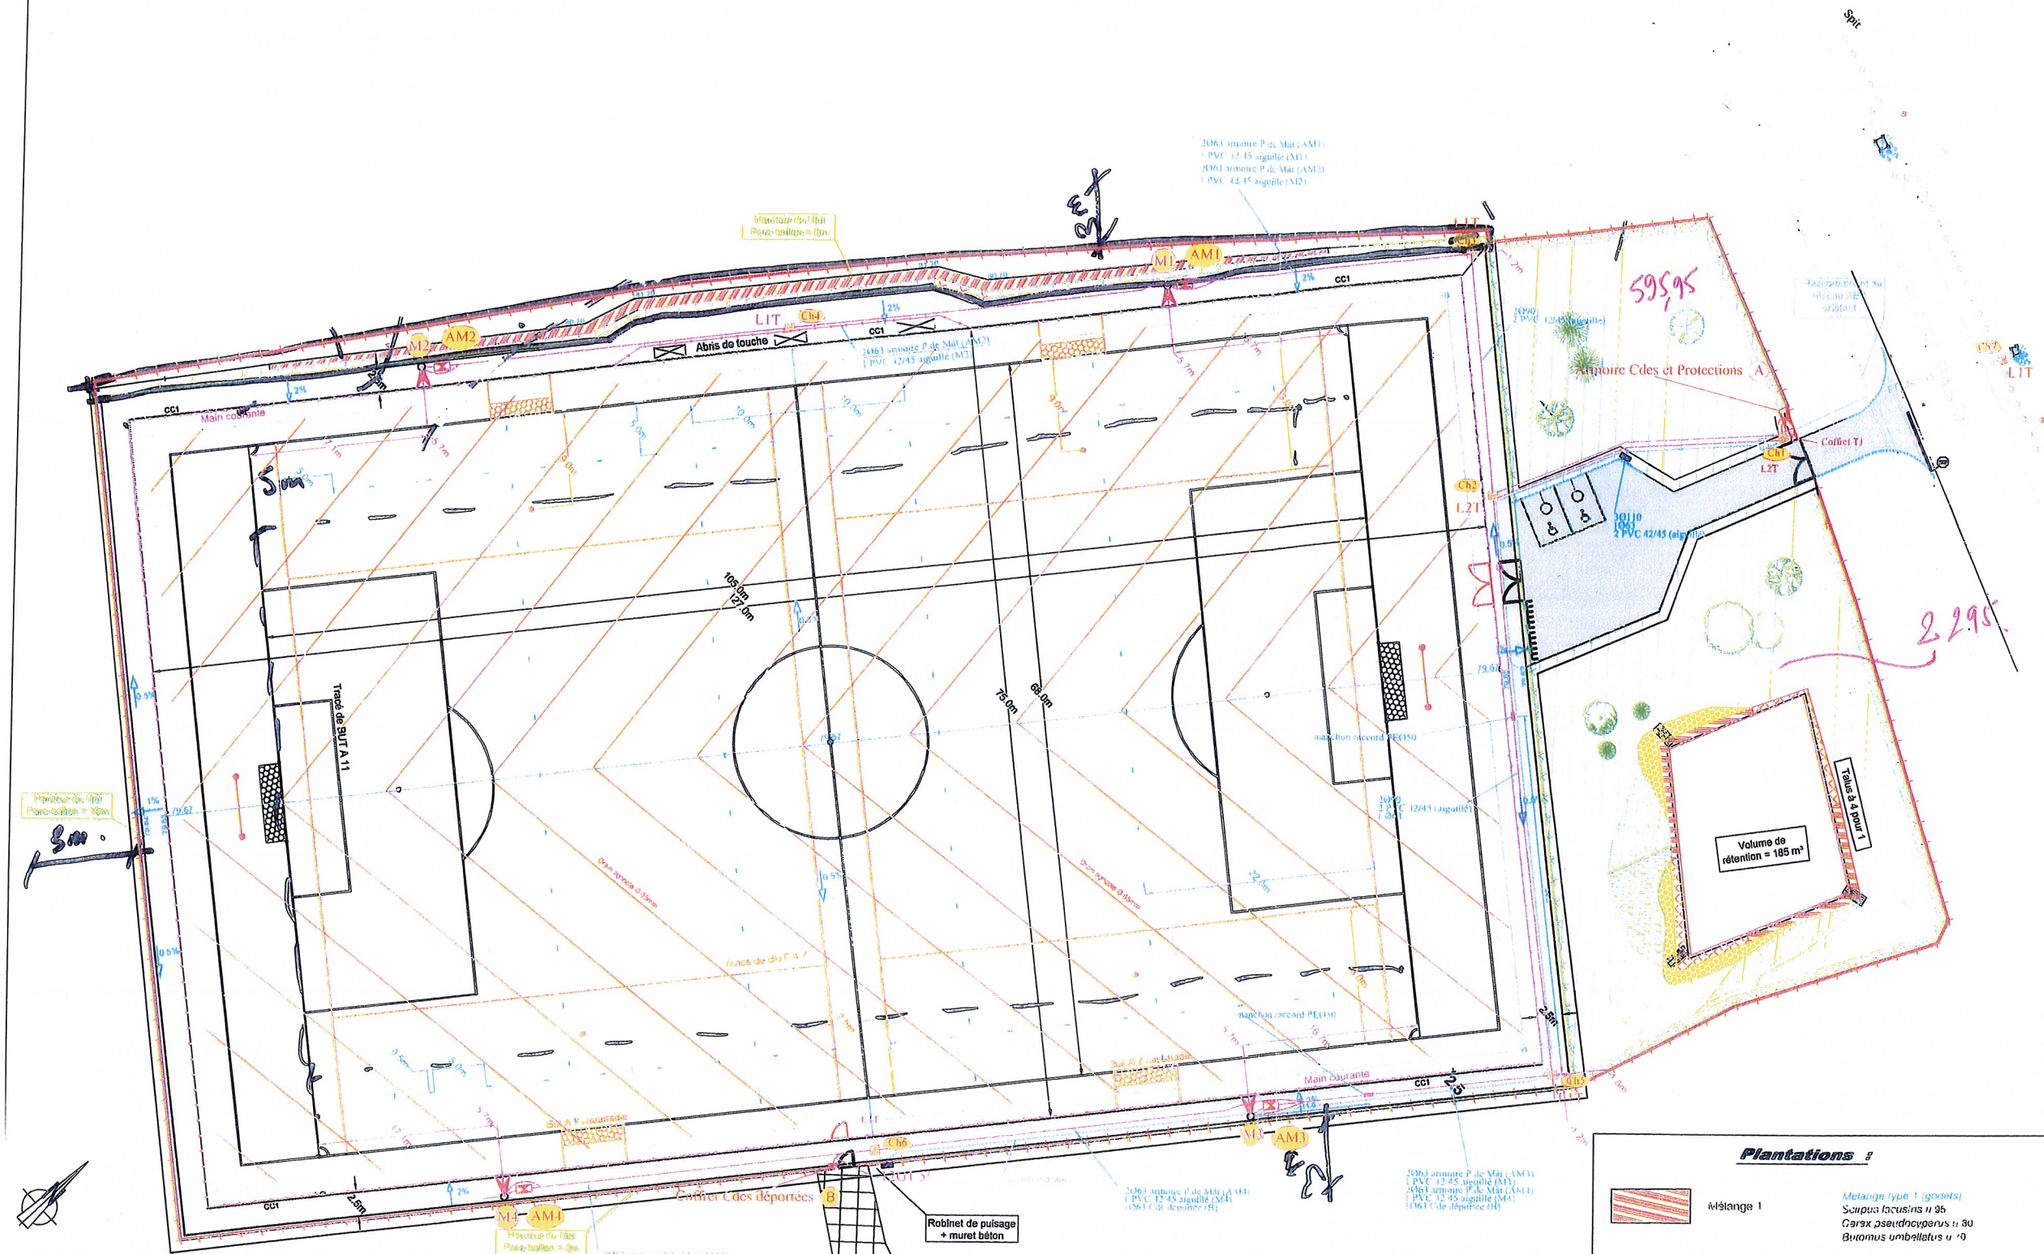

Désignation du Matériel	
Repère	*Désignation*
A	*Armoire Tarif Jaune*
	Armoire de Commandes et Protections
B	*Coffrat de Commandes Déportées*
M1 à M4	*Mâts et Projecteurs*
AM1 à AM4	*Armoires Pied de Mât Type45*
Ch1 et 2	*Chambres de Tirage Type L2T*
Ch3 à 6	*Chambres de Tirage Type LIT*
Ch7	*Chambre FT Type LIT*

Désignation du câblage	
Tronçon/Repère	Câble Désignation
A - B	U1000R2V 12G1,5
A - M1	U1000R2V 4x6² + Câblette 25² Cu
A - M2	U1000R2V 4x6² + Câblette 25² Cu
A - M3	U1000R2V 4x6² + Câblette 25² Cu
A - M4	U1000R2V 4x10² + Câblette 25² Cu

LEGENDE :

- Voirie d'accès en enrobés
- Cheminement en béton désactivé
- Engazonnement
- Bordure P1
- Bordure T2
- Caniveaux CC1
- Drain agricole diam 65mm
- Drain routier à cunette diam 160mm
- Main courante hauteur : 1.10m
- Filet pare-ballon seul
- Filet pare-ballon + clôture
- But de football fixe
- But de football rabattable
- But de Rugby
- Abri de touche
- Cloture d'enceinte
- Portail d'enceinte
- Portillon d'enceinte
- Portail sur main courante
- Portillon sur main courante
- Pylone d'éclairage
- Armoire Puissances
- Coffret de coupure - Coffret de télécommande déporté
- Réseau de distribution BT
- Réseau de télécommunication
- Poste d'appel secours
- Chambre de tirage
- Regard de comptage AEP 1,50 x 1,00 x 1,50
- Réseaux Adduction Eau Potable PEHD Ø 50mm
- Regard borgne 40x40
- Mur atalus, hauteur de 60cm à 2m60
- Rangement pour 6 vélos
- Panneau B6a1 + M6h

Plantations :

- Mélange 1 — *Mélange type 1 (godets)*: Scirpus lacustris u 35; Carex pseudocyperus u 30; Butomus umbellatus u 40
- Mélange 2 — *Mélange type 2 (godets)*: Typha minima u 90; Mentha aquatica 35 u; Sagittaria sagittifolia u 35
- Mélange 3 — *Mélange type 3 (godets)*: Iris sibirica u 30; Iris pseudacorus 30 u; Carex pendula u 35; Juncus inflexus u 35
- Betula humilis 40/60, 3 u/m²
- Salix purpurea 'Nana' 40/60, 3 u/m²
- Salix hanau 30/40, 3 u/m²
- Haie vive: Sambucus nigra 60/80; Syringa vulgaris 40/60; Ligustrum vulgare 60/80; Rosa canina 60/80; Crataegus monogyna 60/80; Corylus avellana 60/80

Erable Sycomore
Erable Champêtre
Merisier
Chêne d'Amérique
Frêne
Aulnes glutineux 20/25
Saules 20/25

ENVIROSPORT

POLE SCIENTIFIQUE ET TECHNIQUE
CITE DESCARTES DE MARNE LA VALLEE

Ville de Champs-sur-Marne
Avenue Blaise Pascal
BOIS-DE-L'ETANG

PLAN DE RECOLEMENT

TERRAIN DE SPORT

Maître d'ouvrage :
MEEDDM
DDE 77

Maître d'oeuvre :
ARCHITECTE MANDATAIRE :
JEAN-PHILIPPE PARCADE
INGENIERIE TECHNIQUE :
SNC JAVALIN

CONTROLEUR TECHNIQUE
VERITAS
COORDONNATEUR S.P.S.

Echelle : 1/200 ème	Plan N° : 001	Indice : B	Chantier N° :			Feuille par : 03
Mise à la codification			Initier	Date		Tirée par :
Tirage initial après fin de chantier				17/09/11		Tirée par :
						Tirée par :
						Tirée par :
						Tirée par :
						Tirée par :