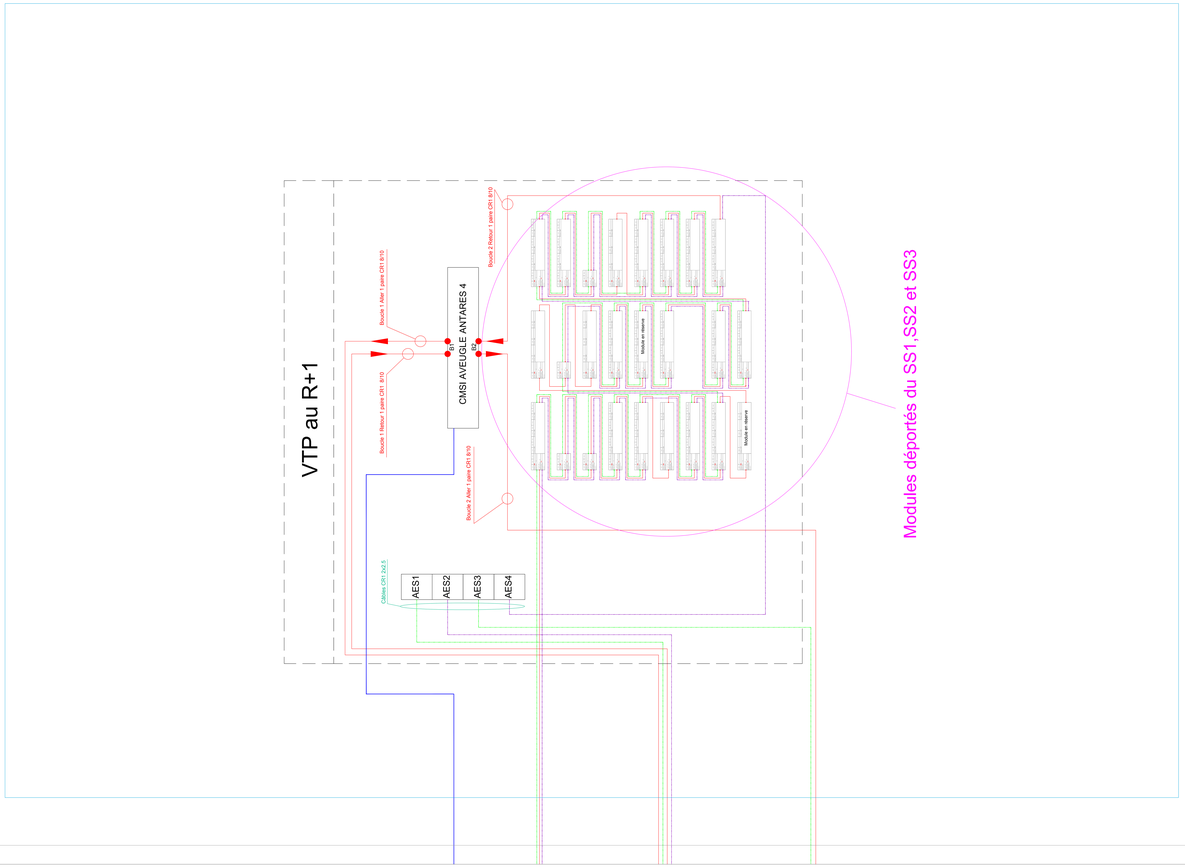

GROUPE Caisse des Dépôts

MAITRE D'OUVRAGE
CAISSE DES DEPOTS
Secrétariat général du groupe
SDAILO Achats Immobilier / Logistique
56 rue de Lille
75356 PARIS 07

REMPLACEMENT DU SYSTEME DE SECURITE INCENDIE ET DESENFUMAGE NATUREL DES COMPARTIMENTS DE L'Immeuble 15 Quai Anatole France - 75007 PARIS

DOE

PLAN Synoptique Asservissements Détails Modules VTP R+1

Fichier : Syne Cotec_ - Plan Synoptique asservissements var globale.dwg

Echelle = Sans

Indice	Date	Nature de l'indice
0	02/05/2014	Recolement

SYNG

COORDINATEUR SSI

CLAIRE & de Nanteuil







