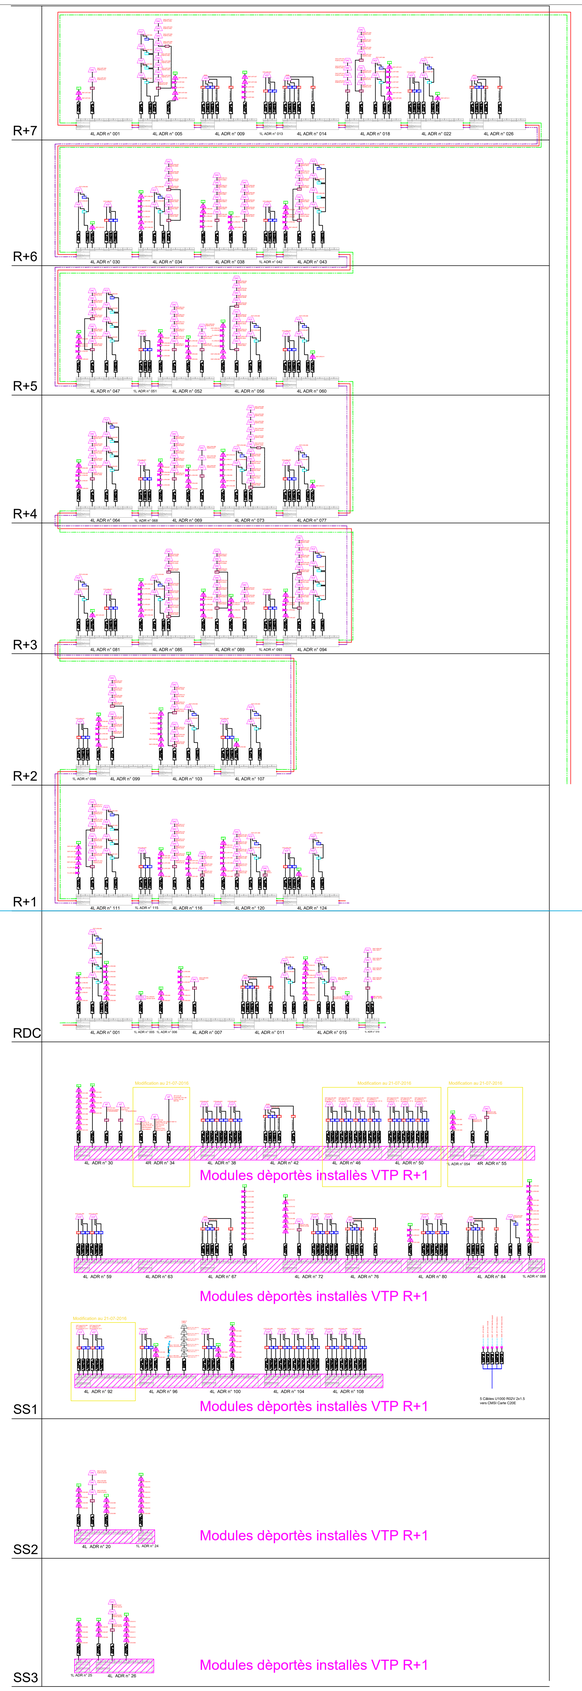

MAITRE D'OUVRAGE
CAISSE DES DEPOTS
Secrétariat général du groupe
SDAILO Achats Immobilier / Logistique
56 rue de Lille
75356 PARIS 07

REMPLACEMENT DU SYSTEME DE SECURITE INCENDIE ET DESENFUMAGE NATUREL DES COMPARTIMENTS DE L'Immeuble 15 Quai Anatole France - 75007 PARIS

DOE

PLAN Synoptique Asservissements Général

Fichier : - Plan Synoptique asservissements vue général-DOE-.dwg

Echelle = Sans

INDICE	DATE	MODIFICATIONS	N° PLAN
0	21/07/2016	Recolement mise à jour avec VCF SS1	SYNG
A	01/10/2018	Rajout de 5 PCF ligne 4 et 2 Abloy ligne 3, SS1	

COORDINATEUR SSI	MAITRE D'OEUVRE	BUREAU DE CONTROLE
QUASSI Ile de france 1, Bis Rue du petit clamart VELIZY PLUS, BAT E 78941 VELIZY CEDEX	ALTERNANT 12 Avenue d'Italie 75013 PARIS Tél: 01.53.79.04.00 - Fax: 01.53.79.06.53 Email : alternet@alternet-consulting.com	1 rue Le Corbusier 94518 RUNGIS CEDEX Tél : 01.75.37.71.34 - Fax : 01.55.89.67.89 Email : rvny1@ydes-controles.fr

ENTREPRISE

DIC KLEBER-BATHENEY ELLINGTON
165 Boulevard du Vallon, 92700 Colombes
Tél : 01.46.23.56.20 - Fax : 01.46.23.56.23
Email : amiga@amiga.fr