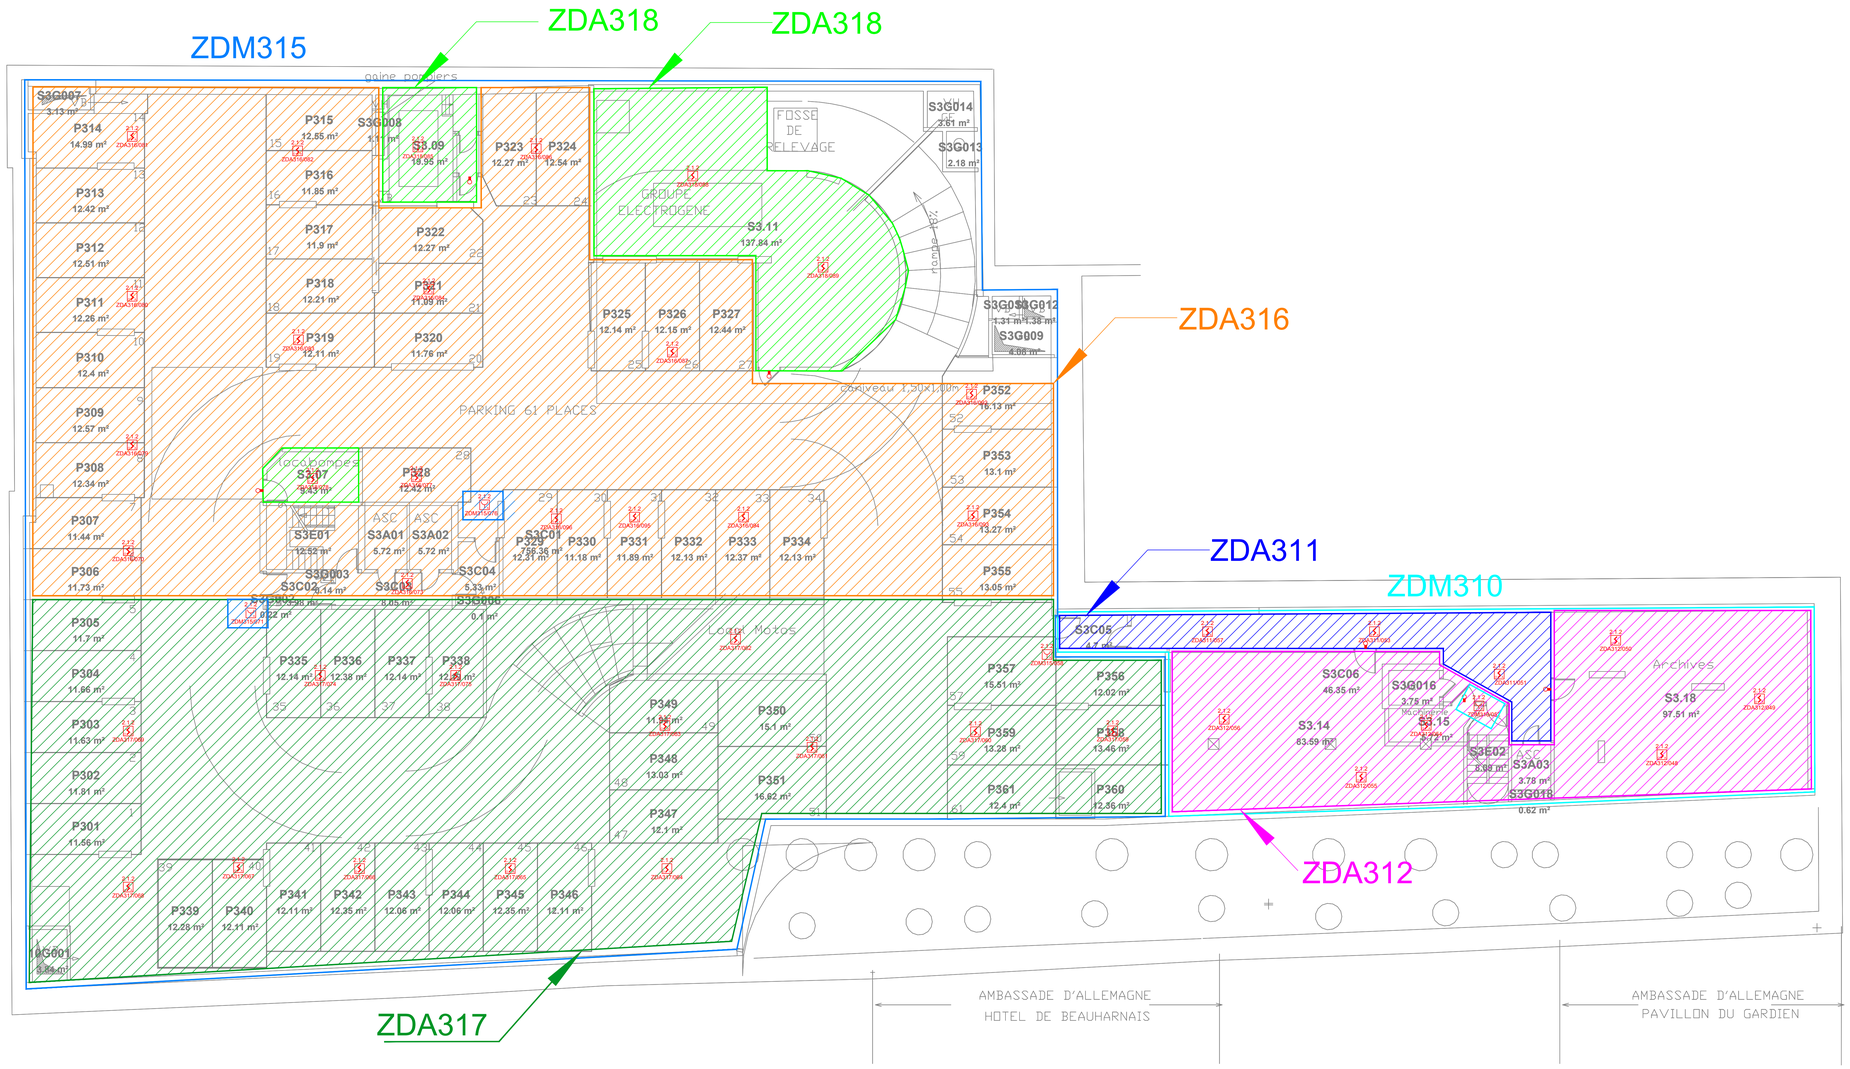

LEGENDE INCENDIE

Type	Symbole	Description	Pose	Hauteur
CA		Baie SDI+CMSI+AES	Saillie	sol
CB				
CC		Déclencheur manuel rouge avec ICC	saillie	AS=1.30M
CD		Détecteur optique de fumé avec ICC	saillie	plafond
CE		Détecteur optique de fumé avec ICC	saillie	
CF		Indicateur d'action	saillie	sous FP
CG				
CH	CP	Sirène 90 dB + Flash lumineux	saillie	sous FP
CI		Sirène à massage parlé	saillie	sous FP
CJ		Flash lumineux	saillie	sous FP
CK	ENTREE INTERDITE	Panneau d'interdiction lumineux	saillie	sous FP
CL		Boitier de réarmement	saillie	AS=1.30M
CM	PCF	Porte Coupe Feu		
CN	VCF	Volet Coupe Feu		
CO	CCF	Clapet Coupe Feu T=télécommande ; A=autocommandé		
CP	AIT	Arrêt d'Installation Technique		
CQ	DAC	Dispositif Adaptateur de Commande - dévérouillage du contrôle d'accès	saillie	dans FP
CR				
CS	ED4L	Module déporté 4 lignes - commande 4 DAS	saillie	dans FP
CT	ED4R	Module déporté 4 lignes - commande 4 contacts secs	saillie	dans FP
CU	EDL	Module déporté 1 lignes - commande 1 DAS	saillie	dans FP
CV	EDR	Module déporté 1 lignes - commande 1 contact sec	saillie	dans FP
CW				
CY		Armoire électrique	Saillie	AS=1.70M
CZ				
DA				
DB				

PRINCIPE DE REPERAGE - ASSERVISSEMENT

NATURE DU D.A.S.
INITIALE DU BATIMENT
NIVEAU D'IMPLANTATION DU D.A.S.
XXX.XX.XX.XXX —— NUMERO CHRONO DU D.A.S.
D.A.S.
XX.XX.XX.EDX.X.cX —— ORDRE DE CABLAGE DU DAS
LIGNE/RELAIS DE CABLAGE DU DAS
ADRESSE DE L'ELEMENT DEPORTE ASSOCIE
NUMERO DE BOUCLE DU DAS
NUMERO DU MODULE DU DAS
NUMERO DE CENTRALE

NATURE DE L'ELEMENT DEPORTE
INITIALE DU BATIMENT
NIVEAU D'IMPLANTATION DE L'ELEMENT DEPORTE
XXX.X.XX.XXX —— NUMERO CHRONO DE L'ELEMENT DEPORTE
EDX
XX.XX.X.(XXX) —— ADRESSE DE L'ELEMENT DEPORTE
NUMERO DE BOUCLE DE L'ELEMENT DEPORTE
NUMERO DE L'ELEMENT DEPORTE
NUMERO DE CENTRALE

PRINCIPE DE REPERAGE - DETECTION INCENDIE

NUMERO DE CENTRALE DU POINT
NUMERO DE LIGNE DU POINT
NUMERO DE MODULE DU POINT
Technologie
X.X.X
A : Adressable
ZXXXXXX —— ADRESSE DU POINT (ADRESSABLE)
NUMERO D'ADRESSE DU ZONE

MAITRE D'OUVRAGE
CAISSE DES DEPOTS
Secrétariat général du groupe
SDAILO Achats Immobilier / Logistique
56 rue de Lille
75356 PARIS 07

REMPLACEMENT DU SYSTEME DE SECURITE INCENDIE ET DESENFUMAGE NATUREL DES COMPARTIMENTS DE L'Immeuble 15 Quai Anatole France - 75007 PARIS

DOE

PLAN ZD
NIVEAU S3

Fichier : 120 ZD - Plan ZD - Niveau S3.dwg

Echelle = 1:100

INDICE	DATE	MODIFICATIONS	N° PLAN
0	08/04/2016	Recolement	ZD120

COORDINATEUR SSI	MAITRE D'OEUVRE	BUREAU DE CONTROLE
QUASSI Ile de France 1, Bis Rue du petit clamart VELIZY PLUS BAT E 78941 VELIZY CEDEX	ALTERNET 12 Avenue d'Italie 75013 PARIS Tél: 01.53.79.04.00 - Fax: 01.53.79.06.53 Email : alternet@alternet-consulting.com	1 rue Le Corbusier 94518 RUNGIS CEDEX Tél : 01.75.37.71.34 - Fax : 01.55.69.67.89 Email : rinky@alpes-controles.fr

ENTREPRISE

DACKERER BATIMENT ELLIAUTON
155 Boulevard de Valmy, 92700 Colombes
Tél : 01 42 25 84 00 - Fax : 01 42 25 84 28
Email : amca@amca.fr