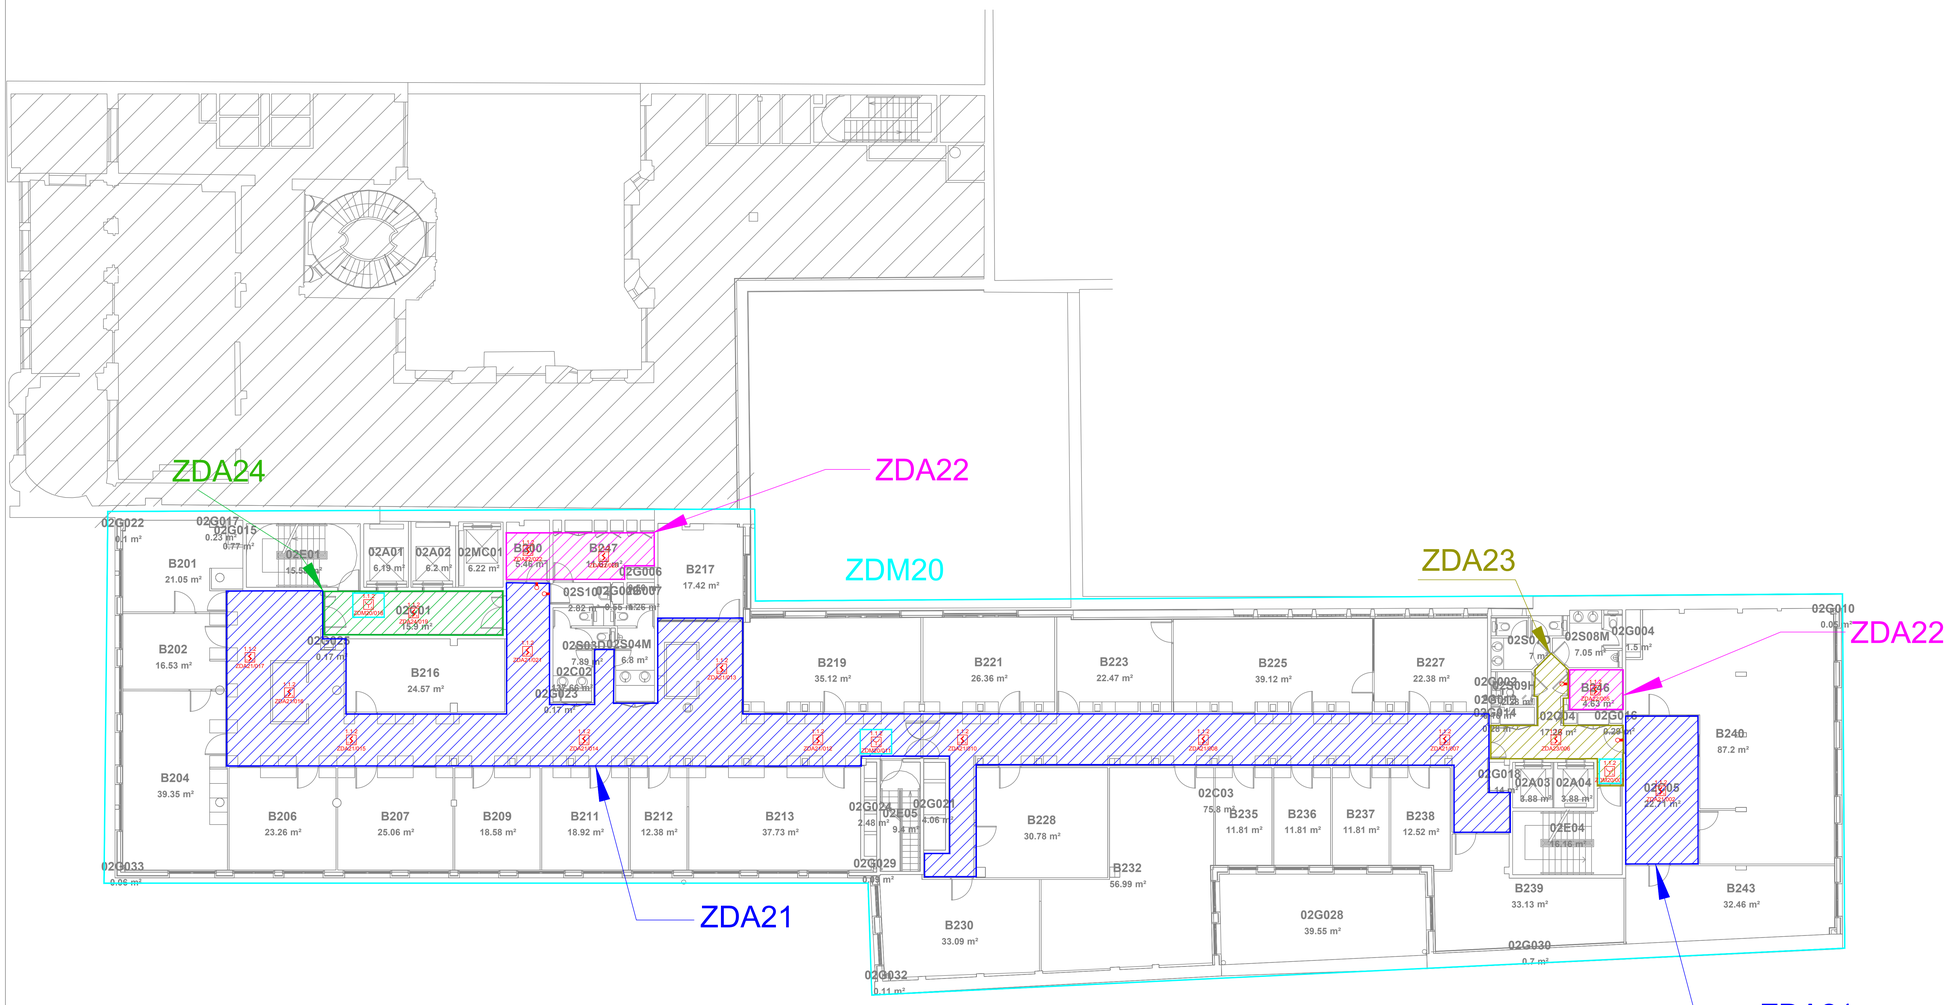

LEGENDE INCENDIE

Type	Symbole	Description	Pose	Hauteur
CA		Baie SDI+CMSI+AES	Saillie	sol
CB				
CC		Déclencheur manuel rouge avec ICC	saillie	AS=1.30M
CD		Détecteur optique de fumé avec ICC	saillie	plafond
CE		Détecteur optique de fumé avec ICC	saillie	
CF		Indicateur d'action	saillie	sous FP
CG				
CH	CP	Sirène 90 dB + Flash lumineux	saillie	sous FP
CI		Sirène à massage parlé	saillie	sous FP
CJ		Flash lumineux	saillie	sous FP
CK	ENTREE INTERDITE	Panneau d'interdiction lumineux	saillie	sous FP
CL		Boitier de réarmement	saillie	AS=1.30M
CM	PCF	Porte Coupe Feu		
CN	VCF	Volet Coupe Feu		
CO	CCF	Clapet Coupe Feu T=télécommande ; A=autocommandé		
CP	AIT	Arrêt d'Installation Technique		
CQ	DAC	Dispositif Adaptateur de Commande - dévérouillage du contrôle d'accès	saillie	dans FP
CR				
CS	ED4L	Module déporté 4 lignes - commande 4 DAS	saillie	dans FP
CT	ED4R	Module déporté 4 lignes - commande 4 contacts secs	saillie	dans FP
CU	EDL	Module déporté 1 lignes - commande 1 DAS	saillie	dans FP
CV	EDR	Module déporté 1 lignes - commande 1 contact sec	saillie	dans FP
CW				
CY		Armoire électrique	Saillie	AS=1.70M
CZ				
DA				
DB				

PRINCIPE DE REPERAGE - ASSERVISSEMENT

XXX.XX.XX.XXX — NUMERO CHRONO DU D.A.S.
- NATURE DU D.A.S.
- INITIALE DU BATIMENT
- NIVEAU D'IMPLANTATION DU D.A.S.

XX.XX.XX.EDX.X.cX — ORDRE DE CABLAGE DU DAS
- LIGNE/RELAIS DE CABLAGE DU DAS
- ADRESSE DE L'ELEMENT DEPORTE ASSOCIE
- NUMERO DE BOUCLE DU DAS
- NUMERO DU MODULE DU DAS
- NUMERO DE CENTRALE

XXX.X.XX.XXX — NUMERO CHRONO DE L'ELEMENT DEPORTE
- NATURE DE L'ELEMENT DEPORTE
- INITIALE DU BATIMENT
- NIVEAU D'IMPLANTATION DE L'ELEMENT DEPORTE

XX.XX.X.(XXX) — ADRESSE DE L'ELEMENT DEPORTE
- NUMERO DE BOUCLE DE L'ELEMENT DEPORTE
- NUMERO DE L'ELEMENT DEPORTE
- NUMERO DE CENTRALE

PRINCIPE DE REPERAGE - DETECTION INCENDIE

ZXXXYXXX — ADRESSE DU POINT (ADRESSABLE)
- Technologie
- NUMERO DE CENTRALE DU POINT
- NUMERO DE LIGNE DU POINT
- NUMERO DE MODULE DU POINT
- X.X.X
- A : Adressable
- NUMERO D'ADRESSE DU ZONE

GROUPE Caisse des Dépôts

MAITRE D'OUVRAGE
CAISSE DES DEPOTS
Secrétariat général du groupe
SDAILO Achats Immobilier / Logistique
56 rue de Lille
75356 PARIS 07

REMPLACEMENT DU SYSTEME DE SECURITE INCENDIE ET DESENFUMAGE NATUREL DES COMPARTIMENTS DE L'Immeuble 15 Quai Anatole France - 75007 PARIS

DOE

PLAN ZD
NIVEAU R+2

Fichier : 125 ZD - Plan ZD - Niveau R+2.dwg

Echelle = 1:100

INDICE	DATE	MODIFICATIONS
0	08/04/2016	Recolement

N° PLAN : ZD125

COORDINATEUR SSI	MAITRE D'OEUVRE	BUREAU DE CONTROLE
QUASSI Ile de france 1, Bis Rue du petit clamart VELIZY PLUS, BAT E 78941 VELIZY CEDEX	ALTERNET 12 Avenue d'Italie 75013 PARIS Tél: 01.53.79.04.00 - Fax: 01.53.79.06.53 Email : alternet@alternet-consulting.com	1 rue Le Corbusier 94518 RUNGIS CEDEX Tél : 01.75.37.71.34 - Fax : 01.56.89.67.89 Email : mreyt@alpes-controles.fr

ENTREPRISE

AMICA
ZAC KLEBER-BATIMENT ELLINGTON
16f Boulevard de Valmy 92700 Colombes
Tél : 01.46.25.94.20 - Fax : 01.46.25.94.25
Email : amica@amica.fr