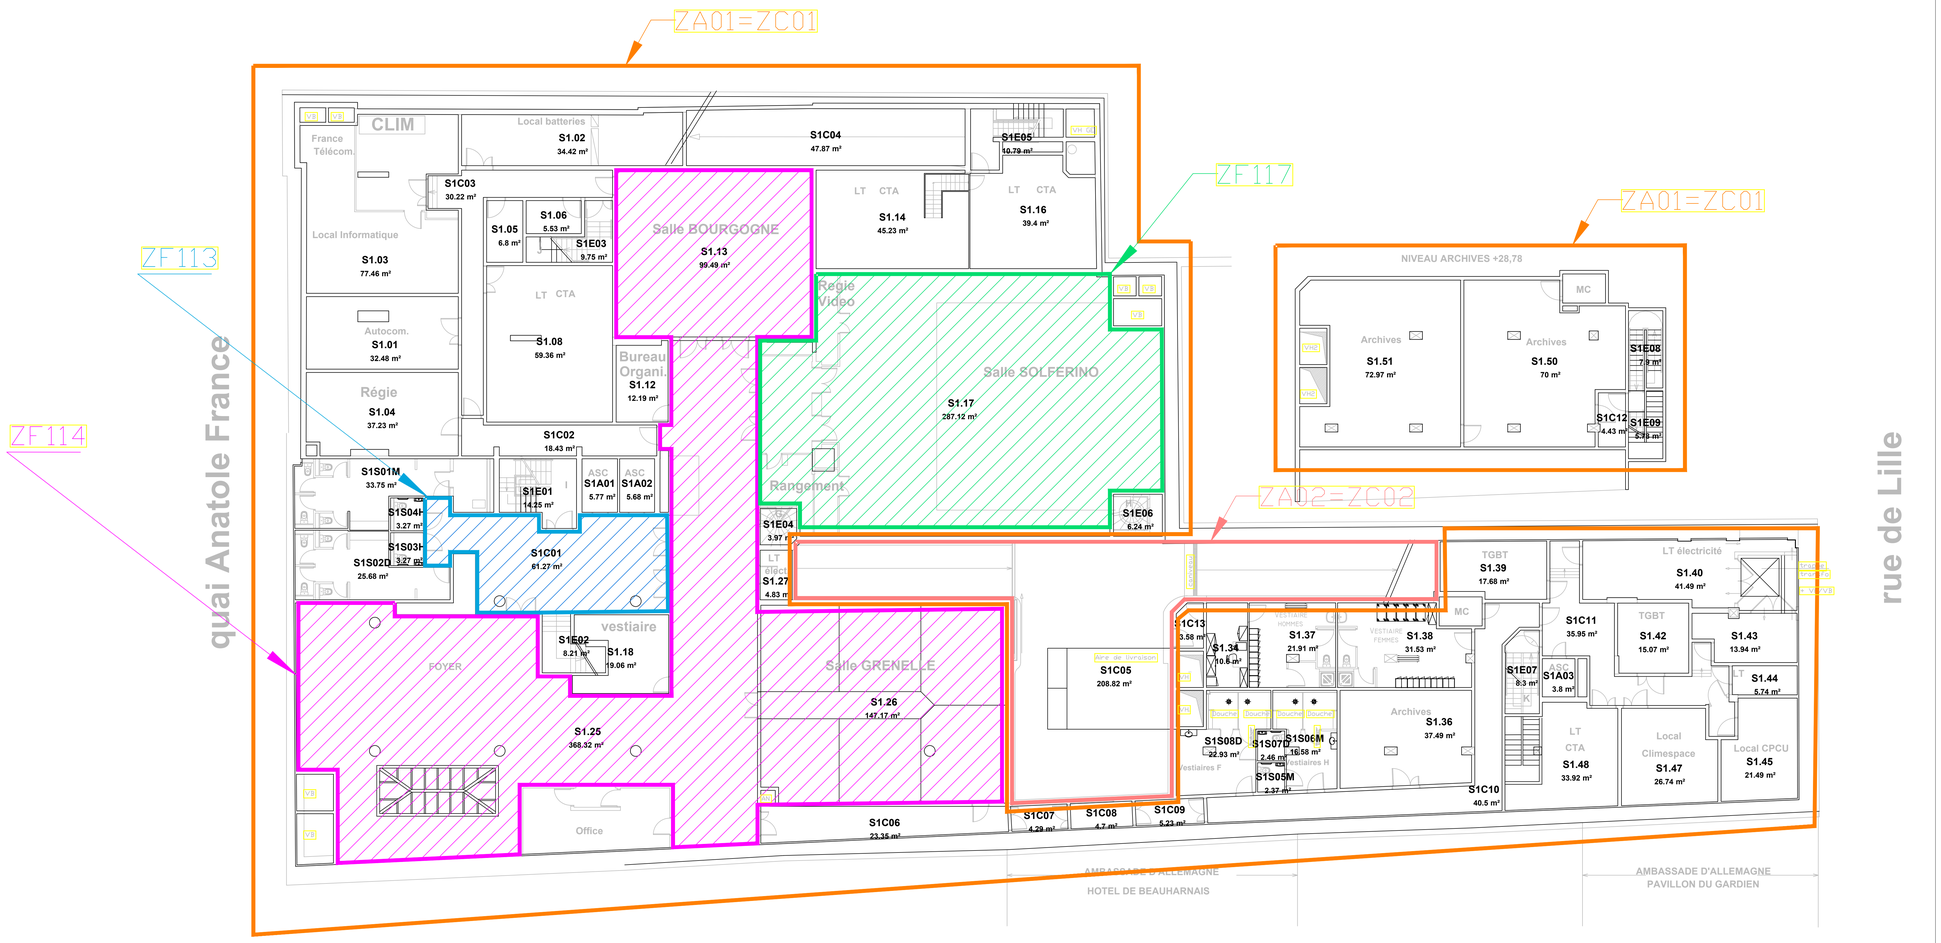

MAITRE D'OUVRAGE
CAISSE DES DEPOTS
Secrétariat général du groupe
SDAILO Achats Immobilier / Logistique
56 rue de Lille
75356 PARIS 07

REMPLACEMENT DU SYSTEME DE SECURITE INCENDIE ET DESENFUMAGE NATUREL DES COMPARTIMENTS DE L'Immeuble 15 Quai Anatole France - 75007 PARIS

DOE

PLAN ZA-ZC-ZF
NIVEAU S1

Fichier : 122 ZA-ZC-ZF S1.dwg

Echelle = 1:100

INDICE	DATE	MODIFICATIONS	N° PLAN
0	08/04/2016	Recolement	ZACF122

COORDINATEUR SSI	MAITRE D'OEUVRE	BUREAU DE CONTROLE
QUASSI ile de france 1, Bis Rue du petit clamard VELIZY PLUS, BAT E 78941 VELIZY CEDEX	ALTERNET 12 Avenue d'Italie 75013 PARIS Tél: 01.53.79.04.00 - Fax: 01.53.79.06.53 Email : alternet@alternet-consulting.com	ALPES CONTROLES 1 rue Le Corbusier 94518 RUNGIS CEDEX Tél : 01.75.37.71.34 - Fax : 01.55.89.67.89 Email : nrey1@alpes-controles.fr

ENTREPRISE

AMICA
ZAC KLEBER-BATIMENT ELLINGTON
165 Boulevard de Valmy, 92700 Colombes
Tél : 01.46.25.64.00 - Fax : 01.46.25.64.25
Email : amica@amica.fr