DETAIL PANOPLIES CTA

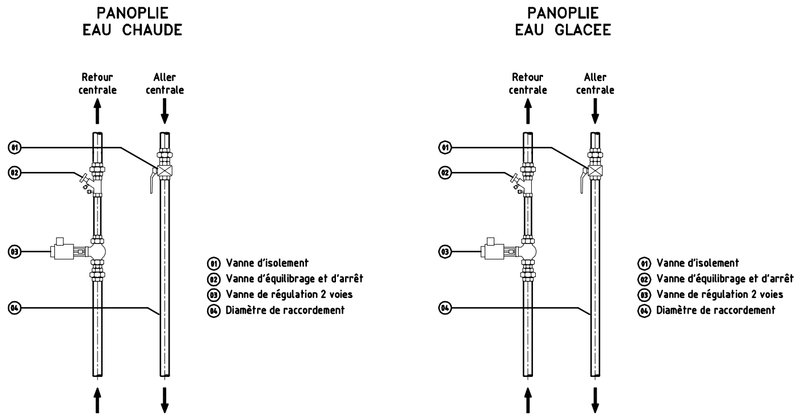

	BATTERIE EAU CHAUDE					BATTERIE EAU GLACEE				
	Débit m³/h	V1	V2	V3	V4	Débit m³/h	V1	V2	V3	V4
CTA 01 - Labo N1	4.26	DN 50	DN 40	DN 40	DN 40	4.51	DN 50	DN40	DN40	DN 40
CTA 02 - Labo N2	3.53	DN 50	DN 40	DN 40	DN 25	3.53	DN 50	DN40	DN40	DN 25
CTA 03 - Labo N3	5.48	DN 50	DN 40	DN 40	DN 40	5.79	DN 50	DN40	DN40	DN 40
CTA 04 - Labo N4	4.55	DN 50	DN 40	DN 40	DN 40	4.81	DN 50	DN40	DN40	DN 40
CTA 05 - Animalerie N5	3.23	DN 40	DN 32	DN 32	DN 40	16.87	DN 80	DN 65	DN 65	DN 50
CTA 05bis - Animalerie N5	2.45	DN 40	DN 32	DN 32	DN 25	6.35	DN 65	DN 50	DN 50	DN 40
CTA 06 - Labo N6	2.82	DN 40	DN 32	DN 32	DN 25	3.03	DN 40	DN 32	DN 32	DN 25

INFORMATIONS COMPLEMENTAIRES

	PIEGES A SON						SUSPENSIONS CTA Patins REGUFOAM 510/25 – *ACTIV*	
	Dim. des baffles (mm) Long.	Haut.	Long. des baffles (mm)	Nb de baffles (mm)	Ecart. des baffles (mm)	Epaiss. de baffles (mm)	Nombre	Dimensions
CTA 01 - Labo N1	1200	695	1500	4	100	200	8	90 x 50 mm
CTA 02 - Labo N2	1200	595	1500	4	100	200	8	90 x 50 mm
CTA 03 - Labo N3	900	1195	1500	3	100	200	8	110 x 50 mm
CTA 04 - Labo N4	1500	595	1500	5	100	200	8	90 x 50 mm
CTA 05 - Animalerie N5 AN	1200	595	500	4	100	200	10	150 x 50 mm
CTA 05 - Animalerie N5 S	1500	800	1500	5	100	200		
CTA 05 - Animalerie N5 R	900	695	1500	3	100	200		
CTA 05bis - Animalerie N5	900	495	1500	3	100	200	10	55 x 50 mm
CTA 06 - Labo N6	1200	495	1500	4	100	200	10	50 x 50 mm
Plénum AN CTA1 et 6	1800	795	500	4	100	200		
Plénum AN CTA2, 4 et 5bis	1500	1395	500	5	100	200		
Plénum AN CTA3	1200	795	500	4	100	200		

DOCUMENTS DE REFERENCE :

- FOND DE PLAN SYNTHESE : CDS-FDP-N1-Z-07-08-H

- PLAN D'ETUDE EXECUTION CVC NIVEAU 1 IND. D
- SCHEMA DE PRINCIPE DE PRODUCTION EG ET EC: AX-SCH-001
- SCHEMA DE PRINCIPE DE DISTRIBUTION EG ET EC: AX-SCH-002
- SCHEMA DE PRINCIPE CTA1 à 6 : AX-SCH-003 à 008

- PLAN PROJET AREA Ventilation/désenfumage niveau 1 : 604-2
- PLAN PROJET AREA Chauffage/rafraichissement niveau 1 : 604-1
- PLAN PROJET CERIS Ventilation niveau 1 : 621

- CCTP LOT 12 et 13

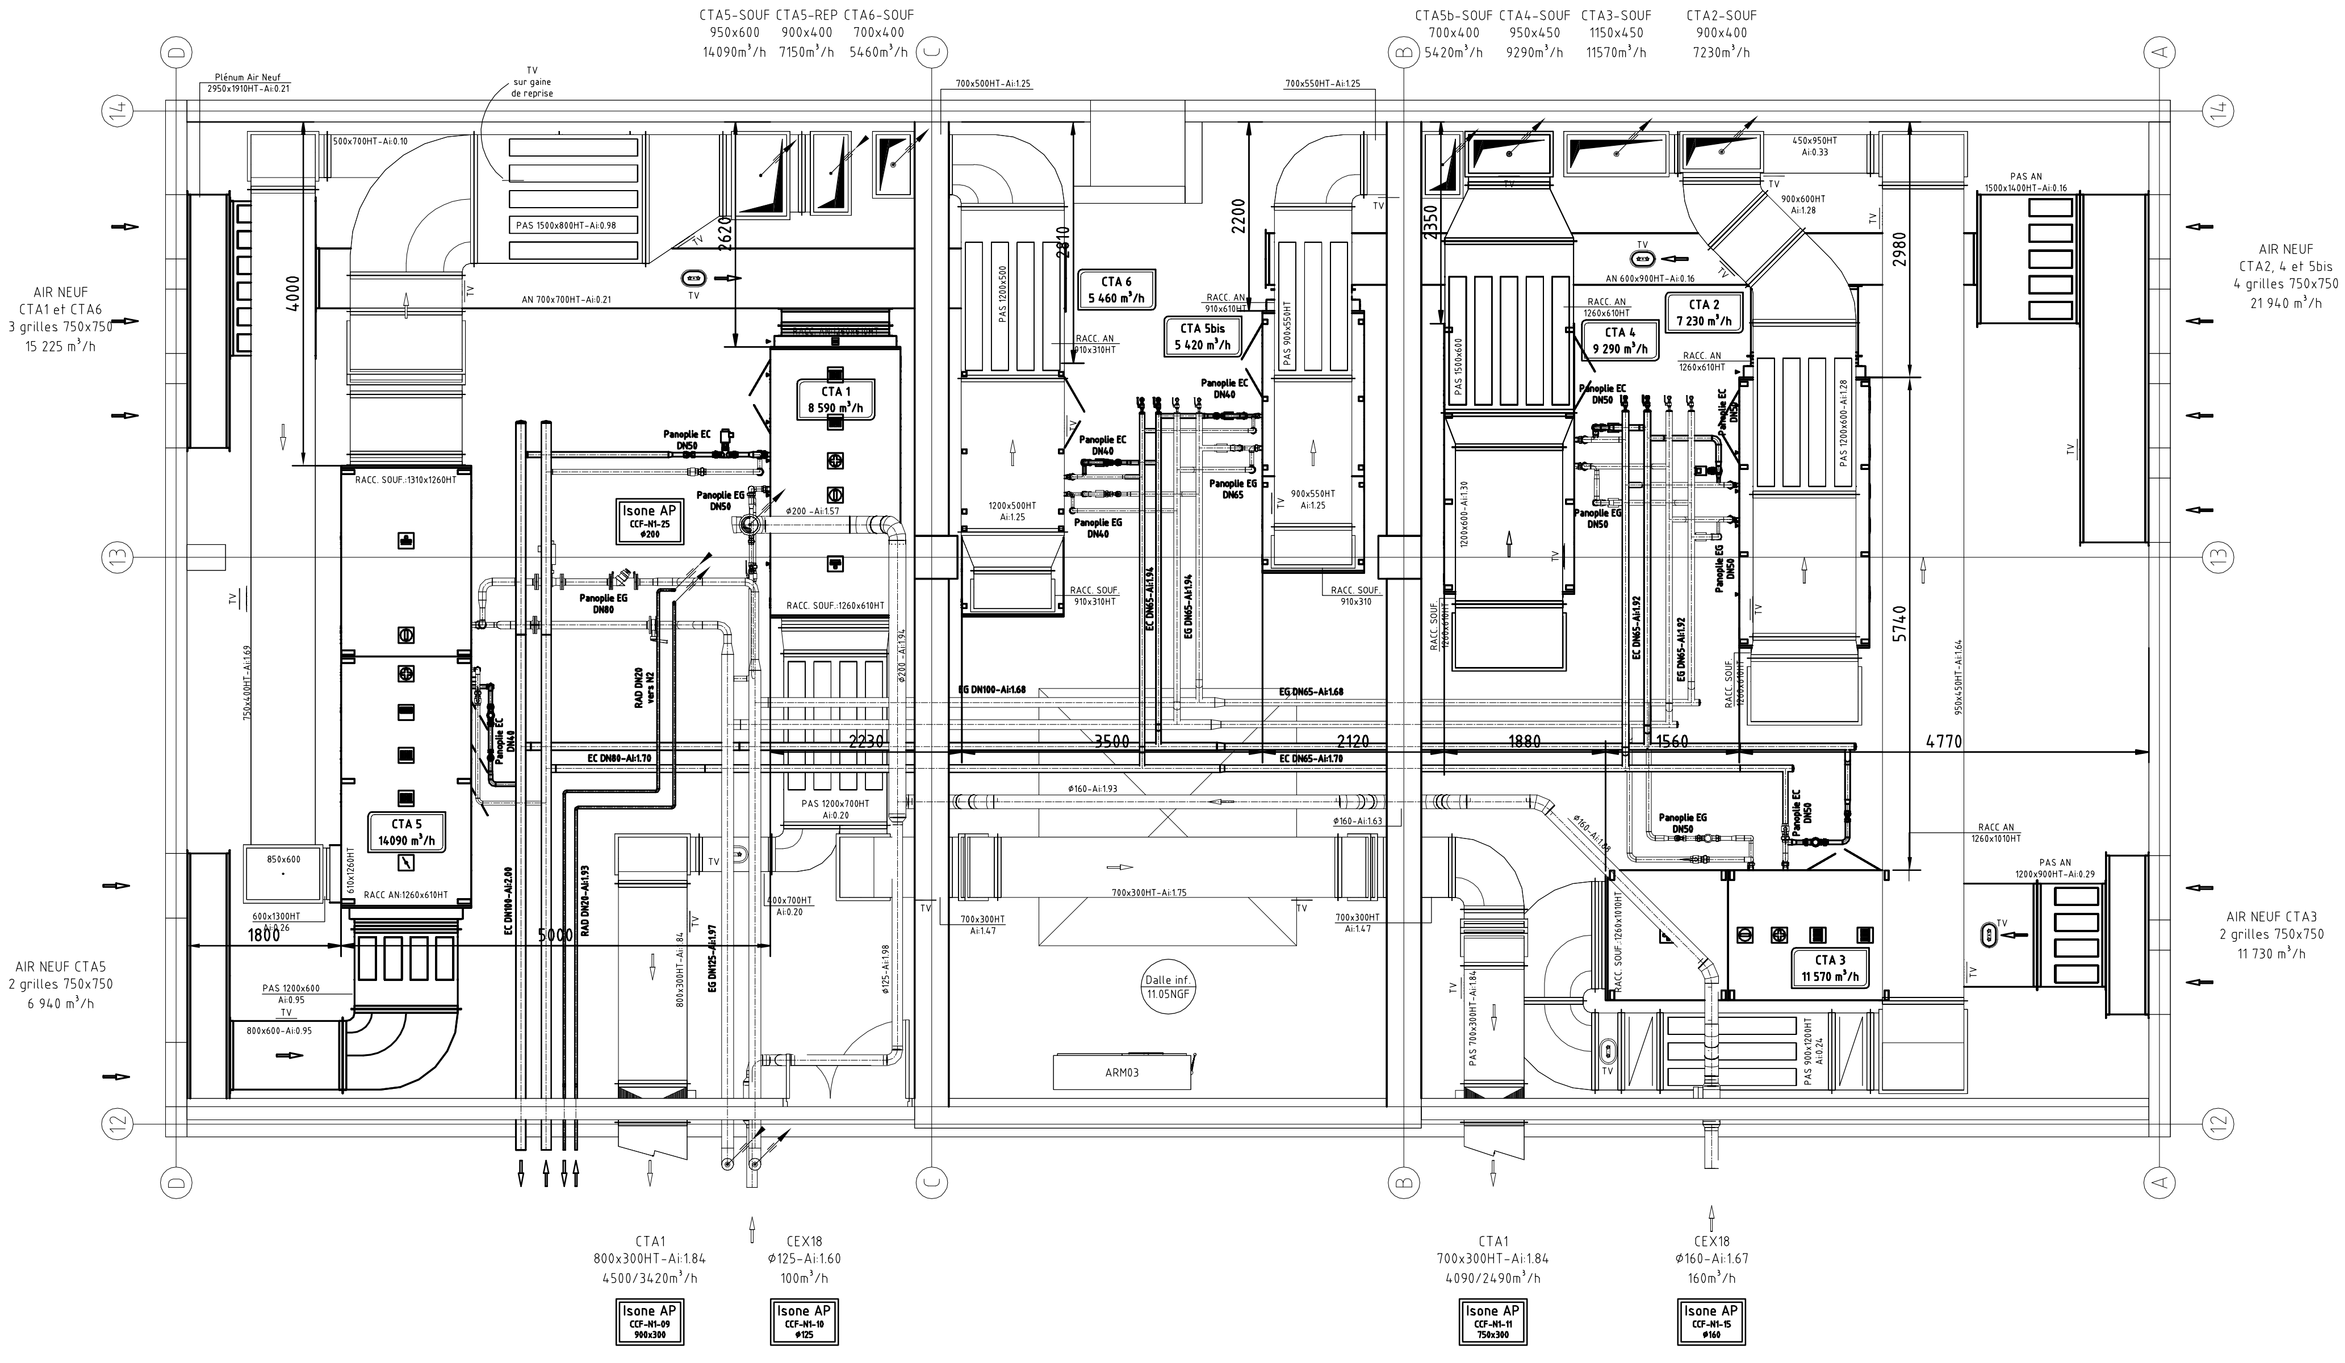

IND	Date	Modification	Dessiné par	Vérifié par	Approuvé par
A	06/04/07	Première diffusion	S.CHEREL	V.LEBLANC	D.MOUTON
B	20/07/07	Mise à jour suite synthèse	S.CHEREL	V.LEBLANC	D.MOUTON
C	26/10/07	Ajout trappes de visite + informations complémentaires	S.CHAPEAU	V.LEBLANC	D.MOUTON
D	19/02/09	Tel que construit	A.TREMBLAY	J. BLAIS	P. RENOULT
E					
F					
G					
H					
I					
J					
K					
L					
M					
N					
O					
P					

INSTITUT DE RECHERCHE THERAPEUTIQUE

QUAI MONCOUSU - NANTES - REGION PAYS DE LA LOIRE

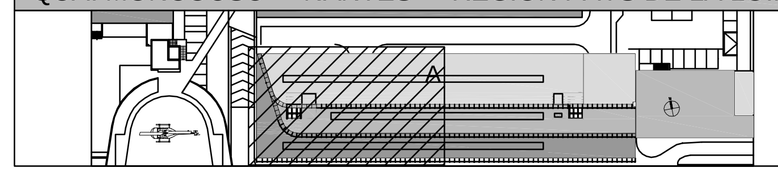

MAÎTRISE D'OUVRAGE	**REGION DES PAYS DE LA LOIRE** DIRECTION DE L'EDUCATION	Hôtel de la Région 44966 NANTES CEDEX 9 Tél: 02 28 20 50 00 Fax: 02 28 20 50 05
MAÎTRISE D'OEUVRE	**RTV ARCHITECTES** RIVOLLIER / TOURRET / VALENTIN	3, rue des Antonins 69005 LYON Tél: 04 78 37 35 32 Fax: 04 78 38 30 76
BET FLUIDES	**AREA**	Le Bois Cholet - BP 8 44860 - SAINT AIGNAN DE GRAND LIEU Tél: 02 40 32 64 30 Fax: 02 40 32 68 06
BET STRUCTURE	**PLBI**	298, route de Vannes La Porte du Forum 44700 ORVAULT Tél: 02 40 94 74 70 Fax: 02 40 94 71 29
ECONOMISTE FLUIDES SPECIAUX	**CERIS INGENIERIE**	ZA Hauts de Couëron - rue des Imprimeurs 44220 COUERON Tél: 02 40 85 50 50 Fax:02 40 85 50 69
BET ACOUSTIQUE	**ITAC**	16, rue Pitre Chevalier 44000 NANTES Tél: 02 40 14 01 95 Fax: 02 40 14 01 28
BUREAU DE CONTROLE	**VERITAS**	8, avenue Jacques Cartier 44807 SAINT HERBLAIN CEDEX Tél: 02 40 92 06 89 Fax: 02 40 92 07 12
COORDONNATEUR HYGIENE SANTE SECURITE	**ARIA**	Espace Performance III - Bat. M - Bd Schuman 35769 St GREGOIRE CEDEX Tél: 02 99 23 41 23 Fax: 02 99 23 41 24
ORGANISATION PILOTAGE COORDINATION	**CEROC**	Agence de Nantes 8, av. des Thébaudières 44800 ST HERBLAIN Tél: 02 40 94 79 50 Fax: 02 40 63 74 70

AXIMA SUEZ

Agence NANTES
46Blvd de la Prairie au Duc
44200 NANTES

Tel:02.40.41.00.00
Fax:02.40.41.00.43
nantes@axima-contracting.fr

Plan d'exécution
Local Technique - Niveau 1

N° d'affaire 240041	Emetteur AXIMA	Fichier AX-PEO-302-D
Date 1ère édition 06/04/07	Lot 12 et 13	Phase EXECUTION
Echelle 1/50e	N° Document AX-PEO-302	N° - Indice D