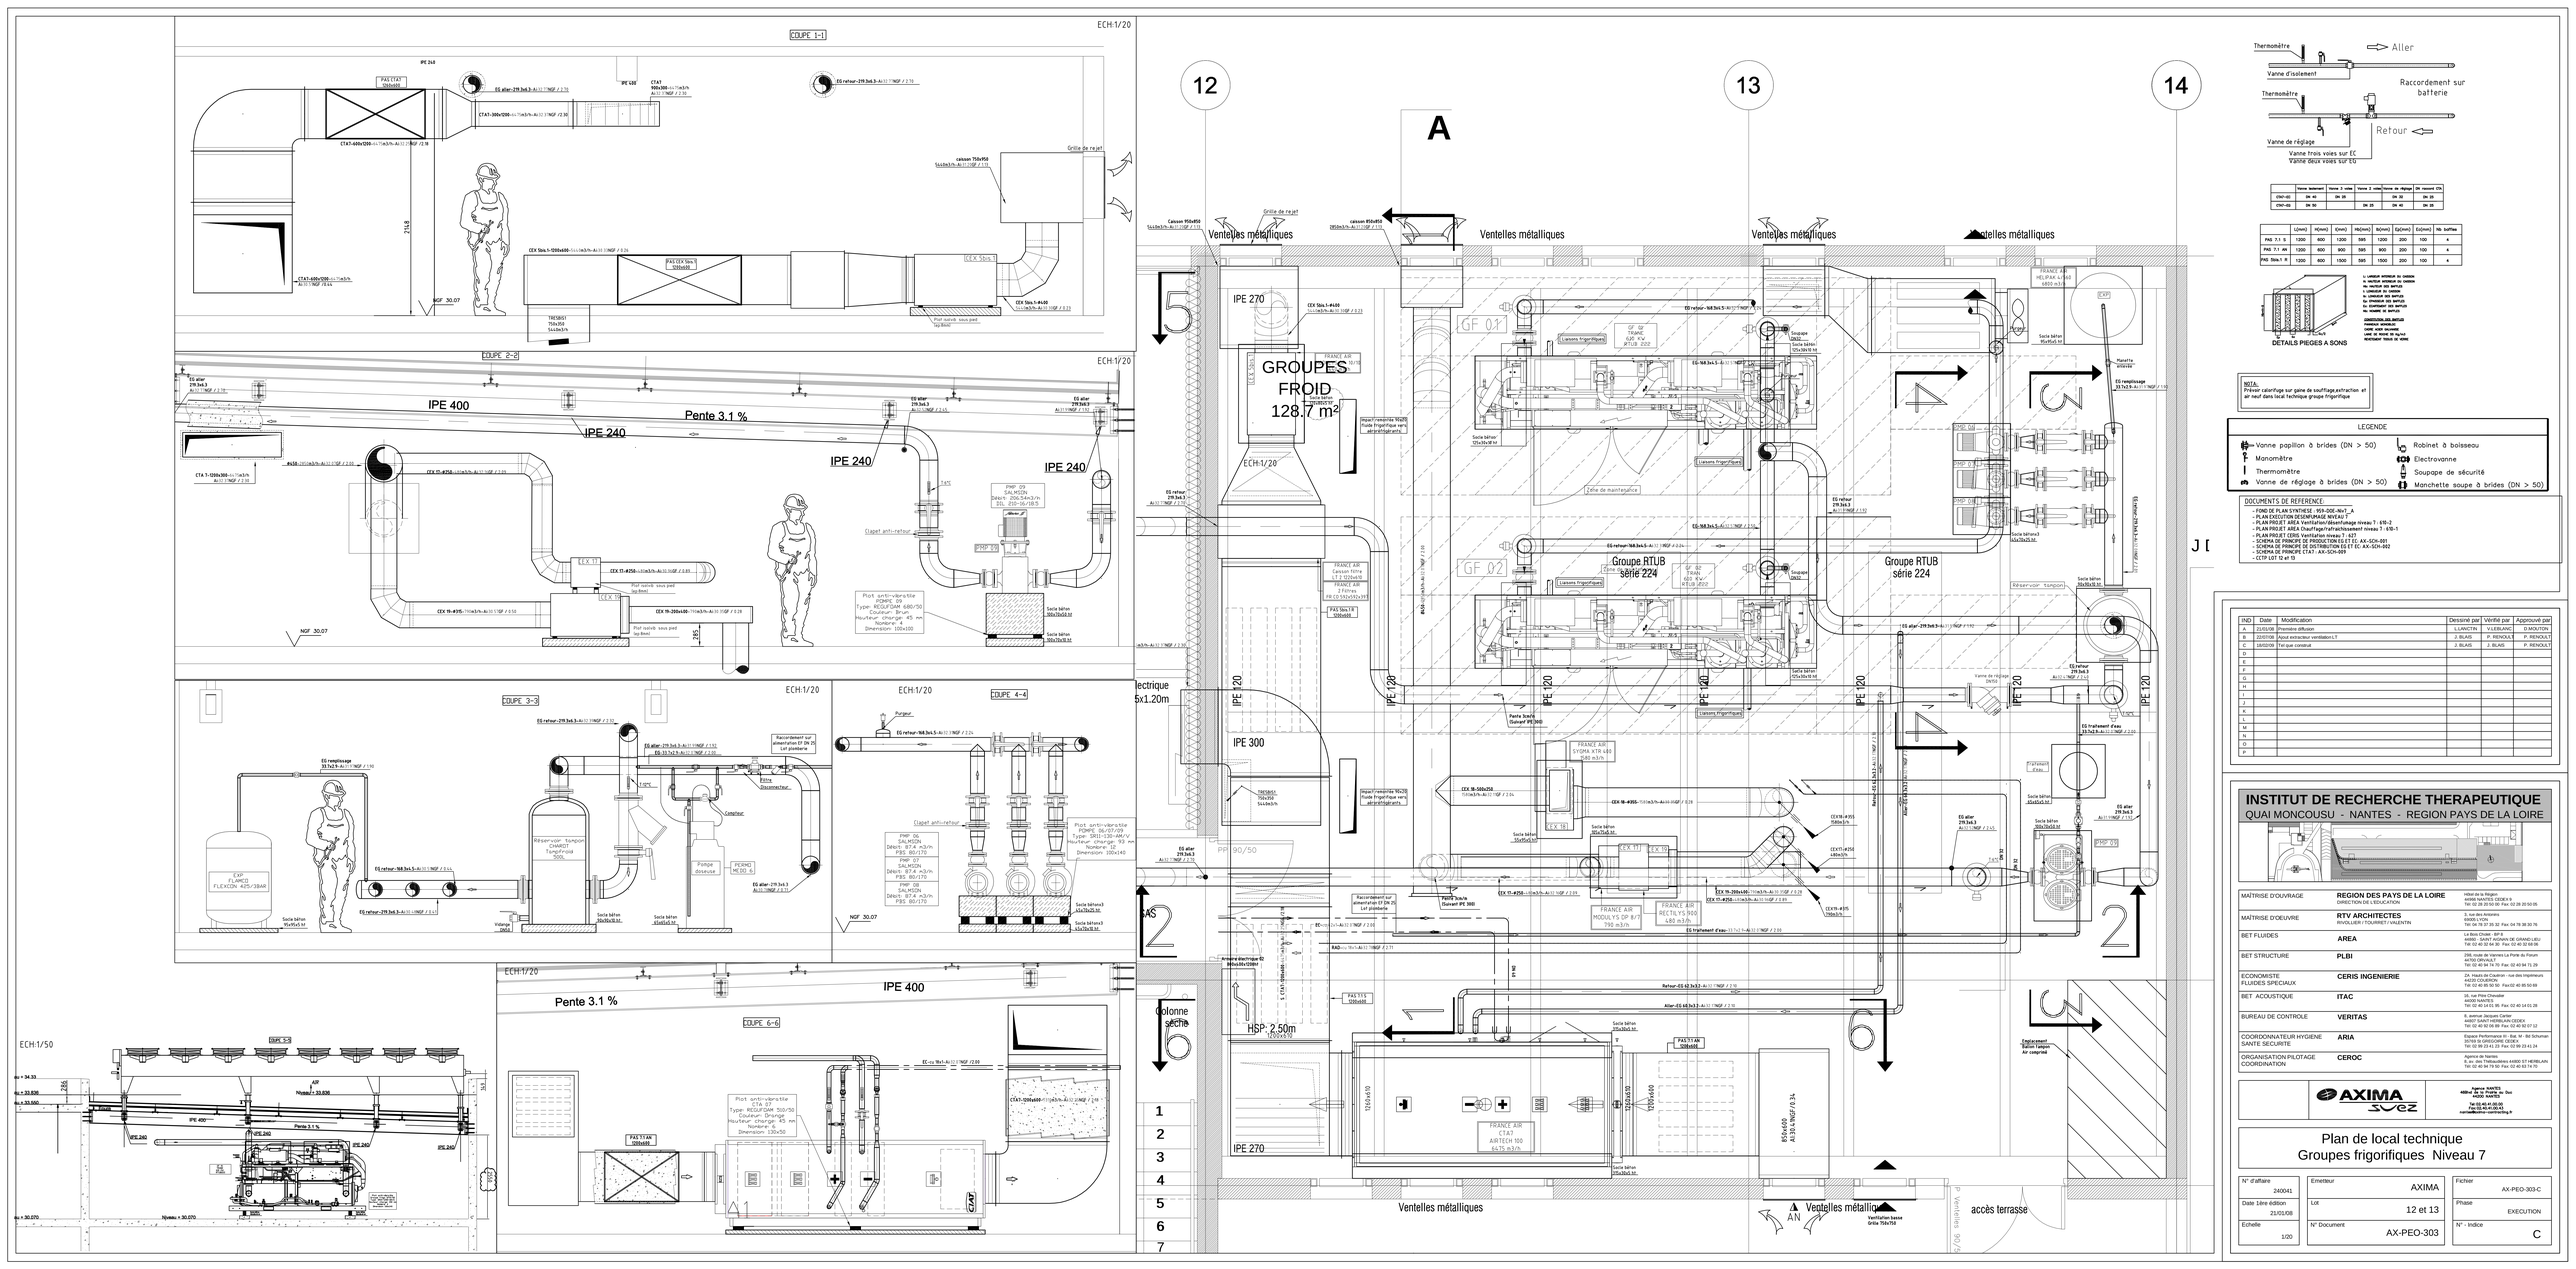

IND	Date	Modification	Dessiné par	Vérifié par	Approuvé par
A	22/01/08	Première diffusion	L.LAMOTTE	V.LEBLANC	D.MAUTIN
B	22/07/08	Ajout extracteur ventilateurL7	J.BLAIS	P. RENOULT	P. RENOULT
C	18/02/09	Tel que construit	J.BLAIS	J. BLAIS	P. RENOULT
D					
E					
F					
G					
H					
I					
J					
K					
L					
M					
N					
O					
P					

INSTITUT DE RECHERCHE THERAPEUTIQUE
QUAI MONCOUSU - NANTES - REGION PAYS DE LA LOIRE

MAÎTRISE D'OUVRAGE	REGION DES PAYS DE LA LOIRE DIRECTION DE L'EDUCATION	Hôtel de la Région 44966 NANTES CEDEX 9 Tél: 02 28 20 50 00 Fax: 02 28 20 50 05
MAÎTRISE D'OEUVRE	RTV ARCHITECTES RIVOLLIER / TOURNIER / VALENTIN	3, rue des Antonins 69005 LYON Tel: 04 78 37 35 32 Fax: 04 78 38 30 76
BET FLUIDES	AREA	La Beze Closet - BP 6 44690 - SAINT HOANN DE GRAND LIEU Tél: 02 40 32 64 36 Fax: 02 40 32 64 08
BET STRUCTURE	PLBI	256, route de Vannes La Porte du Forum 44800 SAINT HERBLAIN Tél: 02 40 94 76 70 Fax: 02 40 94 71 29
ECONOMISTE FLUIDES SPECIAUX	CERIS INGENIERIE	2A Haute de Coudron - rue des Imprimeurs 44230 ZOUFRON Tél: 02 40 85 50 00 - Fax:02 40 85 50 69
BET ACOUSTIQUE	ITAC	10, rue Rhin Chevalier 44000 NANTES Tél: 02 40 14 61 85 - Fax: 02 40 14 01 28
BUREAU DE CONTROLE	VERITAS	5, avenue Jacques Cartier 44807 SAINT HERBLAIN CEDEX Tél: 02 40 92 06 99 - Fax: 02 40 92 07 12
COORDONNATEUR HYGIENE SANTE SECURITE	ARIA	Service Performance 01 - Bat. F - 50 Schuman 35760 SAINT GREGOIRE CEDEX 4 Tél: 02 99 23 41 23 - Fax: 02 99 23 41 24
ORGANISATION PILOTAGE COORDINATION	CEROC	Agence de Nantes Z.I. des Thébaudières 44800 ST HERBLAIN Tél: 02 40 94 79 50 - Fax: 02 40 63 74 70

AXIMA SUEZ
Agence NANTES
402 rue Ampère - Bp 7xx
44230 Nantes cx 3
Tel: 02.40.41.60.00
Fax: 02.40.41.60.45
nantes@axima-contracting.fr

Plan de local technique
Groupes frigorifiques Niveau 7

N° d'affaire: 240041	Emetteur: AXIMA	Fichier: AX-PEO-303-C	
Date 1ère édition: 21/01/08	Lot: 12 et 13	Phase: EXECUTION	
Echelle: 1/20	N° Document: AX-PEO-303	N° - Indice: C	