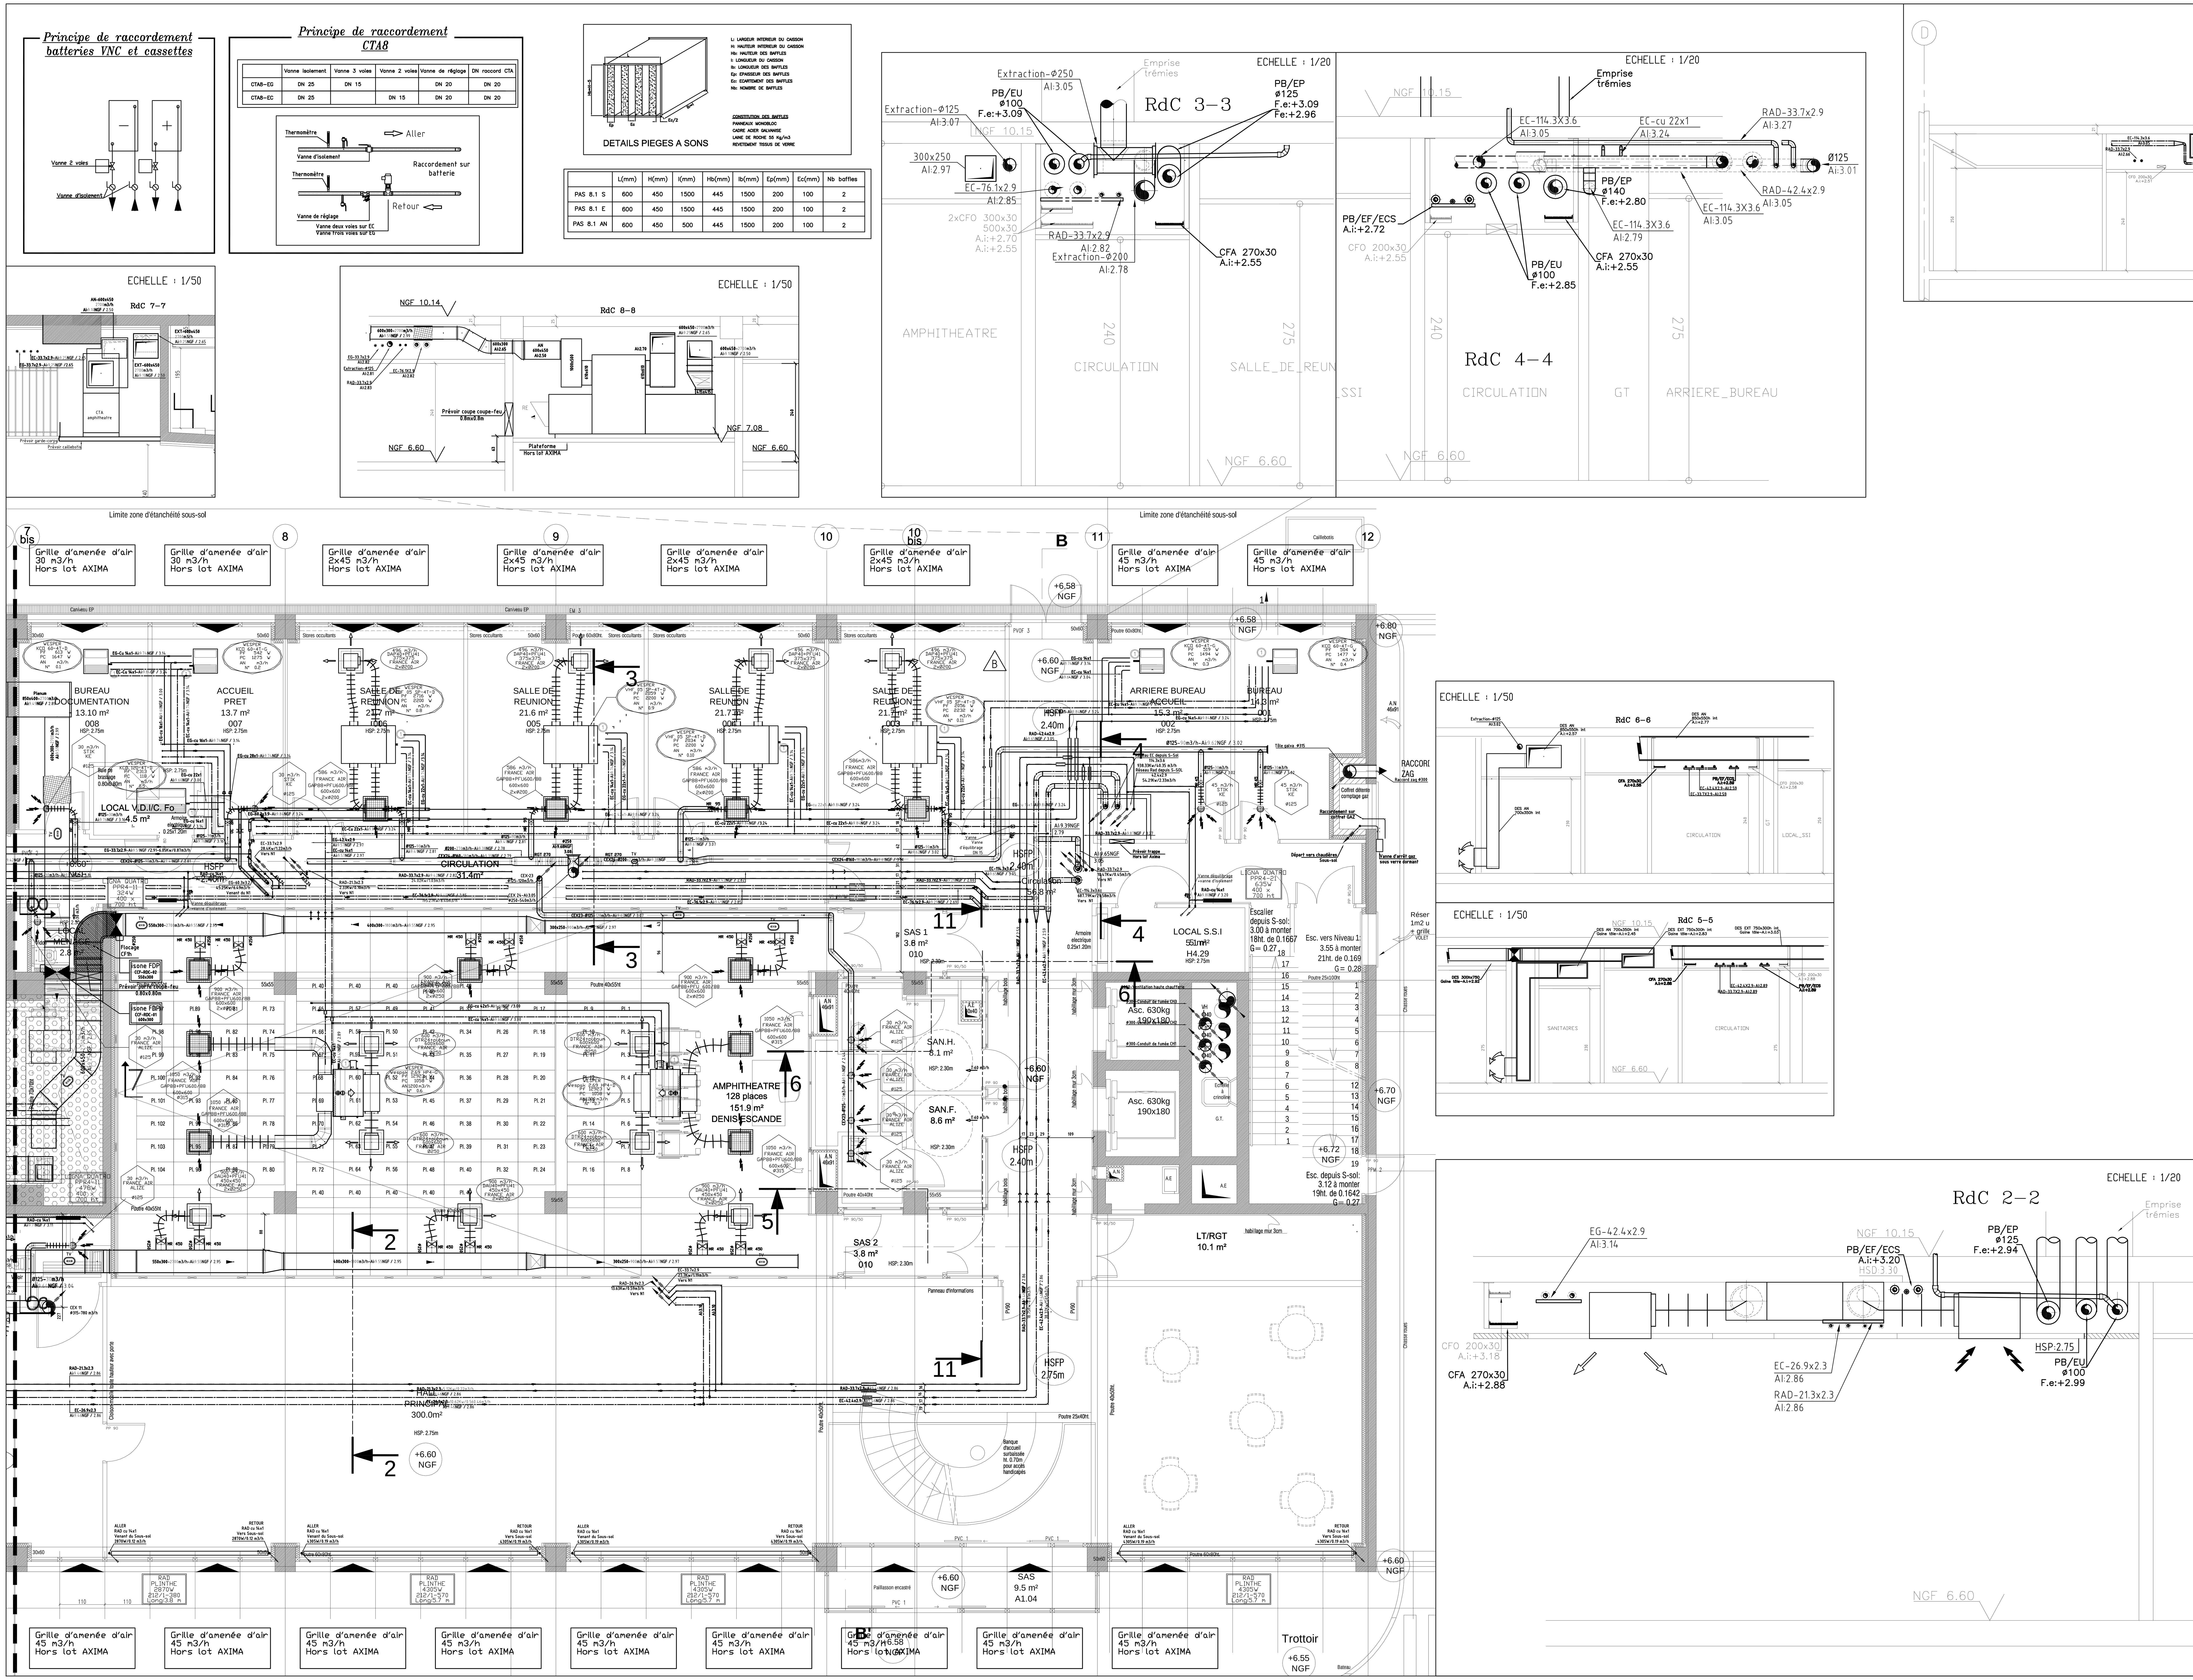

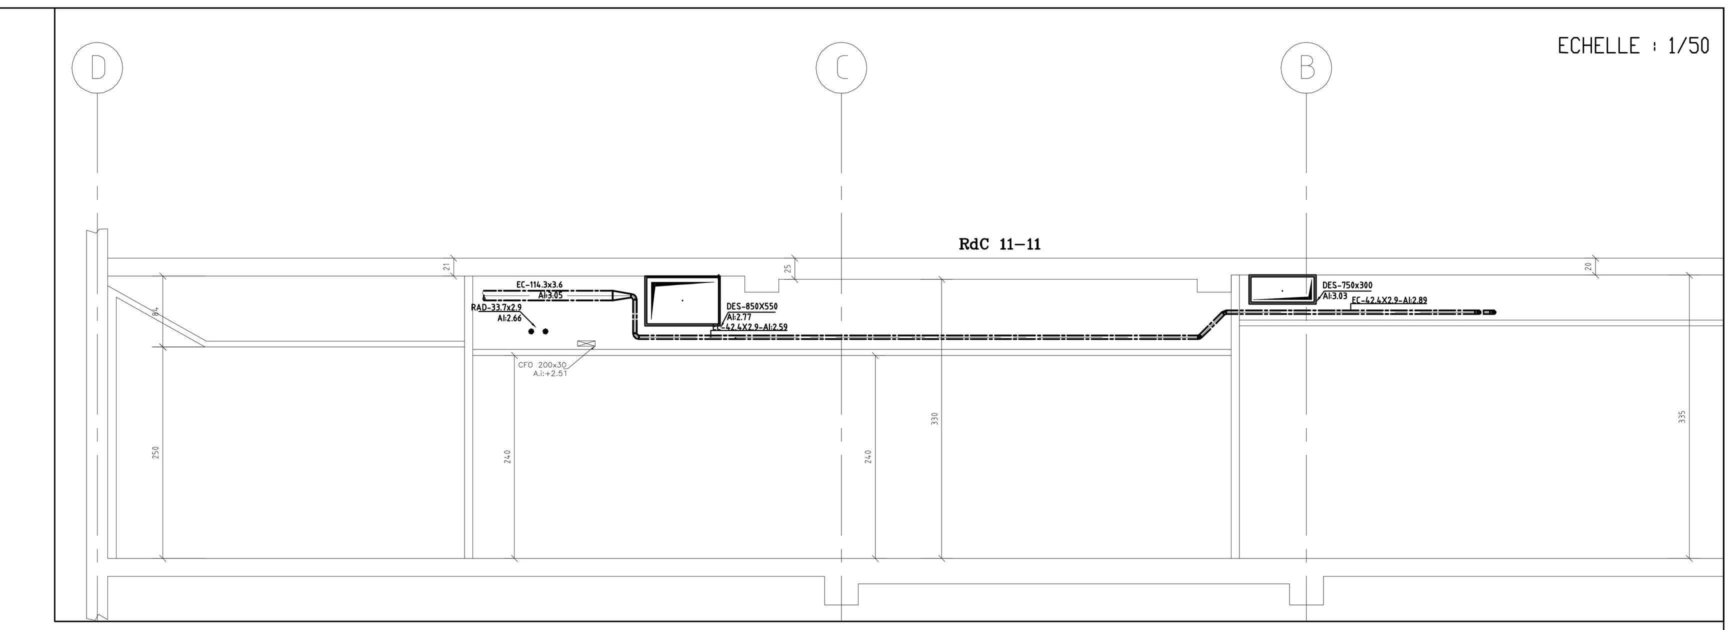

LEGENDE

Clapet Coupe-feu avec motorisation	Registre de réglage motorisé (rectangulaire)
Vanne de réglage taraudée (DN <= 50)	Registre de réglage manuel (rectangulaire)
Vanne d'arrêt taraudée (DN <= 50)	Pelle de réglage (circulaire)
Vanne de réglage à bride (DN > 50)	Module de régulation (RN, MR, ...)
Vanne d'arrêt à bride (DN > 50)	Trappe de visite en faux-plafond
Ventilo convecteur	Bouche de soufflage circulaire
Cassette	Bouche d'extraction circulaire
Raccordement condensat DN40 sur attente plomberie	Bouche de soufflage rectangulaire
	Bouche d'extraction rectangulaire

DOCUMENTS DE REFERENCE:
- FOND DE PLAN SYNTHESE : 959-DOE-Rdc_A
- PLAN EXECUTION DESENFUMAGE NIVEAU RDC
- PLAN D'ETUDES PRELIMINAIRES CVC niveau RDC : AX-PRE-503-504
- PLAN SYNTHESE RESEAU niveau sous-sol : CDS-SYR-RdC-Z-05-06-L
- SCHEMA DE PRINCIPE DE PRODUCTION EG ET EC: AX-SCH-001
- SCHEMA DE PRINCIPE DE DISTRIBUTION EG ET EC: AX-SCH-002
- CCTP LOT 12 et 13

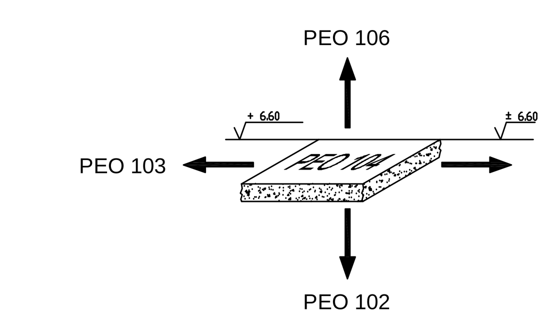

IND	Date	Modification	Dessiné par	Vérifié par	Approuvé par
A	11/09/06	Première diffusion	L.LANCTIN	V.LEBLANC	D.MOUTON
B	20/12/07	Mise à jour suivant diverses demandes	L.LANCTIN	V.LEBLANC	D.MOUTON
C	27/08/08	Modif emplacement diffuseurs dans Amphi	J. BLAIS	P. RENOULT	P. RENOULT
D	12/12/08	Tel que construit	G.ARSENE	J.BLAIS	J.BLAIS

INSTITUT DE RECHERCHE THERAPEUTIQUE
QUAI MONCOUSU - NANTES - REGION PAYS DE LA LOIRE

MAÎTRISE D'OUVRAGE	**REGION DES PAYS DE LA LOIRE** DIRECTION DE L'EDUCATION	Hôtel de la Région 44966 NANTES CEDEX 9 Tél: 02 28 20 50 00 Fax: 02 28 20 50 05
MAÎTRISE D'OEUVRE	**RTV ARCHITECTES** RIVOLLIER / TOURRET / VALENTIN	3, rue des Antonins 69005 LYON Tél: 04 78 37 35 32 Fax: 04 78 38 30 76
BET FLUIDES	**AREA**	Le Bois Cholet - BP 8 44860 - SAINT AIGNAN DE GRAND LIEU Tél: 02 40 32 64 30 Fax: 02 40 32 68 06
BET STRUCTURE	**PLBI**	298, route de Vannes La Porte du Forum 44700 ORVAULT Tél: 02 40 94 74 70 Fax: 02 40 94 71 29
ECONOMISTE FLUIDES SPECIAUX	**CERIS INGENIERIE**	ZA. Hauts de Couëron - rue des Imprimeurs 44220 COUERON Tél: 02 40 85 50 50 Fax: 02 40 85 50 69
BET ACOUSTIQUE	**ITAC**	16, rue Pitre Chevalier 44000 NANTES Tél: 02 40 14 01 95 Fax: 02 40 14 01 28
BUREAU DE CONTROLE	**VERITAS**	8, avenue Jacques Cartier 44807 SAINT HERBLAIN CEDEX Tél: 02 40 92 06 89 Fax: 02 40 92 07 12
COORDONNATEUR HYGIENE SANTE SECURITE	**ARIA**	Espace Performance III - Bat. M - Bd Schuman 35769 St GREGOIRE CEDEX Tél: 02 99 23 41 23 Fax: 02 99 23 41 24
ORGANISATION PILOTAGE COORDINATION	**CEROC**	Agence de Nantes 8, av. des Thébaudières 44800 ST HERBLAIN Tél: 02 40 94 79 50 Fax: 02 40 63 74 70

AXIMA SUEZ — Agence NANTES, 46Bd de la Prairie au Duc, 44200 NANTES, Tel:02.40.41.00.00, Fax:02.40.41.00.43, nantes@axima-contracting.fr

Plan d'éxécution CVC
Zone B - Niveau rez de chaussée

N° d'affaire 240041	Emetteur AXIMA	Fichier AX-PEP-103-104-D
Date 1ère édition 11/09/07	Lot 12 et 13	Phase EXECUTION
Echelle 1/50	N° Document AX-PEO-104	N° - Indice D