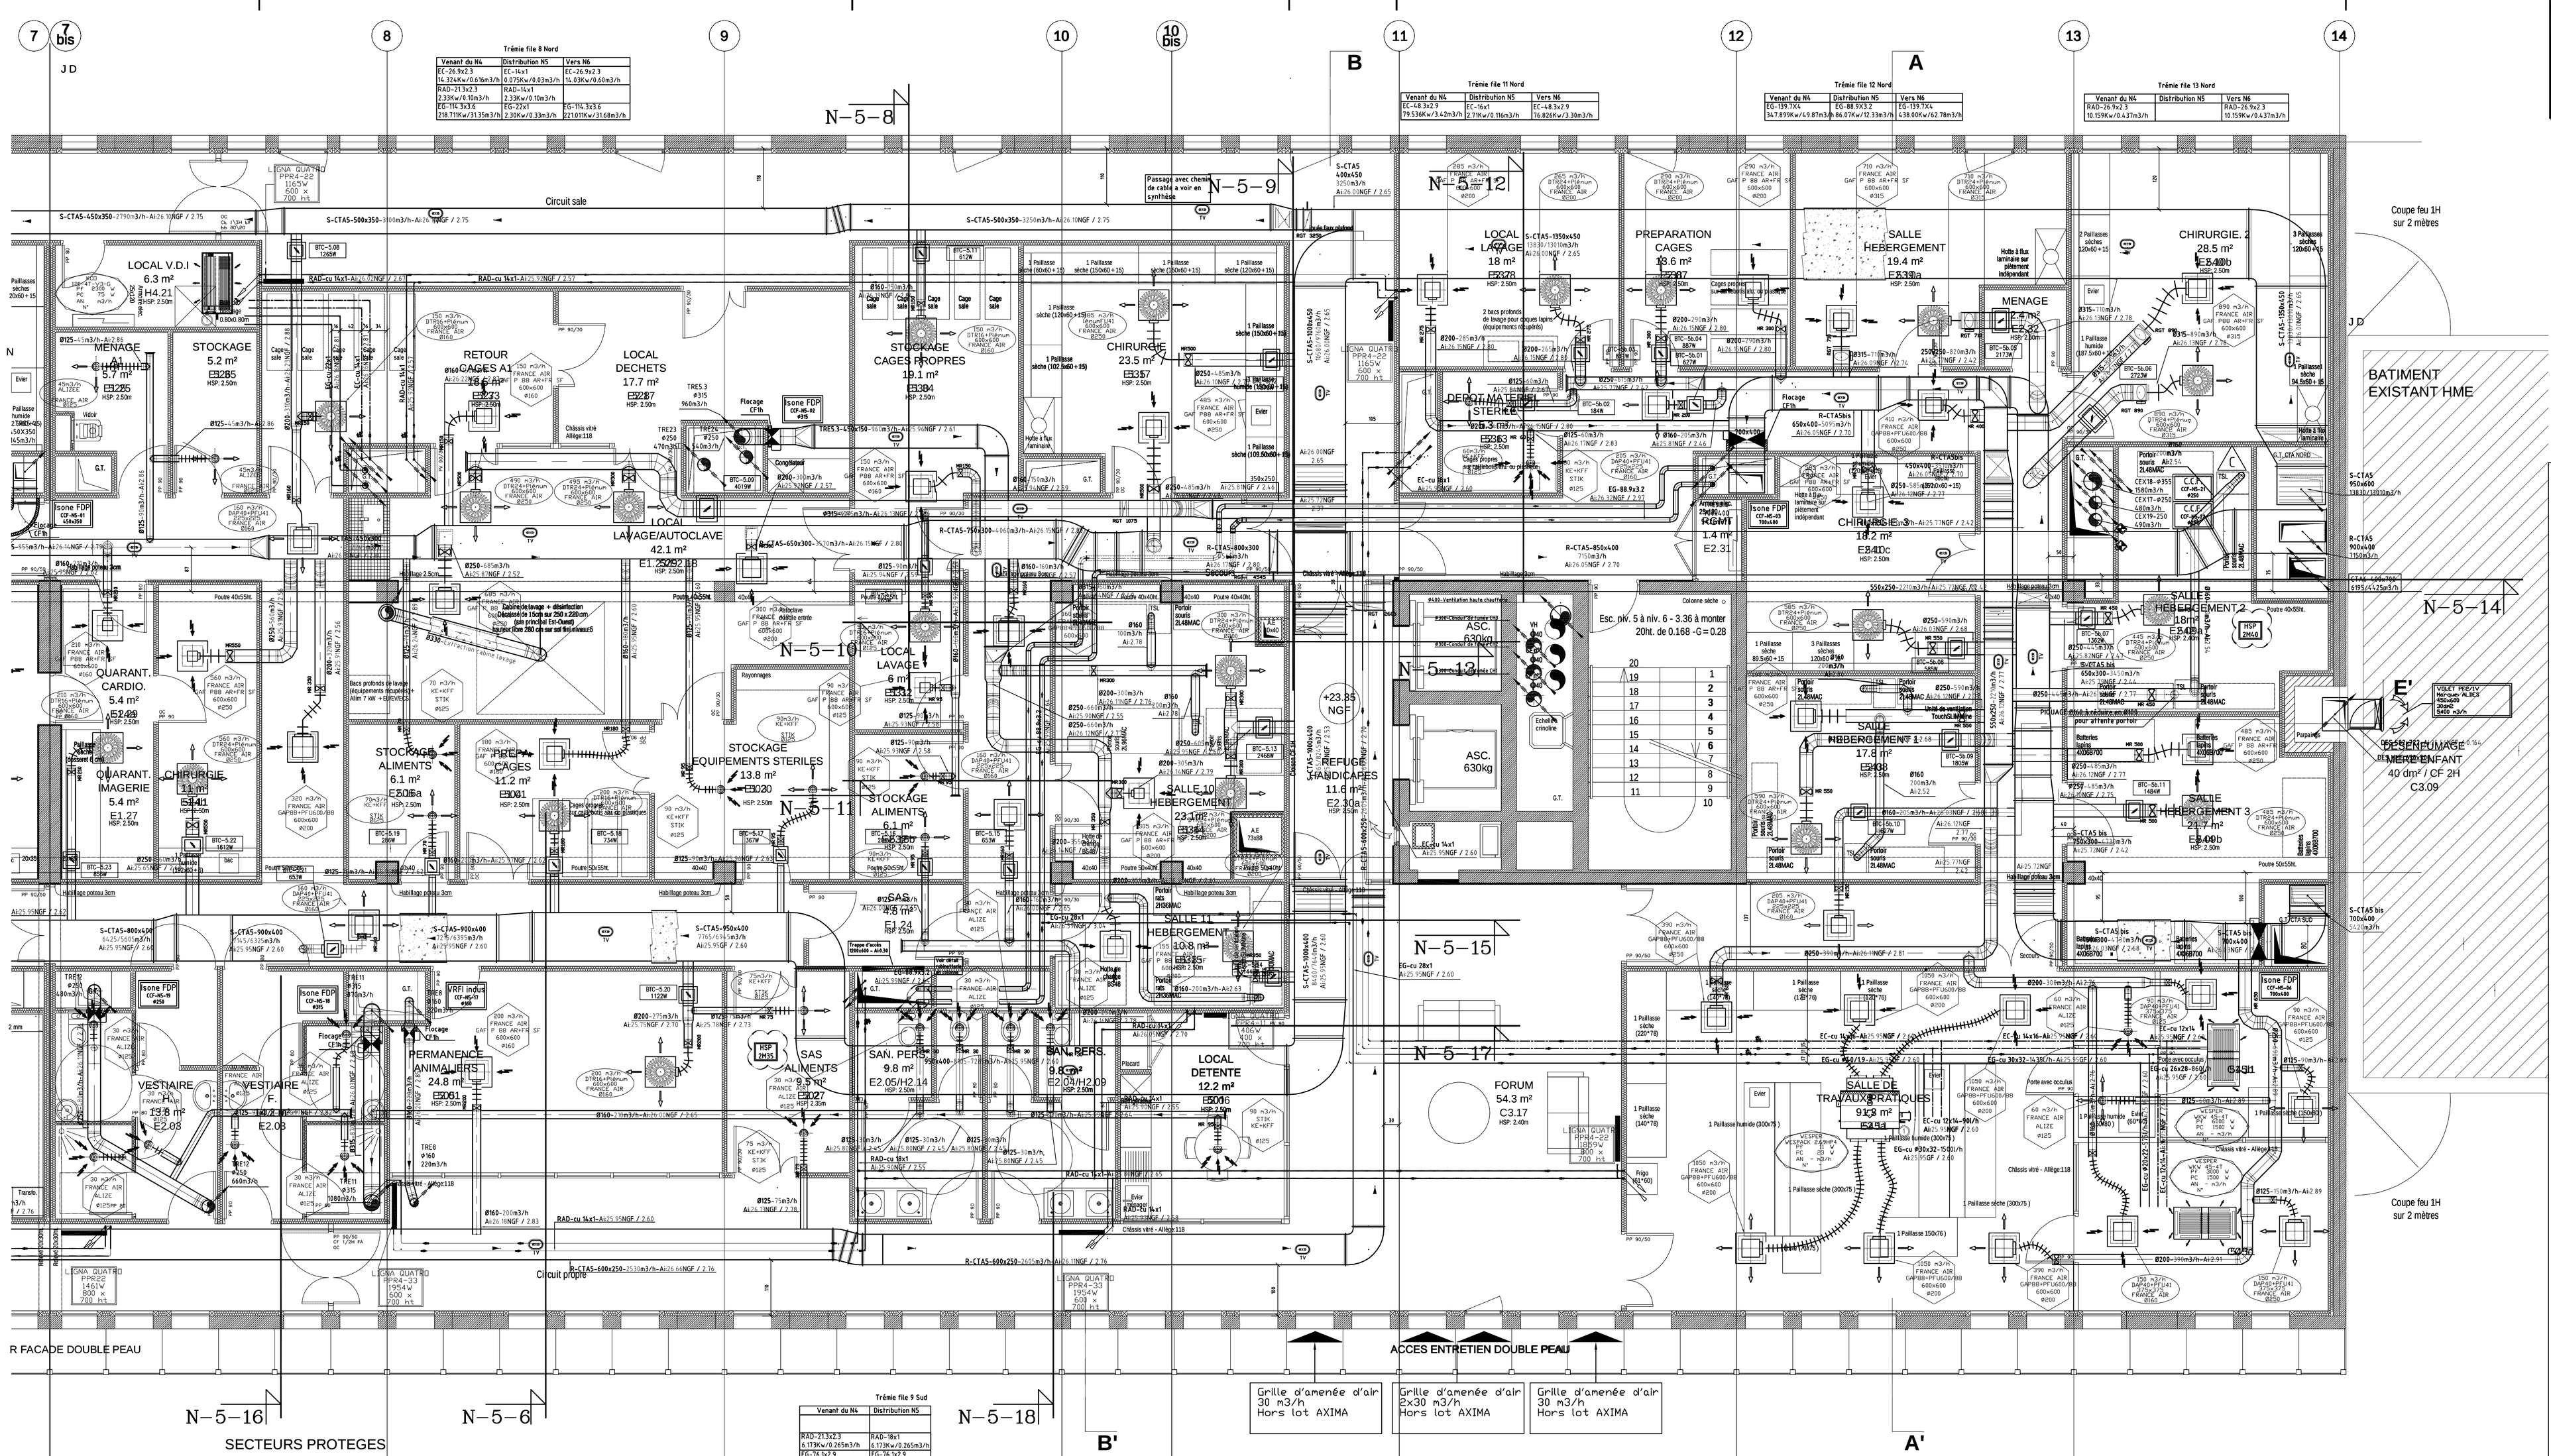

LEGENDE

- A — Clapet Coupe-feu autocommandé
- T — Clapet Coupe-feu télécommandé
- TM — Clapet Coupe-feu avec motorisation
- NO — Clapet Coupe-feu Normalement Ouvert
- NF — Clapet Coupe-feu Normalement Fermé
- Cartouche Coupe-feu
- Vanne de réglage taraudée (DN <= 50)
- Vanne d'arrêt taraudée (DN <= 50)
- Vanne de réglage à bride (DN > 50)
- Ventilo convecteur
- Raccordement condensat DN40 sur attente plomberie
- Clapet anti retour
- Registre de réglage motorisé (rectangulaire)
- Registre de réglage manuel (rectangulaire)
- Pelle de réglage (circulaire)
- Pelle de réglage motorisée (circulaire)
- Module de régulation (RN, MR, ...)
- Batterie eau chaude ou eau glacée
- Trappe de visite en faux-plafond
- Vanne d'arrêt à bride (DN > 50)
- Bouche de soufflage
- Bouche d'extraction

DOCUMENTS DE REFERENCE:

- FOND DE PLAN ARCHITECTE : 959-DOE-NivS_A
- PLAN EXECUTION DESENFUMAGE NIVEAU 5
- PLAN D'ETUDES PRELIMINAIRES CVC niveau 5 : AX-PEP-113-114-122
- PLAN SYNTHESE RESEAU niveau 5 : CDS-SYR-NS-2-15-16-B
- SCHEMA DE PRINCIPE DE PRODUCTION EG ET EC- AX-SCH-001
- SCHEMA DE PRINCIPE DE DISTRIBUTION EG ET EC- AX-SCH-002
- SCHEMA DE PRINCIPE CTAS : AX-SCH-007
- CCTP LOT 12 et 13

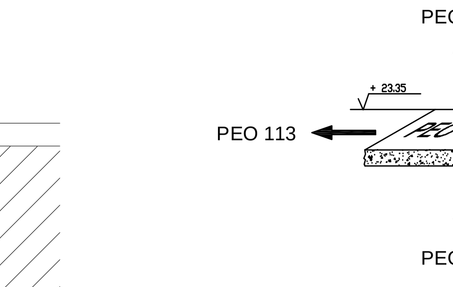

IND	Date	Modification	Dessiné par	Vérifié par	Approuvé par
A	23/11/07	Première diffusion	L.LANCTIN	V.LEBLANC	D.MOUTON
B	08/01/08	Mise à jour diverses + reprises étiquettes matériels	L.LANCTIN	V.LEBLANC	D.MOUTON
C	29/07/08	Ajout attentes pour portoires ventélés	J. BLAIS	J. BLAIS	P. RENOULT
D	15/12/08	Tel que construit	G.ARSENE	J.BLAIS	J.BLAIS
E					
F					
G					
H					
I					
J					
K					
L					
M					
N					
O					
P					

INSTITUT DE RECHERCHE THERAPEUTIQUE

QUAI MONCOUSU - NANTES - REGION PAYS DE LA LOIRE

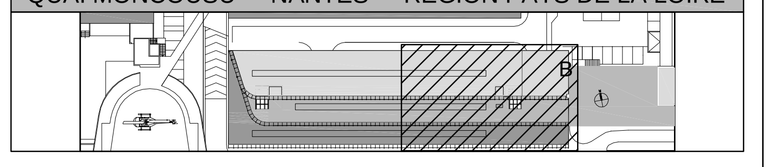

MAÎTRISE D'OUVRAGE	REGION DES PAYS DE LA LOIRE DIRECTION DE L'EDUCATION	Hôtel de la Région 44966 NANTES CEDEX 9 Tél: 02 28 20 50 00 Fax: 02 28 20 50 05
MAÎTRISE D'OEUVRE	RTV ARCHITECTES RIVOLLIER / TOURRETI / VALENTIN	3, rue des Antonins 69005 LYON Tél: 04 78 37 35 32 Fax: 04 78 38 30 76
BET FLUIDES	AREA	Le Bois Chollet - BP 8 44880 - SAINT AIGNAN DE GRAND LIEU Tél: 02 40 32 64 30 Fax: 02 40 32 68 06
BET STRUCTURE	PLBI	298, route de Vannes La Porte du Forum 44700 ORVAULT Tél: 02 40 94 74 70 Fax: 02 40 94 71 29
ECONOMISTE FLUIDES SPECIAUX	CERIS INGENIERIE	ZA Haute de Couëron - rue des Imprimeurs 44220 COUERON Tél: 02 40 85 55 50 Fax:02 40 85 50 69
BET ACOUSTIQUE	ITAC	16, rue Pitre Chevalier 44000 NANTES Tél: 02 40 14 01 28 Fax: 02 40 14 01 28
BUREAU DE CONTROLE	VERITAS	8, avenue Jacques Cartier 44807 SAINT HERBLAIN CEDEX Tél: 02 40 92 07 07 Fax: 02 40 92 07 12
COORDONNATEUR HYGIENE SANTE SECURITE	ARIA	Espace Performance III - Bat. M - Bd Schuman 35760 St GREGOIRE CEDEX Tél: 02 99 23 41 23 Fax: 02 99 23 41 24
ORGANISATION PILOTAGE COORDINATION	CEROC	Agence de Nantes Tél: 02 40 94 79 50 Fax: 02 40 63 74 70

AXIMA SUEZ

Agence NANTES
4BB rue Jean Baptiste St. Duc
44200 NANTES

Tel: 02.40.41.00.00
Fax: 02.40.41.00.43
nantes@axima-contracting.fr

Plan d'exécution CVC
Zone B - Niveau 5

N° d'affaire: 240041	Emetteur: AXIMA		Fichier: AX-PEO-113-114-D
Date 1ère édition: 23/11/07	Lot: 12 et 13		Phase: EXECUTION
Echelle: 1/50	N° Document: AX-PEO-114		N° - Indice: D