Positionnement de la robineterie dans trémie EG

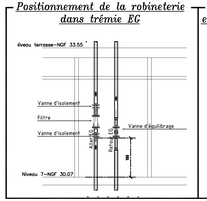

Positionnement de la robineterie en colonne EC et réseau radiateur

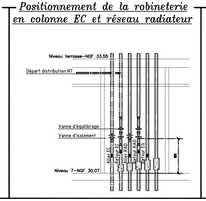

Principe de raccordement batteries VNC et cassettes

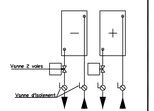

COUPE N7-6 Echelle:1/20ème

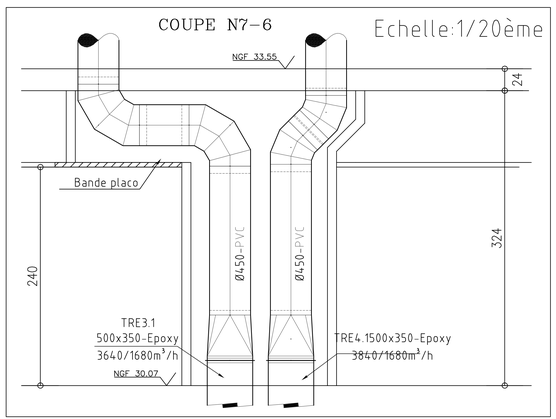

COUPE N7-0 Echelle:1/20ème

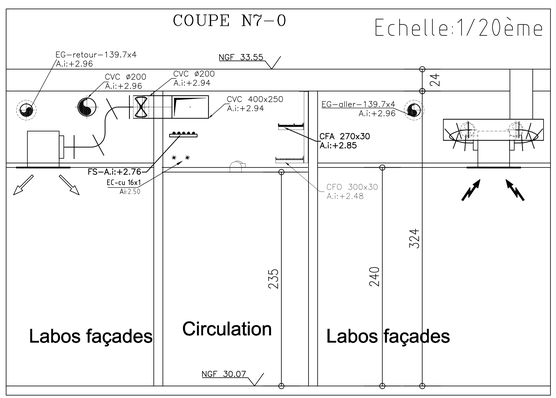

Hauteur faux-plafond
Locaux:2m40
Circulation:2m35

COUPE N7-7 Echelle:1/20ème

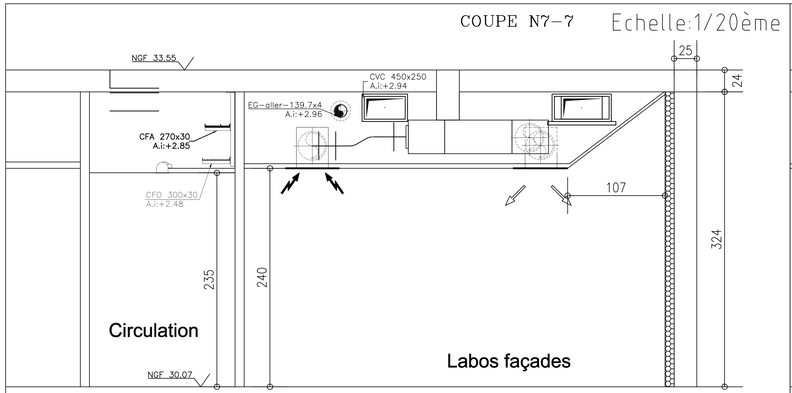

COUPE N7-1 Echelle:1/20ème

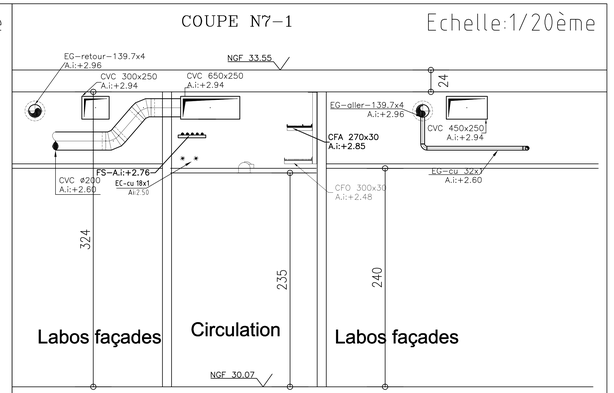

LEGENDE

- Clapet Coupe-feu avec motorisation
- Vanne de réglage tauradée (DN <= 50)
- Vanne d'arrêt tauradée (DN <= 50)
- Vanne de réglage à bride (DN > 50)
- Vanne d'arrêt à bride (DN > 50)
- Ventilo convecteur
- Cassette
- Raccordement condensat DN40 sur attente plomberie
- Registre de réglage motorisé (rectangulaire)
- Registre de réglage manuel (rectangulaire)
- Pelle de réglage (circulaire)
- Module de régulation (RN, MR, ...)
- Trappe de visite en faux-plafond
- Bouche de soufflage circulaire
- Bouche d'extraction circulaire
- Bouche de soufflage rectangulaire
- Bouche de d'extraction rectangulaire

DOCUMENTS DE REFERENCE:

- FOND DE PLAN ARCHITECTE : 959-DOE-Nv7_A
- PLAN EXECUTION DESAMIANTAGE NIVEAU 7
- PLAN D'ETUDES PRELIMINAIRES CVC niveau 7 : AX-PEP-517-518
- PLAN SYNTHESE RESEAU niveau 7 : CDS-519-NV-2-7R-25-B
- SCHEMA DE PRINCIPE DE PRODUCTION EG ET EC: AX-SCH-001
- SCHEMA DE PRINCIPE DE DISTRIBUTION EG ET EC: AX-SCH-002
- SCHEMA DE PRINCIPE CTA7 : AX-SCH-009
- CCTP LOT 12 et 13

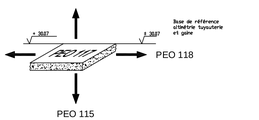

Base de référence altimétrie tuyauterie et gaine

ZONE NEUTRE - RESERVES

LOCAUX TECHNIQUES

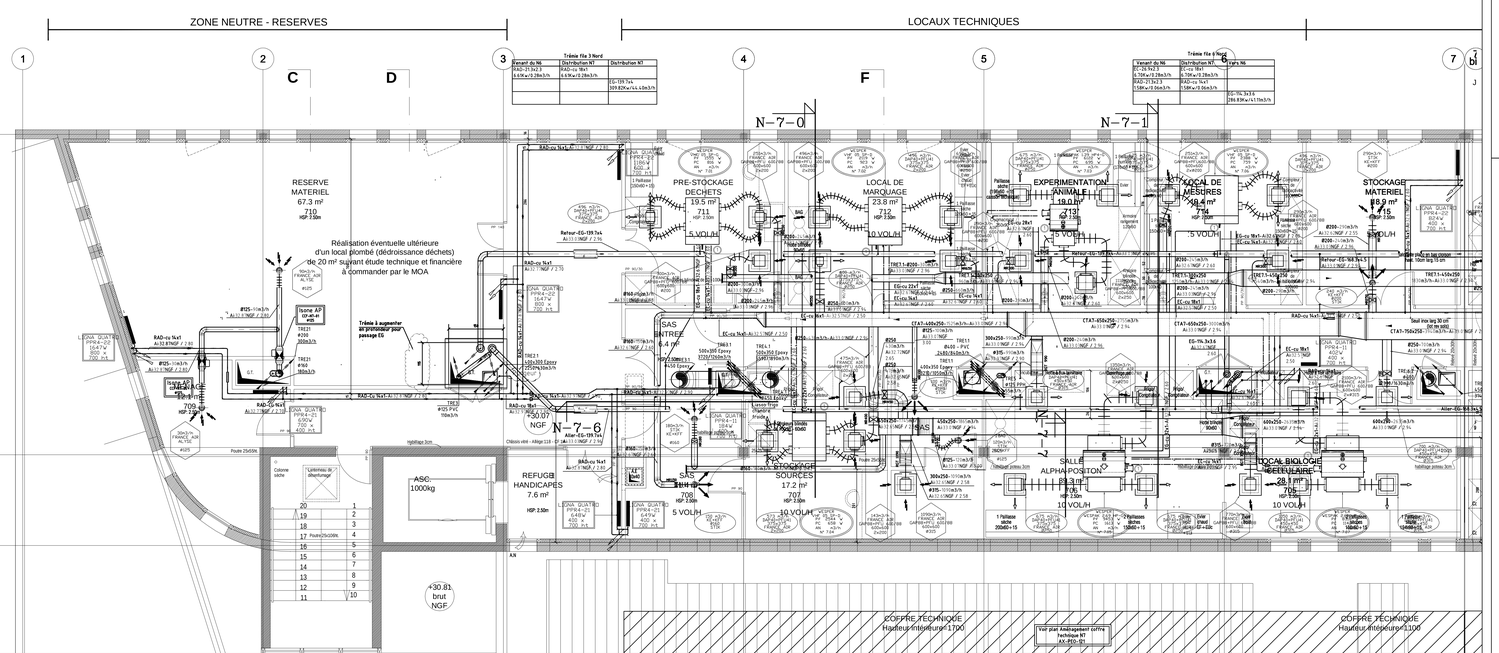

IND	Date	Modification	Dessiné par	Vérifié par	Approuvé par
A	19/12/07	PREMIERE DIFFUSION	L.LANCTIN	V.LEBLANC	D.MOUTON
B	15/12/08	Tel que construit	G.ARSENE	J.BLAIS	J.BLAIS
C					
D					
E					
F					
G					
H					
I					
J					
K					
L					
M					
N					
O					
P					

INSTITUT DE RECHERCHE THERAPEUTIQUE

QUAI MONCOUSU - NANTES - REGION PAYS DE LA LOIRE

MAÎTRISE D'OUVRAGE	**REGION DES PAYS DE LA LOIRE** DIRECTION DES « EDUCATION »	Hôtel de la Région 44966 NANTES CEDEX 9 Tél: 02 28 20 50 00 Fax: 02 28 20 50 05
MAÎTRISE D'OEUVRE	**RTV ARCHITECTES** RIVOLLIER / TOURRET / VALENTIN	3, rue des Artisans 69005 LYON Tél: 04 78 37 35 32 Fax: 04 78 38 30 76
BET FLUIDES	**AREA**	Le Bois Chollet - BP 6 44850 - SAINT AIGNAN DE GRAND LIEU Tél: 02 40 32 64 30 Fax: 02 40 32 68 06
BET STRUCTURE	**PLBI**	29B, route de Vannes La Porte du Forum 44800 SAINT HERBLAIN Tél: 02 40 94 74 70 Fax: 02 40 94 71 29
ECONOMISTE FLUIDES SPECIAUX	**CERIS INGENIERIE**	ZA Hauts de Couëron - rue des Imprimeurs 44220 COUERON Tél: 02 40 86 56 50 Fax:02 40 86 50-69
BET ACOUSTIQUE	**ITAC**	16, rue Père Chevalier 44000 NANTES Tél: 02 40 14 01 95 Fax: 02 40 14 01 28
BUREAU DE CONTROLE	**VERITAS**	6, avenue Jacques Cartier 44807 SAINT HERBLAIN CEDEX Tél: 02 40 92 06 89 Fax: 02 40 92 07 12
COORDONNATEUR HYGIENE SANTE SECURITE	**ARIA**	Espace Performance III - Bat. M - Bd Schuman 35760 St GREGOIRE CEDEX Tél: 02 99 23 41 23 Fax: 02 99 23 41 24
ORGANISATION PILOTAGE COORDINATION	**CEROC**	Agence de Nantes 6, avenue Jacques Cartier 44800 ST HERBLAIN Tél: 02 40 94 79 50 Fax: 02 40 63 74 70

AXIMA SUEZ

Agence NANTES
48/50 rue de la Prairie - Le Duc
44200 NANTES

Tel: 02.40.41.00.00
Fax:02.40.41.00.43
nantes@axima-contracting.fr

Plan d'exécution CVC Zone A - Niveau 7

N° d'affaire	240041	Emetteur	AXIMA
Date 1ère édition	19/12/07	Lot	12 et 13
Echelle	1/50	N° Document	AX-PEO-117
		Fichier	AX-PEO-117-118-124-B
		Phase	EXECUTION
		N° - Indice	B