Hauteur faux-plafond
Locaux:2m40
Circulation:2m35

Principe de raccordement batteries VNC et cassettes

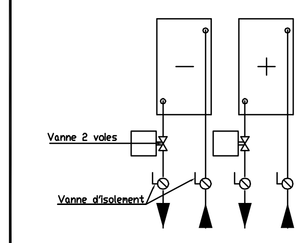

Positionnement de la robineterie dans trémie EC

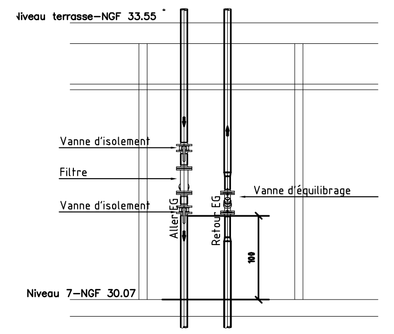

Positionnement de la robineterie en colonne EC et réseau radiateur

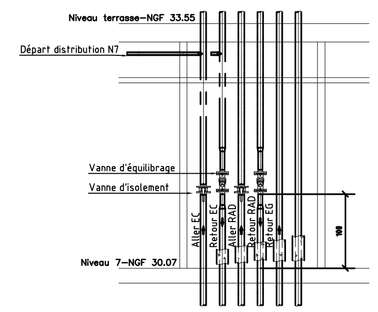

LEGENDE

A CF	Clapet Coupe-feu autocommandé		Clapet anti retour
T CF	Clapet Coupe-feu télécommandé		Registre de réglage motorisé (rectangulaire)
TM CF	Clapet Coupe-feu avec motorisation		Registre de réglage manuel (rectangulaire)
NO CF	Clapet Coupe-feu Normalement Ouvert		Pelle de réglage (circulaire)
NF CF	Clapet Coupe-feu Normalement Fermé		Pelle de réglage motorisée (circulaire)
	Cartouche Coupe-feu	MR	Module de régulation (RN, MR, ...)
	Vanne de réglage taraudée (DN <= 50)		Batterie eau chaude ou eau glacée
	Vanne d'arrêt taraudée (DN <= 50)	TV	Trappe de visite en faux-plafond
	Vanne de réglage à bride (DN > 50)		Vanne d'arrêt à bride (DN > 50)
	Ventilo convecteur		Bouche de soufflage
1	Raccordement condensat DN40 sur attente plomberie		Bouche d'extraction

DOCUMENTS DE REFERENCE:

- FOND DE PLAN ARCHITECTE : 959-DOE-Niv7_A
- PLAN EXECUTION DESENFUMAGE NIVEAU 7
- PLAN D'ETUDES PRELIMINAIRES CVC niveau 7 - AX-PEP-517-518
- PLAN SYNTHESE RESEAU niveau 7 - CDS-SYN-N7-Z-19-20-B
- SCHEMA DE PRINCIPE DE PRODUCTION EG ET EC: AX-SCH-001
- SCHEMA DE PRINCIPE DE DISTRIBUTION EG ET EC: AX-SCH-002
- SCHEMA DE PRINCIPE CTA7 : AX-SCH-009
- CCTP LOT 12 et 13

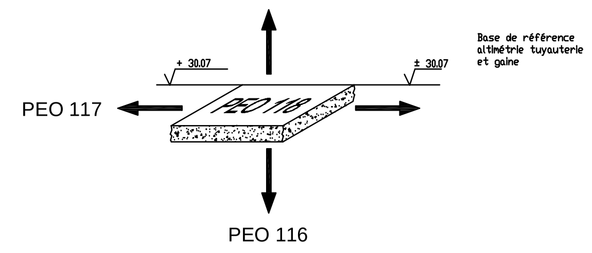

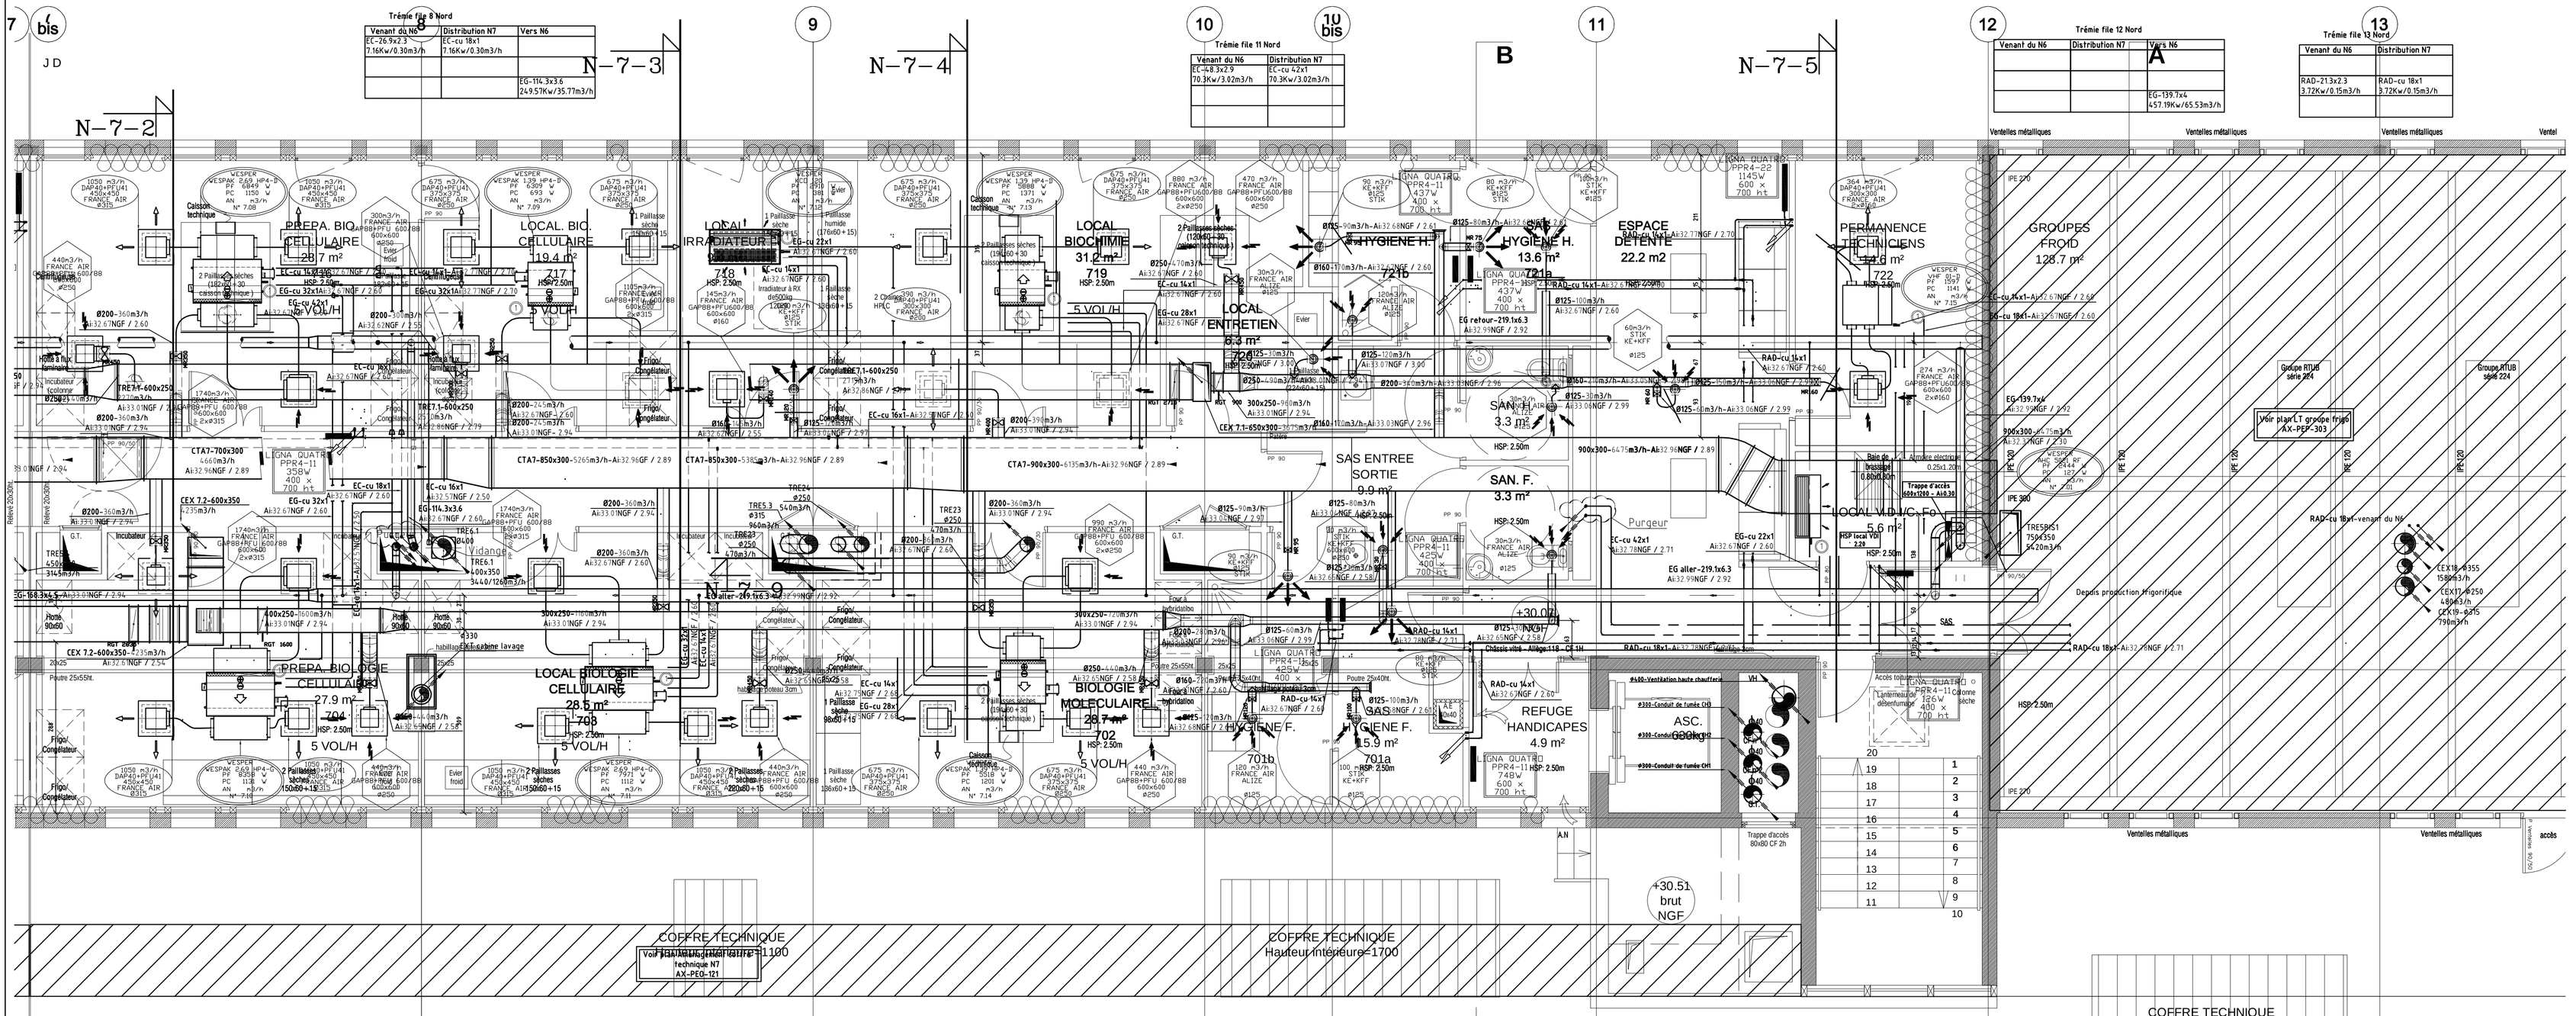

IND	Date	Modification	Dessiné par	Vérifié par	Approuvé par
A	19/12/07	PREMIERE DIFFUSION	L.LANCTIN	V.LEBLANC	D.MOUTON
B	22/07/08	Ajout conduit extraction cabine de lavage depuis Niv 6	J. BLAIS	P. RENOULT	P. RENOULT
C	15/12/08	Tel que construit	G.ARSENE	J.BLAIS	J.BLAIS
D					
E					
F					
G					
H					
I					
J					
K					
L					
M					
N					
O					
P					

INSTITUT DE RECHERCHE THERAPEUTIQUE

QUAI MONCOUSU - NANTES - REGION PAYS DE LA LOIRE

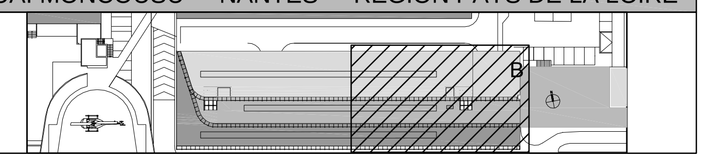

MAÎTRISE D'OUVRAGE	**REGION DES PAYS DE LA LOIRE** DIRECTION DE L'EDUCATION	Hôtel de la Région 44966 NANTES CEDEX 9 Tél: 02 28 20 50 00 Fax: 02 28 20 50 05
MAÎTRISE D'OEUVRE	**RTV ARCHITECTES** RIVOLLIER / TOURRET / VALENTIN	3, rue des Antonins 69005 LYON Tél: 04 78 37 35 32 Fax: 04 78 38 30 76
BET FLUIDES	**AREA**	Le Bois Chollet - BP 8 44860 - SAINT AIGNAN DE GRAND LIEU Tél: 02 40 32 64 30 Fax: 02 40 32 68 05
BET STRUCTURE	**PLBI**	298, route de Vannes La Ponte du Forum 44700 ORVAULT Tél: 02 40 94 74 70 Fax: 02 40 94 71 29
ECONOMISTE FLUIDES SPECIAUX	**CERIS INGENIERIE**	ZA Hauts de Coudron - rue des Imprimeurs 44230 CUEILLE Tél: 02 40 85 50 50 Fax:02 40 85 50 69
BET ACOUSTIQUE	**ITAC**	16, rue Père Chevalier 44000 NANTES Tél: 02 40 14 01 95 Fax: 02 40 14 01 28
BUREAU DE CONTROLE	**VERITAS**	8, avenue Jacques Cartier 44807 SAINT HERBLAIN CEDEX Tél: 02 40 92 06 89 Fax: 02 40 92 07 12
COORDONNATEUR HYGIENE SANTE SECURITE	**ARIA**	Espace Performance III - Bat. M - Bd Schuman 35769 St GREGOIRE CEDEX Tél: 02 99 23 41 23 Fax: 02 99 23 41 24
ORGANISATION PILOTAGE COORDINATION	**CEROC**	Agence de Nantes 8, av. des Thébaudières 44800 ST HERBLAIN Tél: 02 40 94 79 50 Fax: 02 40 63 74 70

AXIMA SVEZ

Agence NANTES
4688 rd de la Prairie au Duc
44200 NANTES

Tel:02.40.41.00.00
Fax:02.40.41.00.43
nantes@axima-contracting.fr

Plan d'exécution CVC
Zone B - Niveau 7

N° d'affaire 240041	Emetteur AXIMA	Fichier AX-PEO-117-118-124-C
Date 1ère édition 19/12/07	Lot 12 et 13	Phase EXECUTION
Echelle 1/50	N° Document AX-PEO-118	N° - Indice C