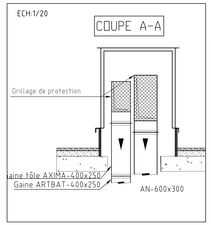

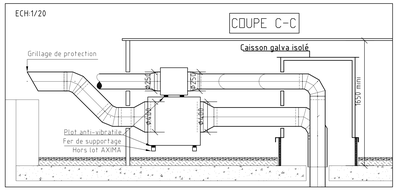

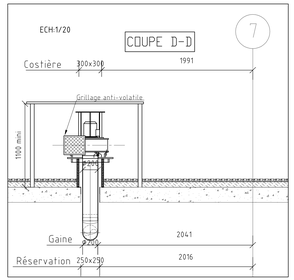

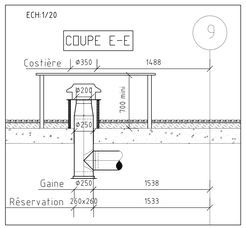

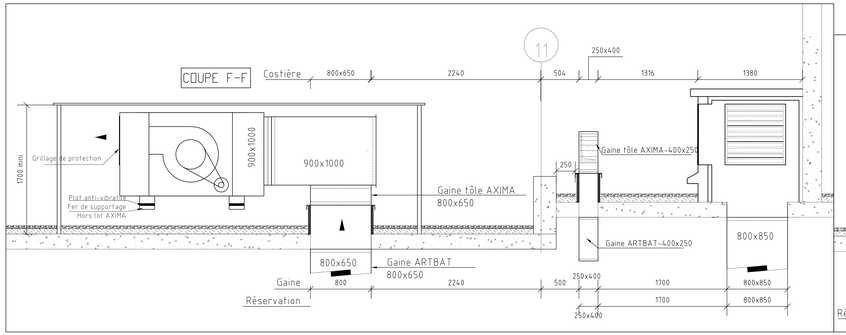

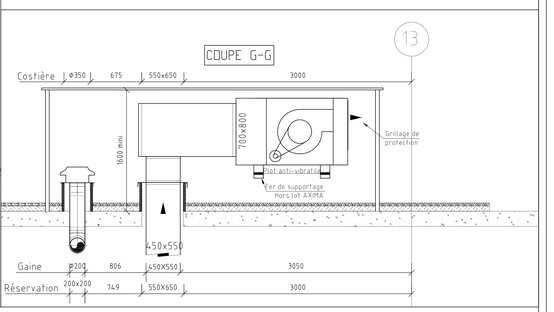

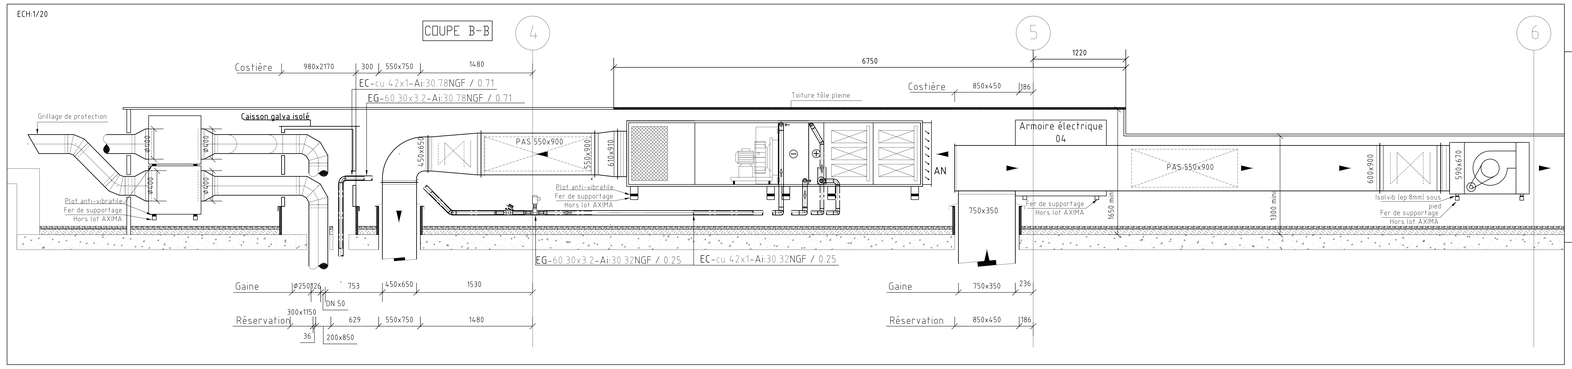

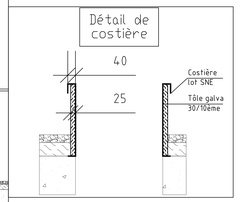

DOCUMENTS DE REFERENCE.
- FOND DE PLAN SYNTHESE - 95h-DOE-No7_A
- PLAN RDC/BRUGUIERE (EC / 80/54/7)
- PLAN PROJET AREA Ventilation/désenfumage niveau 1 - 410-2
- PLAN PROJET AREA Ventilation/désenfumage niveau 7 - 410-2
- PLAN PROJET AREA Chauffage/rafraîchissement niveau 7 - 410-1
- SCHEMA DE PRINCIPE DE PRODUCTION EG ET EC
- SCHEMA DE PRINCIPE DE PRODUCTION EG ET EC AX-SCH-001
- SCHEMA DE PRINCIPE DE DISTRIBUTION EG ET EC AX-SCH-002
- CCTP LOT 12 et 13

NOTA:
-La hauteur des coffres indiquées est la hauteur intérieure
-La hauteur est donnée par rapport à la dalle brute
-Costière hors lot AXIMA
-Bavette d'étanchéité au lot AXIMA
-Poteau de fixation des coffres à implanter de façon à ne pas être devant les rejets ventilateurs

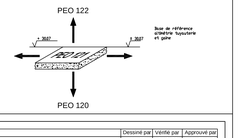

IND	Date	Modification	Dessiné par	Vérifié par	Approuvé par
A	04/05/07	Première émission	L.MACTIN	D.MOUTON	V.LEBLANC
B	27/06/07	Mise à jour maitrise	L.MACTIN	V.LEBLANC	D.MOUTON
C	23/11/07	Mise à jour suivant maîtrise et observateurs	N.EL ABIDI	V.LEBLANC	D.MOUTON
D	08/12/07	Mise à jour principe costières	L.MACTIN	V.LEBLANC	D.MOUTON
E	18/02/08	Tel que construit	J. BLAS	J. BLAS	P. RENAULT
F					
G					
H					
I					
J					
K					
L					
M					
N					
O					
P					

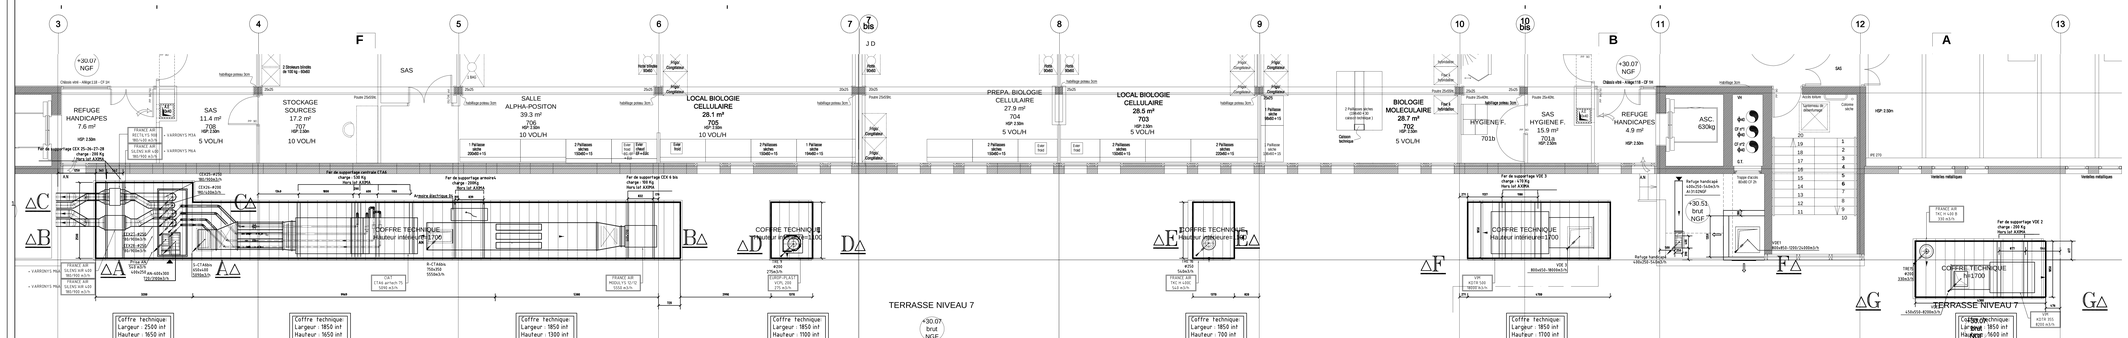

INSTITUT DE RECHERCHE THERAPEUTIQUE
QUAI MONCOUSU - NANTES - REGION PAYS DE LA LOIRE

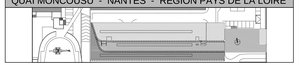

MAITRISE D'OUVRAGE	**REGION DES PAYS DE LA LOIRE** DIRECTION DE L'EDUCATION	Hôtel de la Région 1, rue de la Loire 44966 NANTES Cedex 9 Tél: 02 28 20 60 00 Fax: 02 28 20 60 05
MAITRISE D'OEUVRE	**RTV ARCHITECTES** RIVOLLIER / TOURNET / VALENTIN	5 rue des Ateliers 44850 LIGNE Tél: 04 76 97 35 32 Fax: 04 76 36 30 76
BET FLUIDES	**AREA**	La Rive Ouest - BP 6 44880 - SAINT AIGNAN DE GRAND LIEU Tél: 02 40 54 54 99 - Fax: 02 40 32 98 36
BET STRUCTURE	**PLBI**	296, route de Vannes La Porte du Finistère 44800 SAINT HERBLAIN Tél: 02 40 94 74 70 Fax: 02 40 94 72 29
ECONOMISTE FLUIDES SPECIAUX	**CERIS INGENIERIE**	29, route de Couëron - rue des imprimeurs 44230 SOUCHAUX Tél: 02 40 85 50 50 Fax: 02 40 85 50 68
BET ACOUSTIQUE	**ITAC**	26, rue Pierre Chevalier 44000 NANTES Tél: 02 40 12 95 95 Fax: 02 40 04 05 26
BUREAU DE CONTROLE	**VERITAS**	9, avenue Jacques Cartier 44800 SAINT HERBLAIN CEDEX Tél: 02 40 92 06 20 Fax: 02 40 92 07 12
COORDONNATEUR HYGIENE SANTE SECURITE	**ARIA**	Espace Performance III - Rue M - Bd Schumann 35760 ST GREGOIRE CEDEX Tél: 02 99 23 41 23 Fax: 02 99 23 41 24
ORGANISATION PILOTAGE COORDINATION	**CEROC**	Agence de Nantes 9, av. des Thébaudières 44800 ST HERBLAIN Tél: 02 40 94 73 50 Fax: 02 40 63 76 70

AXIMA SVEZ
Agence NANTES
4BIS, Rue Ferdinand Buisson
44300 NANTES
Tel 02 40 40 60 85
Fax 02 40 40 60 86
nantes@axima-svez.com

PLAN EXECUTION CVC
ZONE A ET B - COFFRE NIVEAU 7

N° d'affaire 240041	Emetteur AXIMA	Fichier AX-PEO-121-E	
Date 1ère édition 04/05/07	Lot 12 et 13	Phase EXECUTION	
Echelle 1/50	N° Document AX-PEO-121	N° - Indice E	