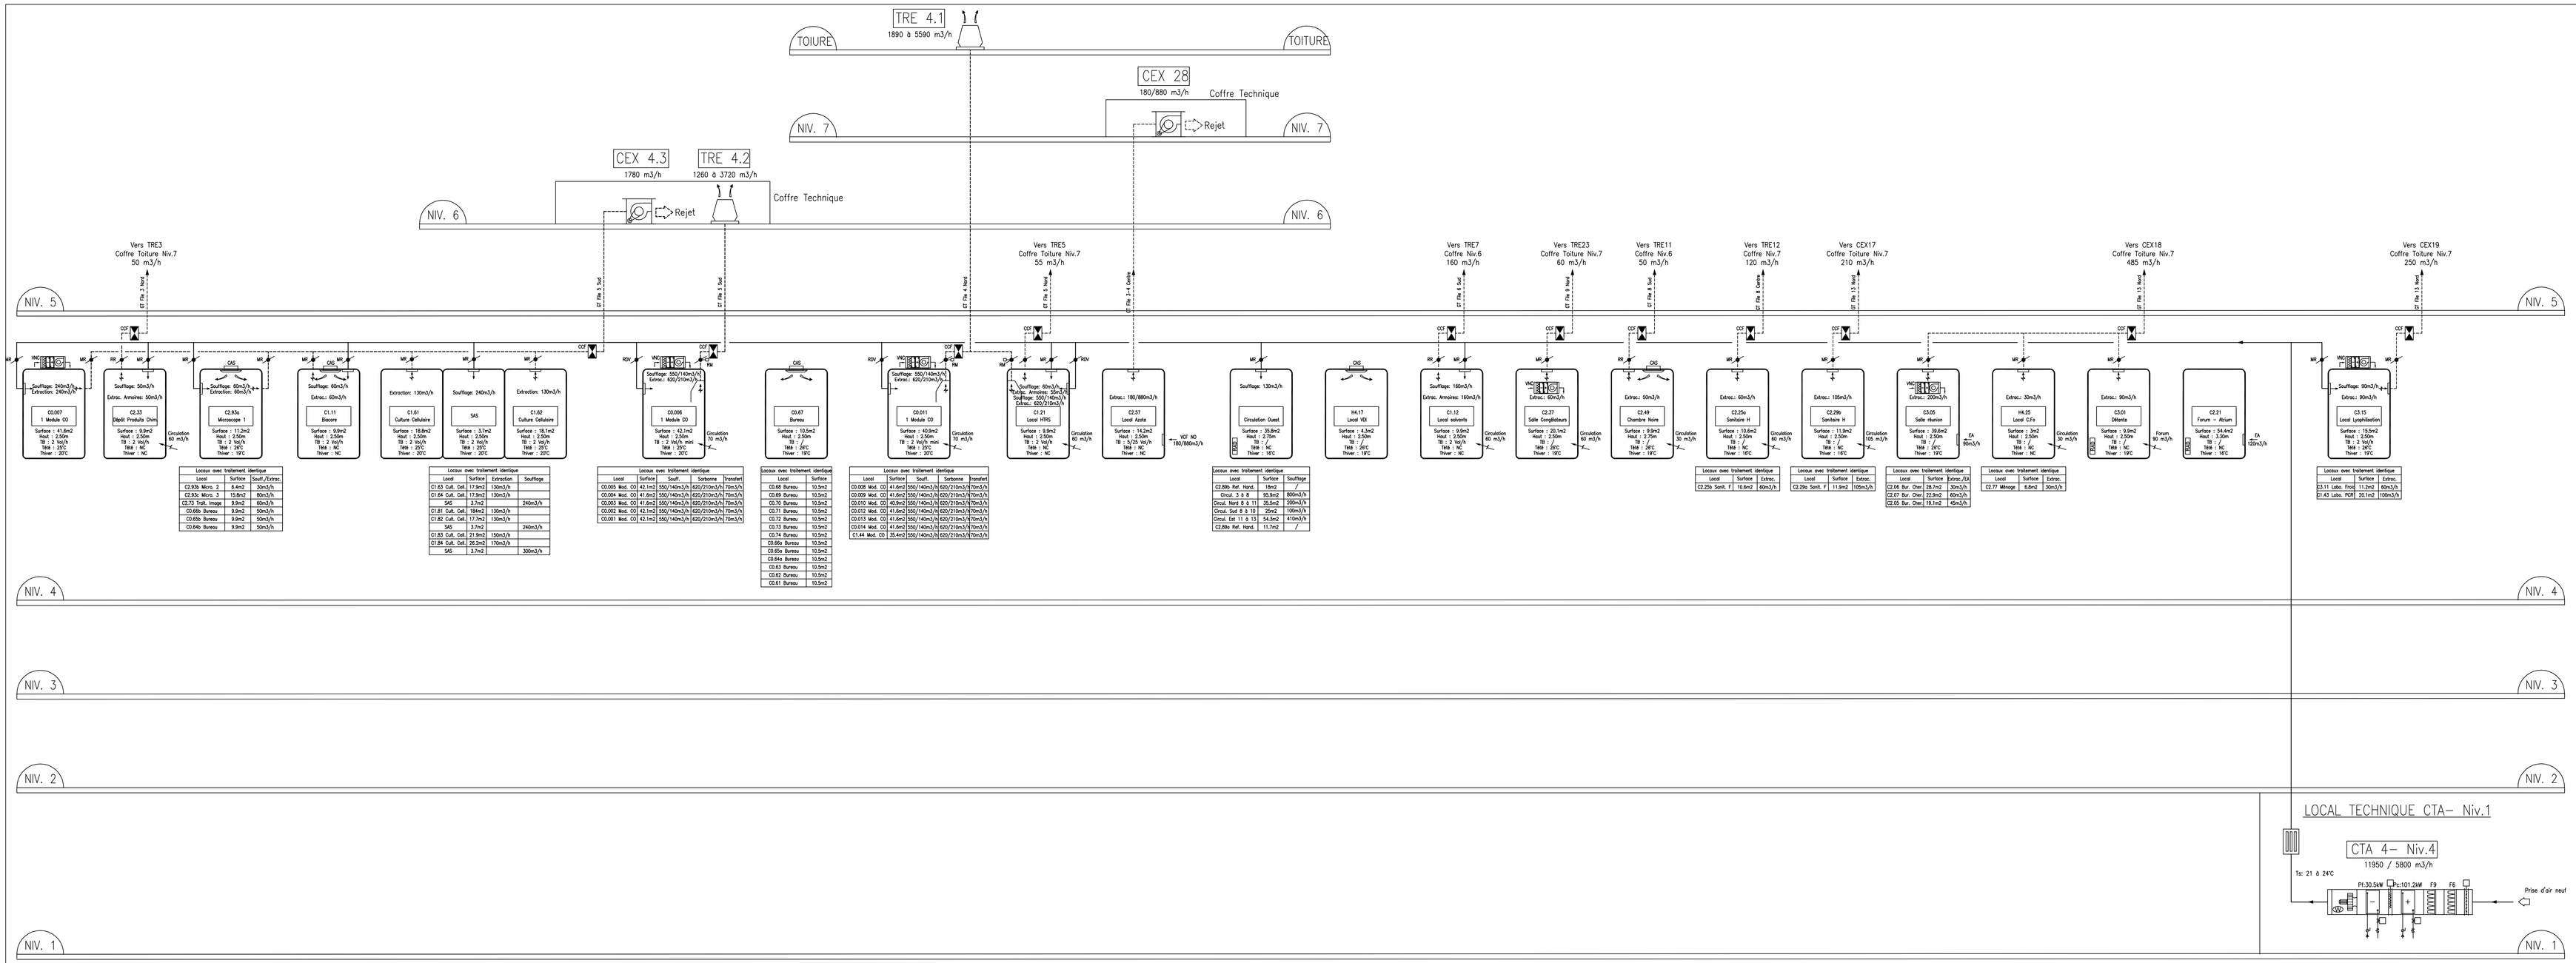

IND	Date	Modification	Dessiné par	Vérifié par	Approuvé par
A	23/11/06	1ère émission	V.LEBLANC	D.MOUTON	P.RENOULT
B	20/12/06	Mise à jour suivant débit sorbonnes de 750m3/h	V.LEBLANC	D.MOUTON	P.RENOULT
C	29/06/07	Modification suivant demandes utilisateurs	L.LANCTIN	V.LEBLANC	D.MOUTON
D	29/11/07	Modification suivant demandes utilisateurs	S.JEGU	V.LEBLANC	D.MOUTON
E	02/02/09	Tel que construit	A.TREMBLAY	J.BLAIS	P.RENOULT
F					
G					
H					
I					
J					
K					
L					
M					
N					
O					
P					

LEGENDE

- Piège à son
- Clapet coupe feu
- RR Registre de réglage
- MR Module de réglage
- RM Registre motorisé
- RDV Registre à débit variable
- Bouche de soufflage
- Bouche d'extraction

DOCUMENTS DE RENVOI:

- *CCTP LOT 12 ET 13*
- *RAPPORT INITIAL DE CONTROLE TECHNIQUE*

NOTA:

- *CE PLAN N'EST VALABLE QUE POUR LE LOT CONCERNE.*

INSTITUT DE RECHERCHE THERAPEUTIQUE

QUAI MONCOUSU - NANTES - REGION PAYS DE LA LOIRE

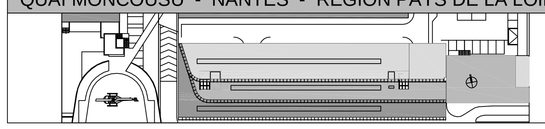

MAÎTRISE D'OUVRAGE	**REGION DES PAYS DE LA LOIRE** DIRECTION DE L'EDUCATION	Hôtel de la Région 44966 NANTES CEDEX 9 Tél: 02 28 20 50 00 Fax: 02 28 20 50 05
MAÎTRISE D'OEUVRE	**RTV ARCHITECTES** RIVOLLIER / TOURNET / VALENTIN	3, rue des Antonins 69005 LYON Tél: 04 78 37 35 32 Fax: 04 78 38 30 76
BET FLUIDES	**AREA**	Le Bois Chollet - BP 8 44860 - SAINT AIGNAN DE GRAND LIEU Tél: 02 40 32 64 30 Fax: 02 40 32 68 05
BET STRUCTURE	**PLBI**	29B, route de Vannes La Porte du Forum 44700 ORVAULT Tél: 02 40 94 74 70 Fax: 02 40 94 71 29
ECONOMISTE FLUIDES SPECIAUX	**CERIS INGENIERIE**	ZA Hauts de Couëron - rue des Imprimeurs 44220 COUERON Tél: 02 40 85 50 50 Fax:02 40 85 50 69
BET ACOUSTIQUE	**ITAC**	16, rue Père Chevalier 44000 NANTES Tél: 02 40 14 01 95 Fax: 02 40 14 01 28
BUREAU DE CONTROLE	**VERITAS**	8, avenue Jacques Cartier 44807 SAINT HERBLAIN CEDEX Tél: 02 40 92 06 89 Fax: 02 40 92 07 12
COORDONNATEUR HYGIENE SANTE SECURITE	**ARIA**	Espace Performance III - Bat. M - Bd Schuman 35769 St GREGOIRE CEDEX Tél: 02 99 23 41 23 Fax: 02 99 23 41 24
ORGANISATION PILOTAGE COORDINATION	**CEROC**	Agence de Nantes 8, av. des Thébaudières 44800 ST HERBLAIN Tél: 02 40 94 79 50 Fax: 02 40 83 74 70

AXIMA SUEZ

Agence NANTES
4689-4691 Route de Vannes - Duo
44200 NANTES

Tel:02.40.41.00.00
Fax:02.40.41.00.43
nantes@axima-contracting.fr

SCHEMA DE PRINCIPE CTA4 - NIVEAU 4

N° d'affaire 240041	Emetteur AXIMA	Fichier AX-SCH-006-D
Date 1ère édition 23/11/06	Lot 12 et 13	Phase EXECUTION
Echelle sans	N° Document AX-SCH-006	N° - Indice E