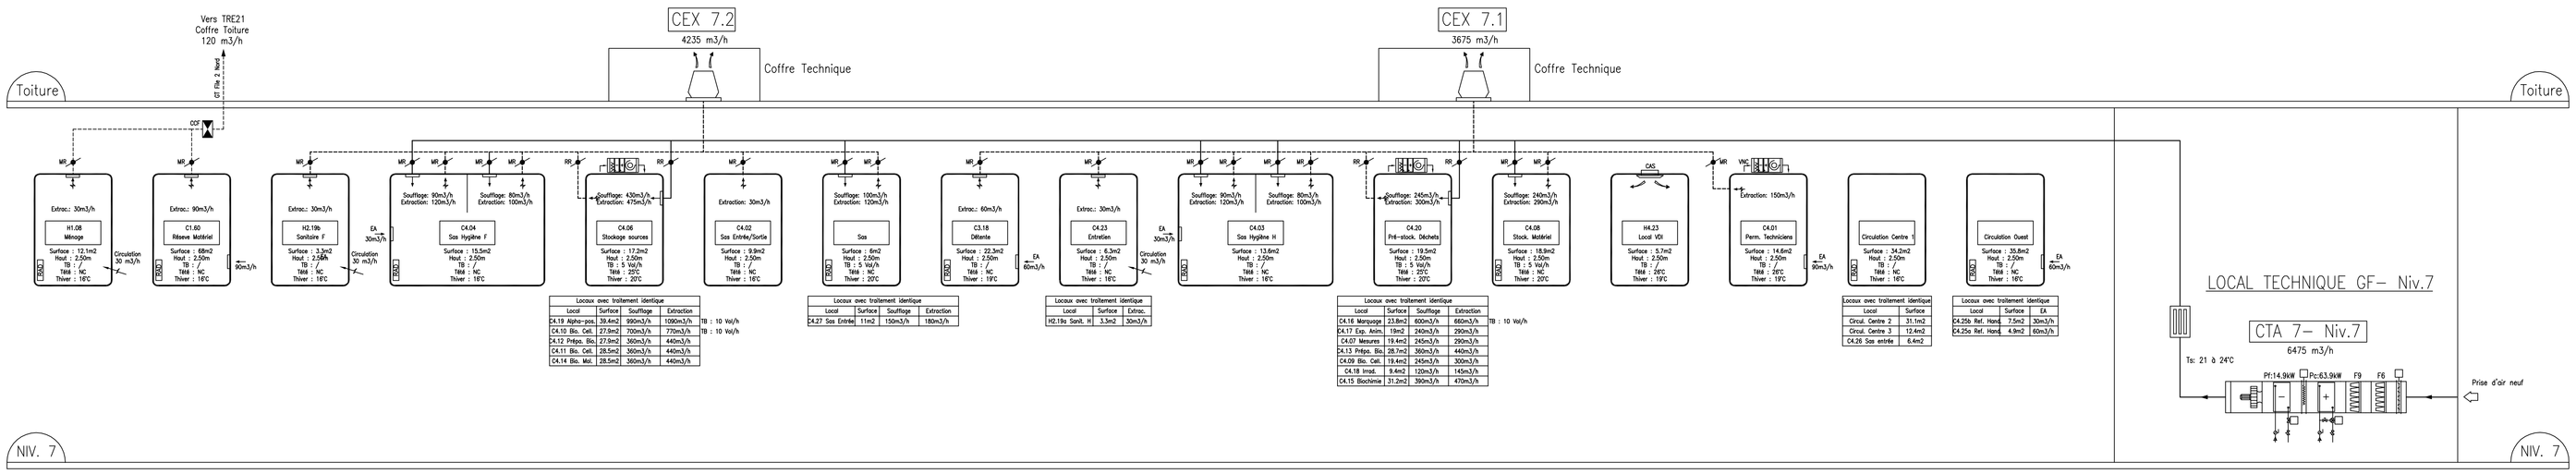

LEGENDE

- Piège à son
- Clapet coupe feu
- RR — Registre de réglage
- MR — Module de réglage
- RM — Registre motorisé
- RDV — Registre à débit variable
- Bouche de soufflage
- Bouche d'extraction

DOCUMENTS DE RENVOI:

- *CCTP LOT 12 ET 13*
- *RAPPORT INITIAL DE CONTROLE TECHNIQUE*

NOTA:

- *CE PLAN N'EST VALABLE QUE POUR LE LOT CONCERNE.*

IND	Date	Modification	Dessiné par	Vérifié par	Approuvé par
A	23/11/06	1ère émission	V.LEBLANC	D.MOUTON	P.RENOULT
B	29/12/06	Mise à jour suivant Visa CERIS	V.LEBLANC	D.MOUTON	P.RENOULT
C	29/11/07	Modifications suivant demandes utilisateurs	S.JEGU	V.LEBLANC	D.MOUTON
D	02/02/09	Tel que construit	A.TREMBLAY	J.BLAIS	P.RENOULT
E					
F					
G					
H					
I					
J					
K					
L					
M					
N					
O					
P					

INSTITUT DE RECHERCHE THERAPEUTIQUE

QUAI MONCOUSU - NANTES - REGION PAYS DE LA LOIRE

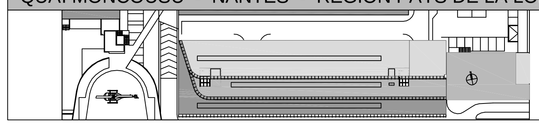

MAÎTRISE D'OUVRAGE	**REGION DES PAYS DE LA LOIRE** DIRECTION DE L'EDUCATION	Hôtel de la Région 44966 NANTES CEDEX 9 Tél: 02 28 20 50 00 Fax: 02 28 20 50 05
MAÎTRISE D'OEUVRE	**RTV ARCHITECTES** RIVOLLIER / TOURRET / VALENTIN	3, rue des Antonins 69005 LYON Tél: 04 78 37 35 32 Fax: 04 78 38 30 76
BET FLUIDES	**AREA**	Le Bois Chokri - BP 8 44850 - SAINT AIGNAN DE GRAND LIEU Tél: 02 40 32 64 30 Fax: 02 40 32 68 06
BET STRUCTURE	**PLBI**	29E, route de Vannes La Porte du Forum 44700 ORVAULT Tél: 02 40 94 74 70 Fax: 02 40 94 71 29
ECONOMISTE FLUIDES SPECIAUX	**CERIS INGENIERIE**	ZA Hauts de Couëron - rue des Imprimeurs 44220 COUËRON Tél: 02 40 85 50 50 Fax:02 40 85 50 69
BET ACOUSTIQUE	**ITAC**	16, rue Flor Chevalier 44000 NANTES Tél: 02 40 14 01 95 Fax: 02 40 14 01 28
BUREAU DE CONTROLE	**VERITAS**	8, avenue Jacques Cartier 44807 SAINT HERBLAIN CEDEX Tél: 02 40 92 06 89 Fax: 02 40 92 07 12
COORDONNATEUR HYGIENE SANTE SECURITE	**ARIA**	Espace Performance III - Bat. M - Bd Schuman 35769 St GREGOIRE CEDEX Tél: 02 99 23 41 23 Fax: 02 99 23 41 24
ORGANISATION PILOTAGE COORDINATION	**CEROC**	Agence de Nantes 8, av. des Thébaudières 44800 ST HERBLAIN Tél: 02 40 94 78 50 Fax: 02 40 83 74 70

AXIMA SUEZ

Agence NANTES
460-rd de la Prairie au Duc
44200 NANTES

Tel:02.40.41.00.00
Fax:02.40.41.00.03
nantes@axima-contracting.fr

SCHEMA DE PRINCIPE
CTA7 - NIVEAU 7

N° d'affaire 240041	Emetteur AXIMA	Fichier AX-SCH-009-C
Date 1ère édition 23/11/06	Lot 12 et 13	Phase EXECUTION
Echelle sans	N° Document AX-SCH-009	N° - Indice D