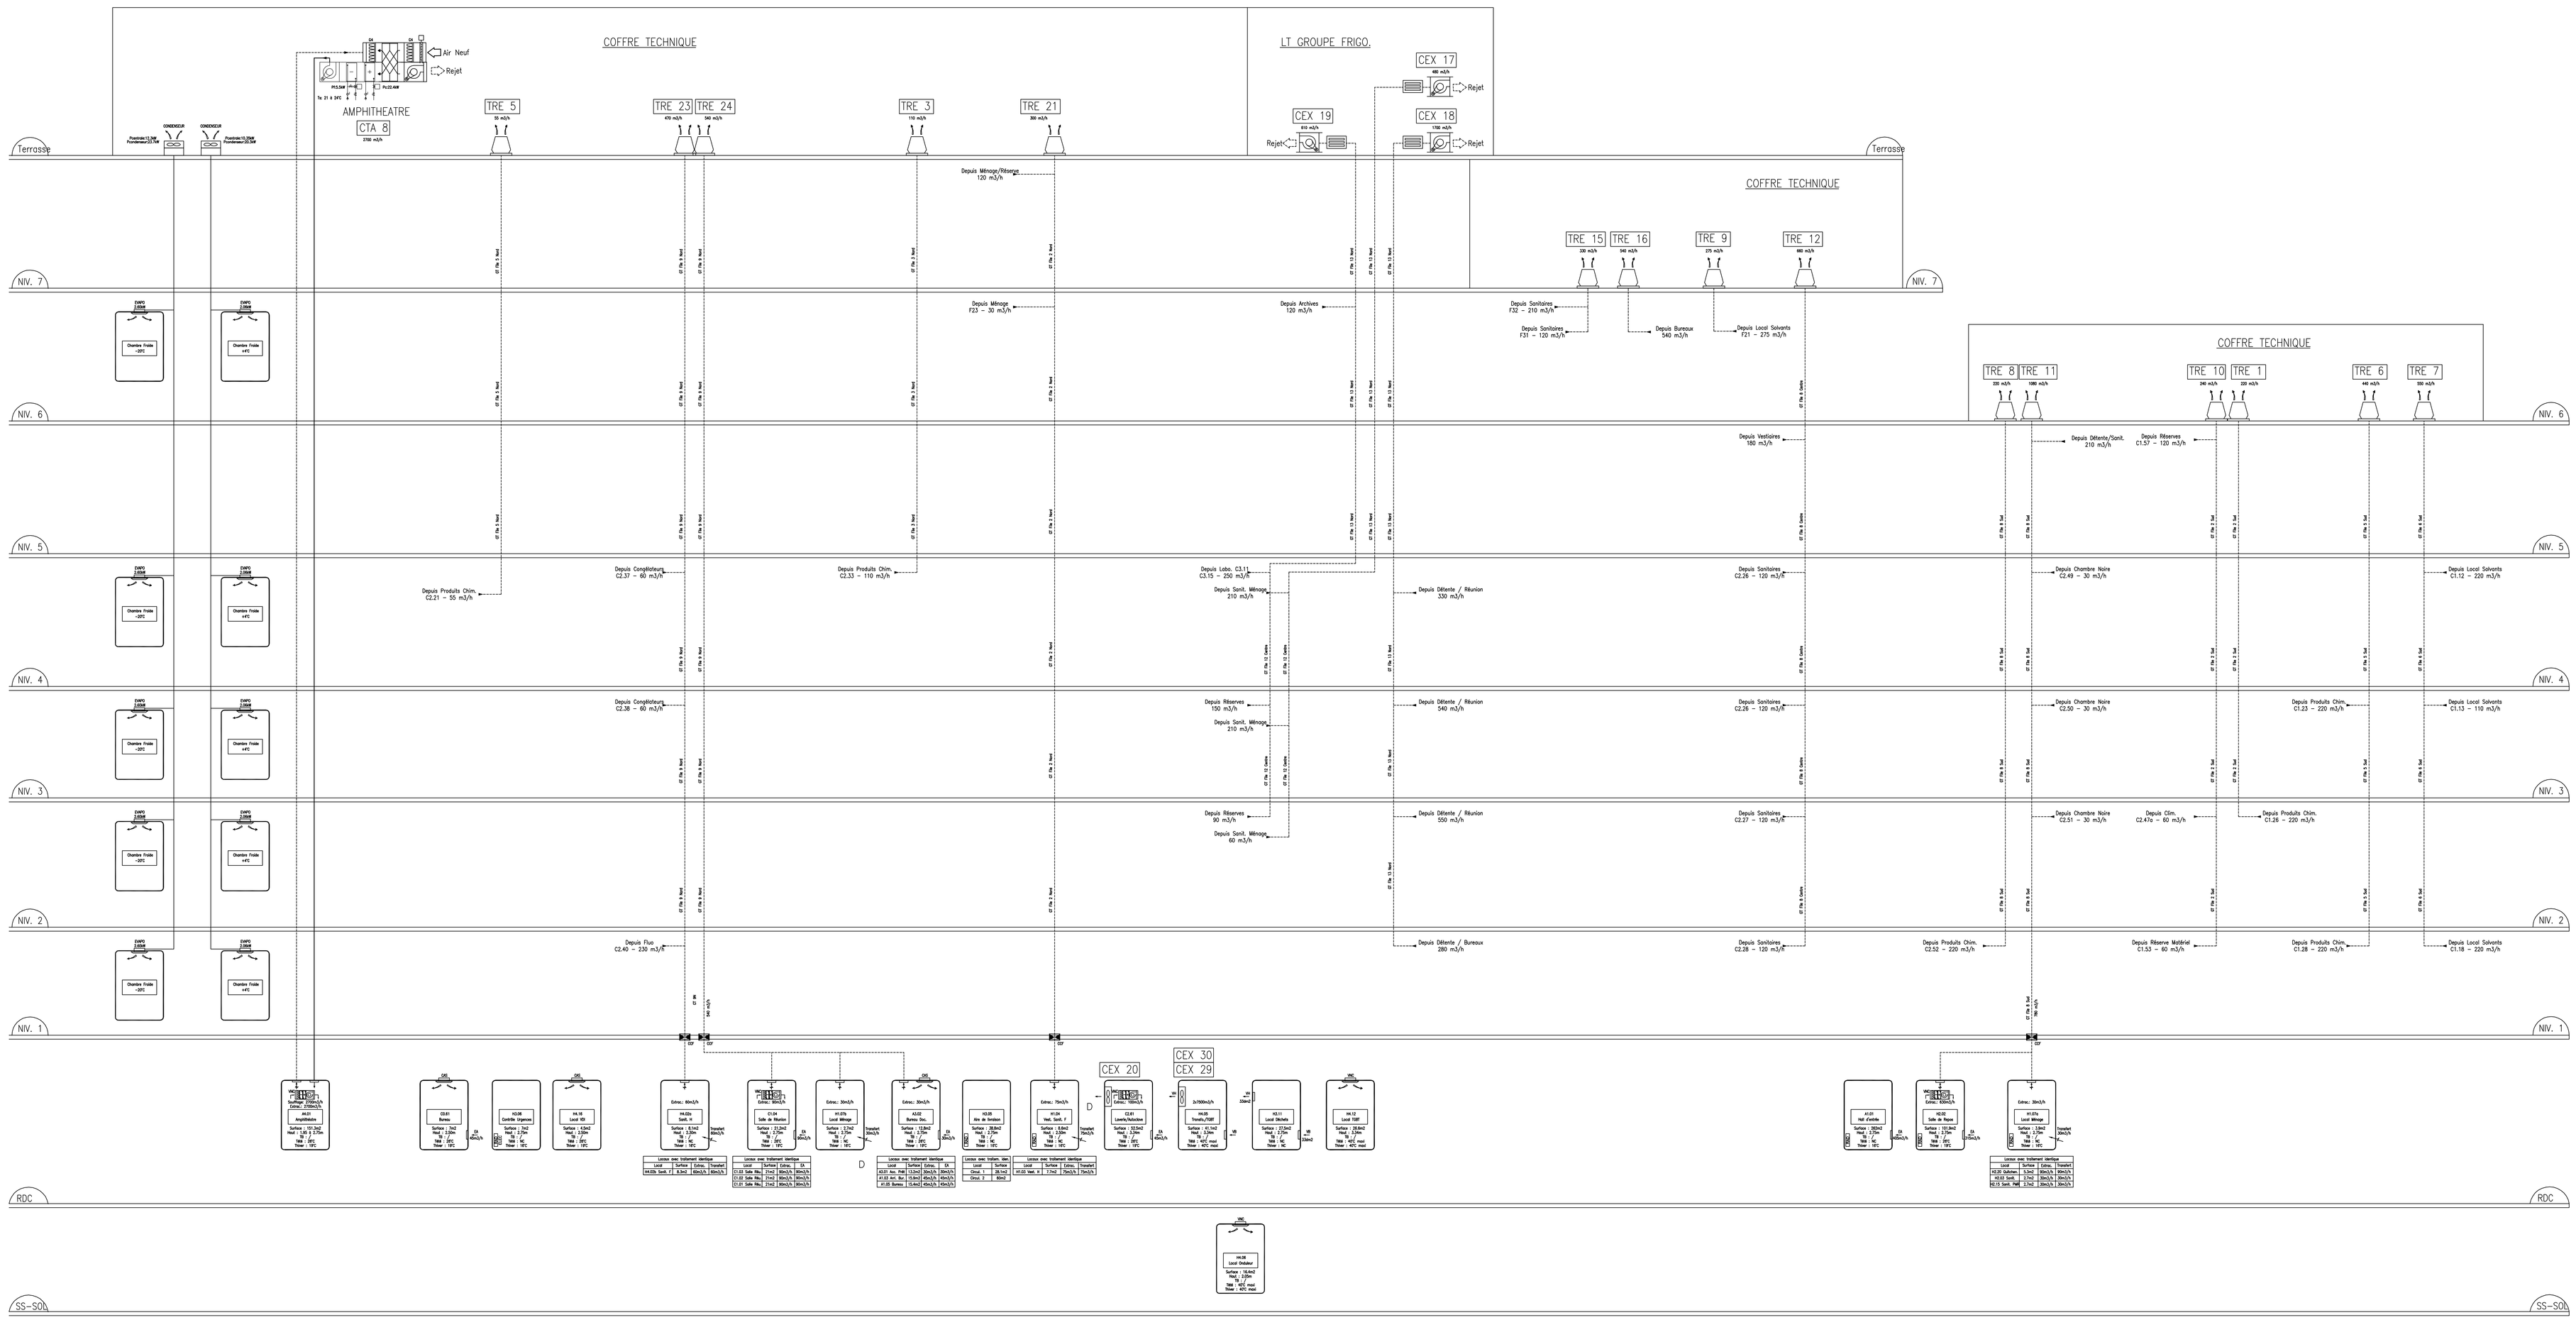

LEGENDE

- Piège à son
- Clapet coupe feu
- Registre de réglage
- Module de réglage
- Registre motorisé
- Registre à débit variable
- Bouche de soufflage
- Bouche d'extraction

DOCUMENTS DE RENVOI:

- *CCTP LOT 12 ET 13*
- *RAPPORT INITIAL DE CONTROLE TECHNIQUE*

NOTA:

- *CE PLAN N'EST VALABLE QUE POUR LE LOT CONCERNE.*

IND	Date	Modification	Dessiné par	Vérifié par	Approuvé par
A	23/11/06	1ère émission	V.LEBLANC	D.MOUTON	P.RENOULT
B	05/02/07	Mise à jour suivant Visa CERIS	V.LEBLANC	D.MOUTON	P.RENOULT
C	02/07/07	Modification suivant demandes utilisateurs et type de ventilateurs	L.LANCTIN	V.LEBLANC	D.MOUTON
D	10/12/07	Modification suivant dernières demandes utilisateurs	S.JEDJU	V.LEBLANC	D.MOUTON
E	18/02/09	Tel que construit	A.TREMBLAY	J.BLAIS	P.RENOULT
F					
G					
H					
I					
J					
K					
L					
M					
N					
O					
P					

INSTITUT DE RECHERCHE THERAPEUTIQUE

QUAI MONCOUSU - NANTES - REGION PAYS DE LA LOIRE

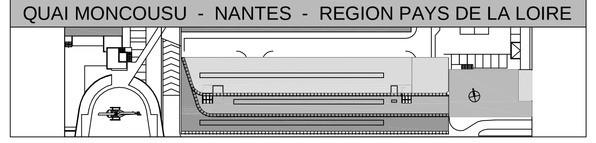

MAÎTRISE D'OUVRAGE	**REGION DES PAYS DE LA LOIRE** DIRECTION DE L'EDUCATION	Hôtel de la Région 44966 NANTES CEDEX 9 Tél: 02 28 20 50 00 Fax: 02 28 20 50 05
MAÎTRISE D'OEUVRE	**RTV ARCHITECTES** RIVOLLIER / TOURRET / VALENTIN	3, rue des Anglais 69005 LYON Tél: 04 78 37 35 32 Fax: 04 78 38 30 76
BET FLUIDES	**AREA**	Le Bois-Chollet - BP 9 44850 - SAINT AIGNAN DE GRAND LIEU Tél: 02 40 32 64 00 Fax: 02 40 32 66 06
BET STRUCTURE	**PLBI**	23B, route de Vannes La Porte du Futuroscope 86130 JAUNAY Tél: 02 40 64 74 19 Fax: 02 40 64 71 29
ECONOMISTE FLUIDES SPECIAUX	**CERIS INGENIERIE**	ZA. Hauts de Couëron - rue des Imprimeurs 44220 COUERON Tél: 02 40 85 50 53 Fax:02 40 85 50 69
BET ACOUSTIQUE	**ITAC**	16, rue Pins Chevalier 44000 NANTES Tél: 02 40 14 61 85 Fax: 02 40 14 61 28
BUREAU DE CONTROLE	**VERITAS**	8, avenue Jacques Cartier 44807 SAINT HERBLAIN CEDEX Tél: 02 40 92 66 66 Fax: 02 40 92 67 12
COORDONNATEUR HYGIENE SANTE SECURITE	**ARIA**	Espace Performance III - Bat. M - Bd Schuman 35 bis St GREGOIRE CEDEX Tél: 02 99 23 41 23 Fax: 02 99 23 41 24
ORGANISATION PILOTAGE COORDINATION	**CEROC**	Agence de Nantes 8, av. des Thébaudières 44800 ST HERBLAIN Tél: 02 40 54 79 92 Fax: 02 40 62 74 70

AXIMA SVEZ

Agence NANTES
4680 route de la Jonelière - Bat
44300 NANTES

Tel 02.40.41.60.95
Fax 02.40.41.00.43
nantes@axima-contracting.fr

SCHEMA DE PRINCIPE
VMC - CHAMBRES FROIDES

N° d'affaire 240041	Emetteur AXIMA		Fichier AX-SCH-010-D
Date 1ère édition 23/11/06	Lot 12 et 13		Phase EXECUTION
Echelle sans	N° Document AX-SCH-010		N° - Indice E