

## Récépissé de DT Récépissé de DICT

Au titre du chapitre IV du titre V du livre V (partie réglementaire) du Code de l'environnement  
et de la section 12 du chapitre IV du titre III du livre V de la 4<sup>ème</sup> partie (partie réglementaire) du Code du travail

(Annexe 2 de l'arrêté du 15 février 2012 modifié - NOR : DEVP1116359A)

### Destinataire

Récépissé de DT  
Récépissé de DICT  
Récépissé de DT/DICT  
conjointe

#### Dénomination :

Complément / Service :

Numéro / Voie :

Lieu-dit / BP :

Code Postal / Commune :

Pays :

### Coordonnées de l'exploitant

Raison sociale :

Personne à contacter :

Numéro / Voie :

Lieu-dit / BP :

Code Postal / Commune :

Tél. :

Fax :

N° consultation du téléservice :

Référence de l'exploitant :

N° d'affaire du déclarant :

Personne à contacter (déclarant) :

Date de réception de la déclaration :

Commune principale des travaux :

Adresse des travaux prévus :

### Éléments généraux de réponse

Les renseignements que vous avez fournis ne nous permettent pas de vous répondre. La déclaration est à renouveler. Précisez notamment :

Les réseaux/ouvrages que nous exploitons ne sont pas concernés au regard des informations fournies. Distance > à : \_\_\_\_\_ m

Il y a au moins un réseau / ouvrage concerné de catégorie (voir liste des catégories au verso) : \_\_\_\_\_. Autres informations :

### Modification ou extension de nos réseaux / ouvrages

Modification ou extension de réseau/ouvrage envisagée dans un délai inférieur à 3 mois :

Réalisation de modifications en cours sur notre réseau/ouvrage.

Veuillez contacter notre représentant :

Tél. :

NB : Si nous avons connaissance d'une modification du réseau/ouvrage dans le délai maximal de 3 mois à compter de la consultation du téléservice, nous vous en informons.

### Emplacement de nos réseaux / ouvrages

Plans joints :	Références :	Echelle <sup>(1)</sup> :	Date d'édition <sup>(1)</sup> :	Sensible :	Prof. régl. mini <sup>(1)</sup> :	Matériau réseau <sup>(1)</sup> :
NB : La classe de précision A, B ou C figure dans les plans.			___ / ___ / ___		_____ cm	
			___ / ___ / ___		_____ cm	

Réunion sur chantier pour localisation du réseau/ouvrage : Date retenue d'un commun accord : \_\_\_ / \_\_\_ / \_\_\_ à \_\_\_ h \_\_\_

ou Prise de RDV à l'initiative du déclarant (date du dernier contact non conclusif : \_\_\_ / \_\_\_ / \_\_\_)

Votre projet doit tenir compte de la servitude protégeant notre ouvrage.

(cas d'un récépissé de DT) Vous devez prévoir des investigations complémentaires à notre charge (hors cas d'exemption prévus dans la réglementation) <sup>(2)</sup>

Des branchements non cartographiés sont présents. Ils sont soit pourvus d'affleurants visibles et rattachés à un réseau principal souterrain identifié dans les plans joints, soit munis de dispositifs automatiques supprimant tout risque en cas d'endommagement <sup>(2)</sup>

(1) : facultatif si l'information est fournie sur le plan joint (2) : pour les tronçons et branchements non cartographiés en classe A, prévoir des clauses techniques et financières particulières dans le marché

### Recommandations de sécurité

Les recommandations techniques spécifiques suivantes sont à appliquer, en fonction des risques liés à l'utilisation des techniques de travaux employées :

Rubriques du guide technique relatives à des ouvrages ou travaux spécifiques :

Pour les exploitants de lignes électriques : si la distance d'approche a été précisée, la mise hors tension est : possible impossible

Mesures de sécurité à mettre en œuvre :

### Dispositifs importants pour la sécurité :

### Cas de dégradation d'un de nos ouvrages

En cas de dégradation d'un de nos ouvrages, contactez nos services au numéro de téléphone suivant : \_\_\_\_\_

Pour toute anomalie susceptible de mettre en cause la sécurité au cours du déroulement du chantier, prévenir le service départemental d'incendie et de secours (par défaut le 18 ou le 112) : \_\_\_\_\_

### Responsable du dossier

Nom : \_\_\_\_\_

Désignation du service : \_\_\_\_\_

Tél. : \_\_\_\_\_

### Signature de l'exploitant ou de son représentant

Nom du signataire : \_\_\_\_\_

Signature : \_\_\_\_\_

Date : \_\_\_ / \_\_\_ / \_\_\_ Nombre de pièces jointes, y compris les plans : \_\_\_\_\_

## RECOMMANDATIONS TECHNIQUES POUR LES TRAVAUX A PROXIMITE DES OUVRAGES DE DISTRIBUTION DE GAZ COMBUSTIBLE

L'entreprise de travaux consultera les différents chapitres du **Guide Technique relatif à proximité des réseaux**, document téléchargeable sur le site [www.reseaux-et-canalisations.ineris.fr](http://www.reseaux-et-canalisations.ineris.fr) à l'adresse suivante : [https://www.reseaux-et-canalisations.ineris.fr/gu-presentation/userfile?path=/fichiers/Guides\\_techniques/Fascicule2-Guidetechniquedestravaux-v3-2018-09.pdf](https://www.reseaux-et-canalisations.ineris.fr/gu-presentation/userfile?path=/fichiers/Guides_techniques/Fascicule2-Guidetechniquedestravaux-v3-2018-09.pdf)

**Avant toute intervention, l'entreprise consultera plus particulièrement les chapitres suivants :**

- **Chapitre 3.4** « Ouvrage de Distribution de gaz » en page 30 du Guide Technique
- **Chapitre 3.5** « Autres réseaux de gaz » (p.34)
- **Chapitre 5** concernant les recommandations et prescriptions relatives aux travaux (p.77) et notamment le **5.2.6** (p.83) sur les interventions à proximité d'un ouvrage de transport de gaz
- **Chapitre 7** portant sur les recommandations et prescriptions relatives aux travaux urgents (p.99)
- **Chapitre 8.1** sur les dispositions en cas d'endommagement d'un ouvrage dit sensible pour la sécurité (p.102) et notamment le **8.1.2** (p.103) sur les ouvrages de distribution de gaz
- **Fiche N° RX-DBG** « Dégagement de branchements gaz pourvus d'affleurants visibles » (p.213)



### GUIDE D'APPLICATION DE LA REGLEMENTATION

relative aux travaux à proximité des réseaux

#### Fascicule 2 GUIDE TECHNIQUE Version 3



#### Antargaz Energies

Immeuble Les Renardières – 3 place de Saverne – 92901 Paris La Défense cedex  
Société par Actions Simplifiée au capital de 952.324,42 €

Siège social : Immeuble Les Renardières, 3 place de Saverne – 92400 Courbevoie  
SIREN 382 151 272 RCS Nanterre

## 1 Emplacement des ouvrages gaz existants, sondages et localisation

La voirie subit de multiples et importantes modifications notamment de profil et, de ce fait, il vous appartient de vérifier sur place la position exacte des ouvrages existants de distribution du gaz avant d'exécuter vos propres travaux.

Les postes de détente, les armoires de jumelage, les bouches à clés, la position des citernes, les coffrets de distribution sont des indications mais peuvent ne pas avoir un caractère suffisant car certains de ces repères ont pu être dissimulés, déplacés ou supprimés sans que l'information ait été portée à la connaissance d'ANTARGAZ.

De ce fait, les informations portées sur les plans joints aux récépissés ne constituent qu'une indication sur la position présumée des ouvrages.

Pour toutes ces raisons, les informations recueillies ne peuvent servir qu'à déterminer les endroits où vous devez réaliser des sondages qui vous permettront de localiser sans ambiguïté les ouvrages signalés.

Après destruction des fondations de la chaussée, du trottoir, etc. ces sondages exploratoires doivent être poursuivis avec précaution à l'aide d'outils à main.

Si les sondages révèlent une différence dans la position indiquée des ouvrages, il vous appartient d'en informer ANTARGAZ avant la fermeture des fouilles.

## 2 Emplois d'engins ou de matériels mécaniques

Un conducteur d'engins excavateur doit obligatoirement être guidé par une autre personne pour le faire stopper dès l'apparition d'un dispositif avertisseur (grillage avertisseur jaune, présence de sable, fourreaux etc.)

Dès que ces dispositifs sont mis à jour, vous devez poursuivre le terrassement à l'aide d'outils à mains.

**ATTENTION : D'anciens réseaux, pour la plupart métalliques, ne sont pas équipés de ces dispositifs.**

L'utilisation des moyens de forages ou de fonçages nécessitent une bonne connaissance préalable de la position des ouvrages de distribution du gaz.

Lors de l'emploi de ces techniques, nous vous demandons de bien vouloir contacter, le jour des travaux, le responsable Travaux/Exploitation d'ANTARGAZ dont les coordonnées figurent sur le récépissé.

## 3 Déblais

Vous devez les répartir pour éviter toute surcharge sur le sol susceptible de provoquer des contraintes sur les ouvrages gaz et faire en sorte que tous corps durs et/ou lourds présents sur le chantier ne puissent tomber sur l'ouvrage de distribution du gaz dégagé par votre fouille.

## 4 Libre accès aux ouvrages de distribution du gaz pendant vos travaux

Pour des raisons de sécurité et pendant toute la durée des travaux, vous devez maintenir le libre accès aux ouvrages, postes de détente, coffrets de distribution, armoire de jumelage et citernes de gaz.

En cas d'impossibilité, nous vous demandons de vous rapprocher d'ANTARGAZ afin qu'il déplace s'il y a lieu les organes qu'il juge indispensables à l'exploitation de ses ouvrages et à la sécurité des personnes et des biens.

## 5 Odeur et/ou fuite de gaz

Si lors des travaux vous décelez ou provoquez une fuite de gaz, vous devez impérativement :

- interrompre vos travaux et le fonctionnement de tous vos engins ou matériels de chantier
- éviter toute source d'inflammation, empêcher de fumer, faire éloigner votre personnel et les tiers
- informer immédiatement le distributeur et si besoin les services d'urgence

**ATTENTION : Si le gaz s'enflamme, vous ne devez pas chercher à l'éteindre, cependant vous devez prendre toutes dispositions utiles pour éloigner tout ce qui pourrait favoriser le développement du foyer.**

**Si, accidentellement ou fortuitement, vous fermez une vanne ou un robinet ne le réouvrez en aucun cas mais prévenez immédiatement le distributeur.**

### Antargaz Energies

Immeuble Les Renardières - 3 place de Saverne - 92901 Paris La Défense cedex  
Société par Actions Simplifiée au capital de 952.324,42 €

Siège social : Immeuble Les Renardières, 3 place de Saverne - 92400 Courbevoie  
SIREN 382 151 272 RCS Nanterre

## 6 Présence d'ouvrage gaz en polyéthylène

Ces ouvrages sont généralement de couleur noire avec trois liserés jaunes et sont très sensibles à la chaleur. Des précautions particulières doivent être prises si l'ouvrage doit être soumis à une chaleur supérieure à 30°C.

## 7 Recommandations pour le remblayage des fouilles et pour la réfection des sols

Si des dégâts ont été occasionnés sur les ouvrages de distribution de gaz, vous ne devez pas remblayer tant qu'ANTARGAZ n'a pas remis en état ses ouvrages.

Un remblai en sable de 30 cm au-dessus de la canalisation ainsi que la pose d'un grillage avertisseur de couleur jaune doivent être réalisés.

Par ailleurs, lors de réfection des sols, tous les accessoires doivent rester accessibles (bouches à clés, socles des coffrets, capots citernes) et ne soient pas recouverts par vos produits de revêtement.

Informations complémentaires dans le Guide Technique : Travaux à proximité des réseaux – v3 09/2018

[https://www.reseaux-et-canalisation.ineris.fr/gu-presentation/userfile?path=/fichiers/Guides techniques/Fascicule2-Guidetechniquedestravaux-v3-2018-09.pdf](https://www.reseaux-et-canalisation.ineris.fr/gu-presentation/userfile?path=/fichiers/Guides%20techniques/Fascicule2-Guidetechniquedestravaux-v3-2018-09.pdf)

## Que faire en cas d'endommagement d'une canalisation de propane ?

- **Arrêter immédiatement les travaux**, stopper les engins de chantier à proximité
- **Ne pas fumer, ne pas téléphoner** à proximité de l'incident
- **En cas de fuite, alerter immédiatement les pompiers** : composer le **18** ou le **112**
- **Dans tous les cas, alerter immédiatement ANTARGAZ** : n° sécurité **0 801 01 07 07**
- **Etablir une zone de sécurité** à proximité de l'incident, empêcher toute intrusion dans cette zone, rediriger la circulation afin de ne pas engorger les voies d'accès et faciliter l'arrivée des secours
- **Attendre et accueillir** les pompiers et l'intervenant envoyé par ANTARGAZ, rester à leur disposition autant que nécessaire

## Ce qu'il ne faut pas faire sur les ouvrages endommagés :

- **Ne pas colmater la fuite** (ne pratiquer ni pliage PE, ni matage, ni dépose du godet sur l'endommagement),
- **Ne pas éteindre le gaz enflammé**,
- **Ne pas pénétrer** dans le nuage de gaz
- **Ne pas chercher à remblayer**
- **Ne pas manœuvrer de robinet**

### **Antargaz Energies**

Immeuble Les Renardières – 3 place de Saverne – 92901 Paris La Défense cedex  
Société par Actions Simplifiée au capital de 952.324,42 €

Siège social : Immeuble Les Renardières, 3 place de Saverne – 92400 Courbevoie  
SIREN 382 151 272 RCS Nanterre

## Recommandations spécifiques relatives aux travaux nécessitant des techniques particulières

L'entreprise de travaux consultera les différents chapitres du **Guide Technique relatif à proximité des réseaux**, document téléchargeable sur le site [www.reseaux-et-canalisation.ineris.fr](http://www.reseaux-et-canalisation.ineris.fr) à l'adresse suivante :

[https://www.reseaux-et-canalisation.ineris.fr/gu-presentation/userfile?path=/fichiers/Guides\\_techniques/Fascicule2-Guidetechniquedestravaux-v3-2018-09.pdf](https://www.reseaux-et-canalisation.ineris.fr/gu-presentation/userfile?path=/fichiers/Guides_techniques/Fascicule2-Guidetechniquedestravaux-v3-2018-09.pdf)

**Avant toute intervention, l'entreprise contactera le responsable Travaux/Exploitation d'ANTARGAZ dont les coordonnées figurent sur le récépissé et consultera plus particulièrement les chapitres suivants en cas de travaux nécessitant des techniques particulières :**

- Fiche N° ST-FOD FORAGE DIRIGÉ – Fascicule 2 Version 3 – pages 150/151
- Fiche N° ST-FUS 1 FUSÉE LOCALISABLE – Fascicule 2 Version 3 – pages 152/153
- Fiche N° ST-FUS 2 FUSÉE NON LOCALISABLE – Fascicule 2 Version 3 – pages 154/155
- Fiche N° ST-TUB FONÇAGE « POUSSE-TUBES » - Fascicule 2 Version 3 – pages 158
- Fiche N° ST – STA FONÇAGE DE BARRES PILOTES - Fascicule 2 Version 3 – page 160

RAPPEL NUMERO SECURITE ANTARGAZ **0 801 01 07 07**

### 1 Forage dirigé

Disposer d'un plan de forage indiquant les obstacles et les ouvrages existants compte tenu de leur de fuseau de précision conformément aux éléments communiqués.

Surveiller en permanence la trajectoire du forage, la pression et le débit du fluide de forage. Vérifier que la réception du signal de la sonde n'est pas perturbée.

Pour tout forage de plus de 15 m linéaires, disposer d'une étude géologique.

### 2 Fusée localisable

Utiliser cette technique à une profondeur supérieure à 10 fois le diamètre de la fusée.

Surveiller en permanence la trajectoire de la fusée. Vérifier que le signal de la sonde n'est pas perturbé.

### 3 Fusée non localisable

Proscrire les fusées de gros diamètres (>120 mm) sans sonde. Utiliser cette technique à une profondeur supérieure à 10 fois le diamètre de la fusée.

Ouvrir une fouille afin de dégager le réseau gaz.

#### Antargaz Energies

Immeuble Les Renardières – 3 place de Saverne – 92901 Paris La Défense cedex  
Société par Actions Simplifiée au capital de 952.324,42 €

Siège social : Immeuble Les Renardières, 3 place de Saverne – 92400 Courbevoie  
SIREN 382 151 272 RCS Nanterre

#### 4 Fonçage « pousse-tube »

Réaliser une analyse géotechnique et géophysique du terrain. Prendre connaissance du niveau de la nappe phréatique par rapport au projet.

Vérifier la résistance du sol à la poussée.

Contrôler régulièrement le guidage et le nivellement du terrain à la surface.

#### 5 Fonçage de barres pilotes

Utiliser à une profondeur permettant d'obtenir une couverture de 1,5 fois le diamètre de l'outil qui sera guidé.

Eviter toute utilisation sur terrains meubles.

#### Que faire en cas d'endommagement d'une canalisation de propane ?

- **Arrêter immédiatement les travaux**, stopper les engins de chantier à proximité
- **Ne pas fumer, ne pas téléphoner** à proximité de l'incident
- **En cas de fuite, alerter immédiatement les pompiers** : composer le **18** ou le **112**
- **Dans tous les cas, alerter immédiatement ANTARGAZ** : n° sécurité **0 801 01 07 07**
- **Etablir une zone de sécurité** à proximité de l'incident, empêcher toute intrusion dans cette zone, rediriger la circulation afin de ne pas engorger les voies d'accès et faciliter l'arrivée des secours
- **Attendre et accueillir** les pompiers et l'intervenant envoyé par ANTARGAZ, rester à leur disposition autant que nécessaire

#### Ce qu'il ne faut pas faire sur les ouvrages endommagés :

- **Ne pas colmater la fuite** (ne pratiquer ni pliage PE, ni matage, ni dépôt du godet sur l'endommagement),
- **Ne pas éteindre le gaz enflammé**,
- **Ne pas pénétrer** dans le nuage de gaz
- **Ne pas chercher à remblayer**
- **Ne pas manœuvrer de robinet hors accord d'ANTARGAZ**

#### **Antargaz Energies**

Immeuble Les Renardières - 3 place de Saverne - 92901 Paris La Défense cedex  
Société par Actions Simplifiée au capital de 952.324,42 €

Siège social : Immeuble Les Renardières, 3 place de Saverne - 92400 Courbevoie  
SIREN 382 151 272 RCS Nanterre





ANTARGAZ Energies  
Les Renardières  
3 Place de Saverne  
92400 COURBEVOIE

Département du Ille et Vilaine

COMMUNE DE PIPRIAC








PLAN DE RECOLEMENT














Coordonnées Lambert 93 :  
X = 330020    Y = 675010



IND.	DATE	NATURE DES MODIFICATIONS	PROJET N°
1			ECHELLE : 1/200ème
2			Format FOLIO :    A3
3			VERIFIE ANTARGAZ : J.GALUSIK
Profondeur : 0,80 m sous chaussée et 0,60 m sous trottoir			CLASSE DE PRECISION : A
Catégorie : Réseau sensible de distribution de gaz (3)			Plans dessinés par : AXIS CONSEILS
			

LEGENDE GAZ





Réseau Gaz PE	Canalisation principale	
	Branchement	
Réseau Gaz Cuivre	Canalisation principale	
	Branchement	
Réseau Gaz Acier		
Réseau Gaz Aérien		
Réseau Gaz Abandonné		

Information canalisation -----	
Réservoir (1100 kg, 1750 kg, 3200 kg)-----	
Protection -----	
Té -----	
Prise de Purge -----	
Coude PE 45° -----	
Vanne -----	
Bouchon -----	
Manchon -----	
Coffret multidépart -----	
Coffret coupure -----	
Plaque de protection -----	
Cône de réduction -----	
Coffret comptage -----	
Armoire de détente -----	
Clôture -----	
Technique sans tranchée -----	
Fourreau -----	


Cette planche est la propriété exclusive d'ANTARGAZ FINAGAZ.  
Toutes reproductions ou duplications informatiques même  
partielles sont interdites ou doivent faire l'objet d'une demande  
écrite au service concerné ANTARGAZ FINAGAZ.

Dessiné par : AXIS CONSEILS	Le 19/09/2023
Classe de précision : A	Echelle : 1/200ème
Rue : Place de la Libération	Folio n° : 9
Propriété : ANTARGAZ FINAGAZ	Format : A3


A horizontal scale bar with three segments. The first segment is labeled '0', the second '5 m', and the third '10 m'. The bar is drawn with thick black lines and has tick marks at the boundaries of the segments.

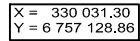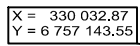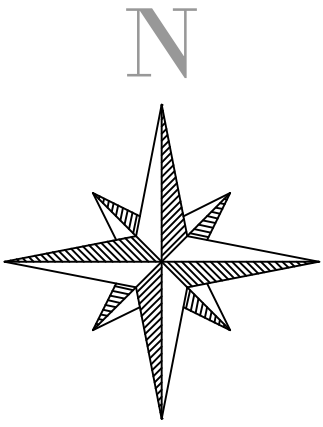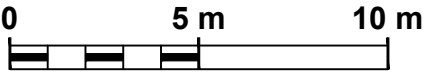

# Place de la Libération

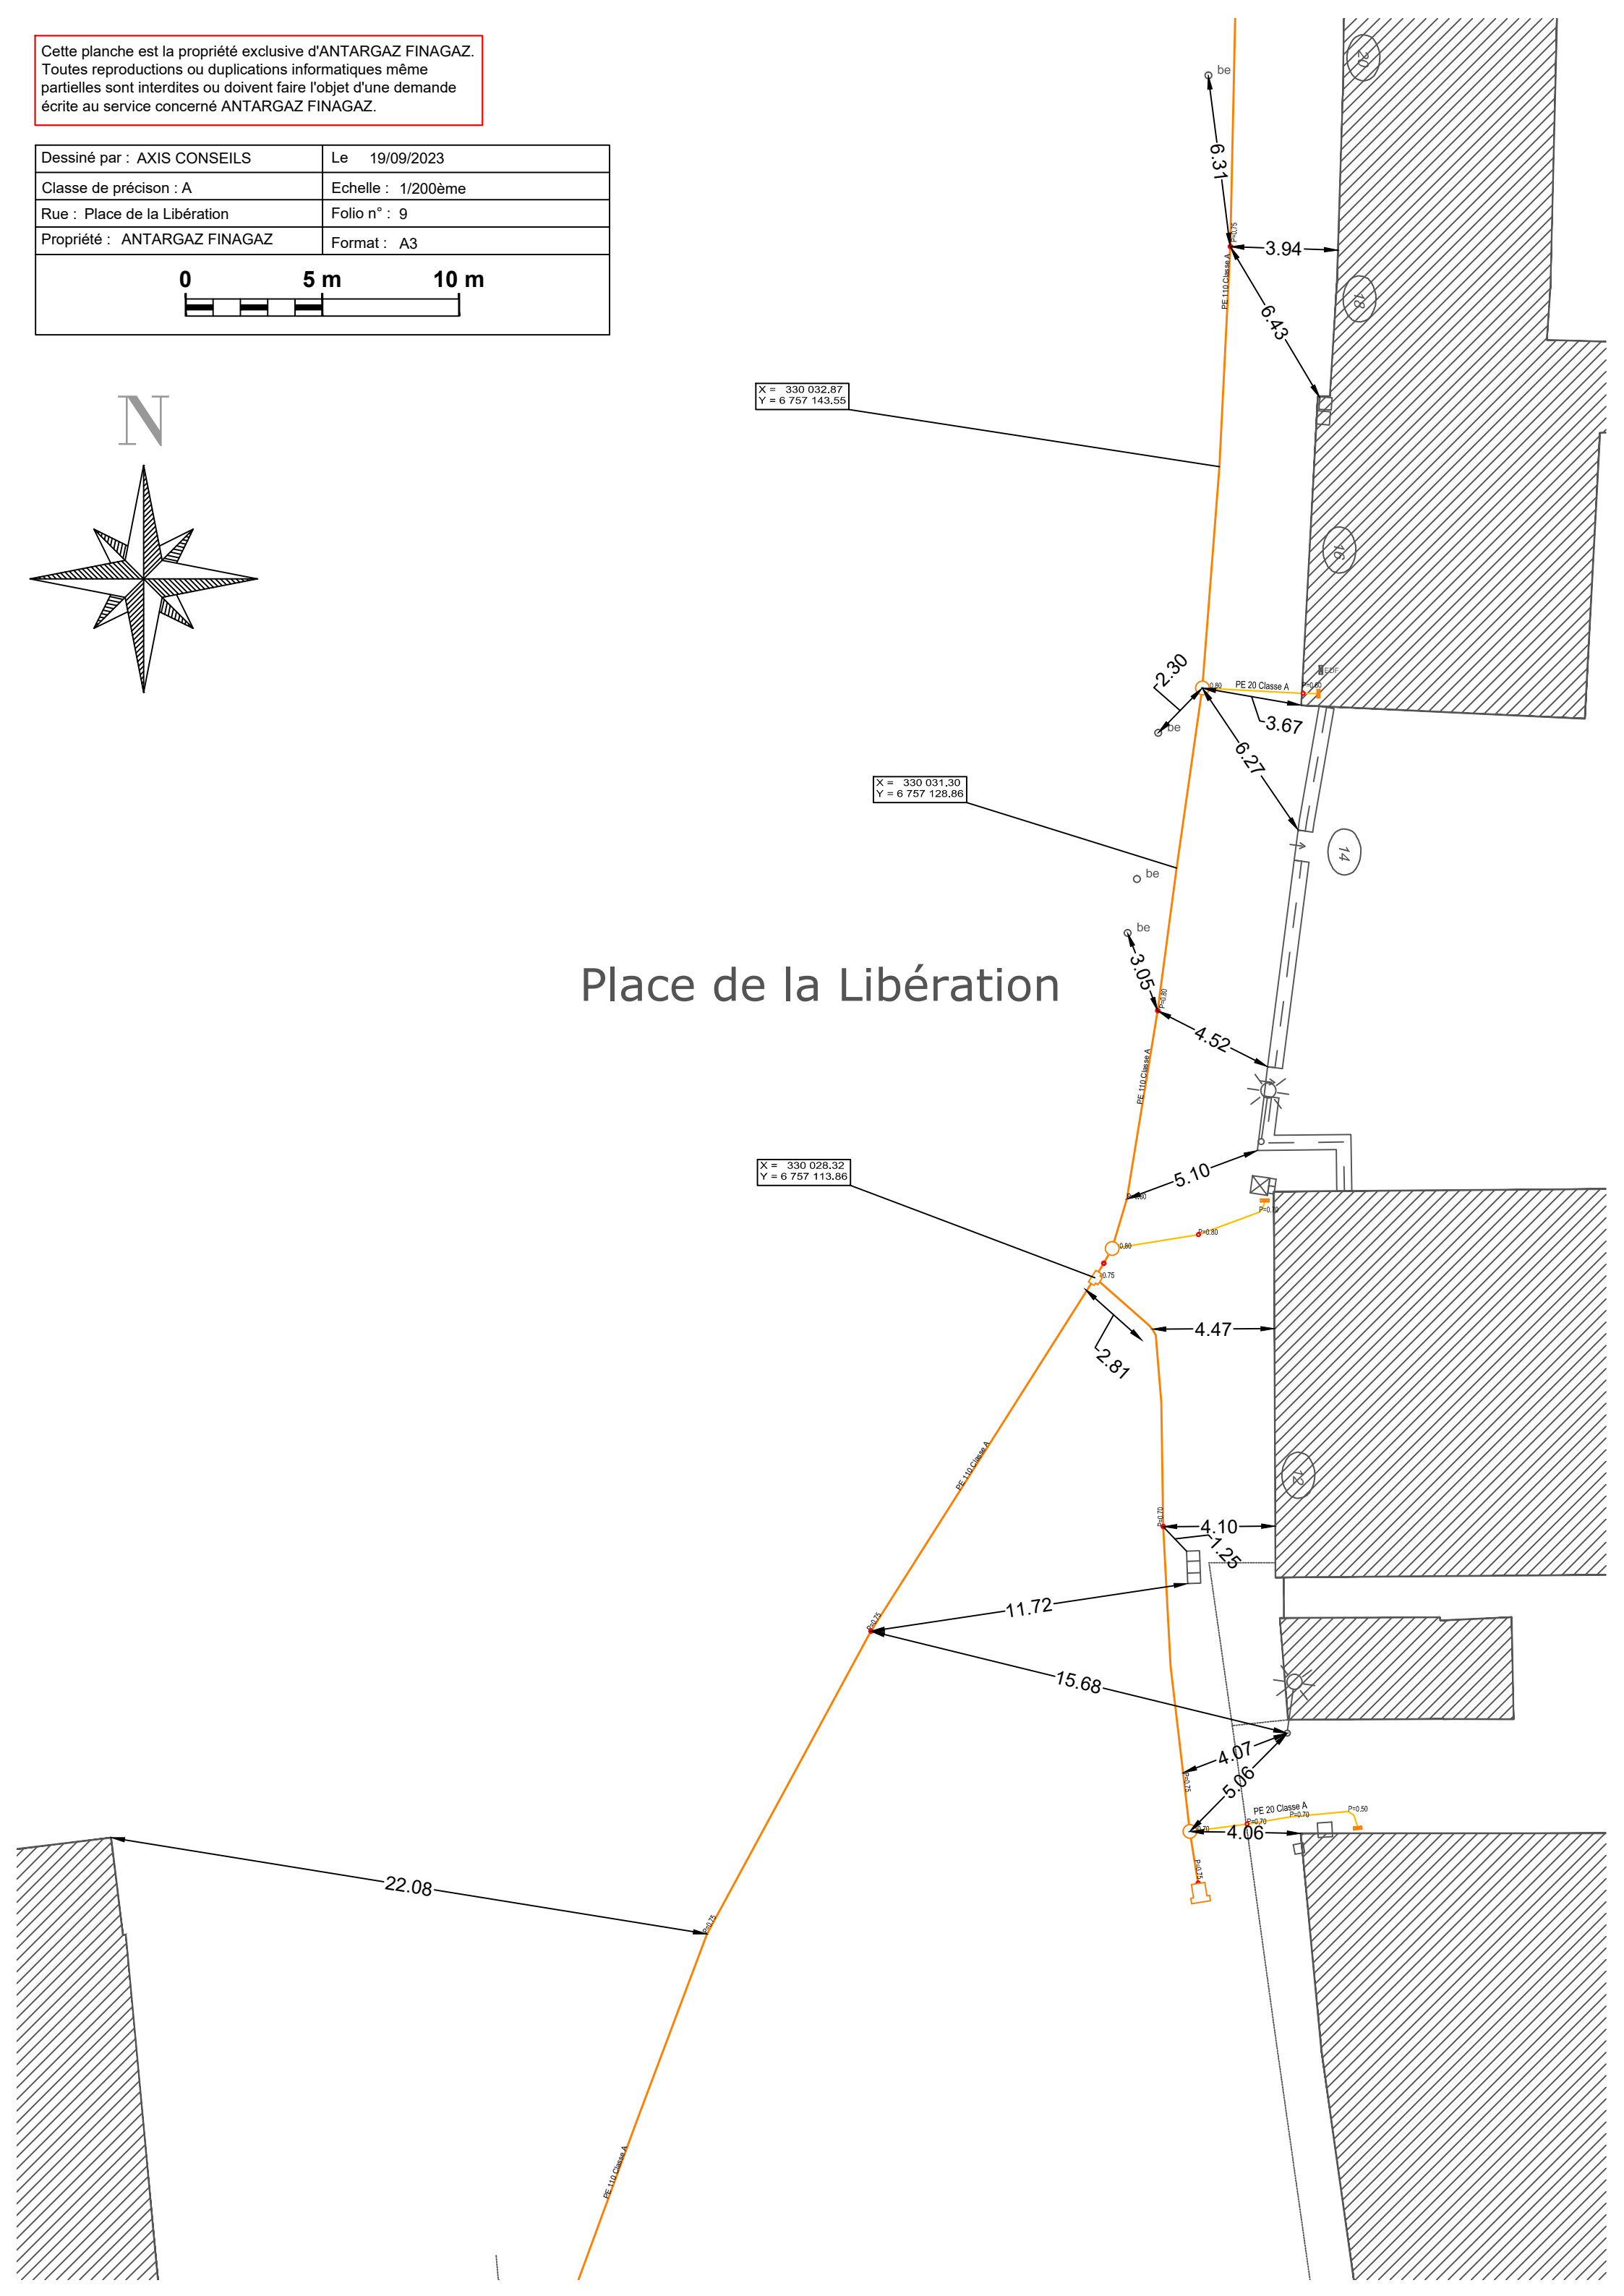



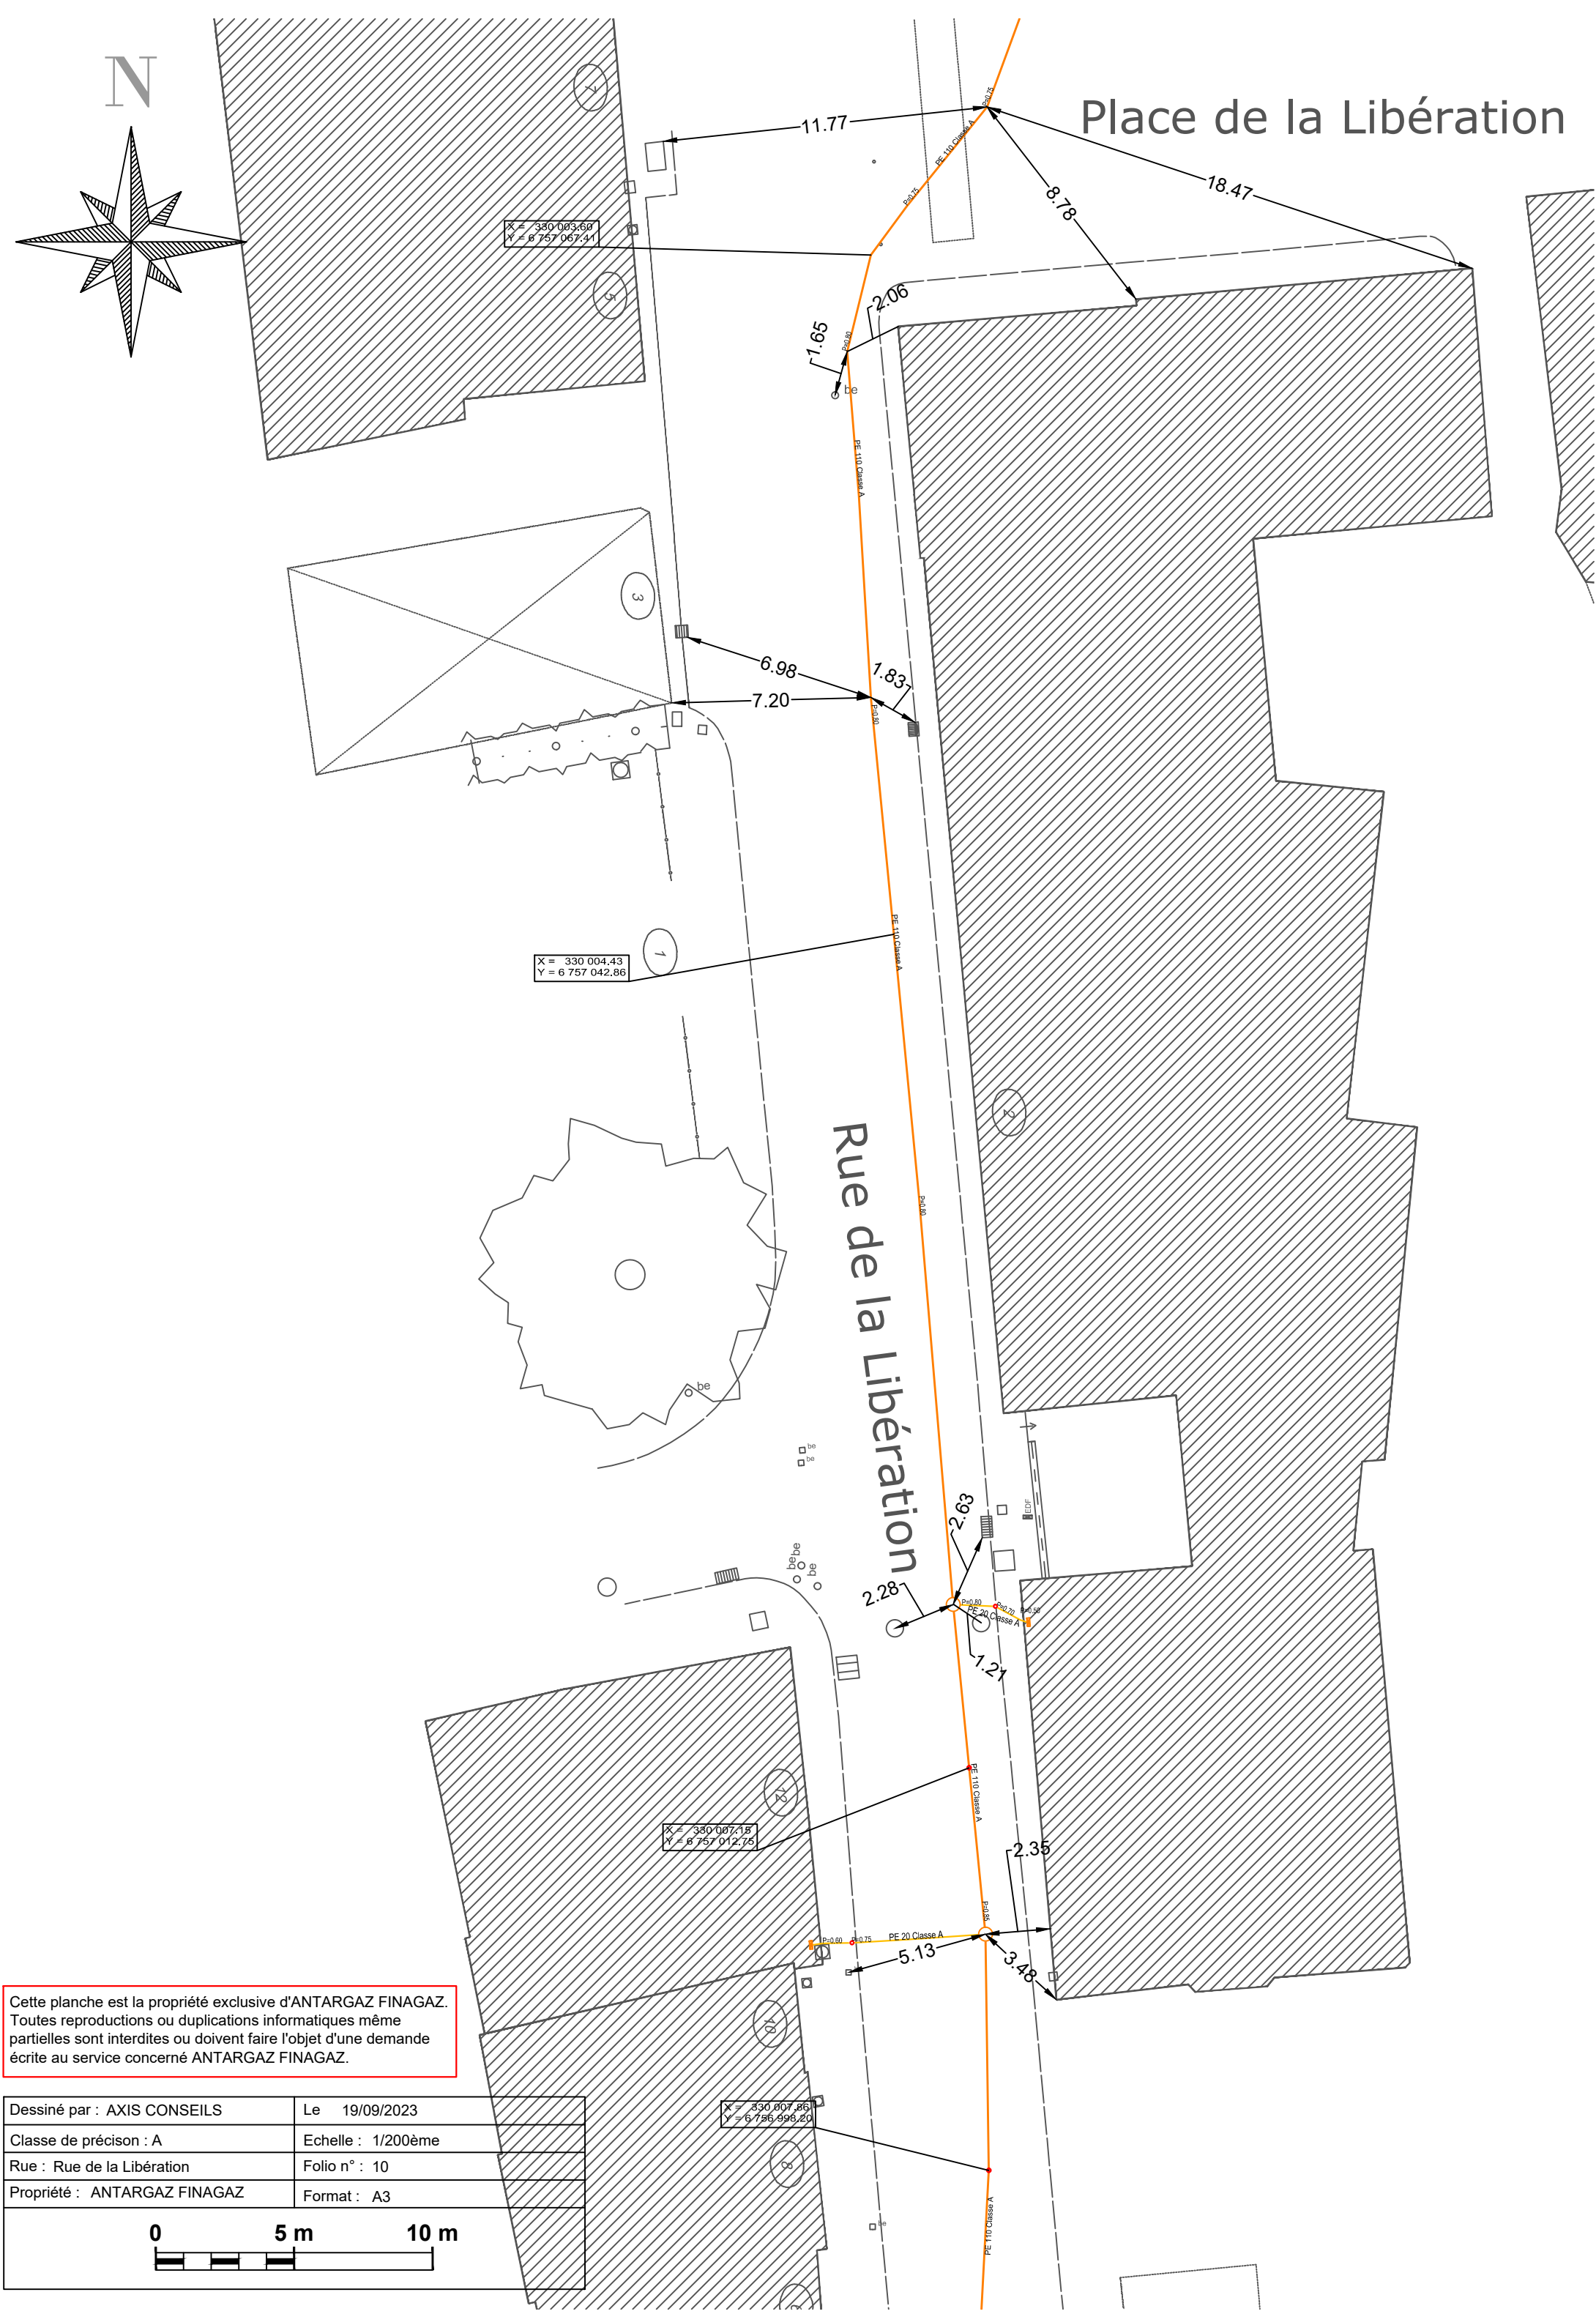

Cette planche est la propriété exclusive d'ANTARGAZ FINAGAZ. Toutes reproductions ou duplications informatiques même partielles sont interdites ou doivent faire l'objet d'une demande écrite au service concerné ANTARGAZ FINAGAZ.

Dessiné par : AXIS CONSEILS	Le 19/09/2023
Classe de précision : A	Echelle : 1/200ème
Rue : Rue de la Libération	Folio n° : 10
Propriété : ANTARGAZ FINAGAZ	Format : A3




0

5 m

10 m

Cette planche est la propriété exclusive d'ANTARGAZ FINAGAZ. Toutes reproductions ou duplications informatiques même partielles sont interdites ou doivent faire l'objet d'une demande écrite au service concerné ANTARGAZ FINAGAZ.

Dessiné par : <b>AXIS CONSEILS</b>	Le <b>19/09/2023</b>
Classe de précision : <b>A</b>	Echelle : <b>1/200ème</b>
Rue : <b>Rue de l'Avenir/Place de Verdun/Rue de la Libération/Rue Dugueslin</b>	Folio n° : <b>11</b>
Propriété : <b>ANTARGAZ FINAGAZ</b>	Format : <b>A3</b>

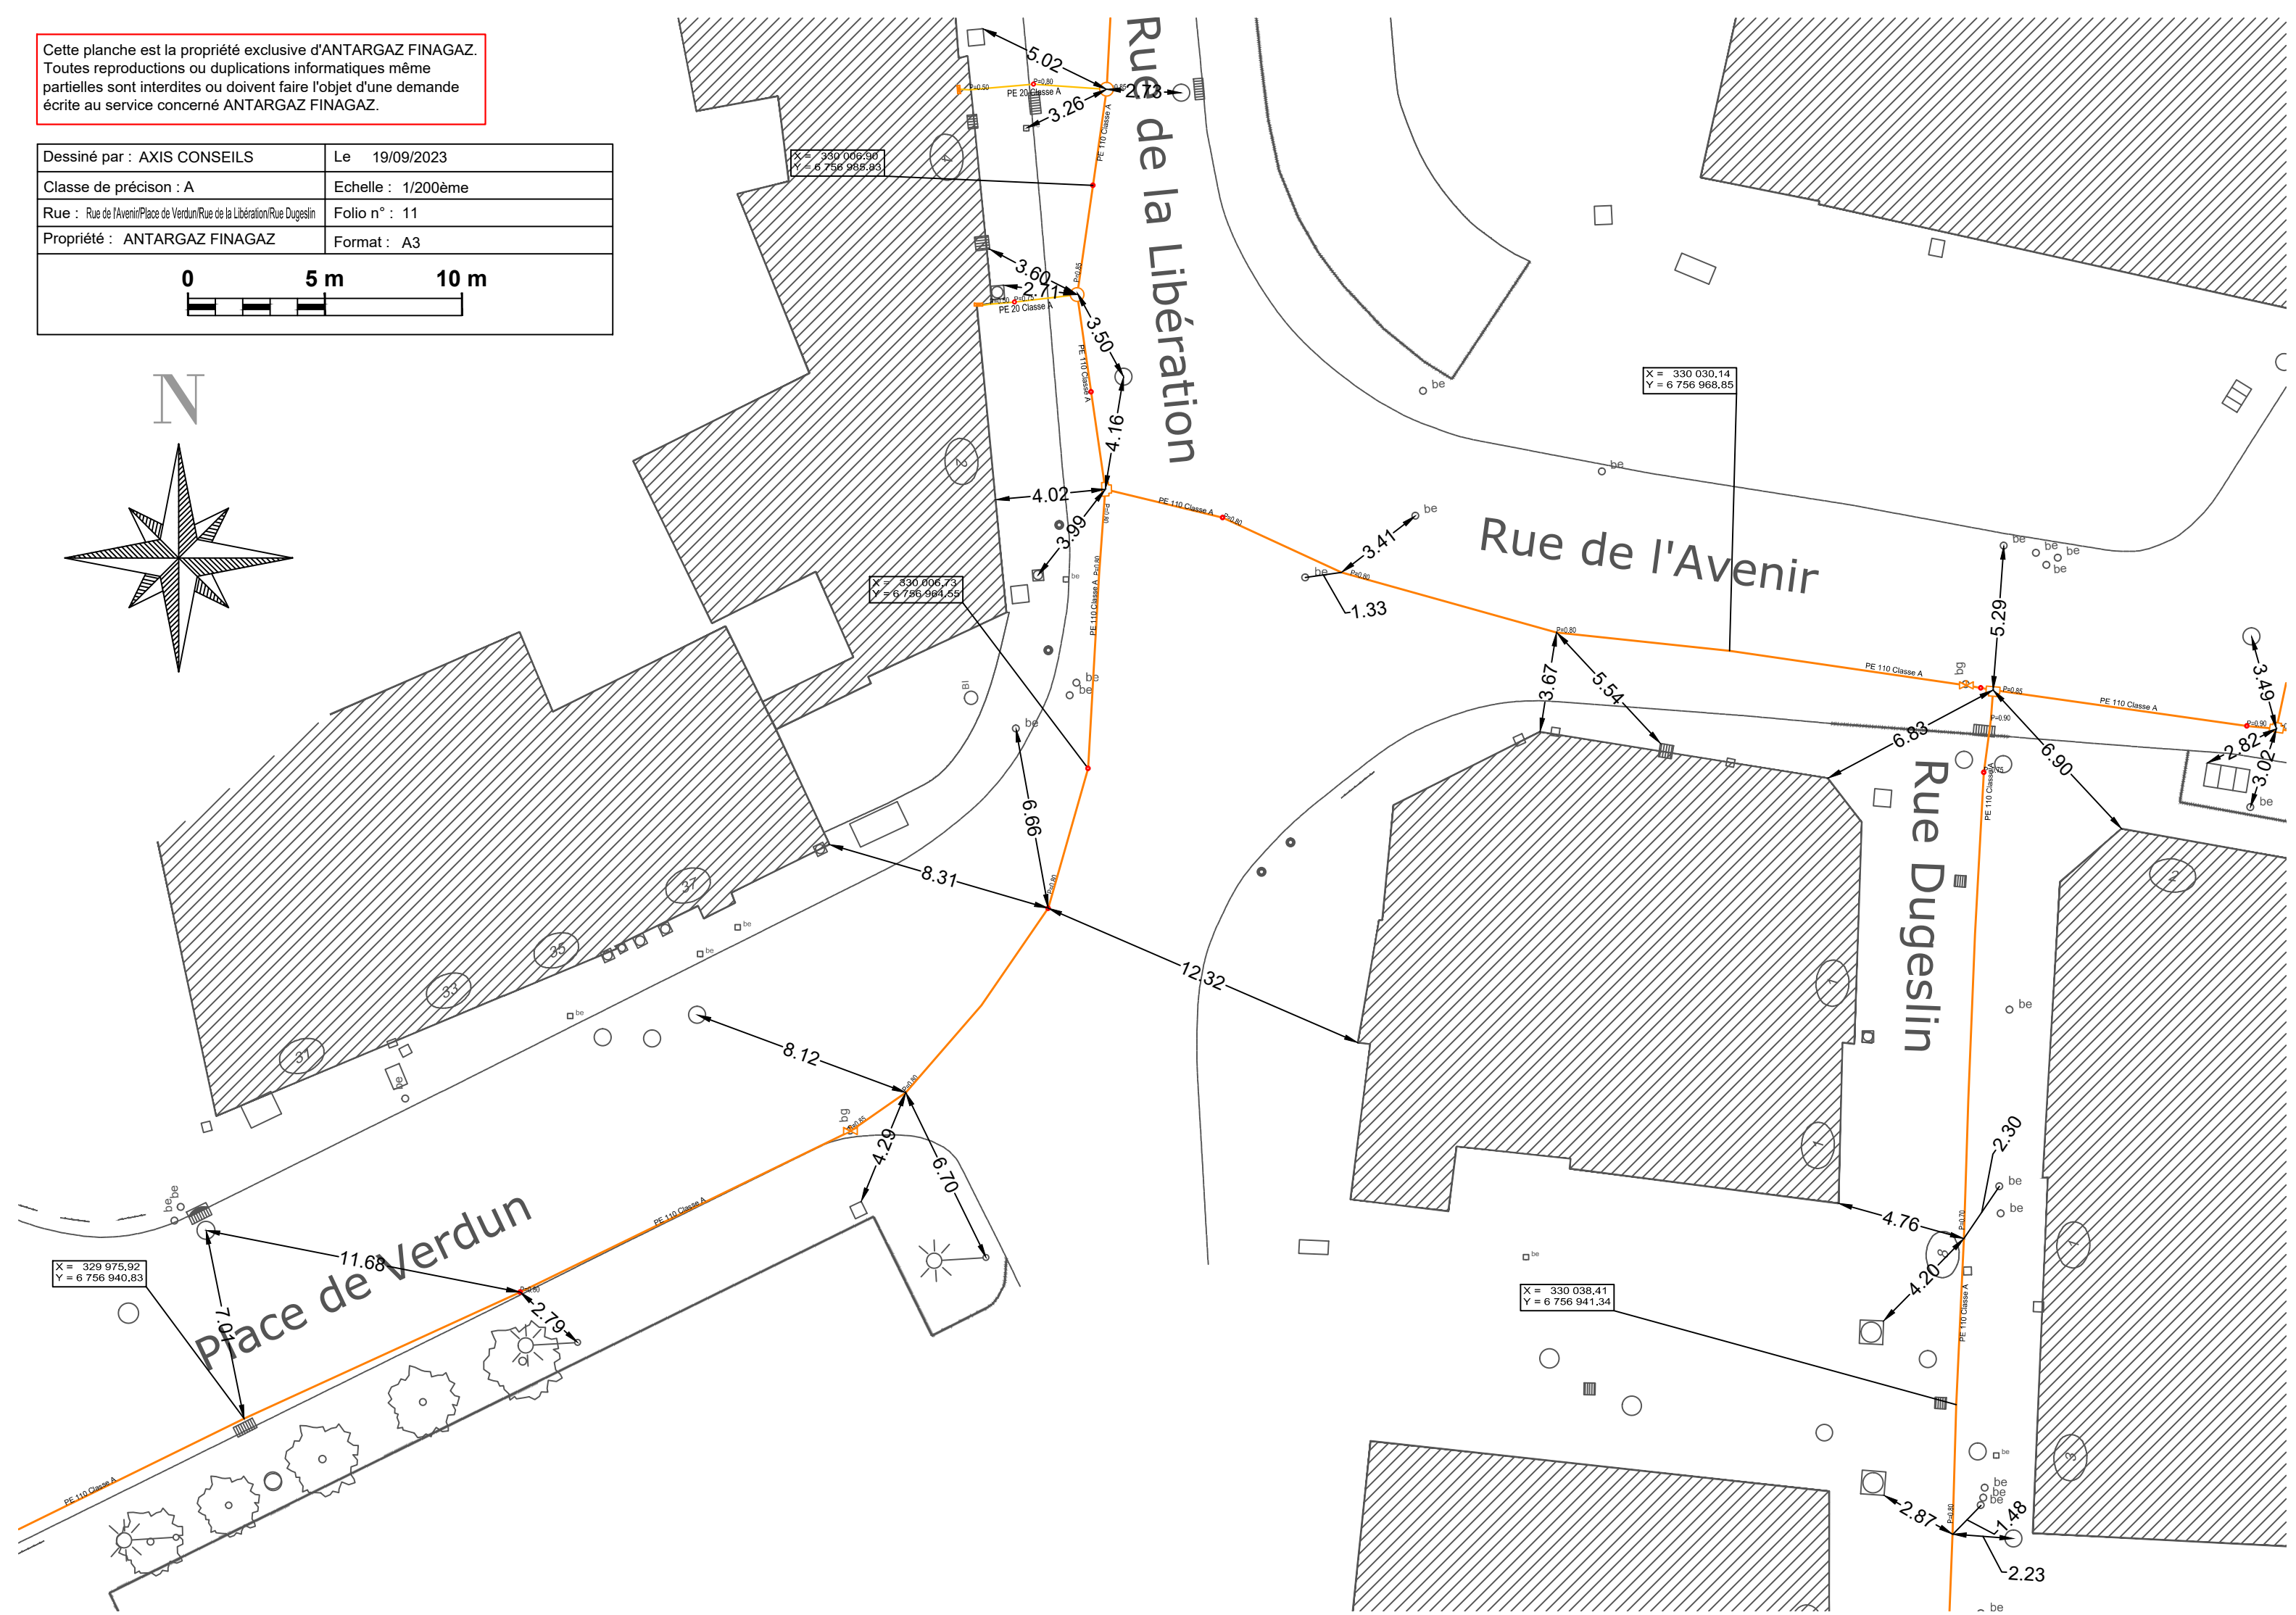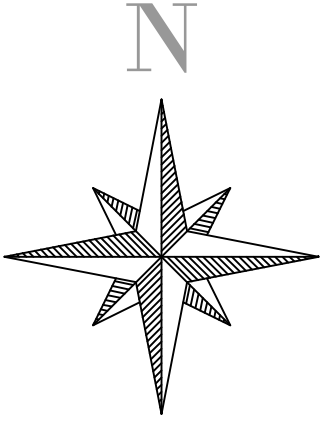
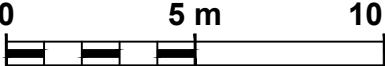


Cette planche est la propriété exclusive d'ANTARGAZ FINAGAZ. Toutes reproductions ou duplications informatiques même partielles sont interdites ou doivent faire l'objet d'une demande écrite au service concerné ANTARGAZ FINAGAZ.

Dessiné par : AXIS CONSEILS	Le 19/09/2023
Classe de précision : A	Echelle : 1/200ème
Rue : Rue Pasteur/Place de Verdun	Folio n° : 12
Propriété : ANTARGAZ FINAGAZ	Format : A3



  

A horizontal scale bar with three segments. The first segment is labeled '0' at its left end. The second segment is labeled '5 m' at its right end. The third segment is labeled '10 m' at its right end. The bar is drawn with a double line for the top and bottom edges, and single lines for the vertical tick marks.

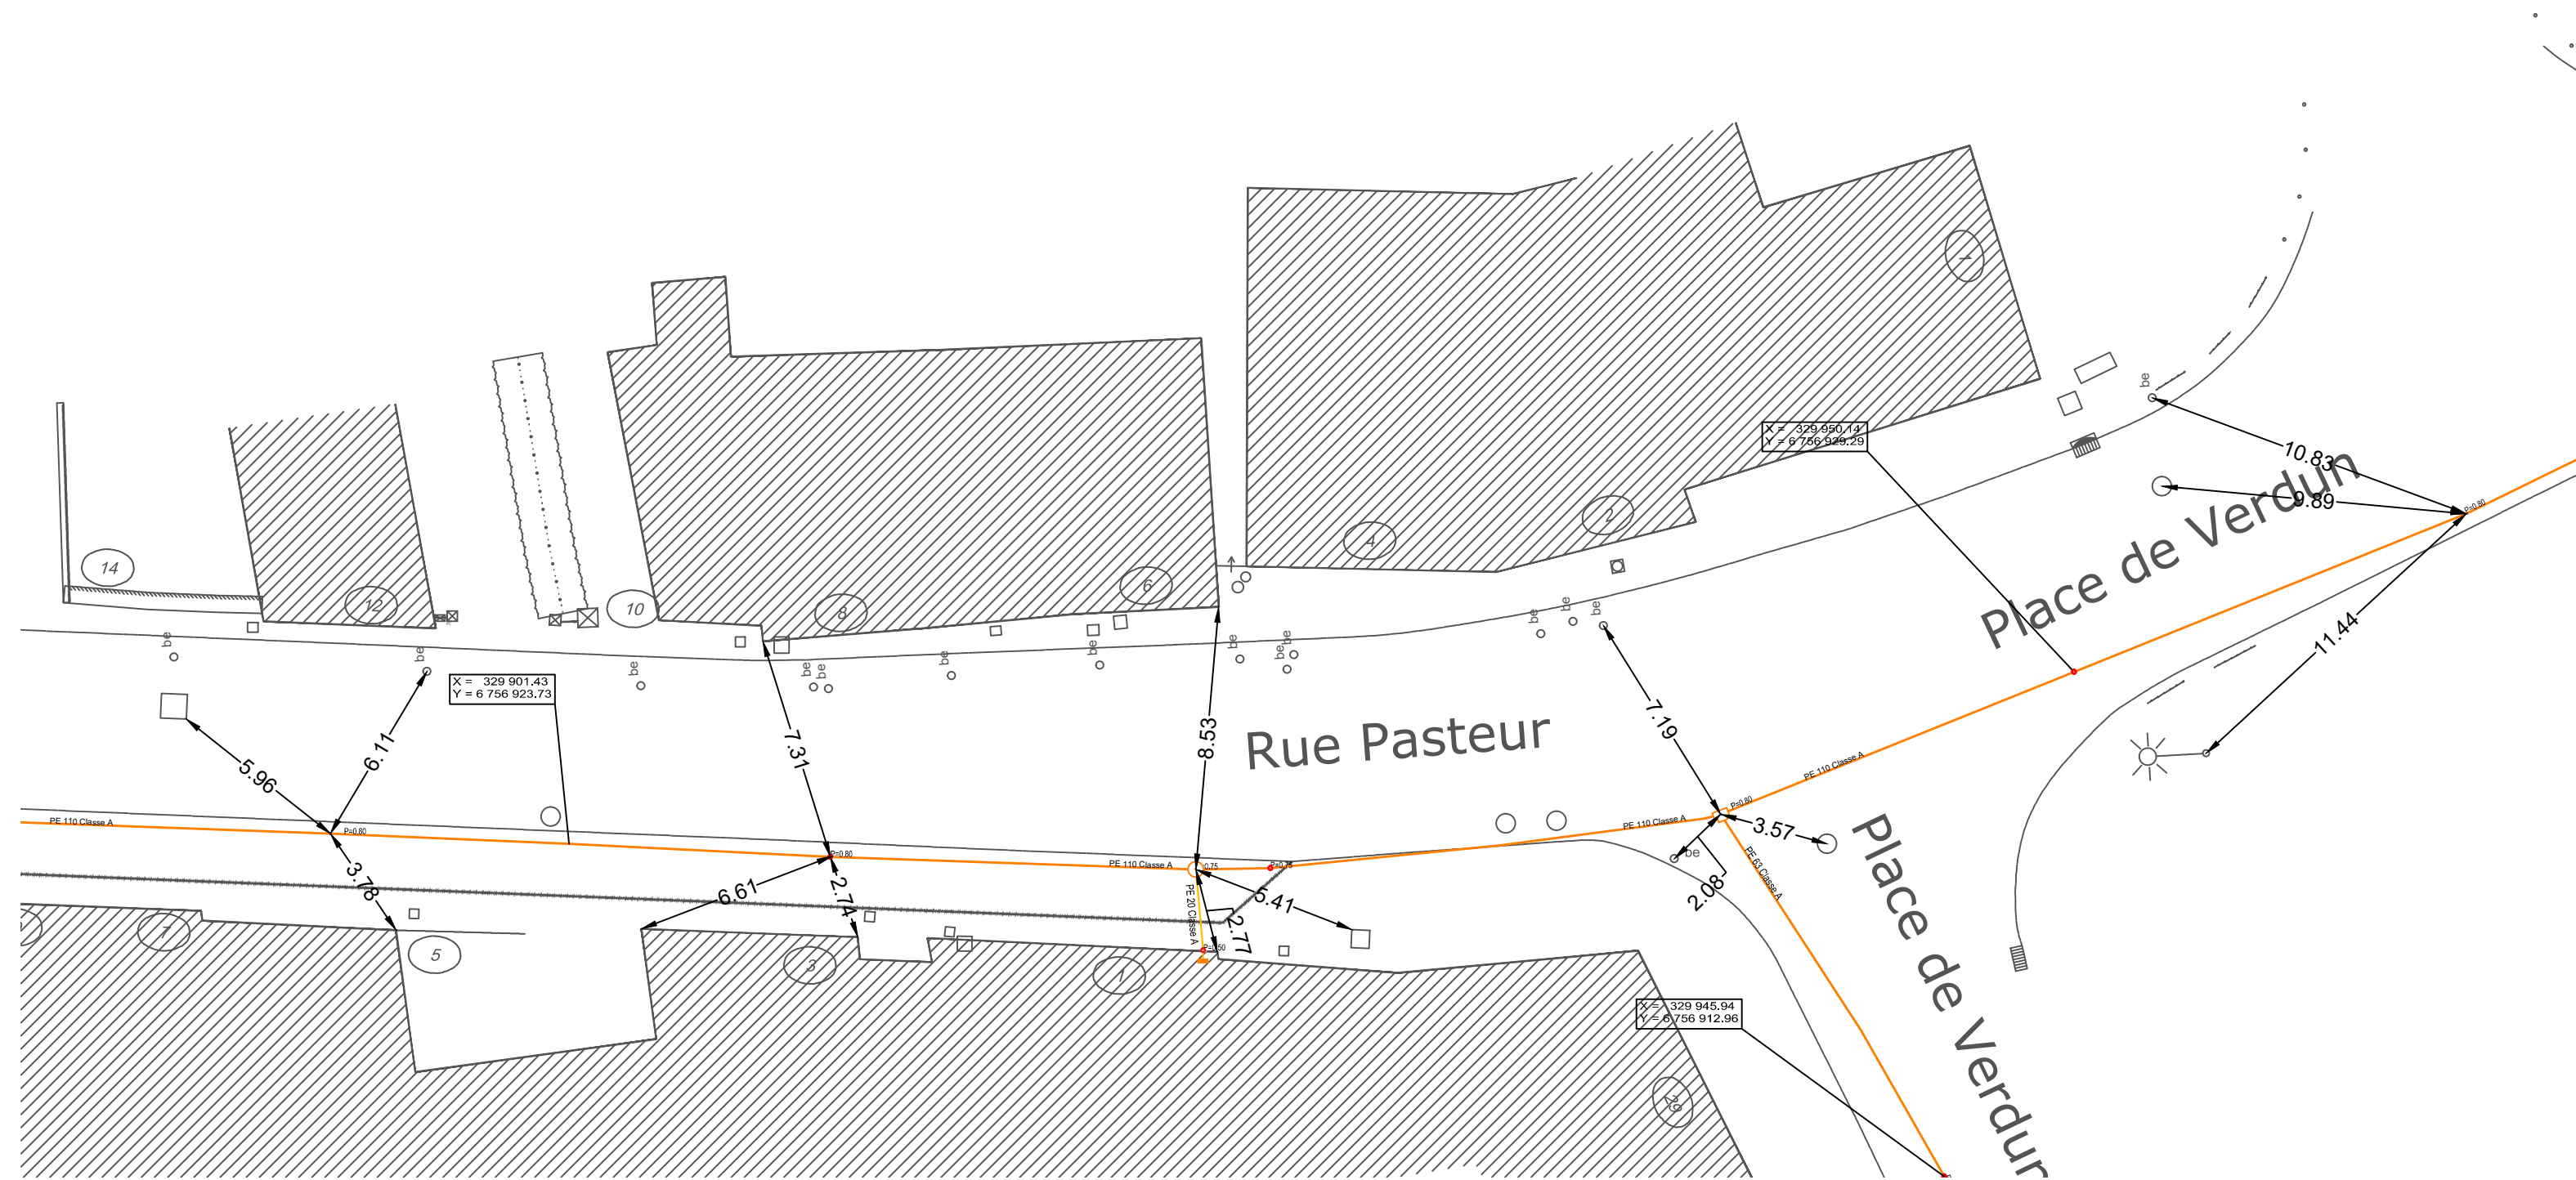
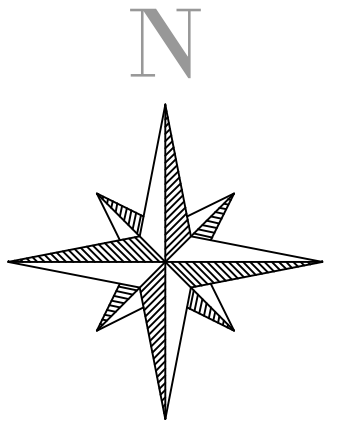


Cette planche est la propriété exclusive d'ANTARGAZ FINAGAZ.  
Toutes reproductions ou duplications informatiques même partielles sont interdites ou doivent faire l'objet d'une demande écrite au service concerné ANTARGAZ FINAGAZ.

Dessiné par : AXIS CONSEILS	Le 19/09/2023
Classe de précision : A	Echelle : 1/200ème
Rue : Rue Pasteur	Folio n° : 13
Propriété : ANTARGAZ FINAGAZ	Format : A3
<div><div>0</div><div>5 m</div><div>10 m</div></div>	

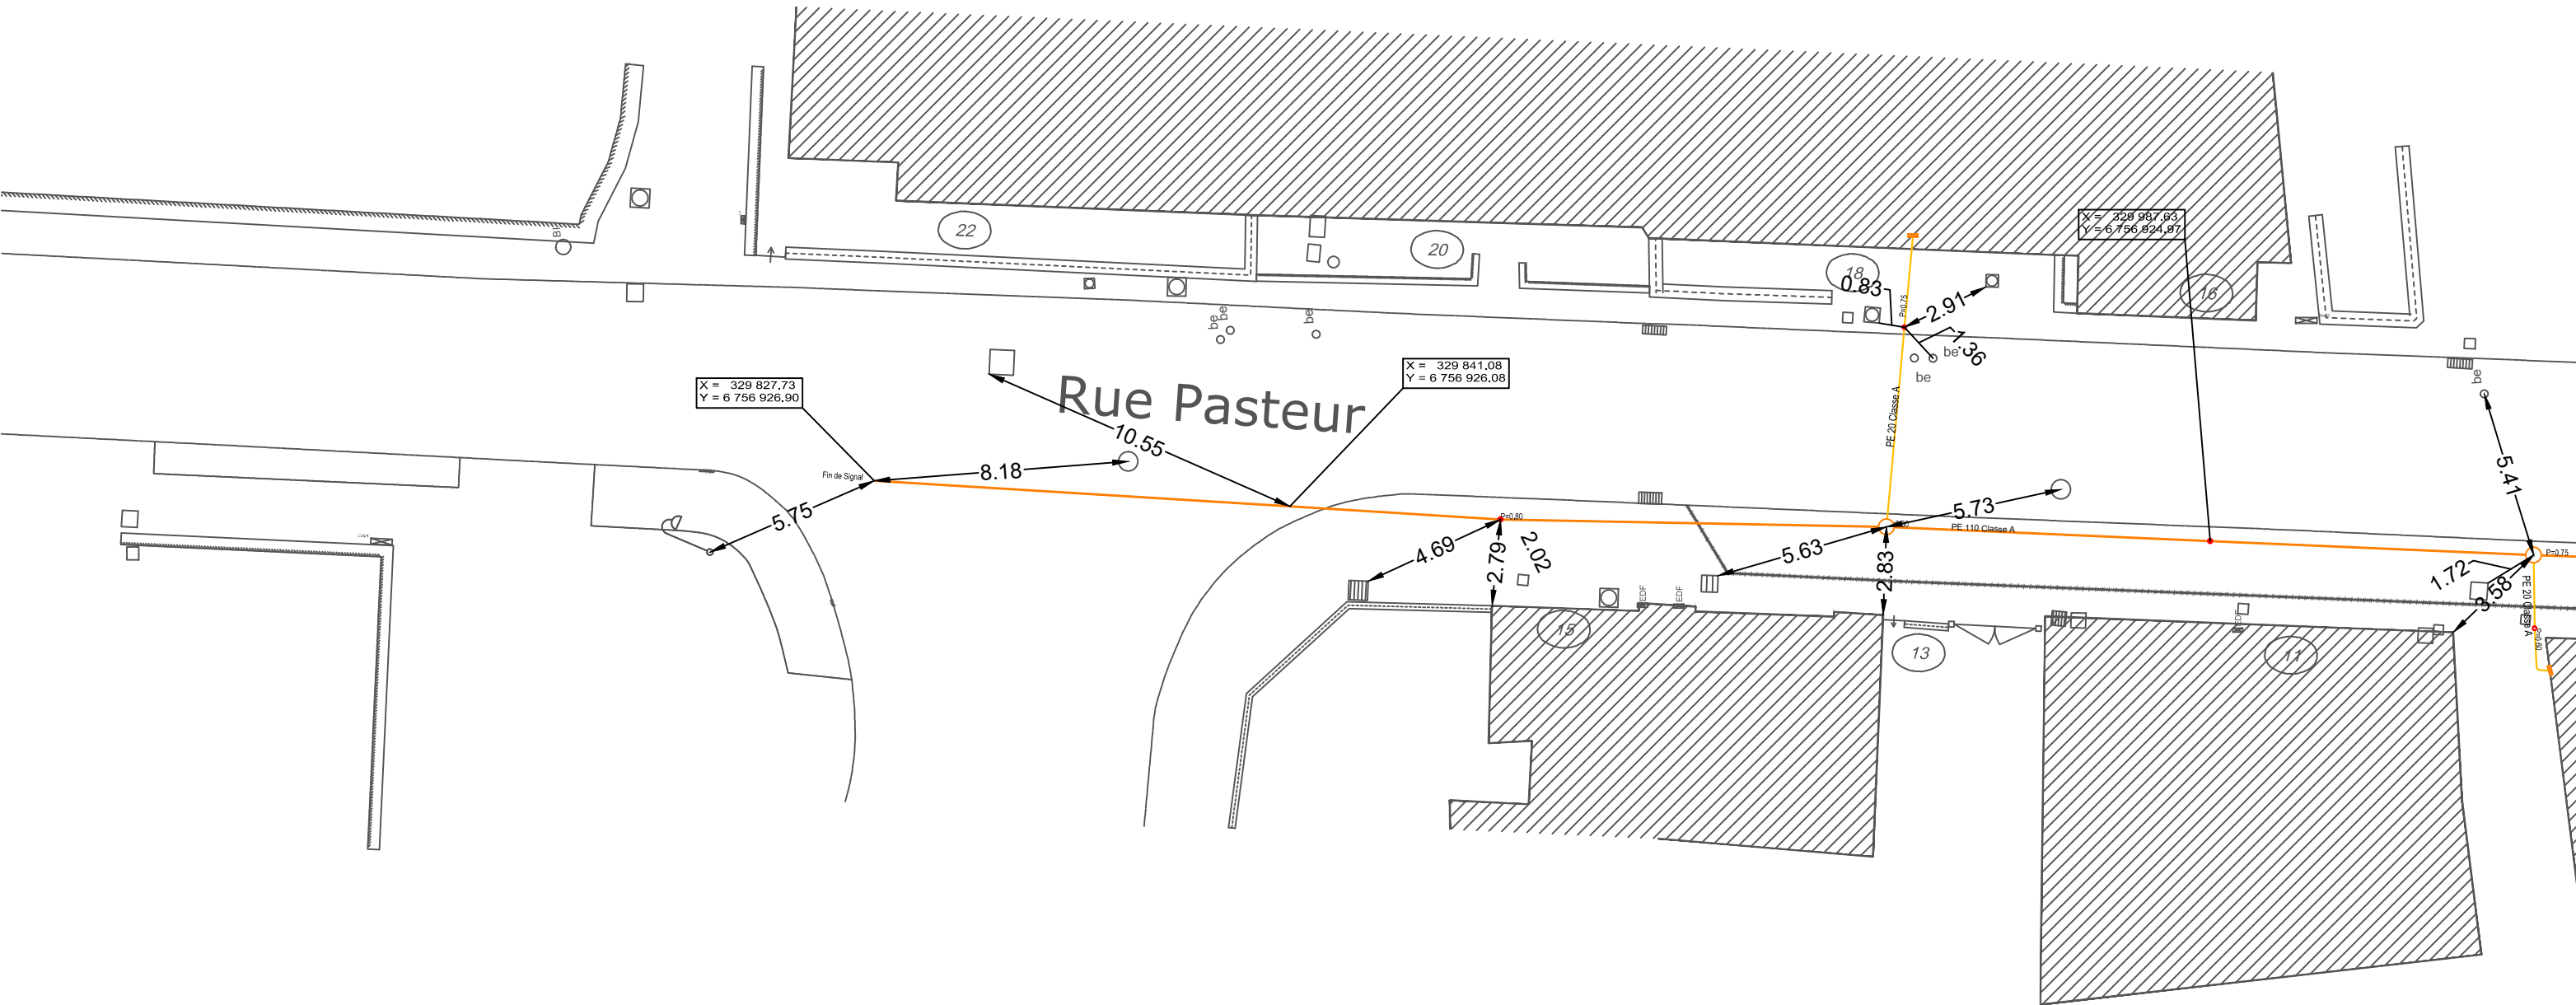
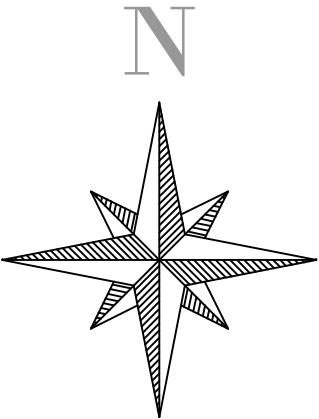




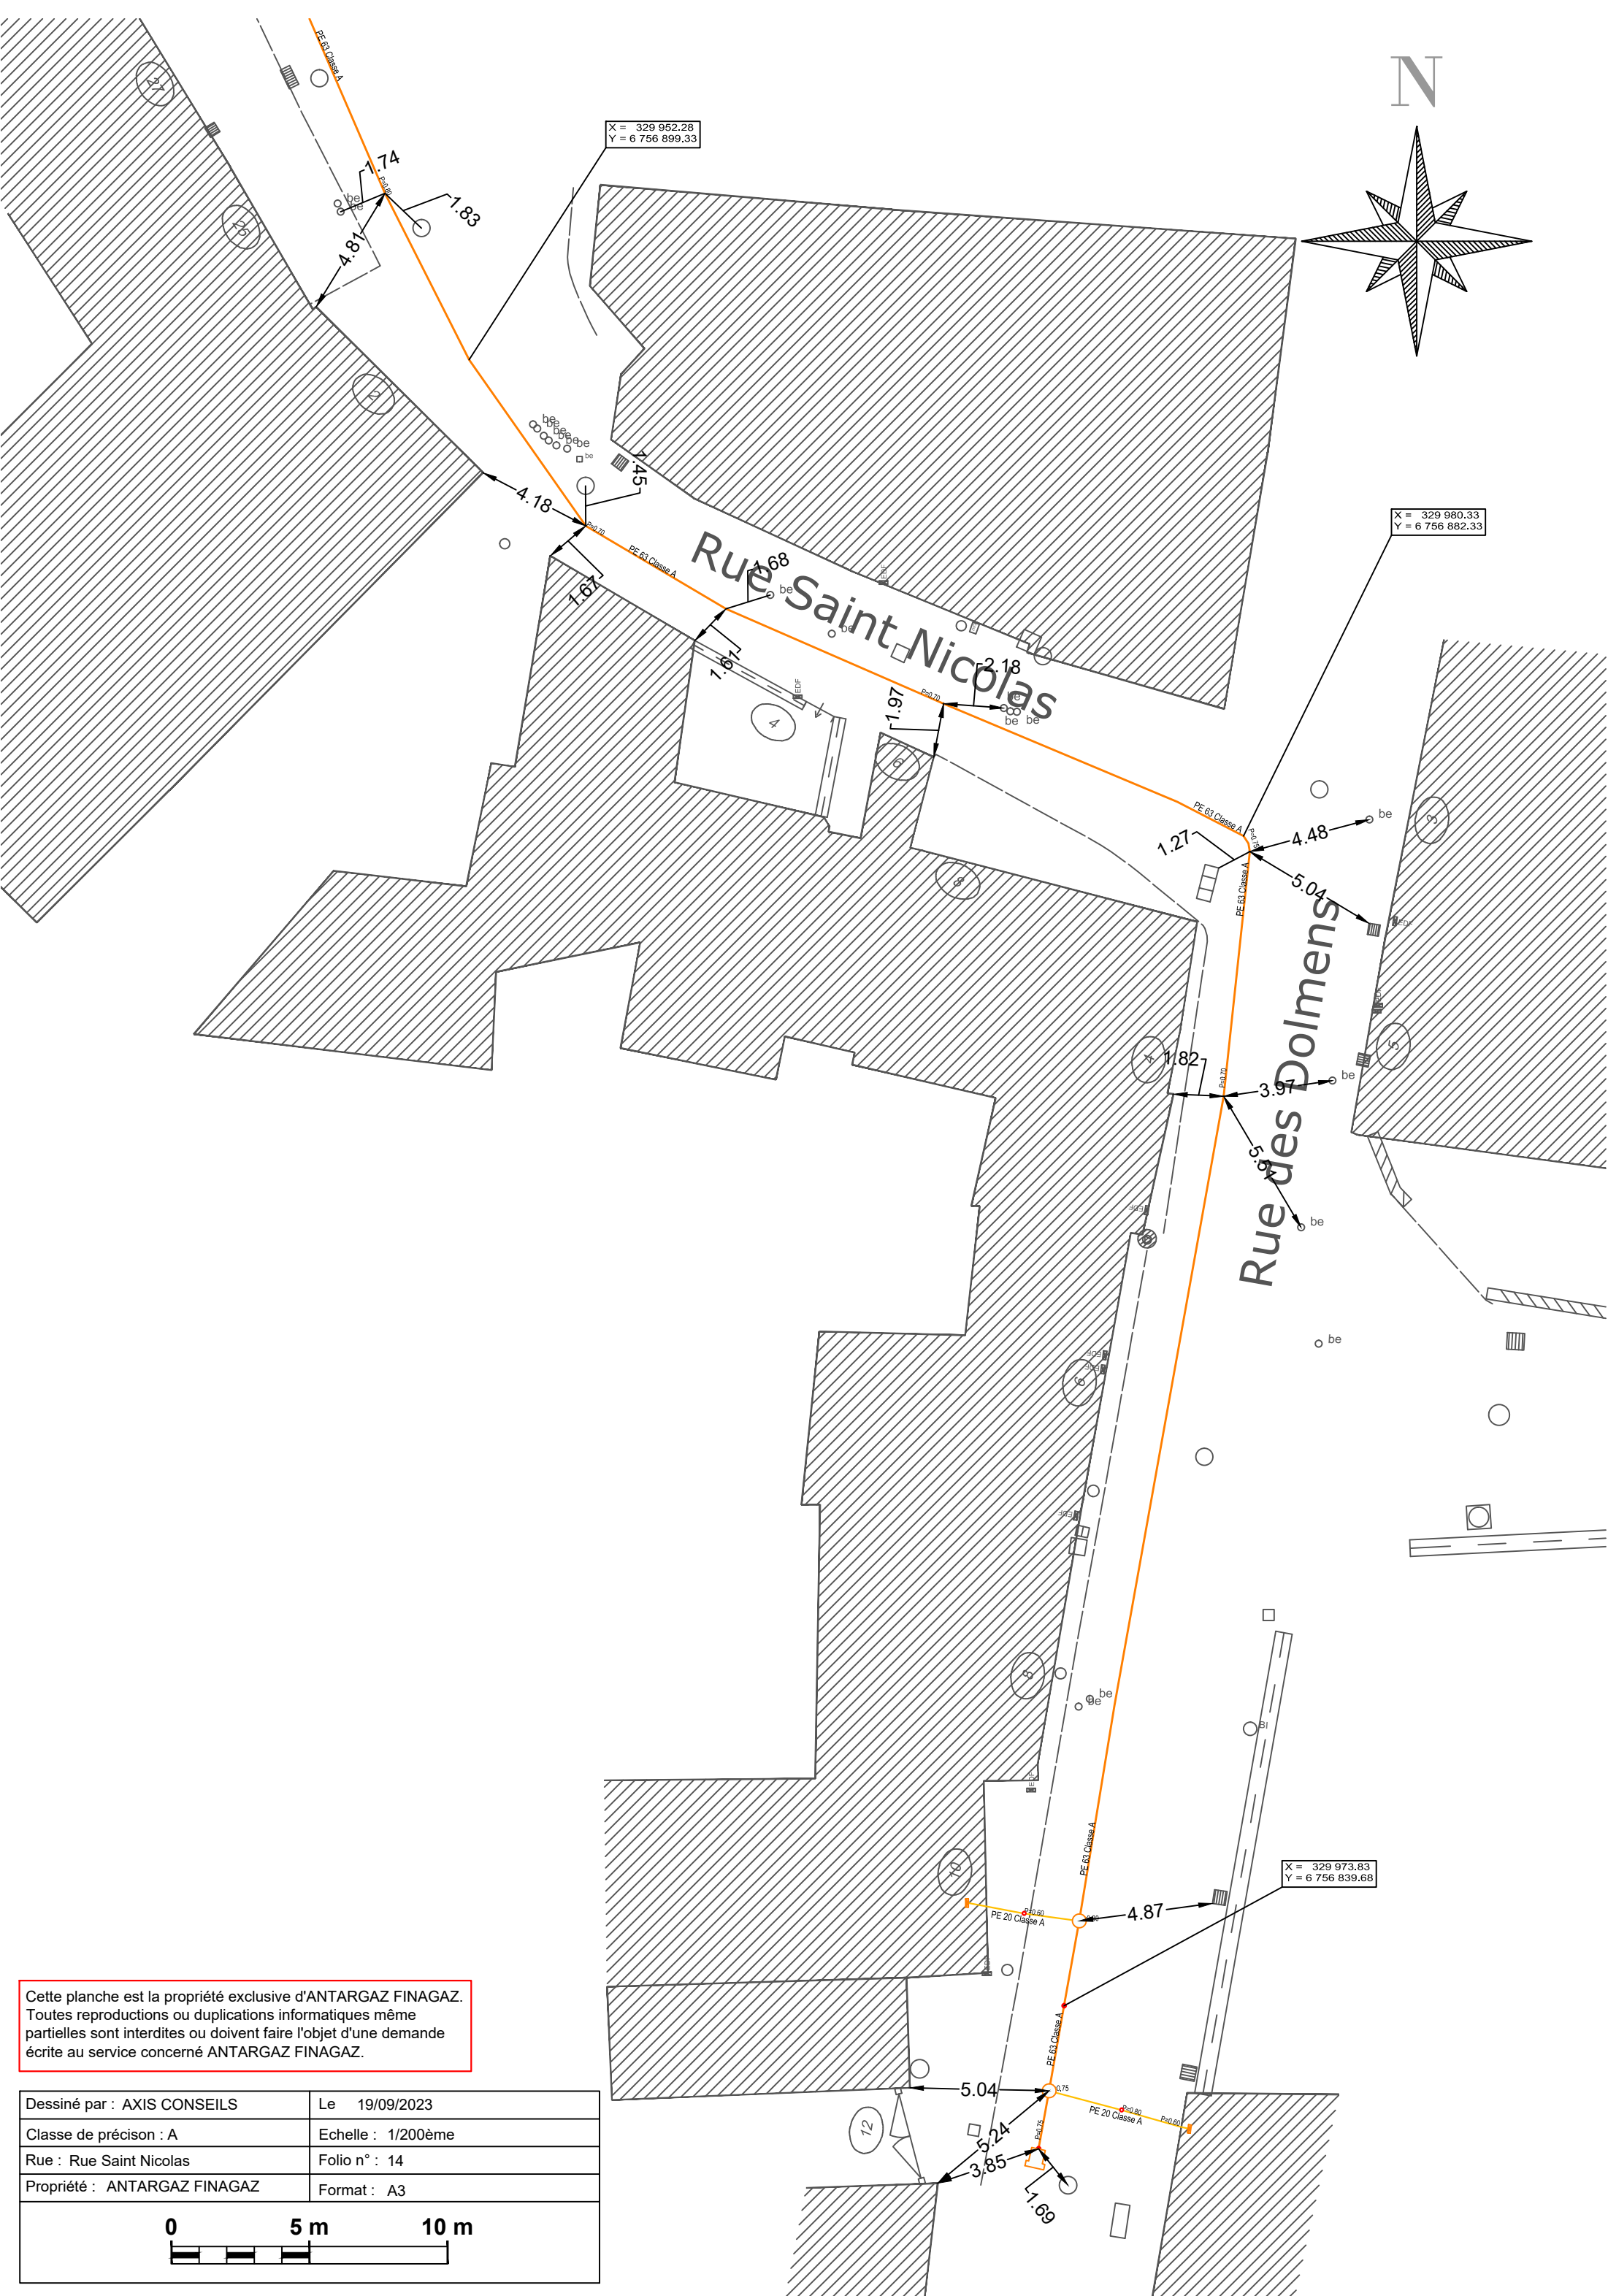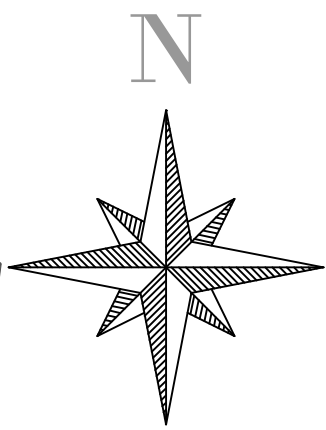


Cette planche est la propriété exclusive d'ANTARGAZ FINAGAZ.  
Toutes reproductions ou duplications informatiques même  
partielles sont interdites ou doivent faire l'objet d'une demande  
écrite au service concerné ANTARGAZ FINAGAZ.

Dessiné par : AXIS CONSEILS	Le 19/09/2023
Classe de précision : A	Echelle : 1/200ème
Rue : Rue Saint Nicolas	Folio n° : 14
Propriété : ANTARGAZ FINAGAZ	Format : A3
<div><div>0</div><div>5 m</div><div>10 m</div></div>	

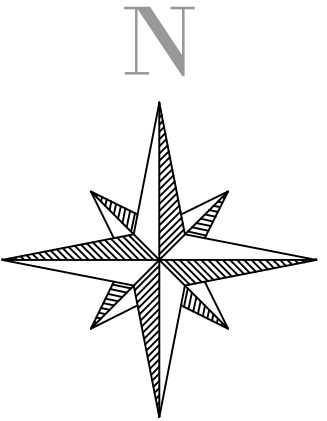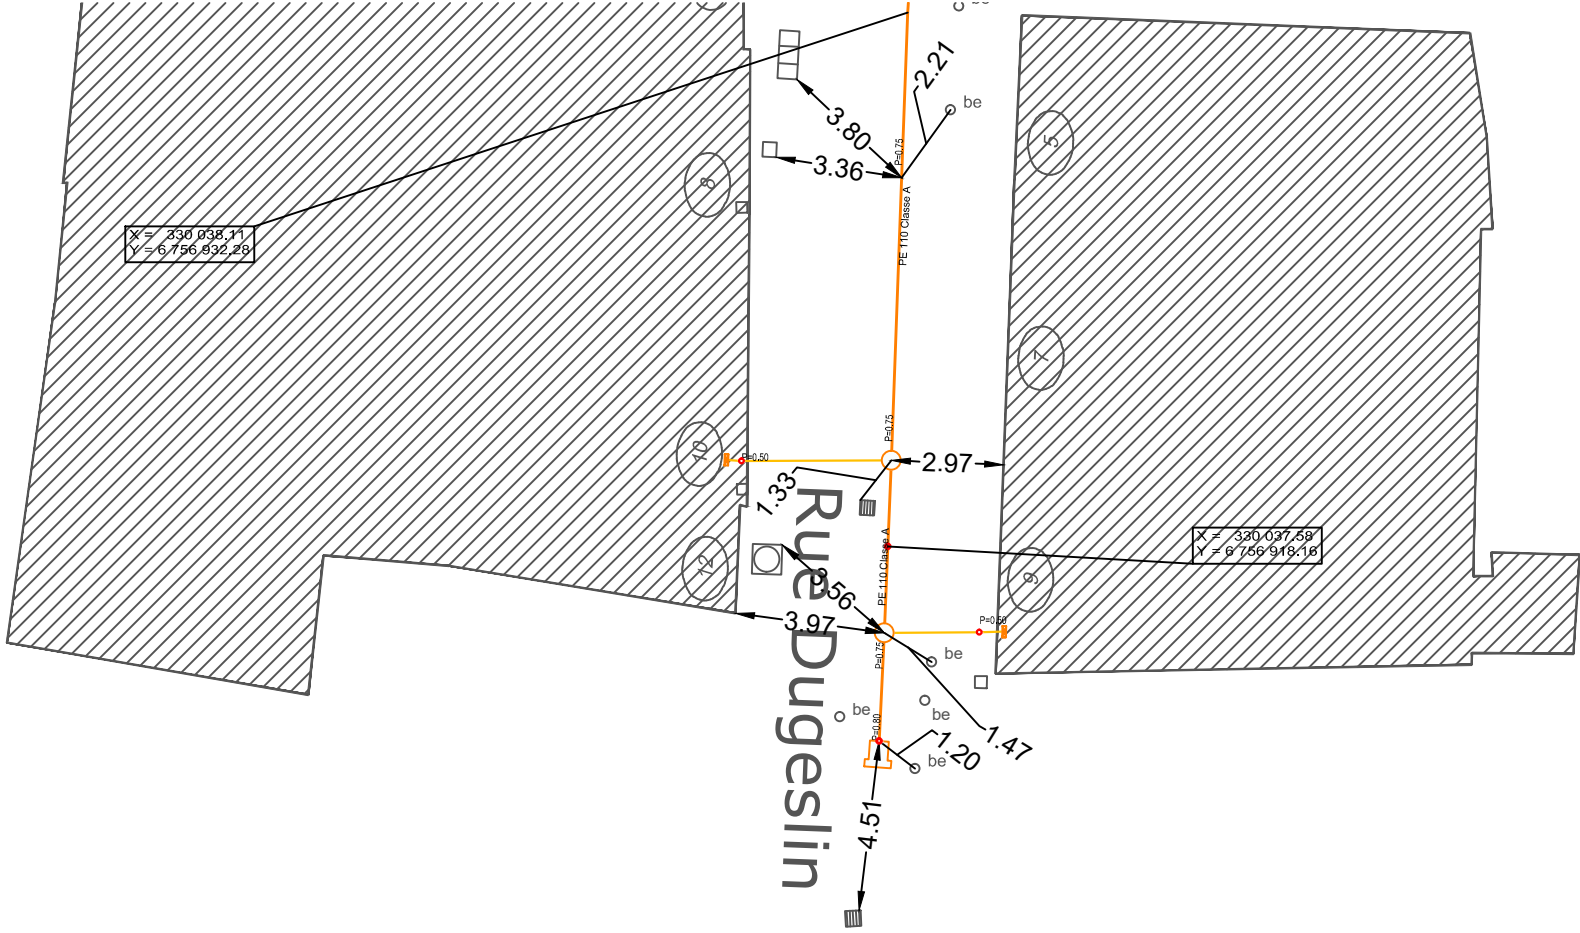

Cette planche est la propriété exclusive d'ANTARGAZ FINAGAZ.  
Toutes reproductions ou duplications informatiques même  
partielles sont interdites ou doivent faire l'objet d'une demande  
écrite au service concerné ANTARGAZ FINAGAZ.

Dessiné par : AXIS CONSEILS	Le 19/09/2023
Classe de précision : A	Echelle : 1/200ème
Rue : Rue Dugeslin	Folio n° : 15
Propriété : ANTARGAZ FINAGAZ	Format : A3

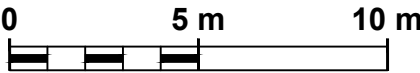

Le 16/12/2025

**Objet : fichiers transmis avec le document**

Madame, Monsieur,

Pour consulter les fichiers transmis avec notre document, veuillez cliquer sur le ou les liens suivants :

- AZ\_35219\_PIPRIAC\_Foliotage.pdf : <https://dl.sogelink.fr/?tzZ1TGwW>
- Document original signé : <https://dl.sogelink.fr/?QHlmJ0JN>

Nous nous tenons à votre disposition pour tout complément d'information.

Veuillez agréer, Madame, Monsieur, l'expression de nos salutations respectueuses.

Le service technique Sogelink