	Réseau ELEC		Réseau AEP
Réseau HTA (charge du concessionnaire)		Réseau Principal	
Réseau BT (Fourniture et pose en attente de raccordement)		Réseau Hors prestation (charge promoteurs)	
Réseau BT (charge promoteurs)		Raccordements Lots Equipements	
Traversées de chaussée Fourreaux en attente		Réseau d'alimentation de l'arrosage pour les Berges	
		Réseau d'arrosage	
Réseaux existants Sources diverses		Réseaux existants Sources diverses	
Réseaux abandonnés		Réseaux abandonnés	
Transformateurs crées dans parcelles privées GO charge promoteur Equipement charge Concessionnaire	T	Elément structurel du réseau	
		Borne incendie	
Chambre de tirage		Point de captage Arrosage	
	Réseau RCU		Réseau Eclairage
Réseau Chaleur RCU (Charge Concessionnaire)		Réseau Eclairage	
Réseau Télécom dedié RCU (Charge Concessionnaire)		Fourreaux en attente traversée de jardin pour basse vents les deux armoires d'éclairage	
Réseau Chaleur RCU Déjà réalisé		Réseaux existants Sources diverses	
Raccordements Lots Equipements		Réseaux abandonnés	
Réseaux abandonnés		Chambre L1T	
Réseau gaz existant		Chambre L4T	
Chambre L2T		Armoire de commande	
Chambre L1T			
	Réseau Telecom		Réseau EU
Réseau Principal INOLIA 12045 + 4 Ø60		Réseau Principal	
Réseau branchements spécifiques		Réseau Hors prestation (charge promoteurs)	
Réseau desserte PMZ (Nombre de fourreaux : 4)		Réseaux existants Sources diverses	
Réseau Hors prestation (charge promoteurs)		Réseaux abandonnés	
Raccordements Lots Equipements		Regard de Visite	
Reprise réseau existant (charge concessionnaire)			Réseau EP
Réseaux existants Sources diverses		Réseau Principal	
Réseaux abandonnés		Réseaux existants Sources diverses	
PMZ (charge promoteurs / Concessionnaires)		Réseaux injectés	
		Regard de Visite	
Chambre L4T/L5T			
Chambre L1T			

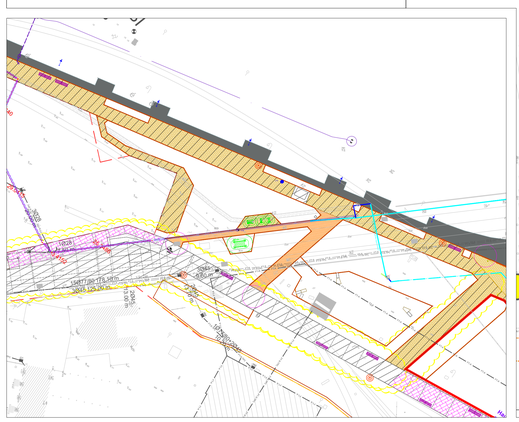

1:2500

MAITRE D'OUVRAGE

EPA Bordeaux Euratlantique
Les domaines Arts, Brienne, Cattebourse, de la ZAC Bordeaux Saint Jean Belcier
140, rue des Terres de Bordes - CS 41717 - 33081 Bordeaux Cedex

MAITRE D'OEUVRE

OLM Paysagistes - Mandataires
14 cours Xavier Arnozan - 33000 Bordeaux
tel 33 5 56 48 81 81 - mail@olm.com

ECR Bordeaux Bureau d'étude technique VRD
Parc d'activité du Courneau 3 avenue de Guitayne - 33610 Canéjan
tel 06 83 26 76 75

ATM - Bureau d'étude hydrologues
110, Boulevard Beaumarchais - 75011 Paris
tel 01 48 06 80 69

COMMUNE DE BORDEAUX
AMENAGEMENT DU JARDIN DE L'ARS

PLAN DE RECOLEMENT
VUE EN PLAN – RESEAUX EAUX USEES

ECHELLE : 1/500

FEVRIER / 2021

ENTREPRISE

SOGEA

B.E.T. Atlantique
2 Rue Henri Gauthier
33140 Villenave d'Ornon
E-mail : contact.atlantiquecad@gmail.com

B.E.T. ATLANTIQUE

Levé par : T. LEFEVRE
Dessiné par : I. VENTRIBOUT
Responsable : D. REGUEIRA
DOSSIER N° : 20421

COORDONNEE PLANIMETRIQUE
- LAMBERT 93 - CC45
SYSTEME ALTIMETRIQUE
- N.G.F.

VISA

REF ☐
VAO ☐
VSO ☐

BDX-JARDIN DE L'ARS-RECOL.dwg

INDICE	DATE	SOMMAIRE DES MODIFICATIONS
A	22/02/2021	PREMIERE EDITION
B	16/05/2022	COMPLEMENTS SUITE AU LEVE DU 10/05/2022
C	17/11/2022	COMPLEMENTS SUITE AU LEVE DU 08/11/2022
D	01/12/2022	COMPLEMENTS LEVES, AJOUTS SHEMAS DE POSE ET MODIFS EU
E	07/03/2023	COMPLEMENTS SUITE AU LEVE DE 02/03/2023
F	06/06/2023	MODIFICATION POSITION RV 17