COMMUNE DE FOS	HAUTE-GARONNE (31)

RN125 - Pont du Roi

PLAN DE MASSE

Plan "Vue Dessus"

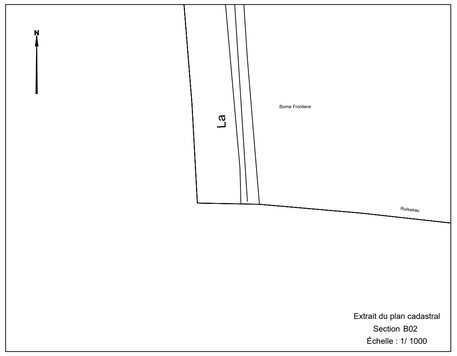

Extrait du plan cadastral
Section B02
Échelle : 1/ 1000

Système Coordonnées Planimétriques : RGF93 CC43	IDENTITÉ DU REQUÉRANT
Système Coordonnées Altimétriques : NGF IGN 69	Société : DIR SUD OUEST
DOSSIER : 240598	Dessiné par : MF
	Contrôlé par : AD
Date du relevé : 10 / 07 / 2024	ÉCHELLE : 1/ 100

Version	Date	Observations
1	07 / 08 / 2024	

Fichier : 240598_PONT DU ROI_PLAN_E1.100_V2.dwg

Topographie - S.I.G. - Implantation - Scanners 3D Dynamique et Statique
Drone - Auscultations - Métrologie - Récolement - Bathymétrie

3DSi
TOPOGRAPHIE
SCANNER 3D

8 rue Gaston Evrard - 31094 TOULOUSE
Tél : 05 61 51 29 72
Email : contact@geodesi.fr - :: www.geodesi.fr

NOTA :
Plan cadastral non contractuel
(ces informations n'assurant pas les limites réelles définissant la propriété, sont fournis à titre indicatif uniquement.)

LÉGENDE
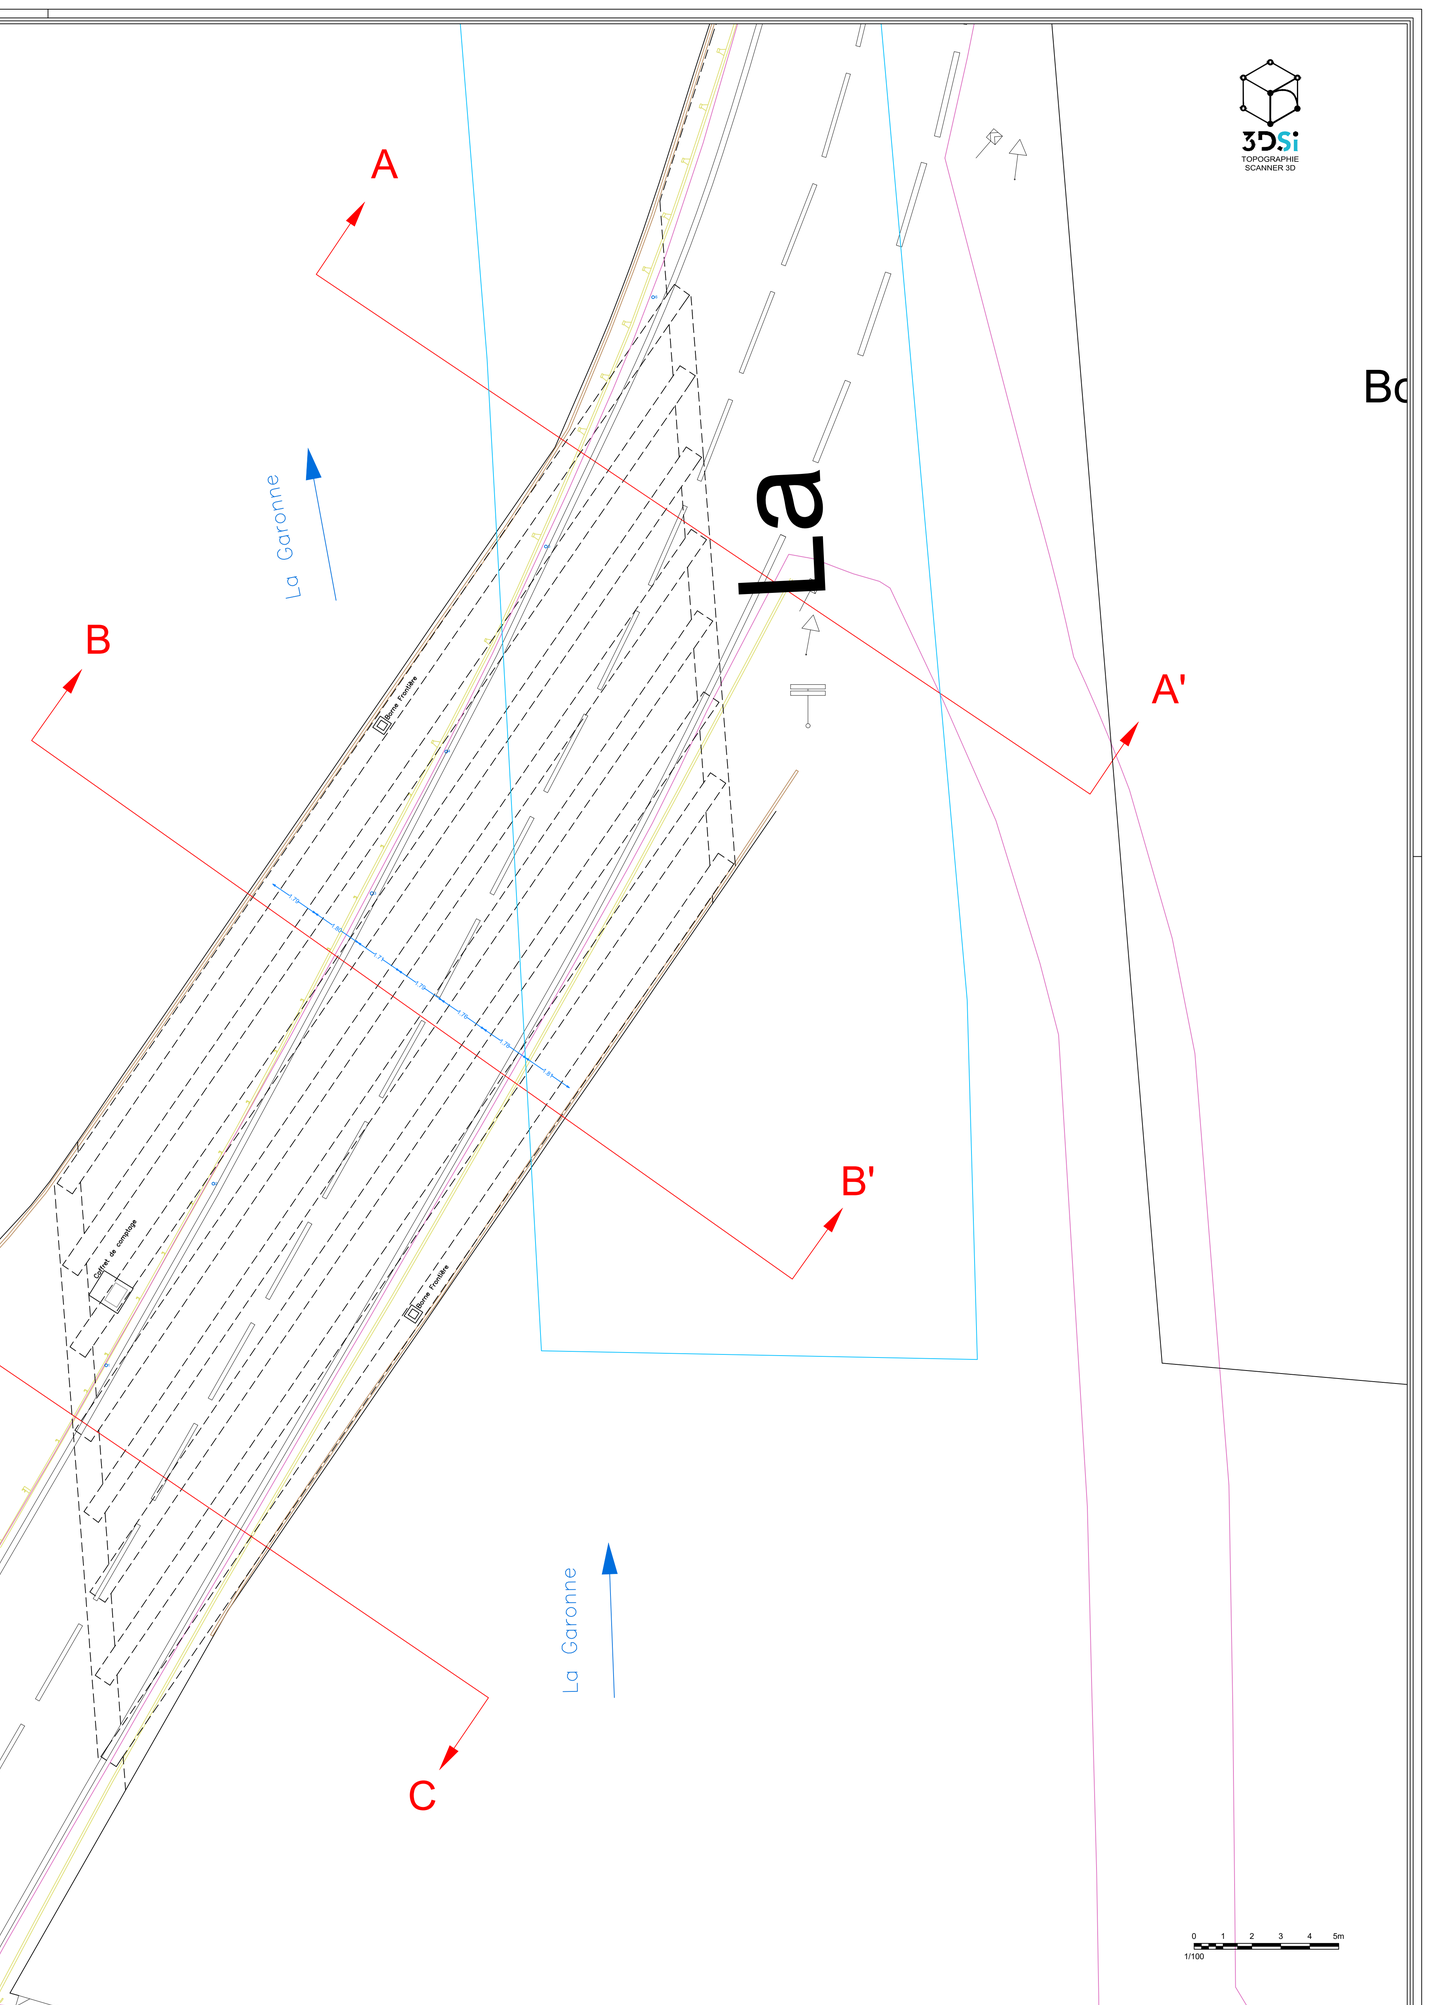
Plan cadastral non contractuel	Courbe de niveau
Point Topograpique (Matricule 213 / Altimétrie 180.12)	Talus
15.03 Cotation en mètre	Mur, Bâtiment
Bordurette	Mur bahut
Chemin	Pilier
Clôture	Pelouse, Espace enherbé
Dalle	Végétation, Bois, Brousaille
Equipement Divers	Plan d'eau (lac, ruisseau,...)
Escalier	Arbre, Arbustre, Conifère,..
Limite chaussée	Éclairage
Limite végétation	Mobilier urbain (banc, poubelle,...)
Socle	Puit
Trottoir	Reseau (armoire, regard,...)
Verrière	Sens montée escalier
Reseau électricité	Poteau électricité
Reseau télécom	Poteau télécom