


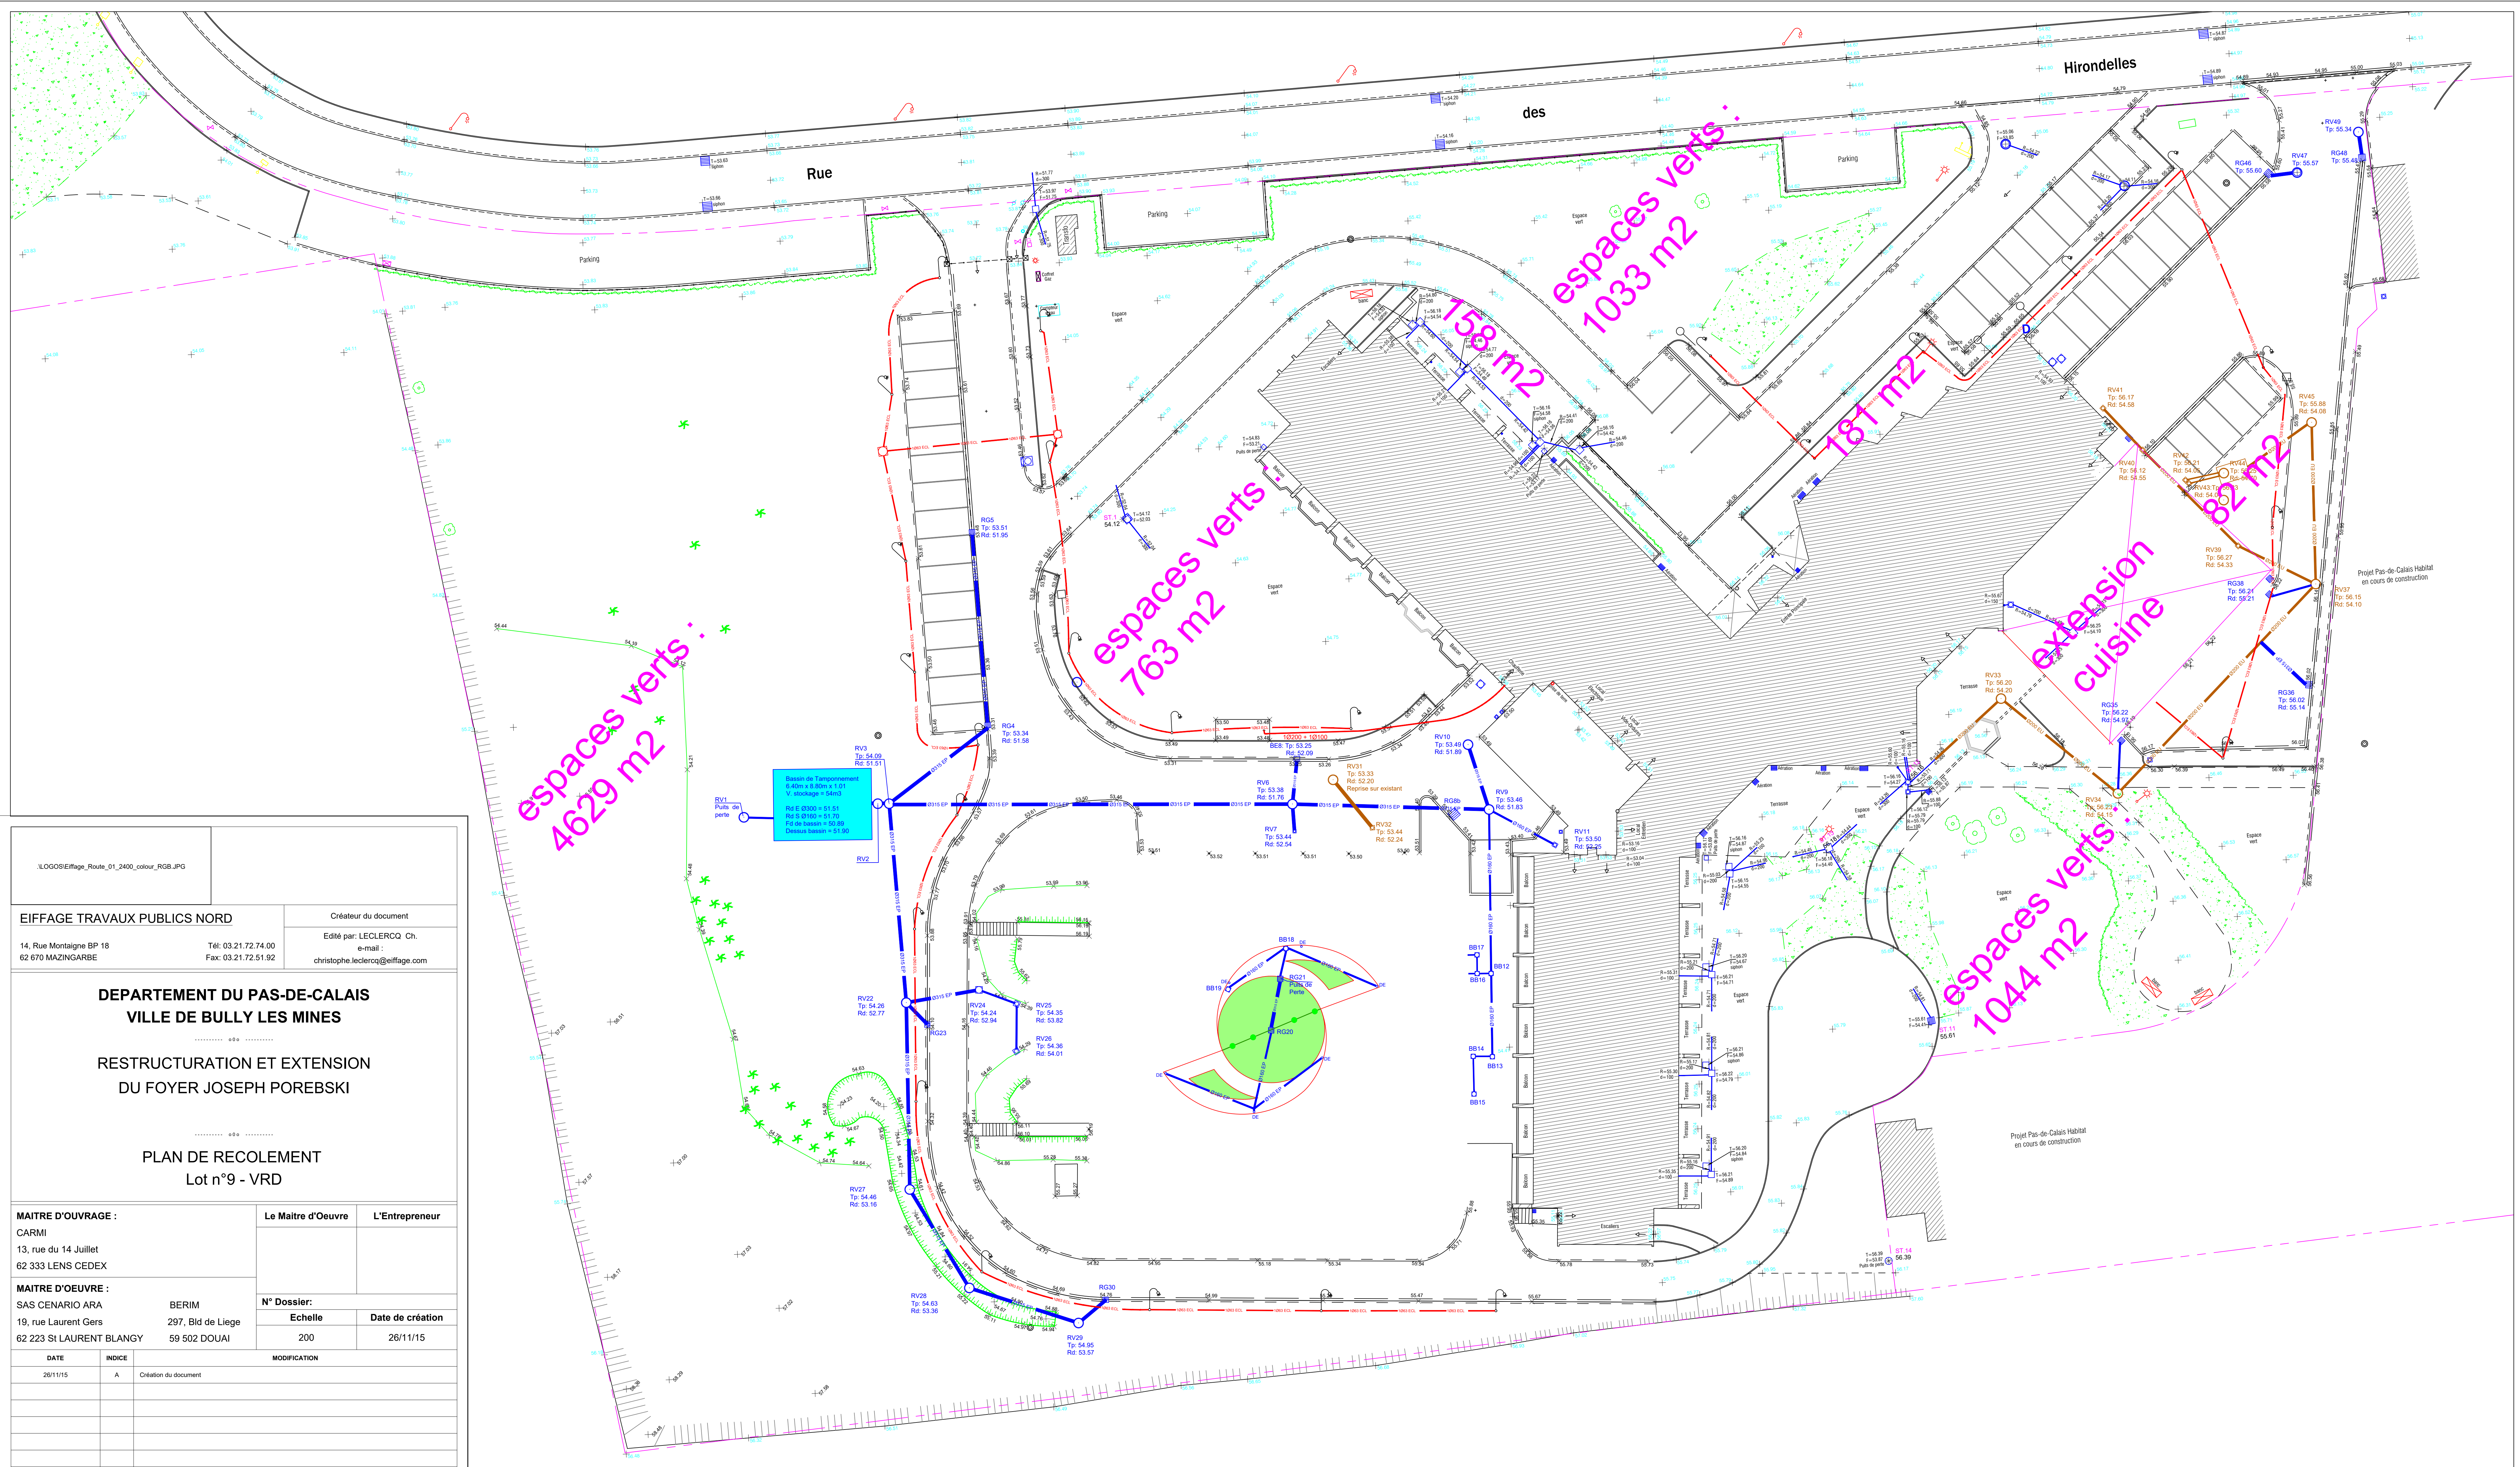

EIFFAGE TRAVAUX PUBLICS NORD		Créateur du document
14, Rue Montaigne BP 18 62 670 MAZINGARBE	Tel: 03.21.72.74.00 Fax: 03.21.72.51.92	Esté par: LECLEROD, Ch. e-mail: christophe.leclercq@effage.com
DEPARTEMENT DU PAS-DE-CALAIS VILLE DE BULLY LES MINES		
RESTRUCTURATION ET EXTENSION DU FOYER JOSEPH POREBSKI		
PLAN DE RECOLEMENT Lot n°9 - VRD		
MAITRE D'OUVRAGE : CARMI 13, rue du 14 Juillet 62 333 LENS CEDEX	Le Maître d'Oeuvre	L'Entrepreneur
DATE	INDICE	MODIFICATION
28/11/15	A	Création du document