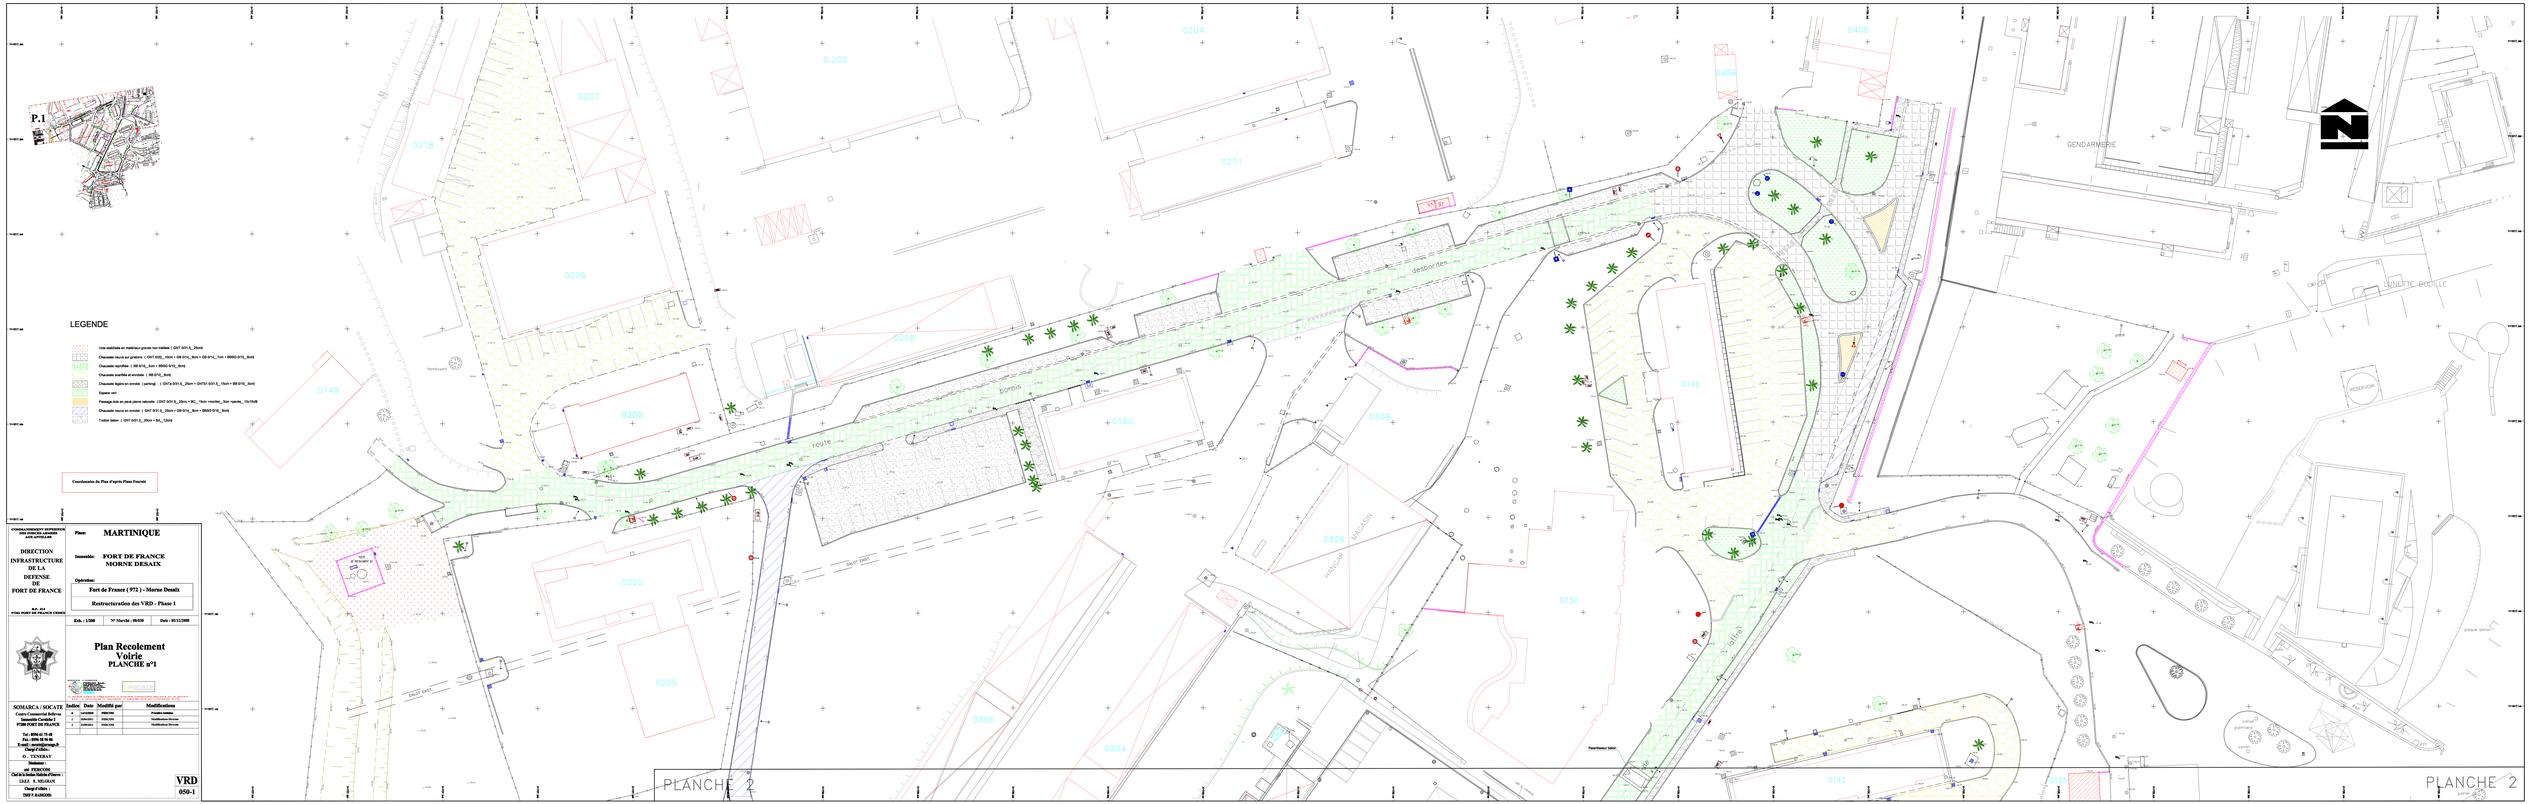


DIRECTION
INFRASTRUCTURE
DE LA
DEFENSE
DE
FORT DE FRANCE

B.P. 414
97241 FORT DE FRANCE CEDEX

Pays: MARTINIQUE

Immeuble: FORT DE FRANCE
MORNE DESAIX

Opération:

Fort de France (972) - Morne Desaix

Restructuration des VRD - Phase 1

Echelle : 1/200 | N° Marché : 08/020 | Date : 05/12/2008

Plan Recolement
Voirie
PLANCHE n°1




SOMARCA / SOCATY
Immeuble Caraïbes 2
97200 FORT DE FRANCE

Tel : 0596 61 75 40
Fax : 0596 58 96 06
E-mail : socaty@orange.fr
SIRET : 33 ...

G. . . TENDRAY
Dessinateur :

mr FERCOM
Chef de la Section Dessin-Plans :
I.S.A.E. S. MEGRAN
Cheqd d'ellers :
DEPT-B.ARDOIN

Indice	Date	Modifié par	Modifications

VRD
050-1