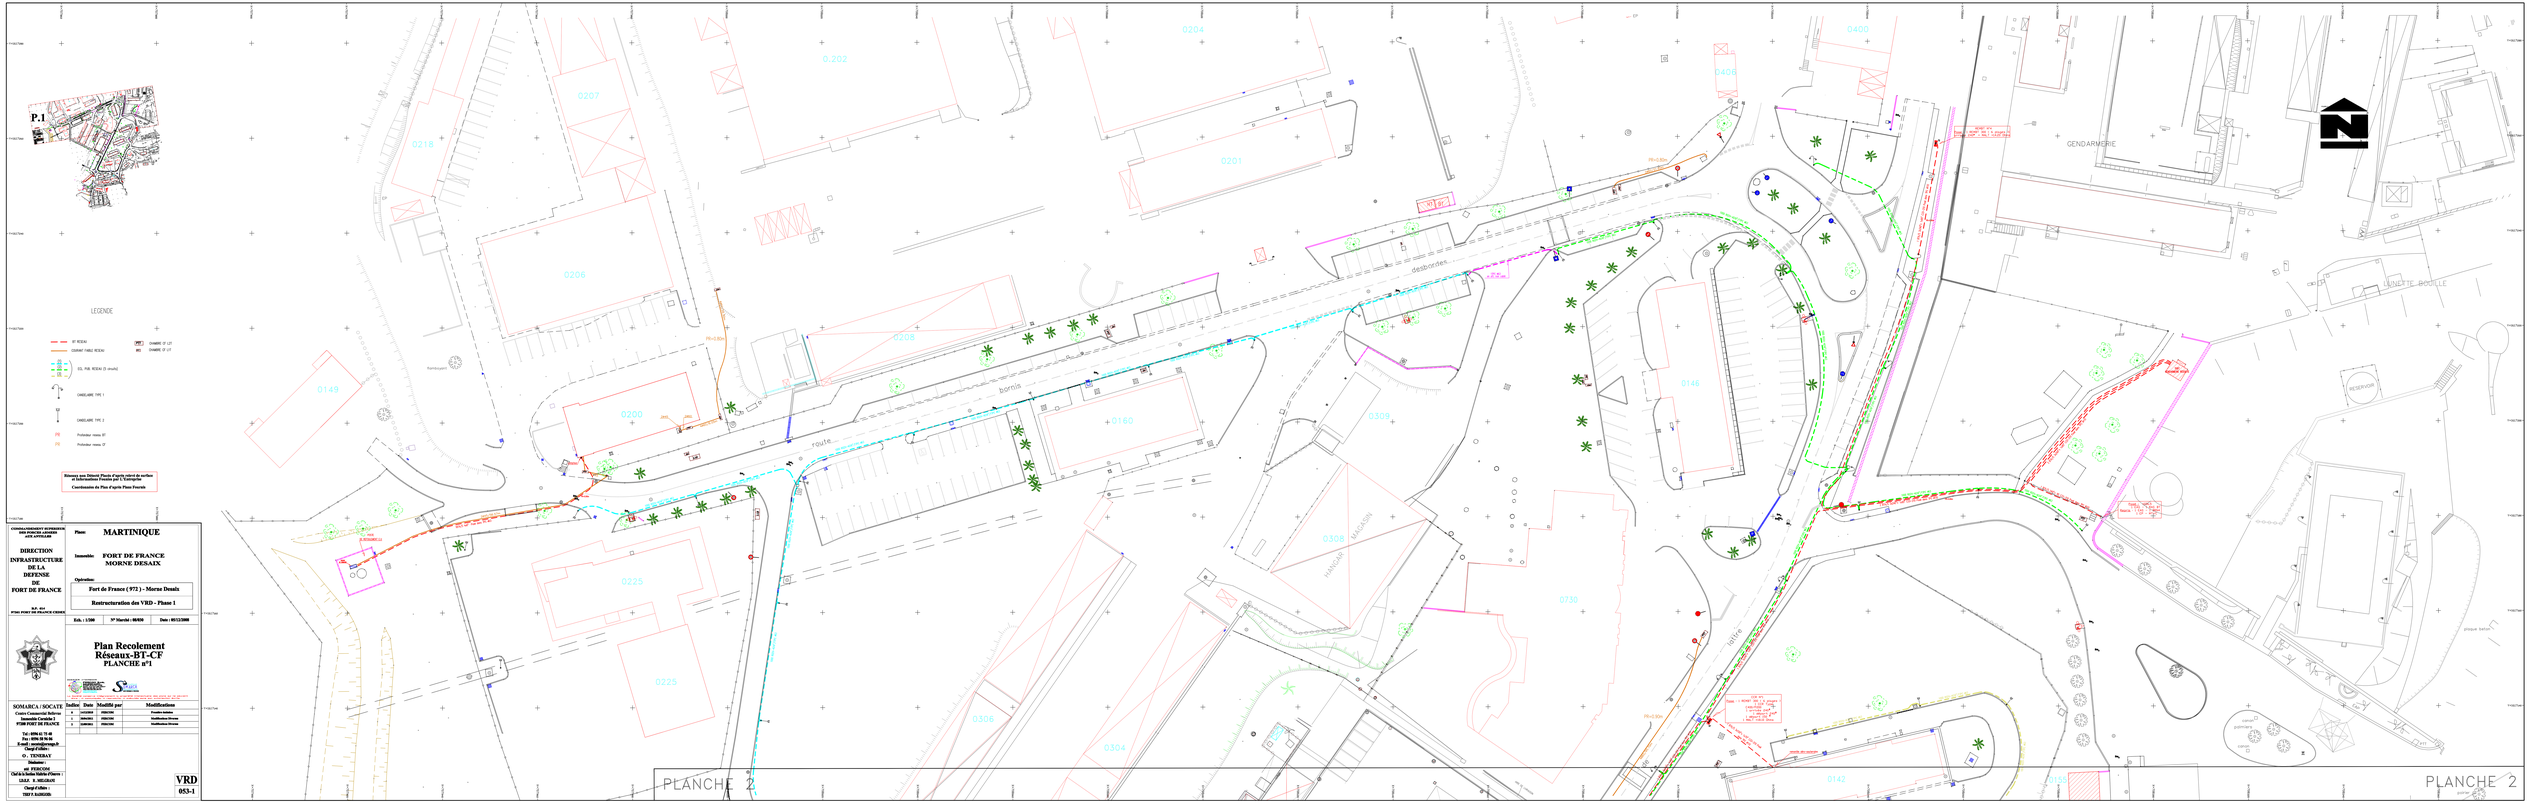

DIRECTION INFRASTRUCTURE DE LA DEFENSE DE FORT DE FRANCE

Plan: MARTINIQUE

Immeuble: FORT DE FRANCE MORNE DESAIX

Opération:
Fort de France (972) - Morne Desaix
Restructuration des VRD - Phase 1

Echelle : 1/500 | N° Marché : 08/030 | Date : 05/12/2008

Plan Recolement Réseaux-BT-CF
PLANCHE n°1

Indice	Date	Modifié par	Modifications
a	14/10/2010	PERCONI	Prise en compte
b	30/06/2011	PERCONI	Modification Divers
c	23/09/2011	PERCONI	Modification Divers

SOMARCA / SOCATE
Centre Commercial Bellevue
Immeuble Cassiopée 2
97200 FORT DE FRANCE
Tél : 0596 61 75 40
Fax : 0596 58 94 46
E-mail : socate@wanadoo.fr
Gérant : M. TENDRAY
Dessinateur :
mr PERCONI
Chef de la Section Métrés/Plans :
LIAZA R. MEZIARAS
Chargé d'Affaire :
TIRY F. BADIERIS

VRD
053-1